

# 藤白台保育園位置



青山台中学校


阪急北千里駅

藤白台保育園


旧北千里小学校

藤白台小学校

# 藤白台保育園 見取図・配置図

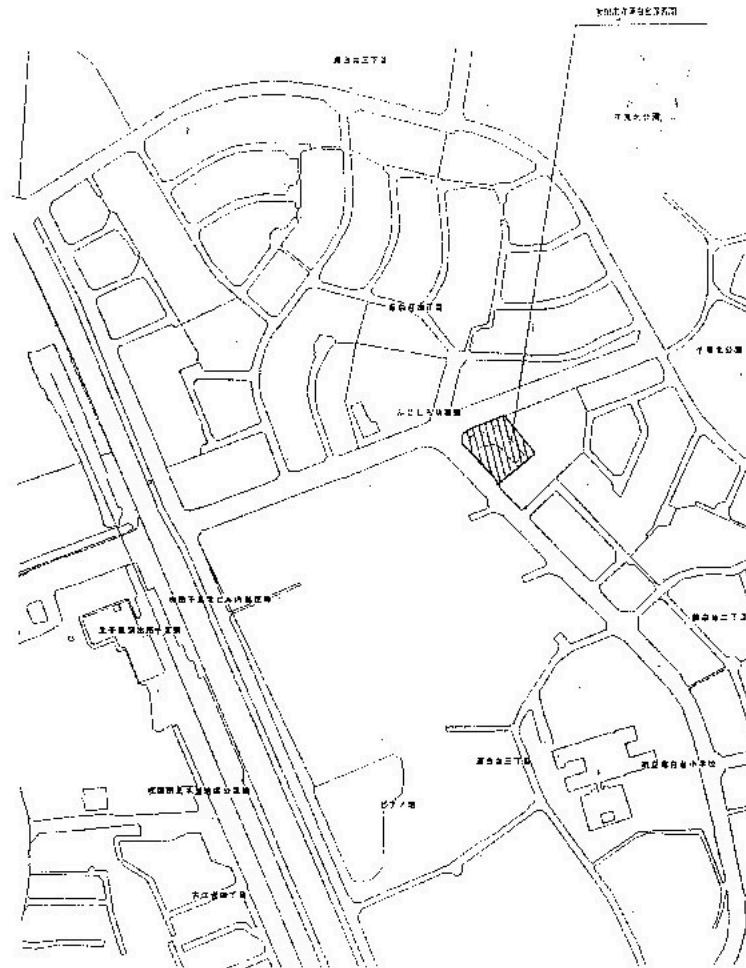


所在地図 1:2500

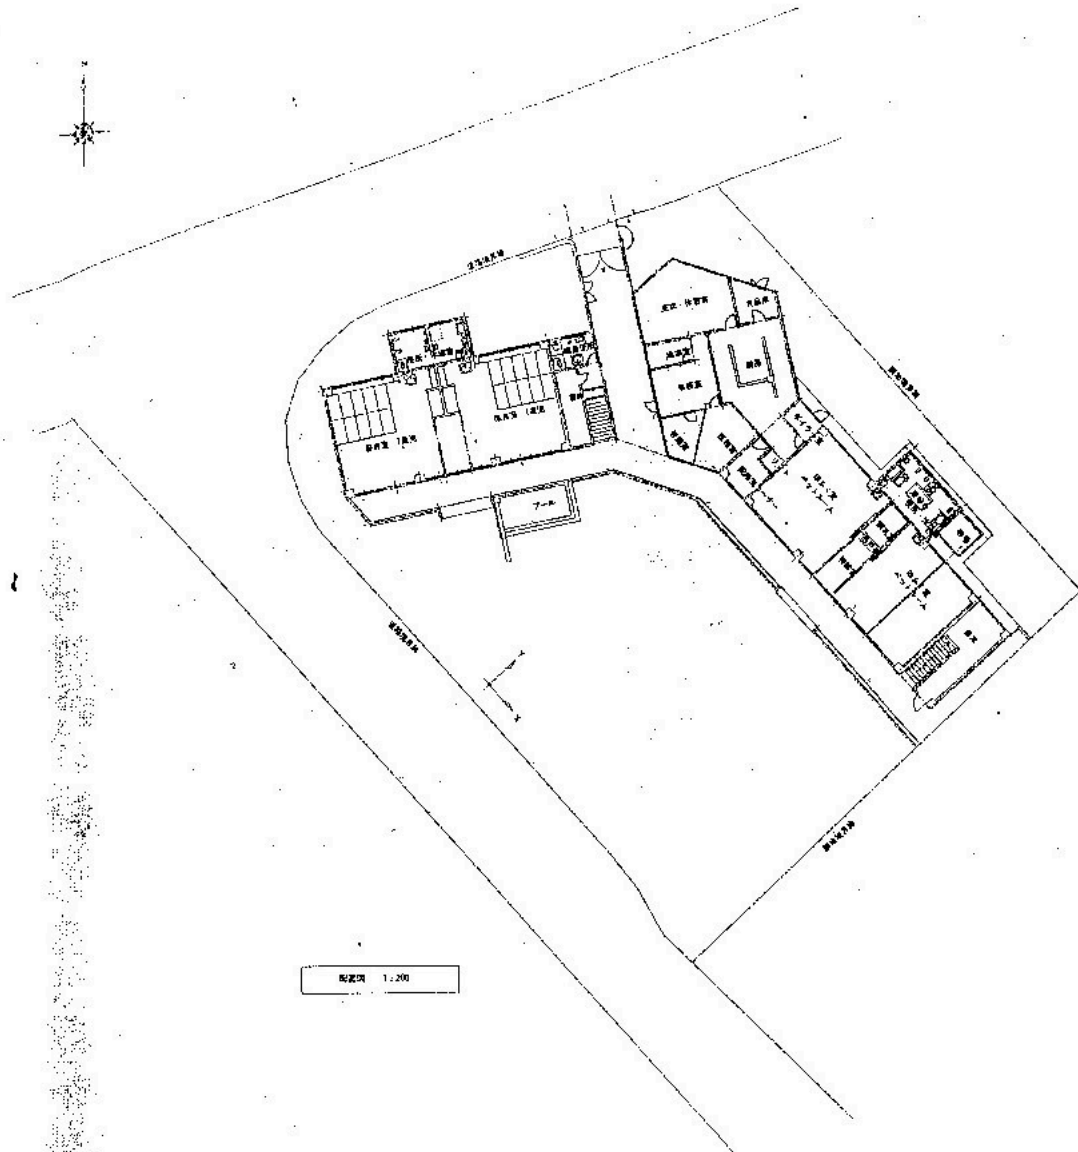

配置図 1:200

完成図

設計	(有) 工九設計	番	A-9
	平成 27年 12月	図	21

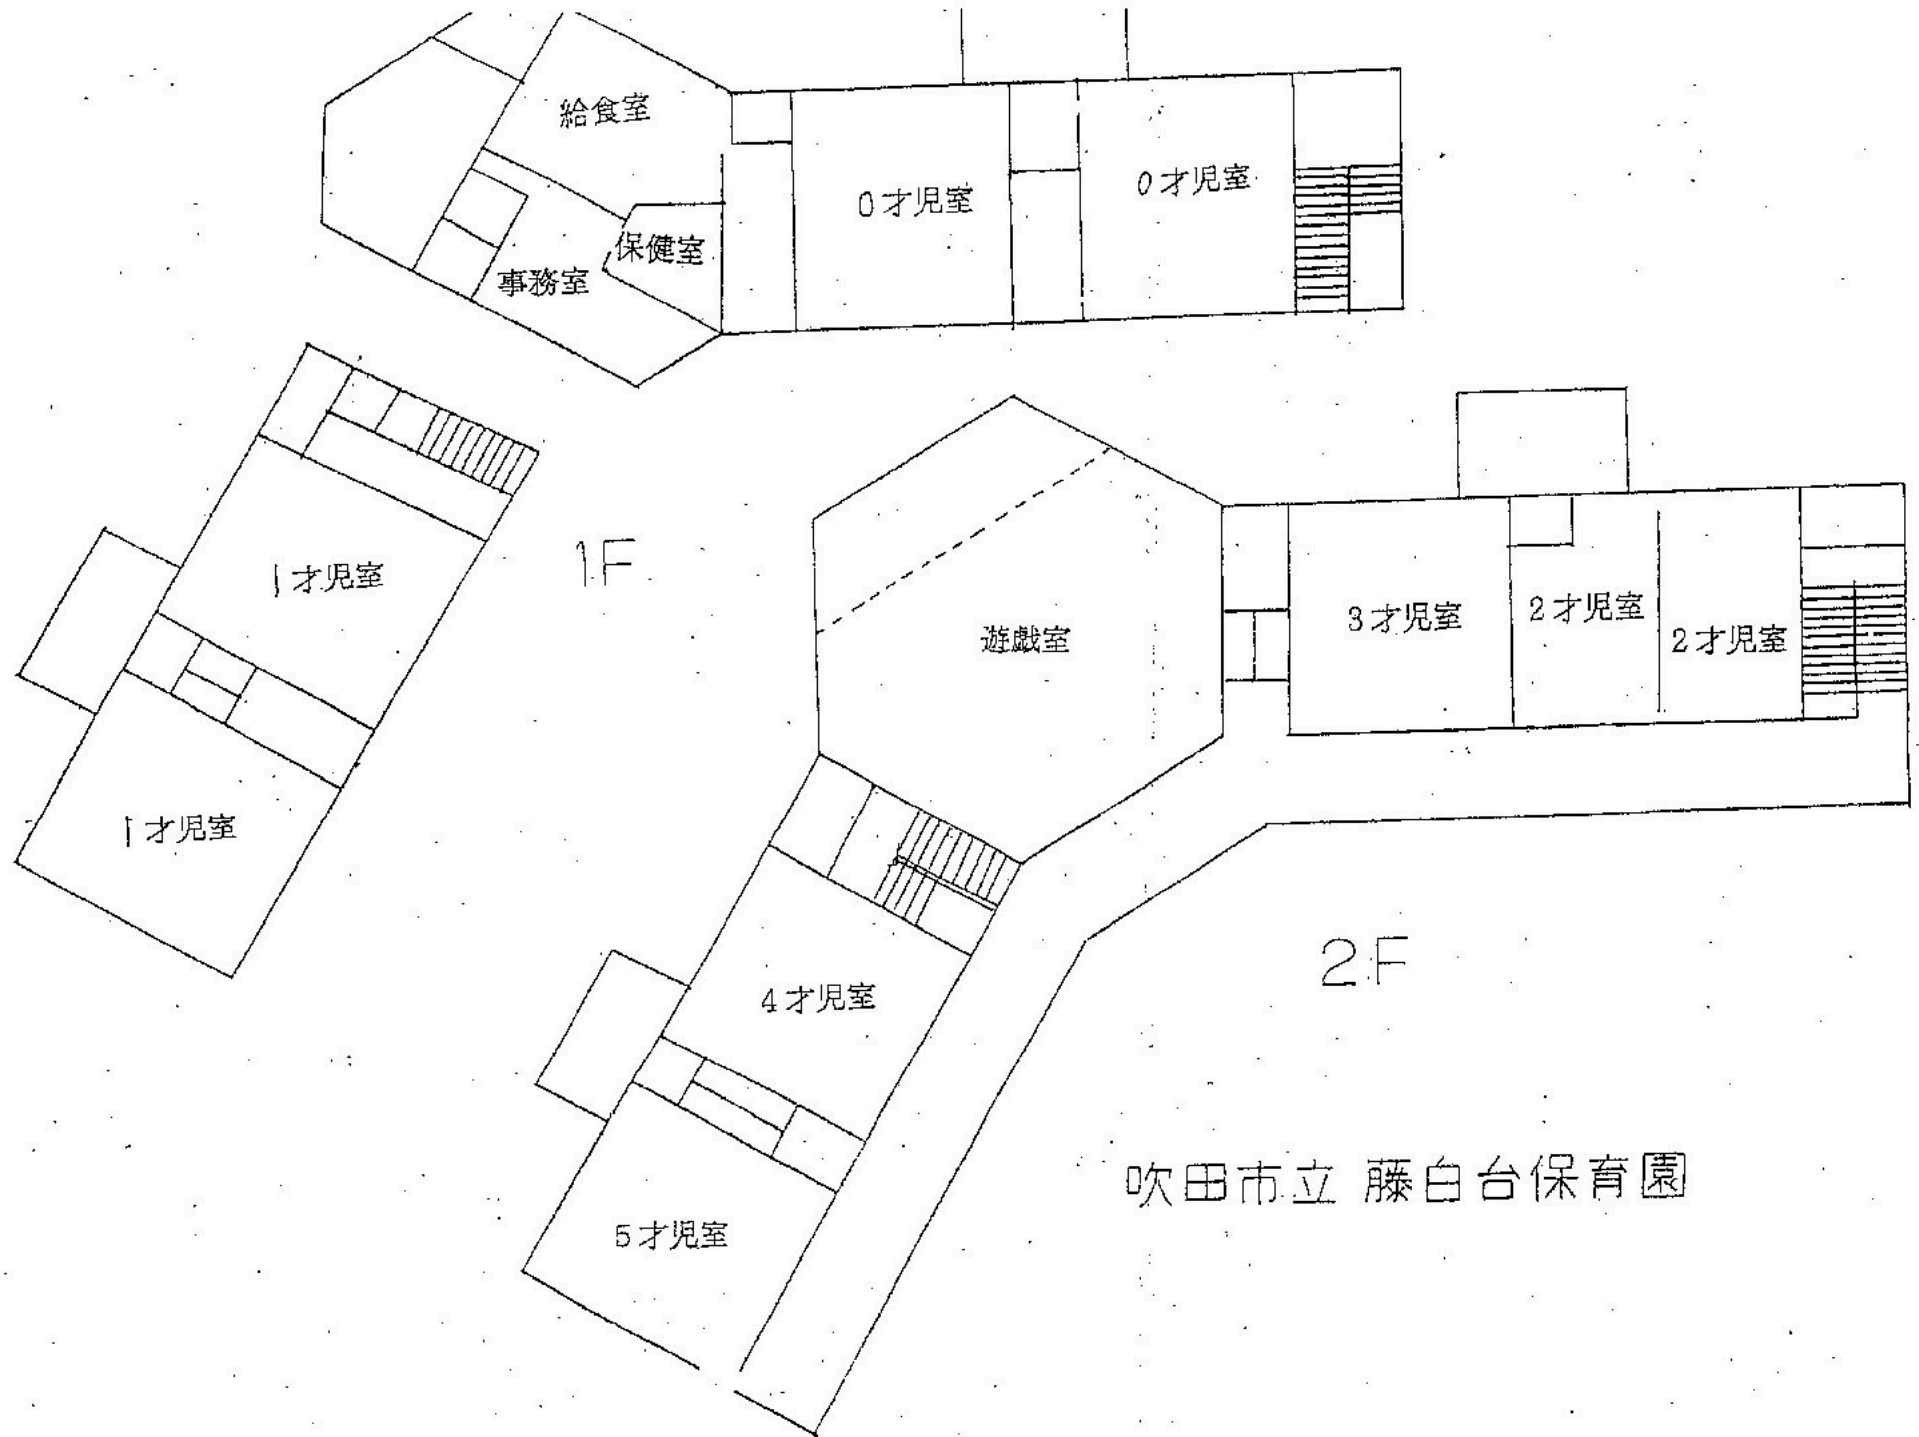

吹田市立 藤白台保育園