


吹田市高塚緑住土地区画整理事業  
換地図

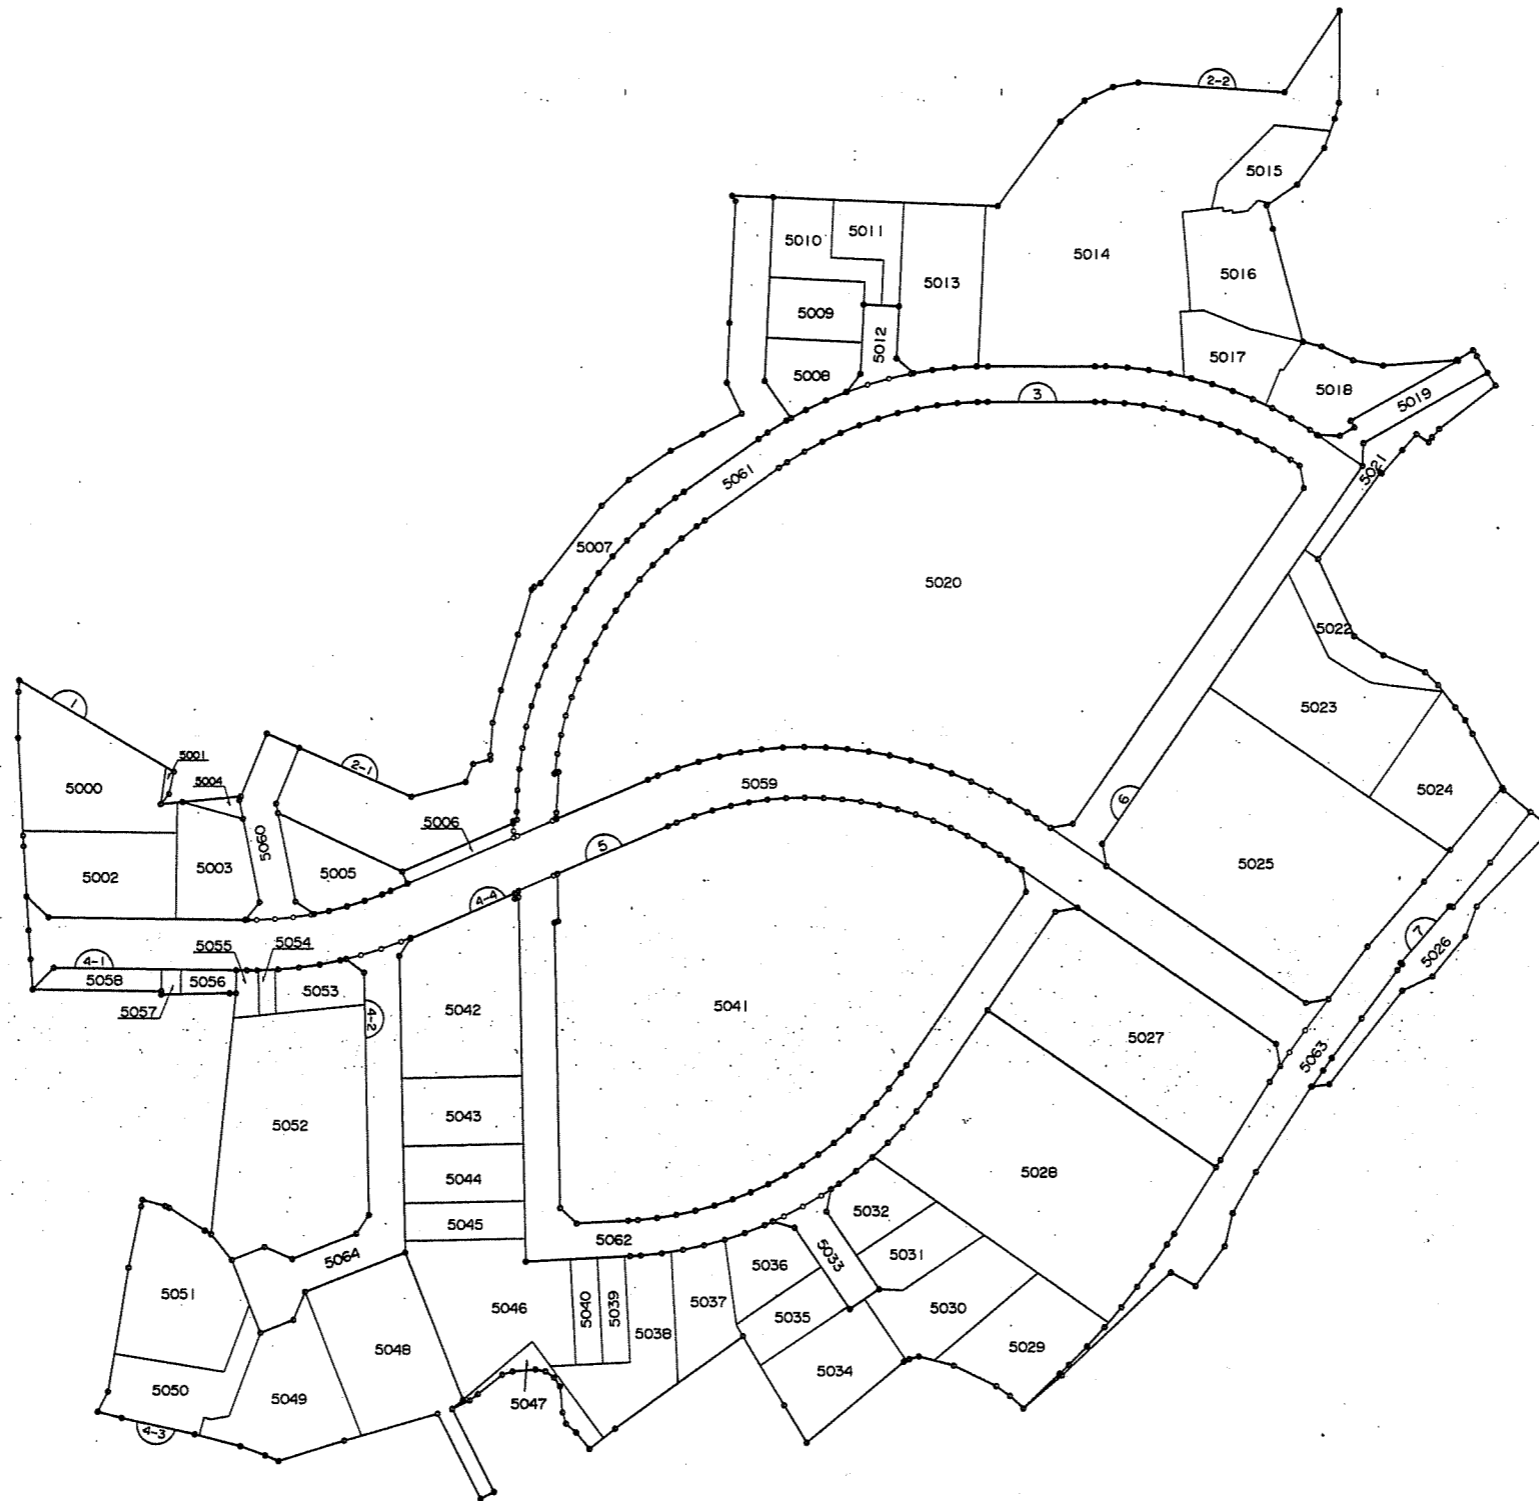



# 吹田市高塚緑住土地区画整理事業

## 換地図 (画地出来形確認測量図)

縮尺 = 1 : 500




拡大図 s=1:250

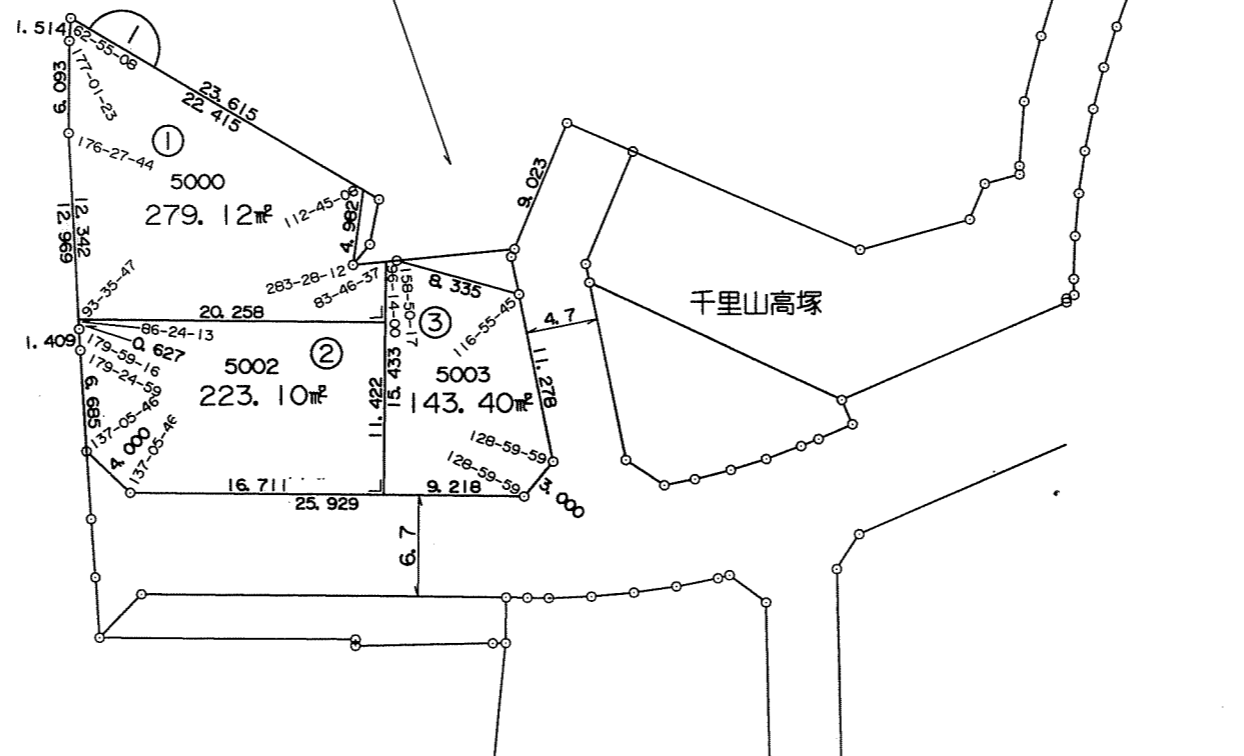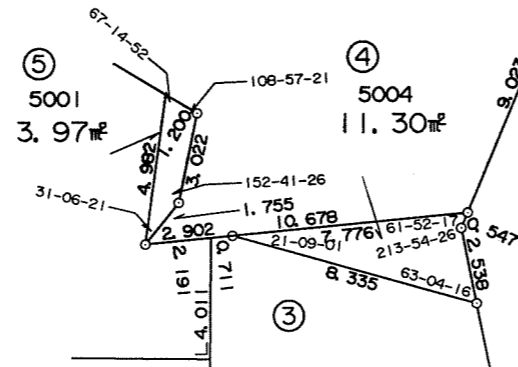


# 吹田市高塚緑住土地区画整理事業

換 地 図 縮尺=1:500  
(画地出来形確認測量図)

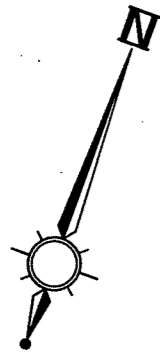

拡大図 s=1:250

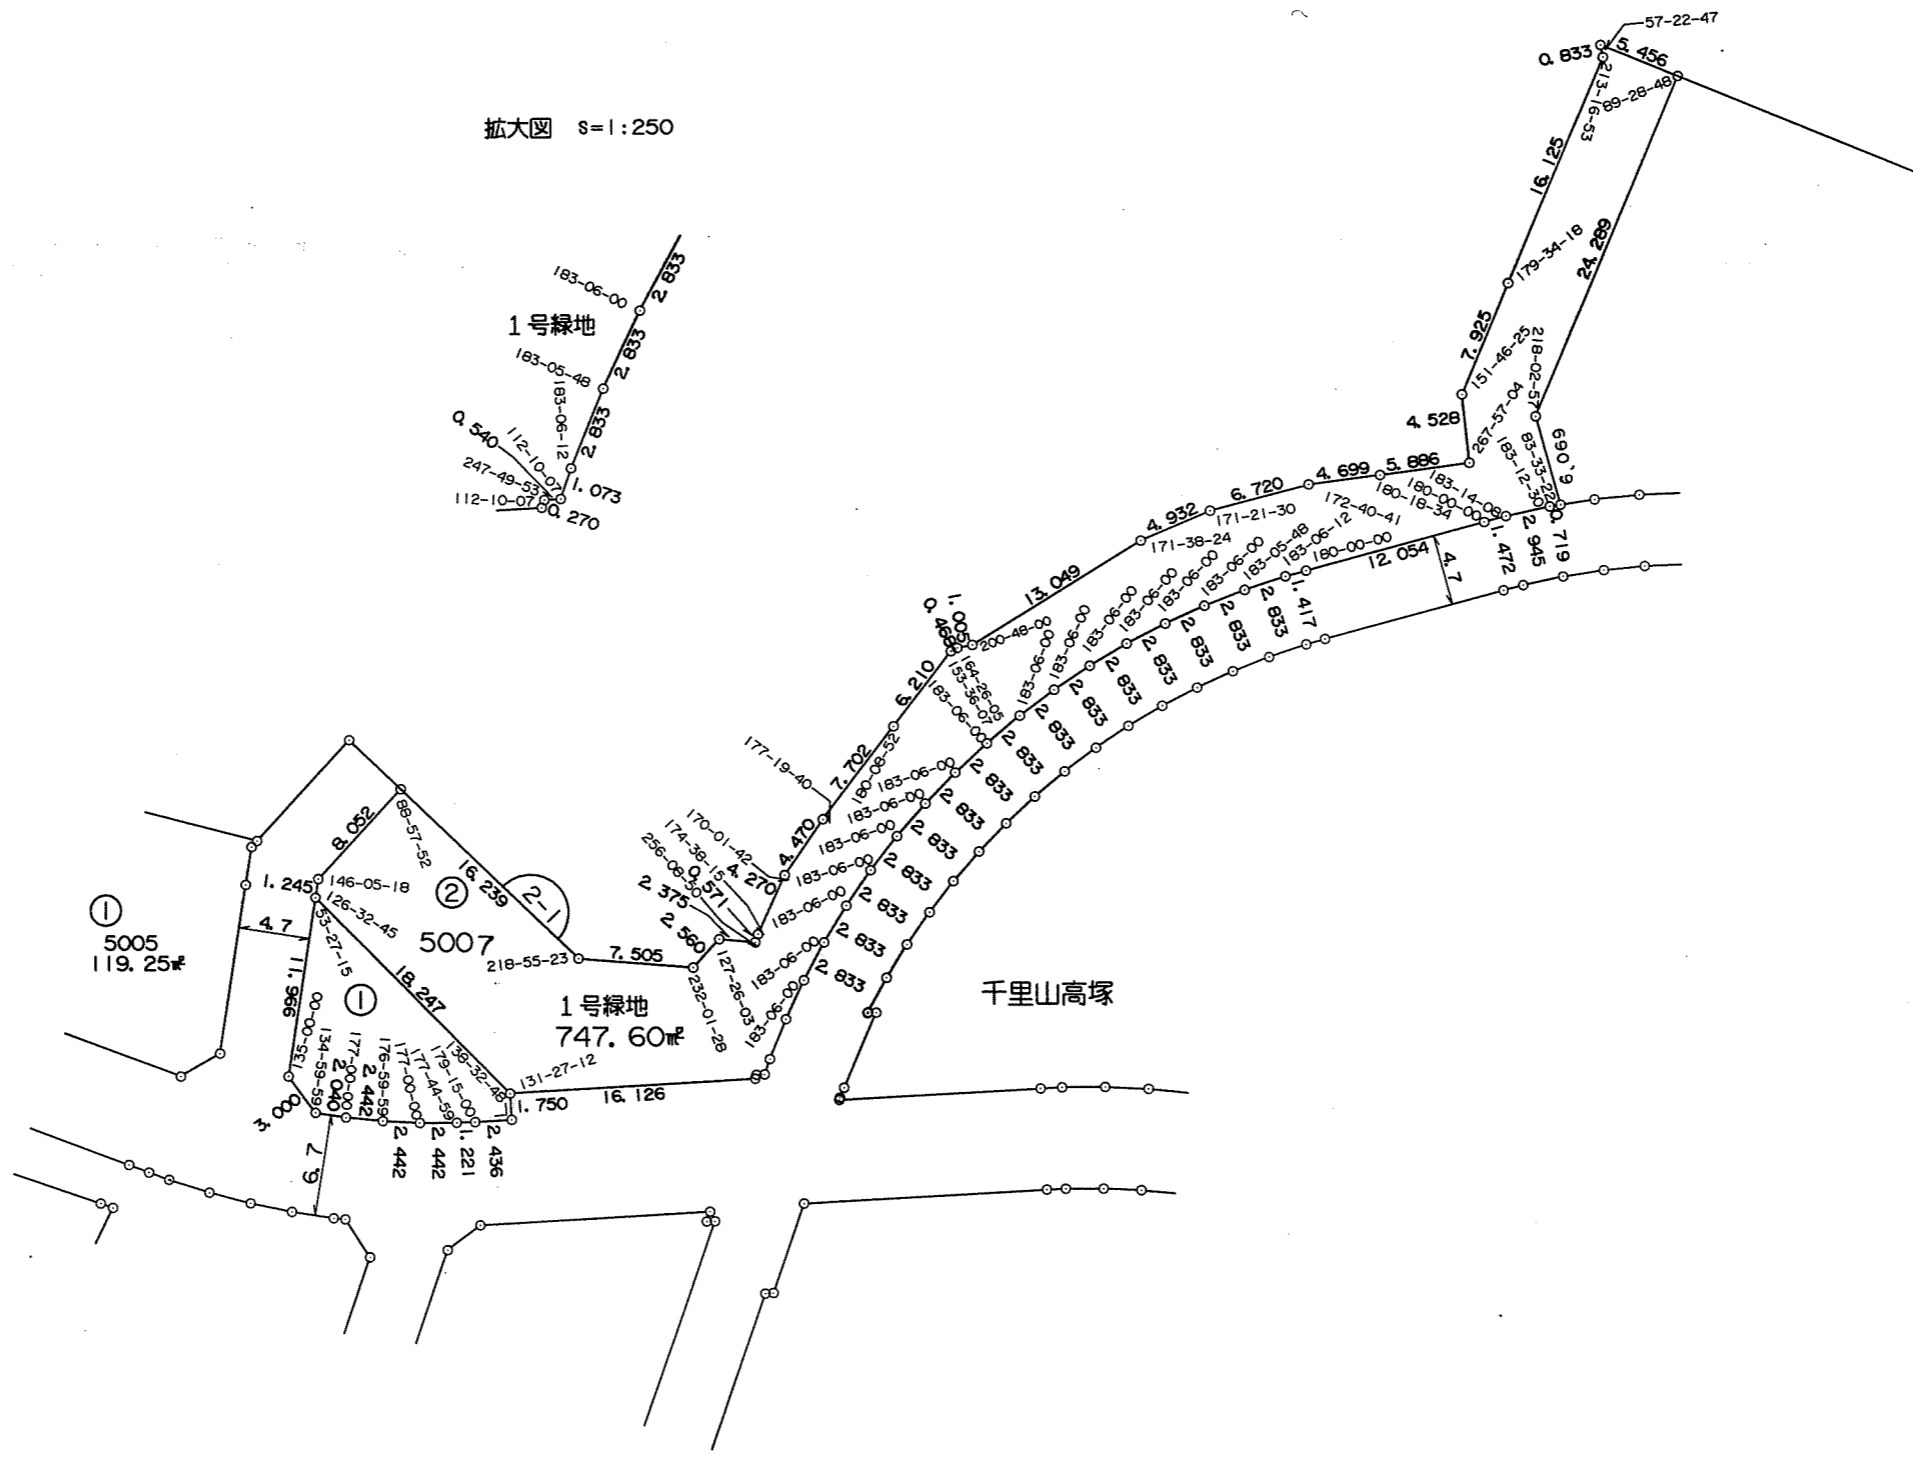


# 吹田市高塚緑住土地区画整理事業


## 換地 図 縮尺=1:500 (画地出来形確認測量図)




拡大図 s=1:250

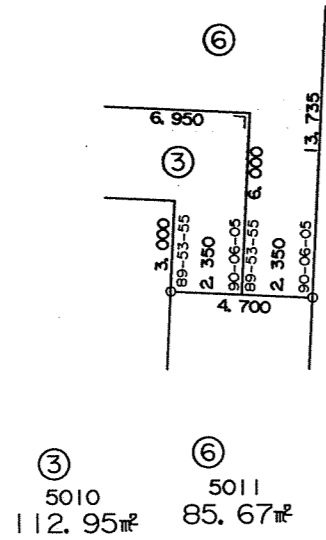


拡大図 s=1:250

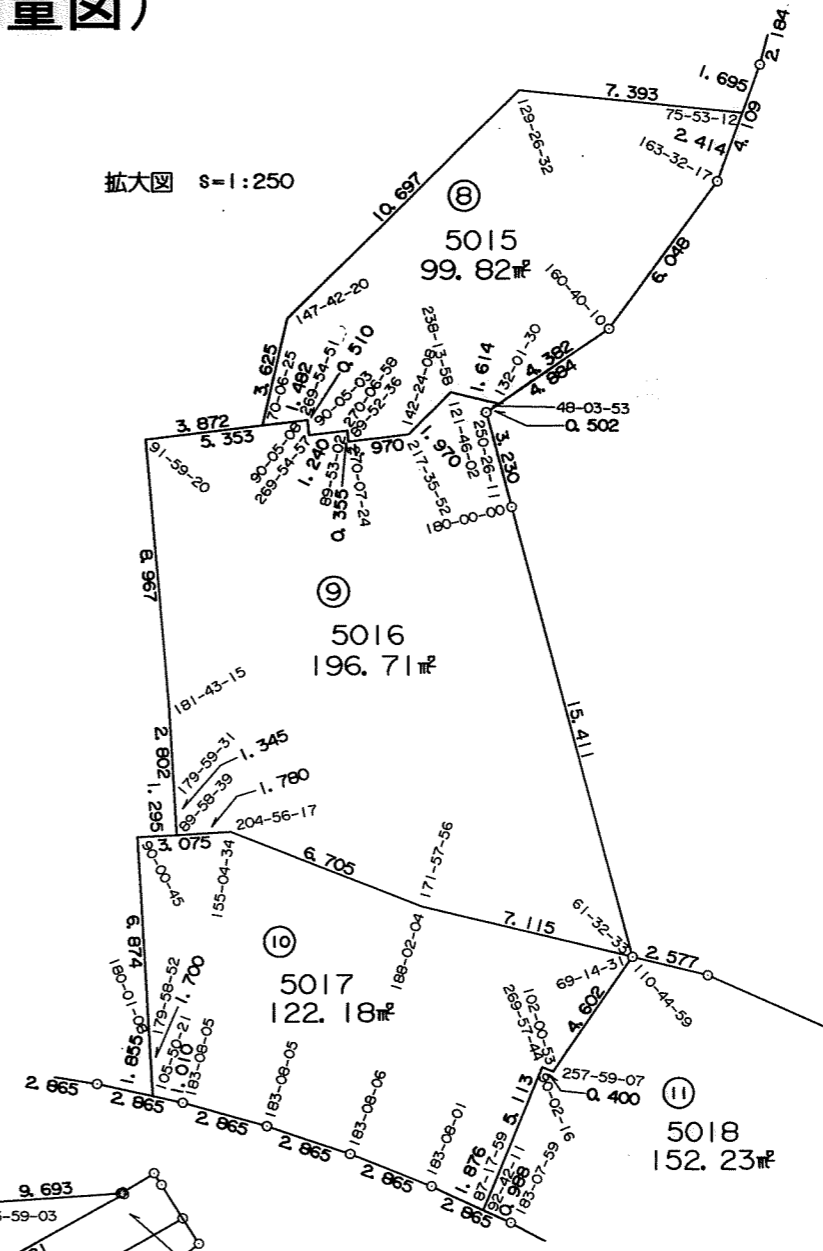

拡大図(略図)

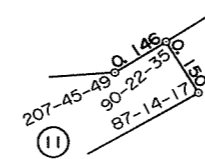

千里山高塚

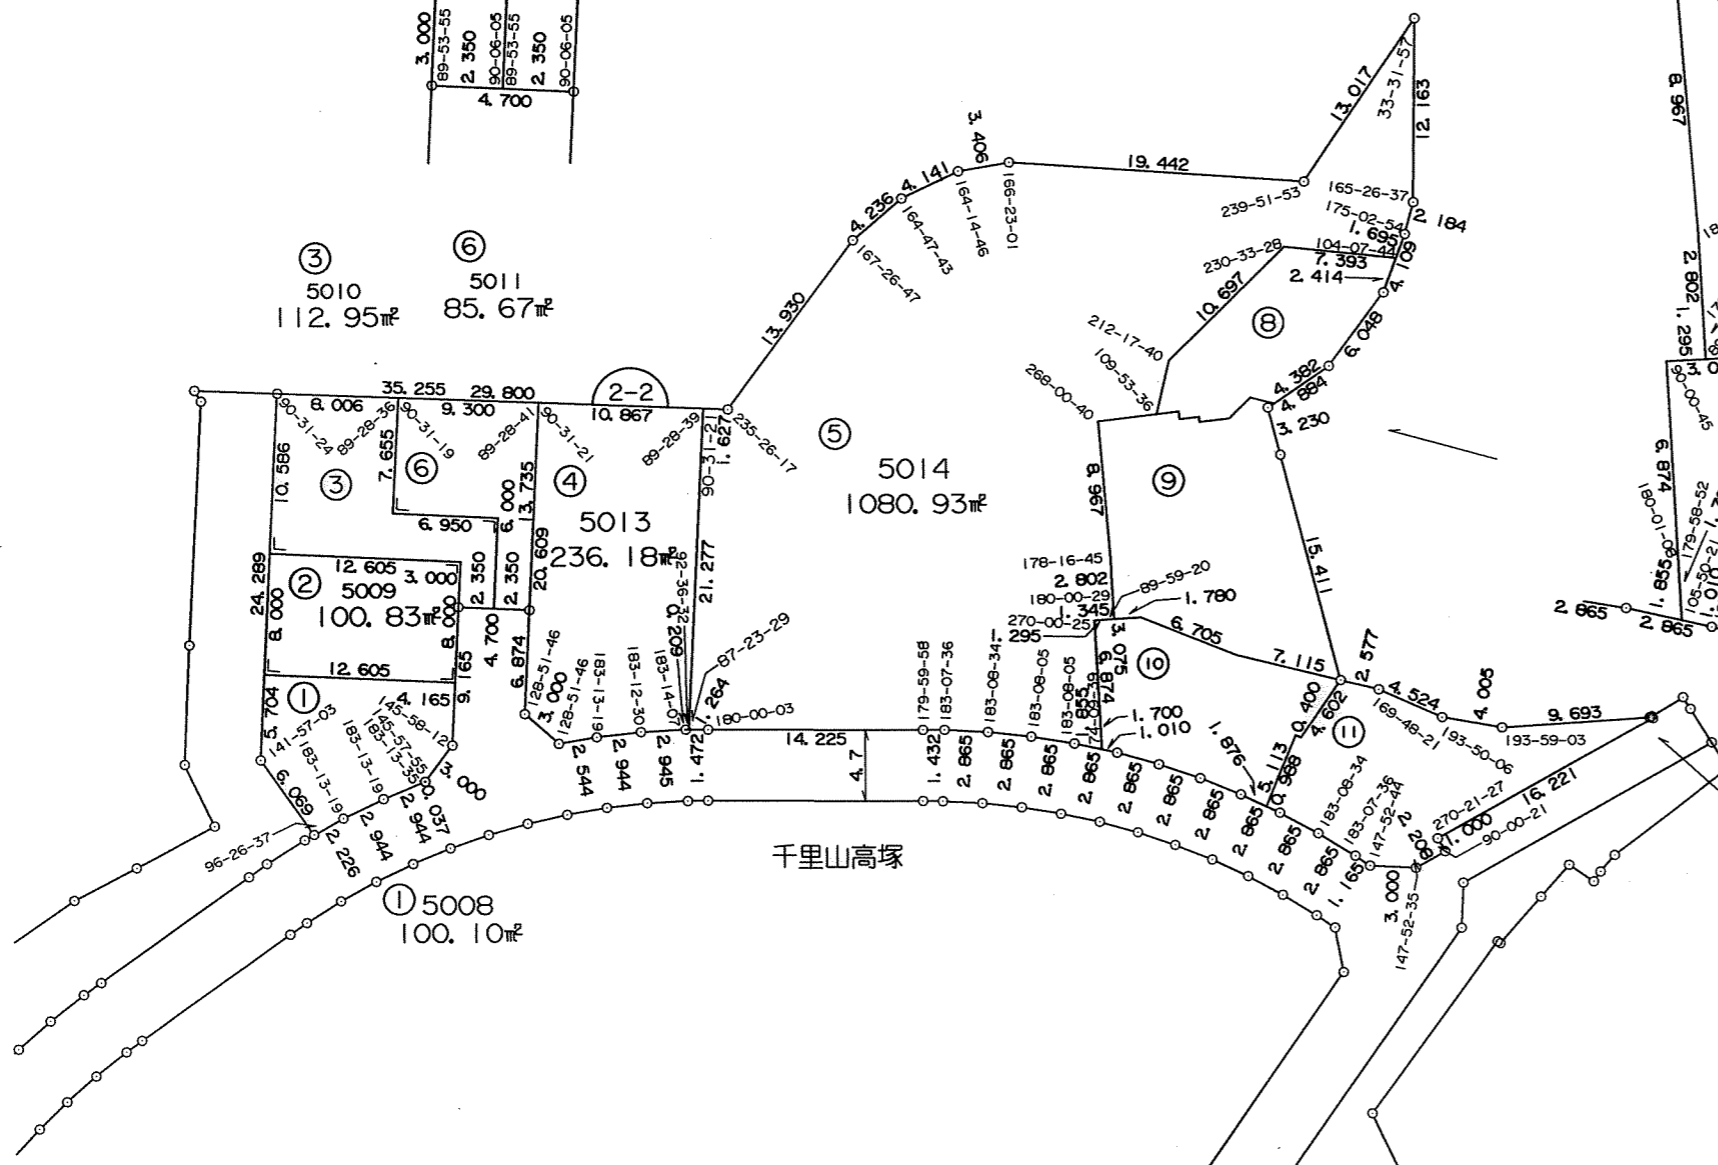


# 吹田市高塚緑住土地区画整理事業

## 換 地 図 縮尺 = 1 : 5 0 0 (画地出来形確認測量図)




千里山高塚

拡大図 s=1:250

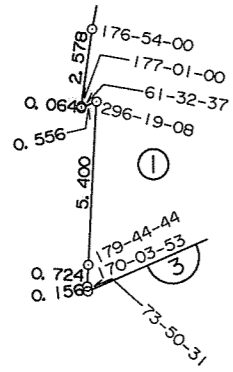


5020  
3602.68㎡

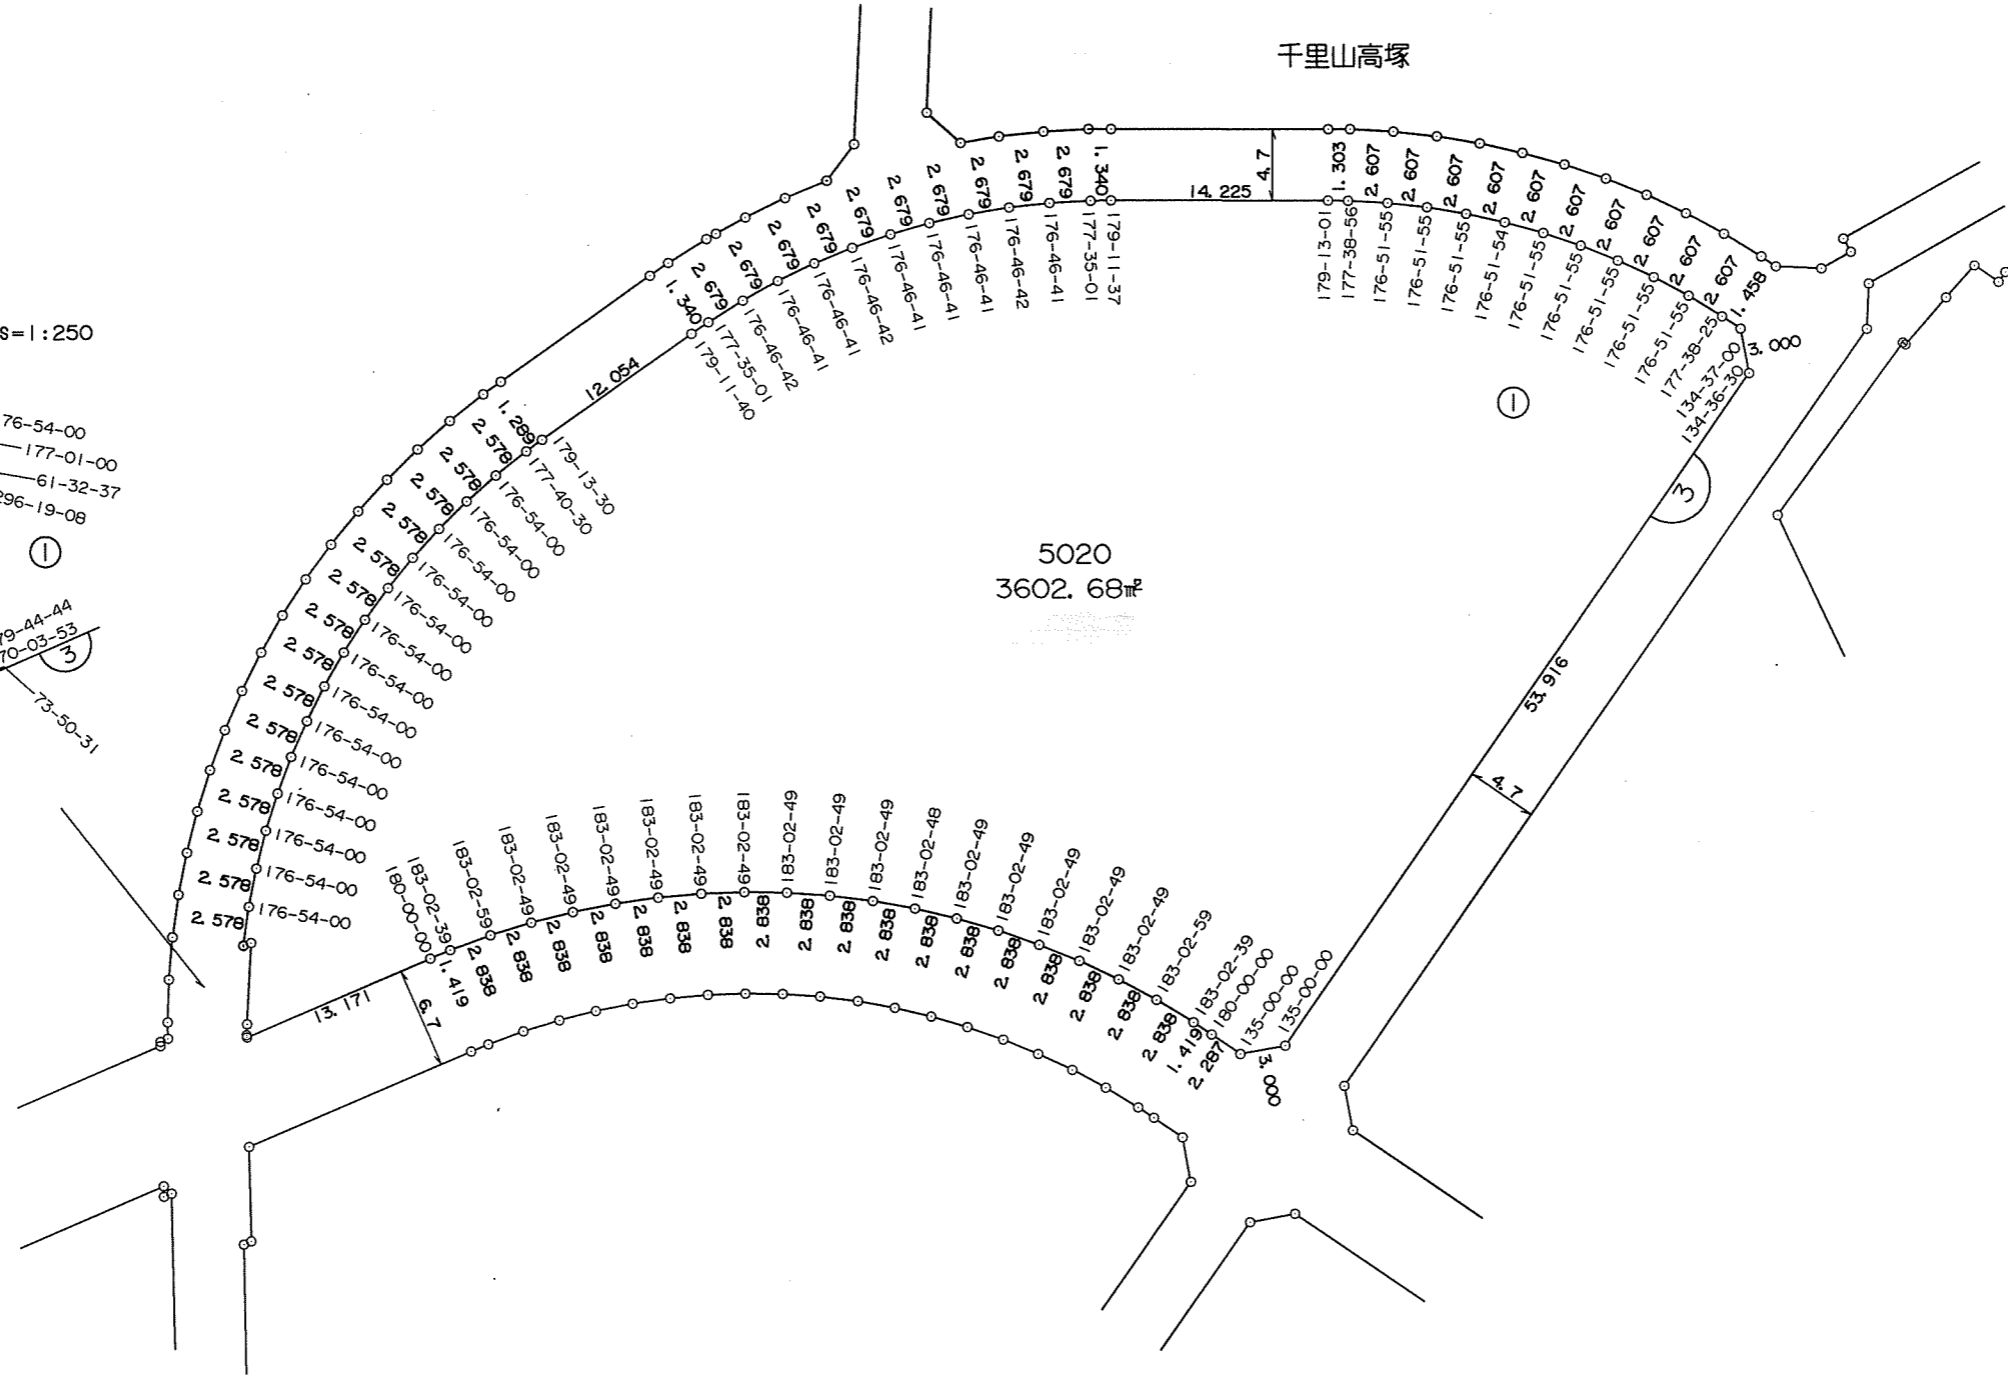

# 吹田市高塚緑住土地区画整理事業

換 地 図 縮尺 = 1 : 500  
(画地出来形確認測量図)

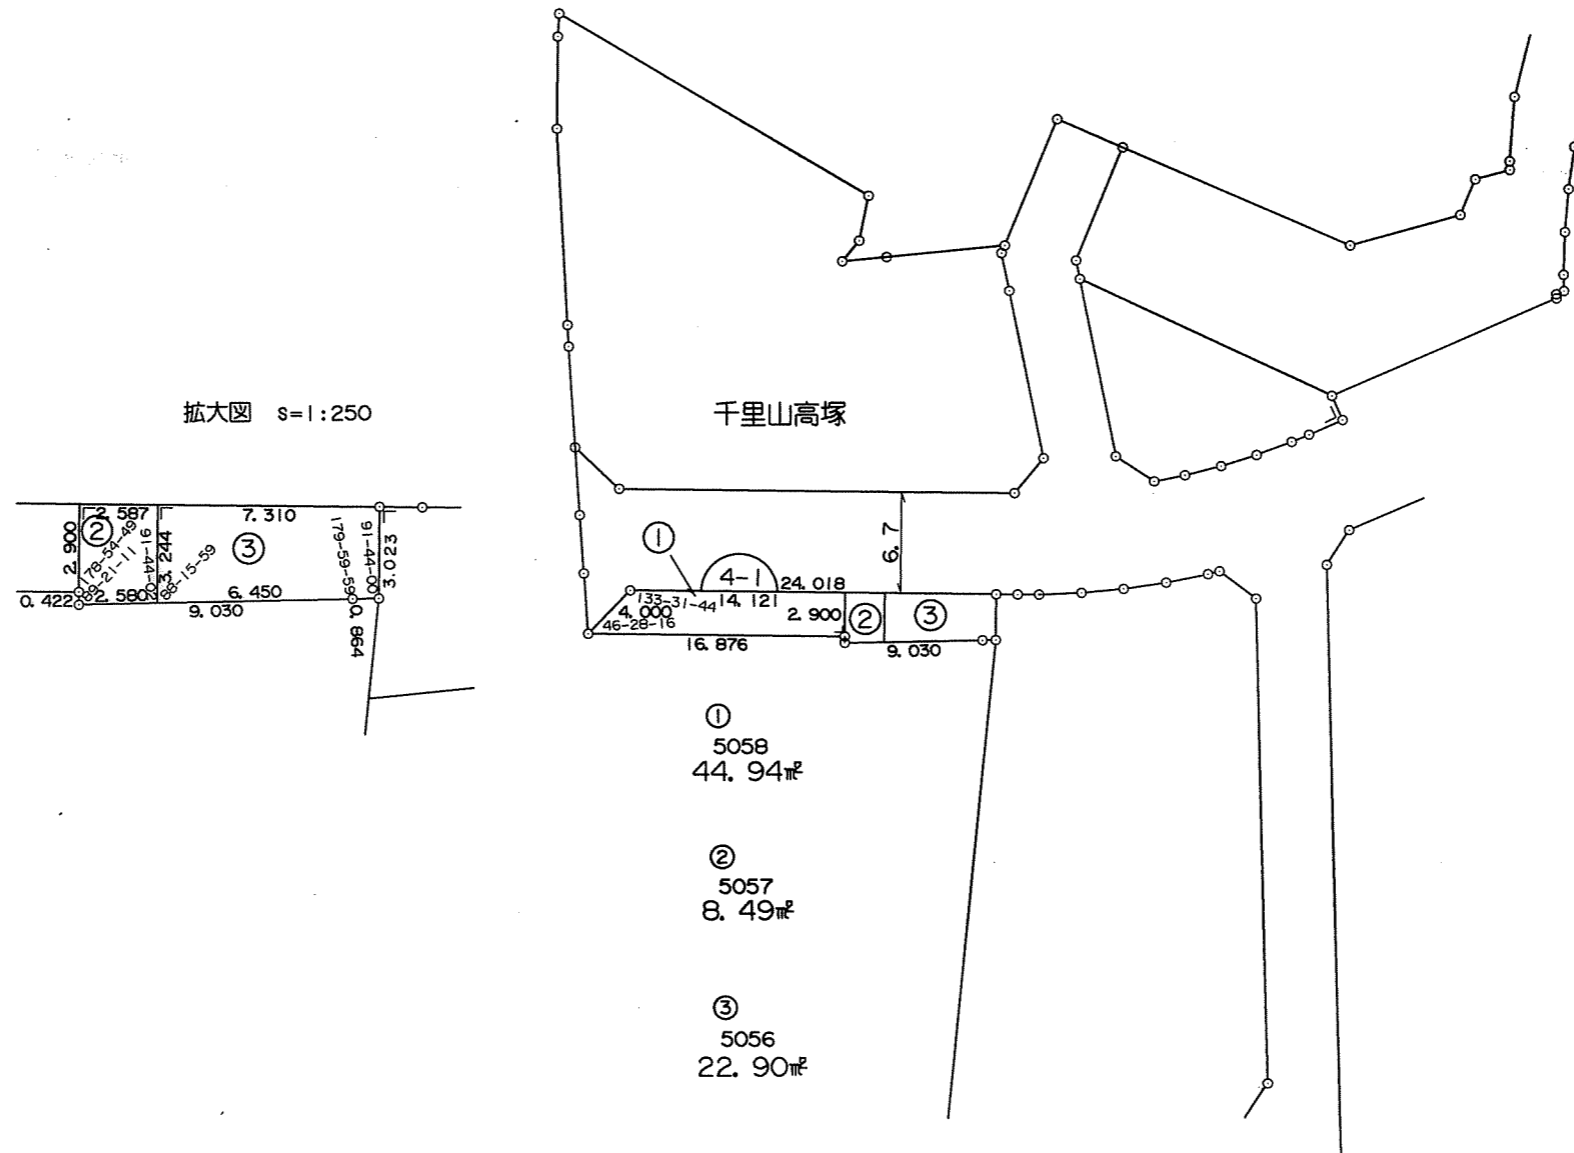


# 吹田市高塚緑住土地区画整理事業



## 換地図 縮尺=1:500 (画地出来形確認測量図)



拡大図 s=1:250

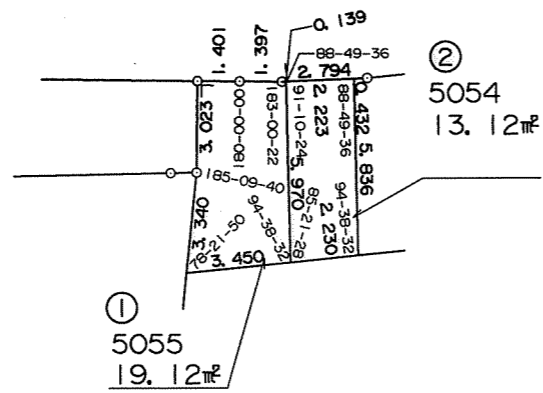

拡大図 s=1:250

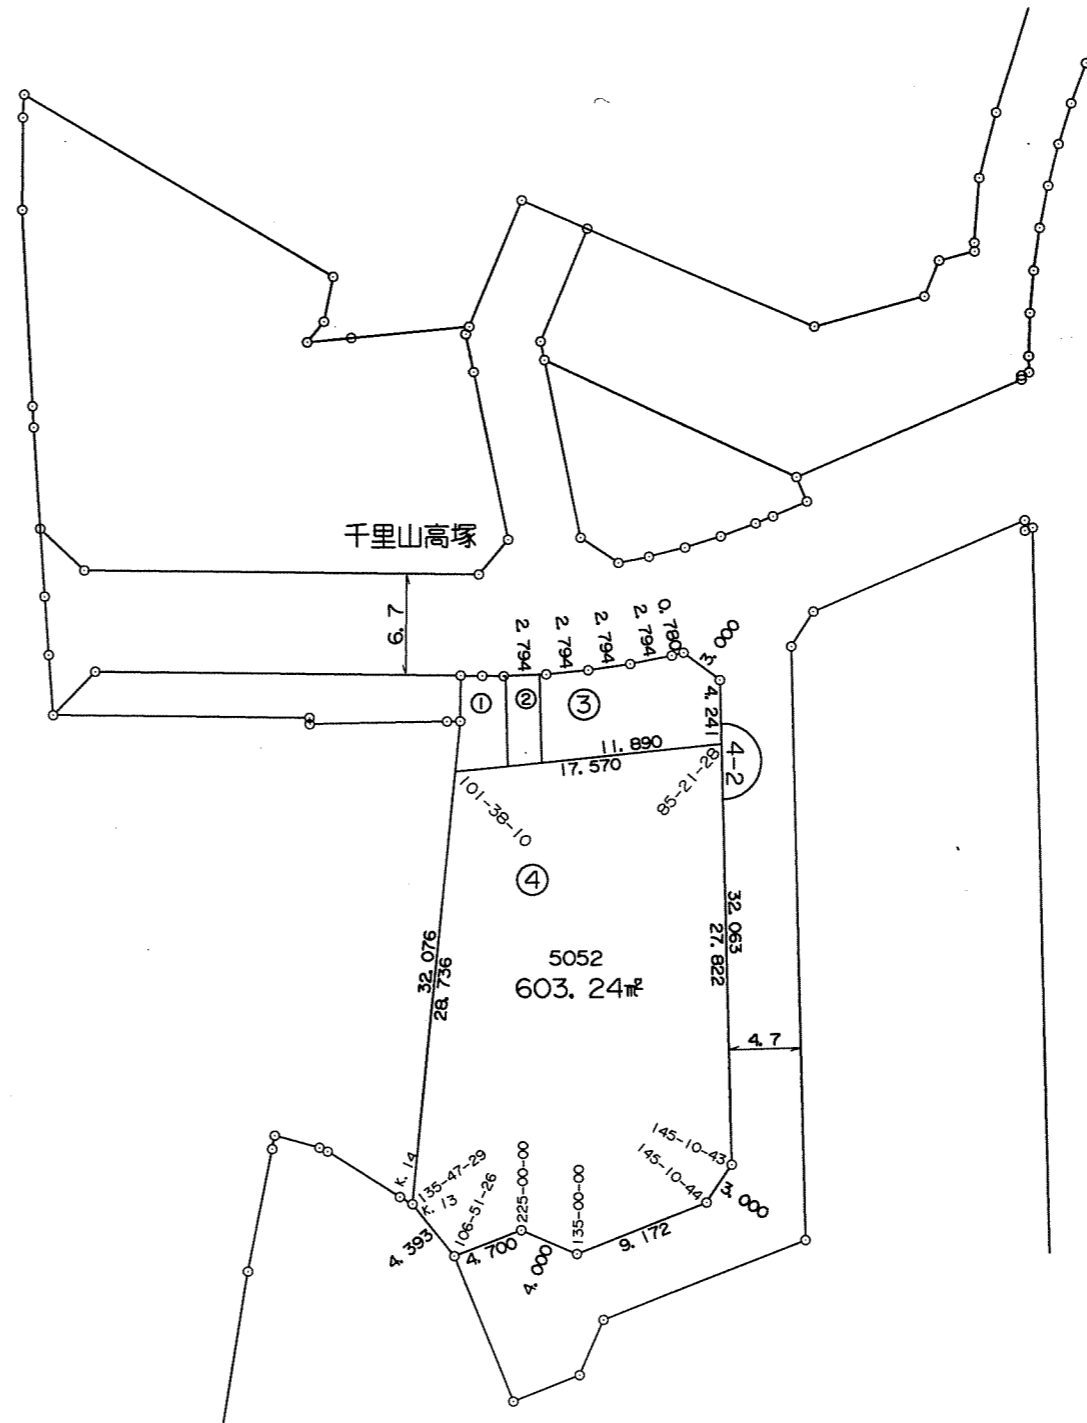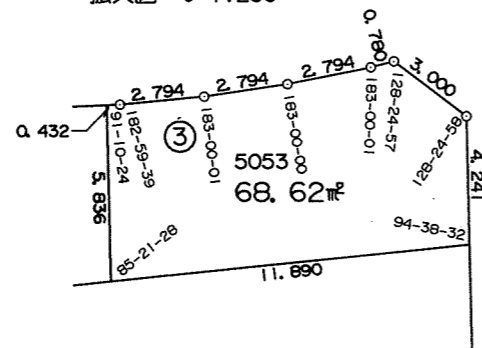

# 吹田市高塚緑住土地区画整理事業

## 換地図 (画地出来形確認測量図)

縮尺=1:500





# 吹田市高塚緑住土地区画整理事業

## 換地 図

縮尺 = 1 : 500

(画地出来形確認測量図)









# 吹田市高塚緑住土地区画整理事業

換地図 縮尺=1:500  
(画地出来形確認測量図)

拡大図 s=1:250

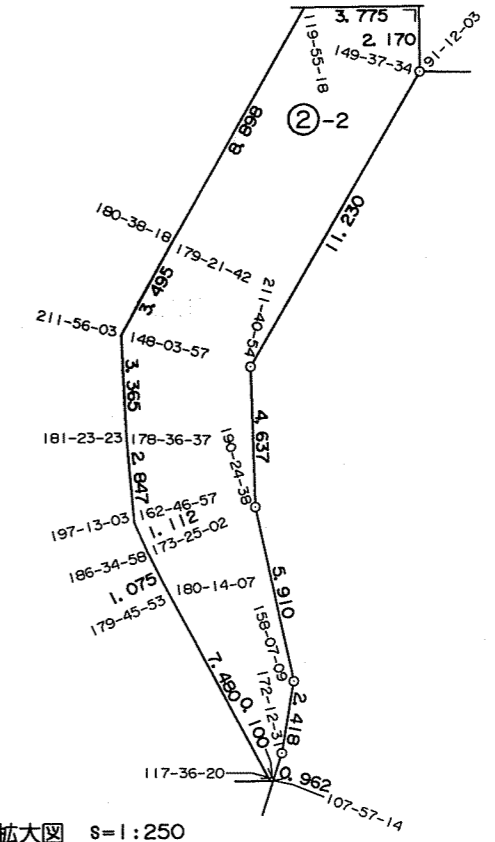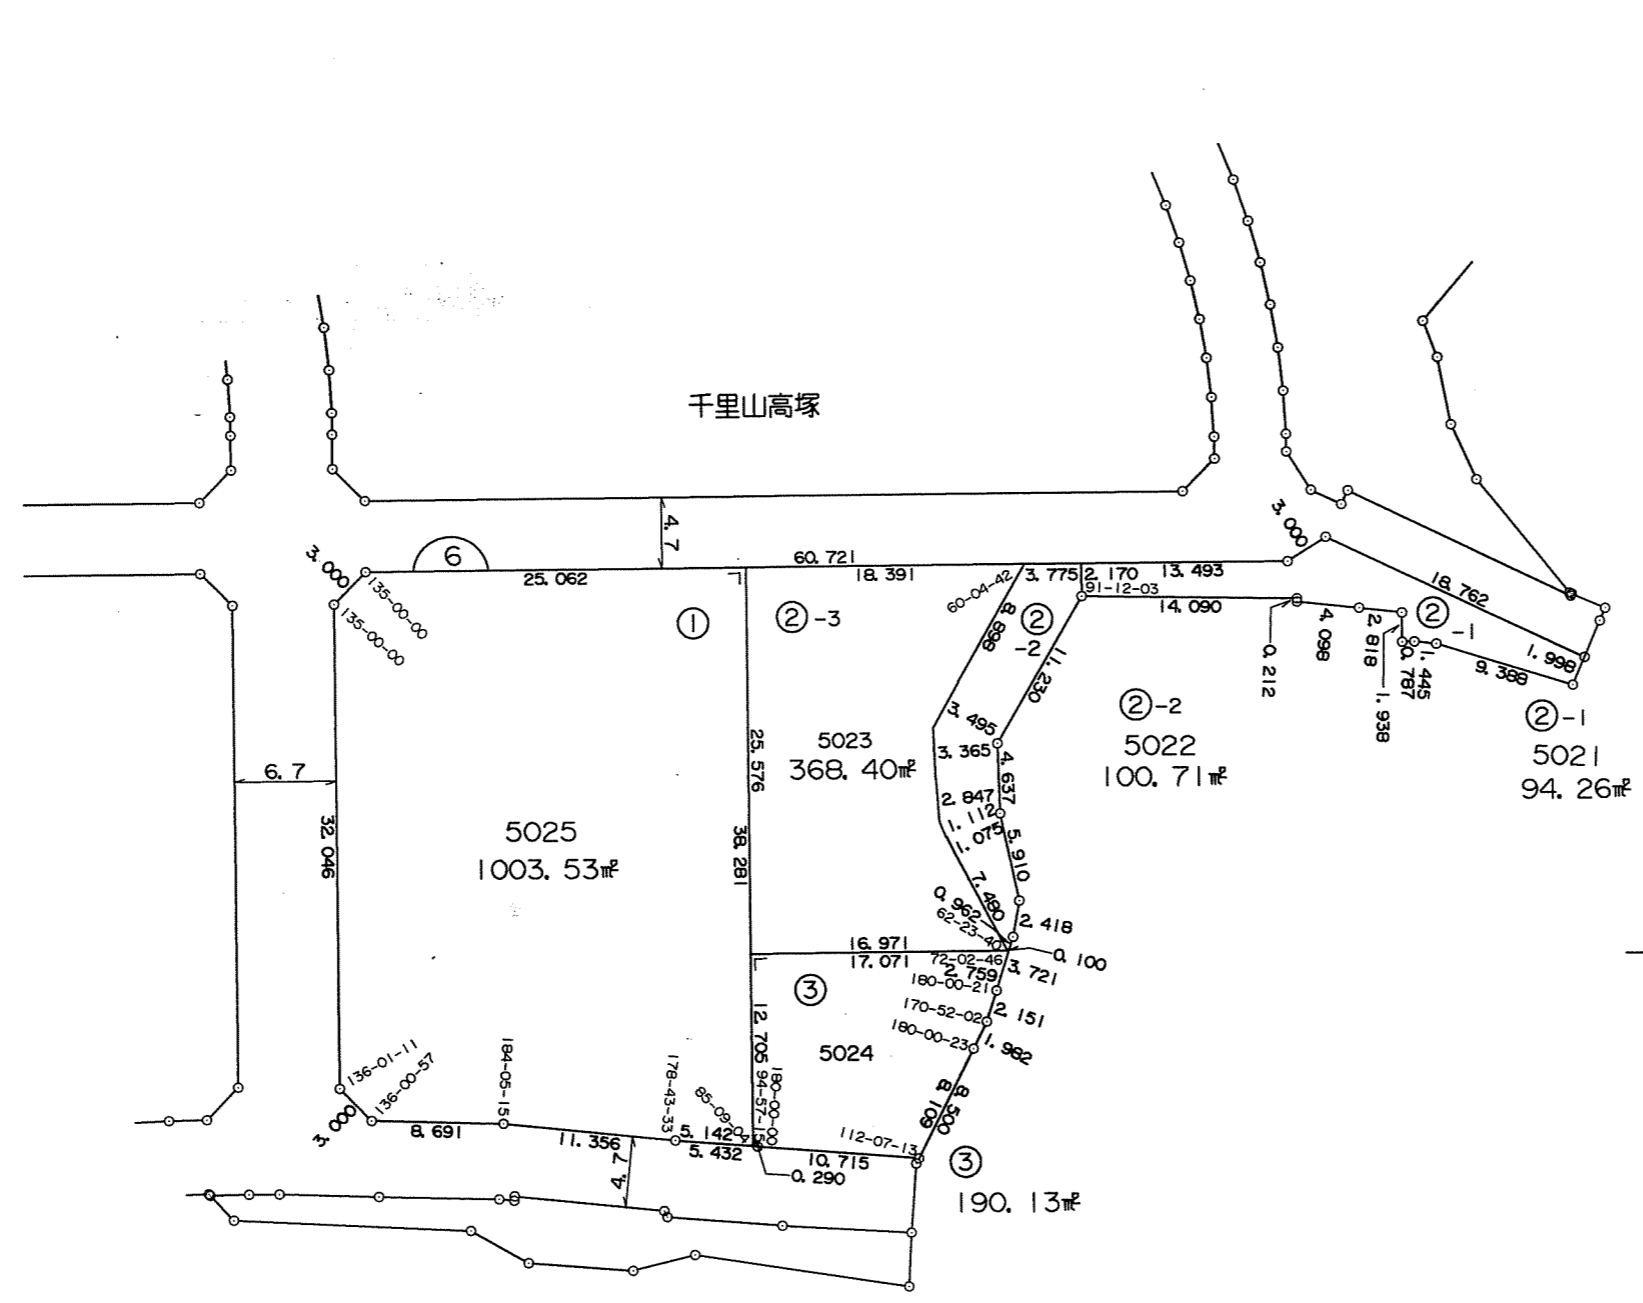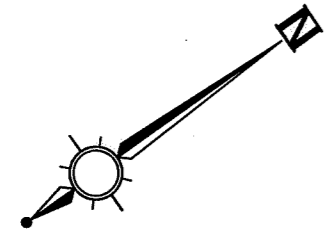

拡大図 s=1:250

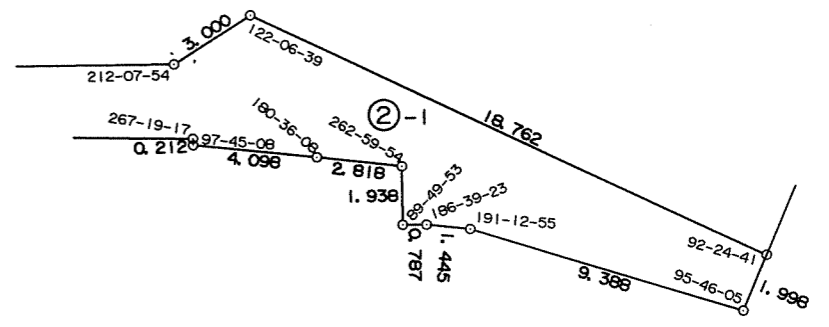

# 吹田市高塚緑住土地区画整理事業

## 換地図

縮尺 = 1 : 500

(画地出来形確認測量図)

