

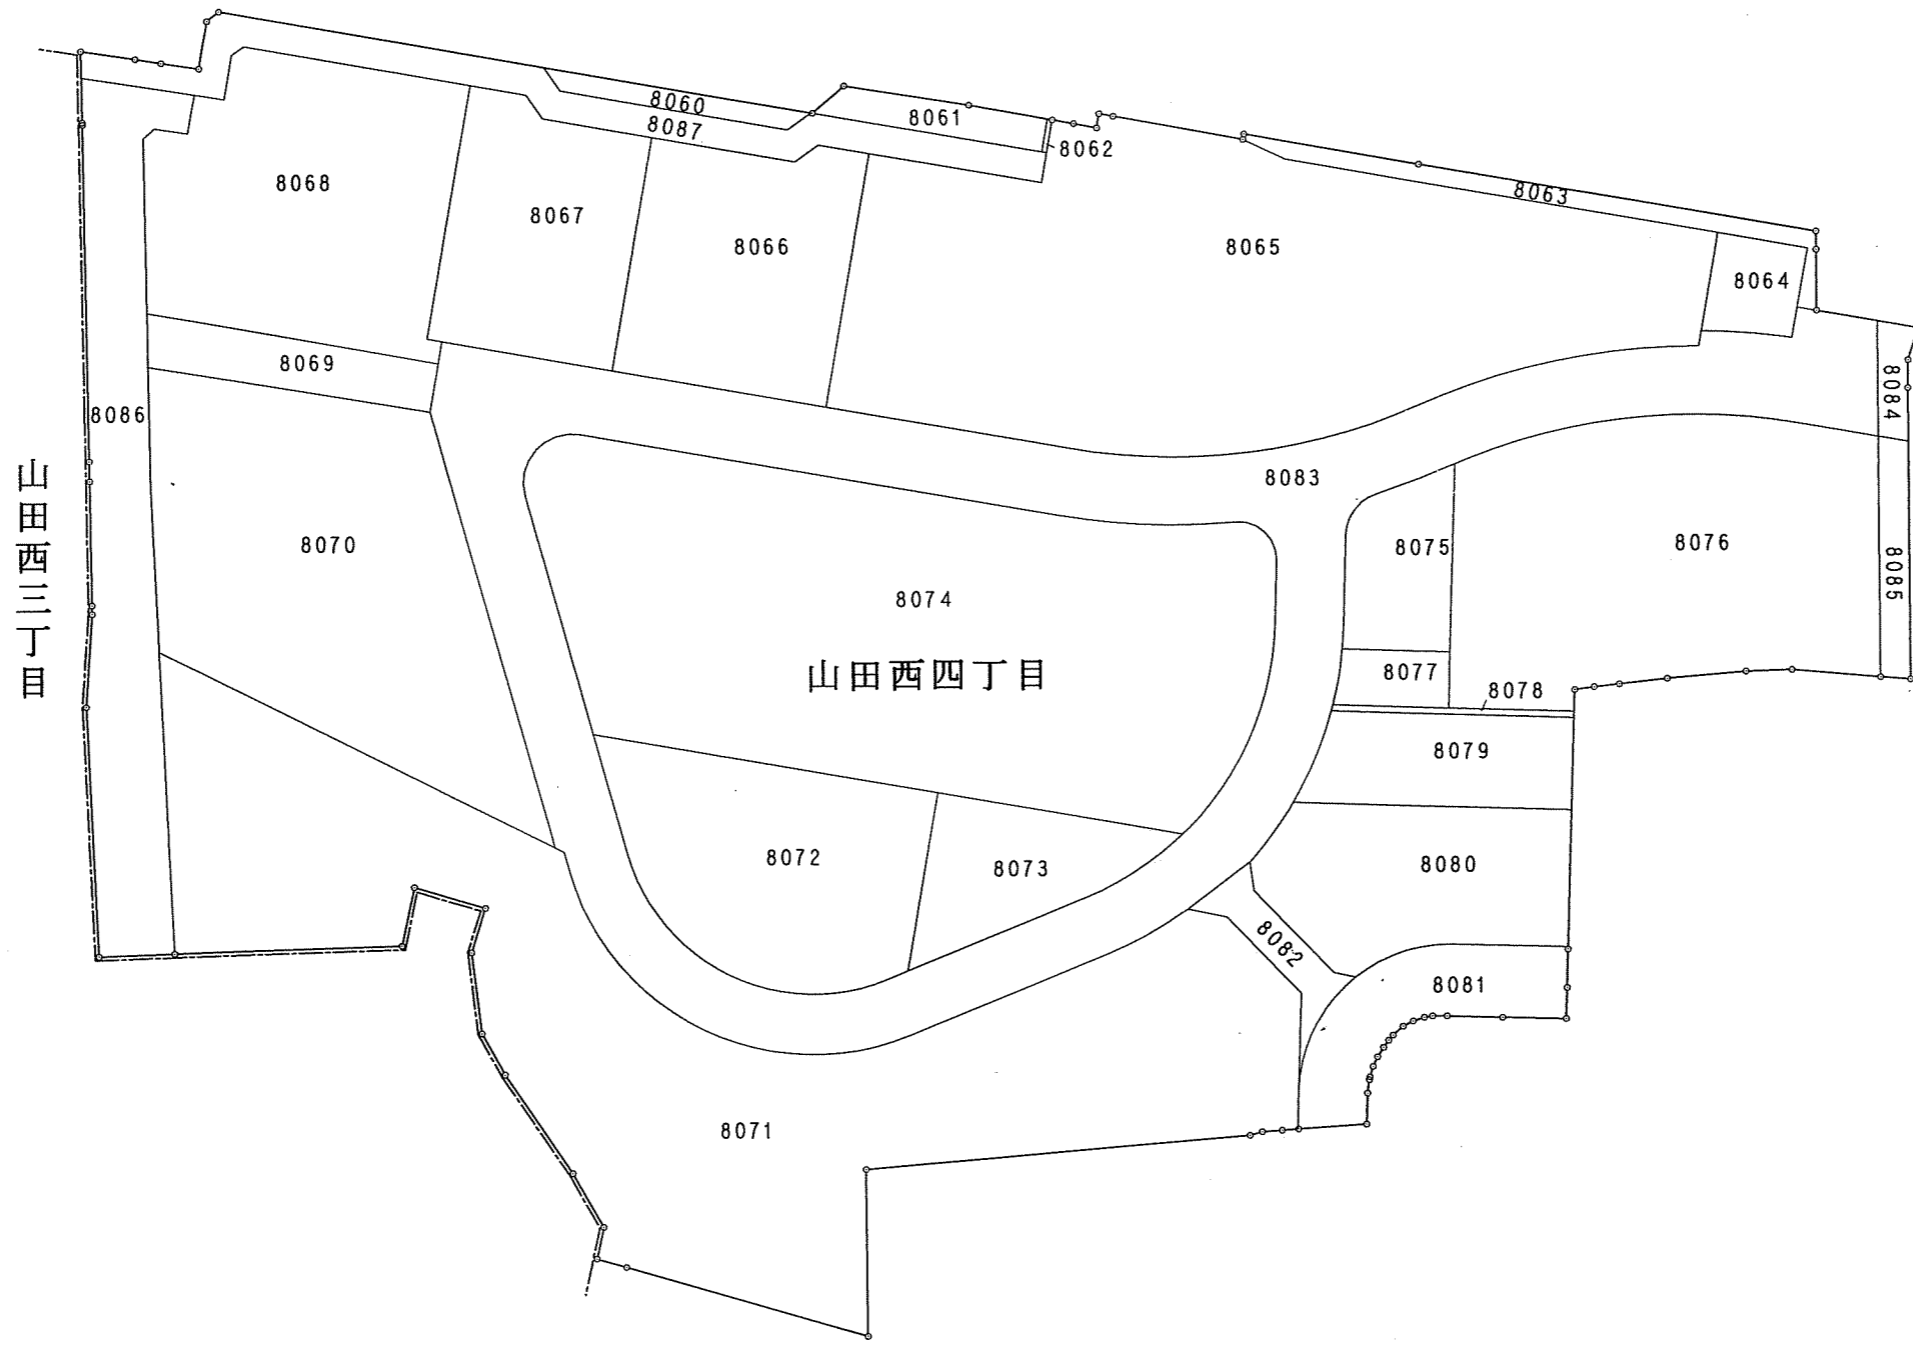
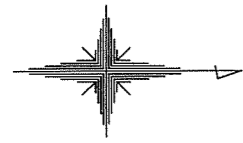
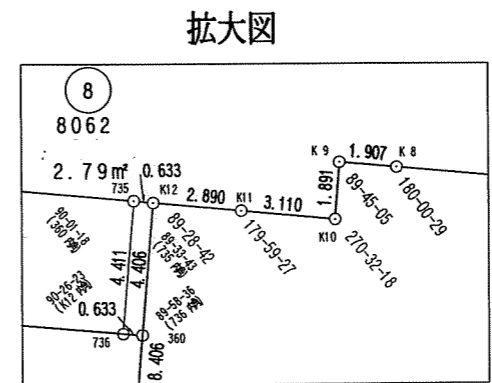


吹田市山田駅東土地区画整理事業
換地図 縮尺 1/1000
(従後の土地)

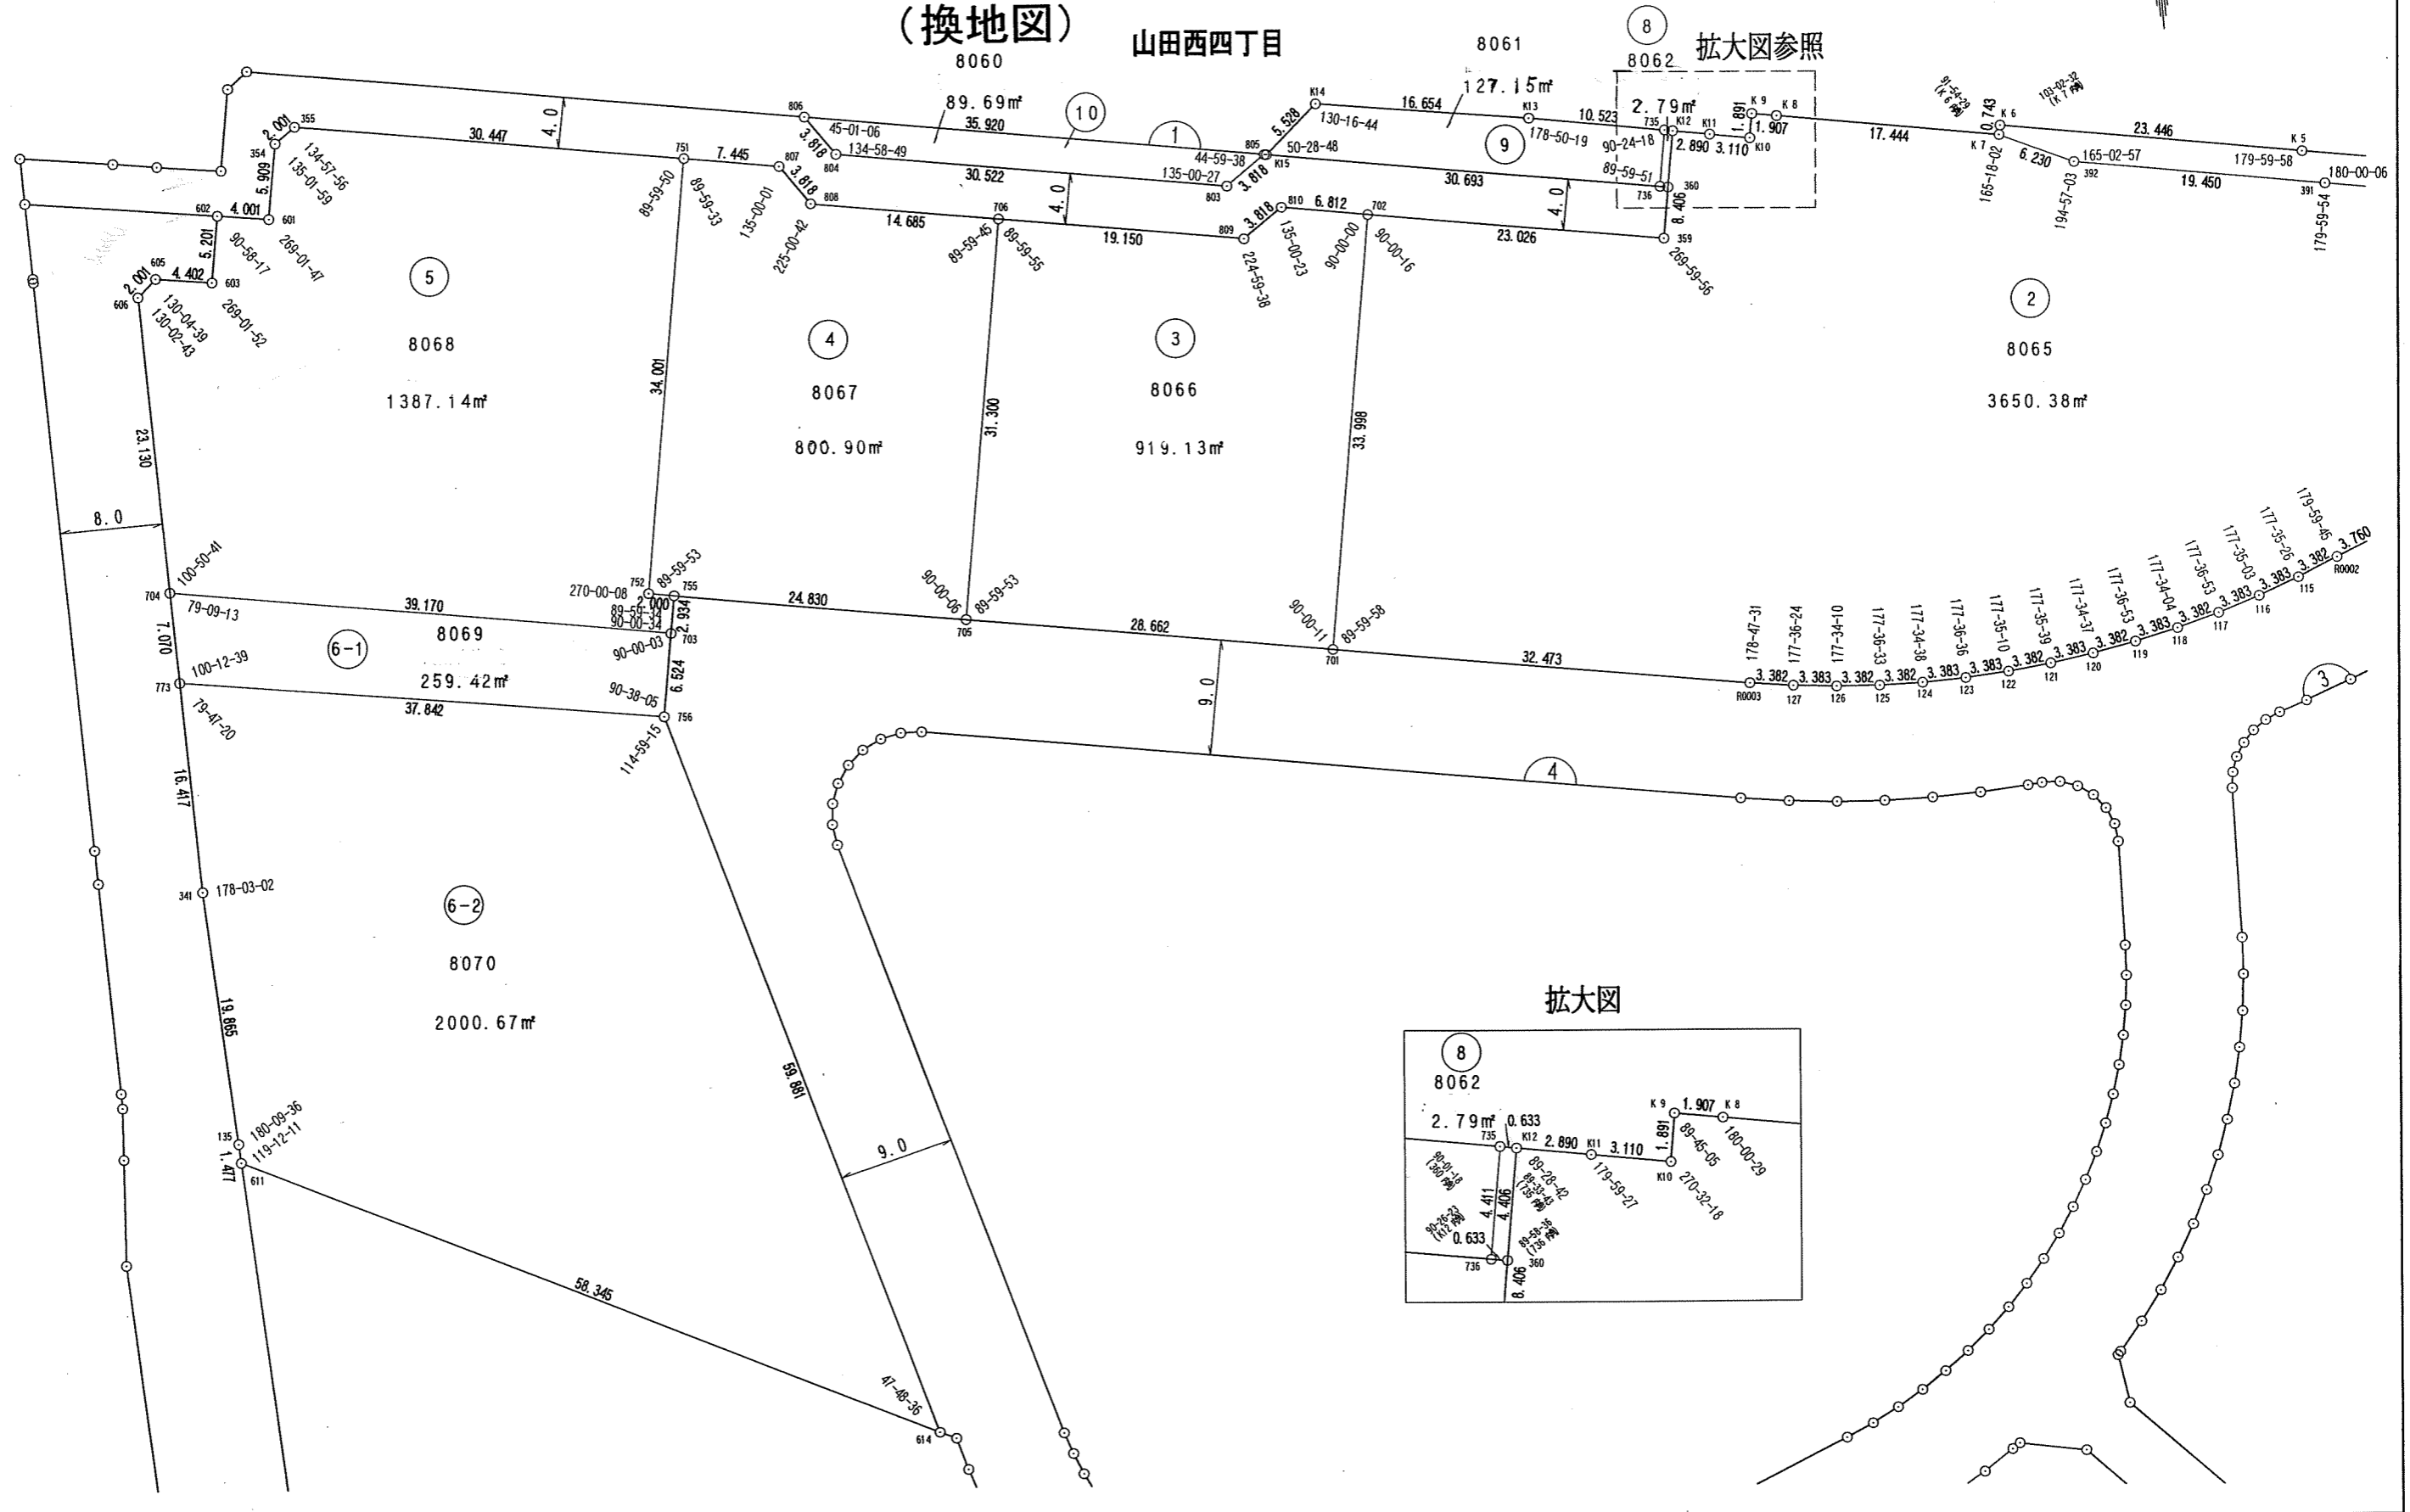

吹田市山田駅東土地区画整理事業



画地出来形確認測量図 縮尺 1/500 (換地图) 山田西四丁目

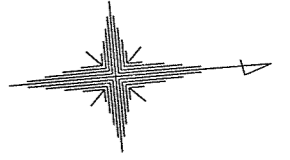

吹田市山田駅東土地区画整理事業

画地出来形確認測量図 縮尺 1/500

(換地図)

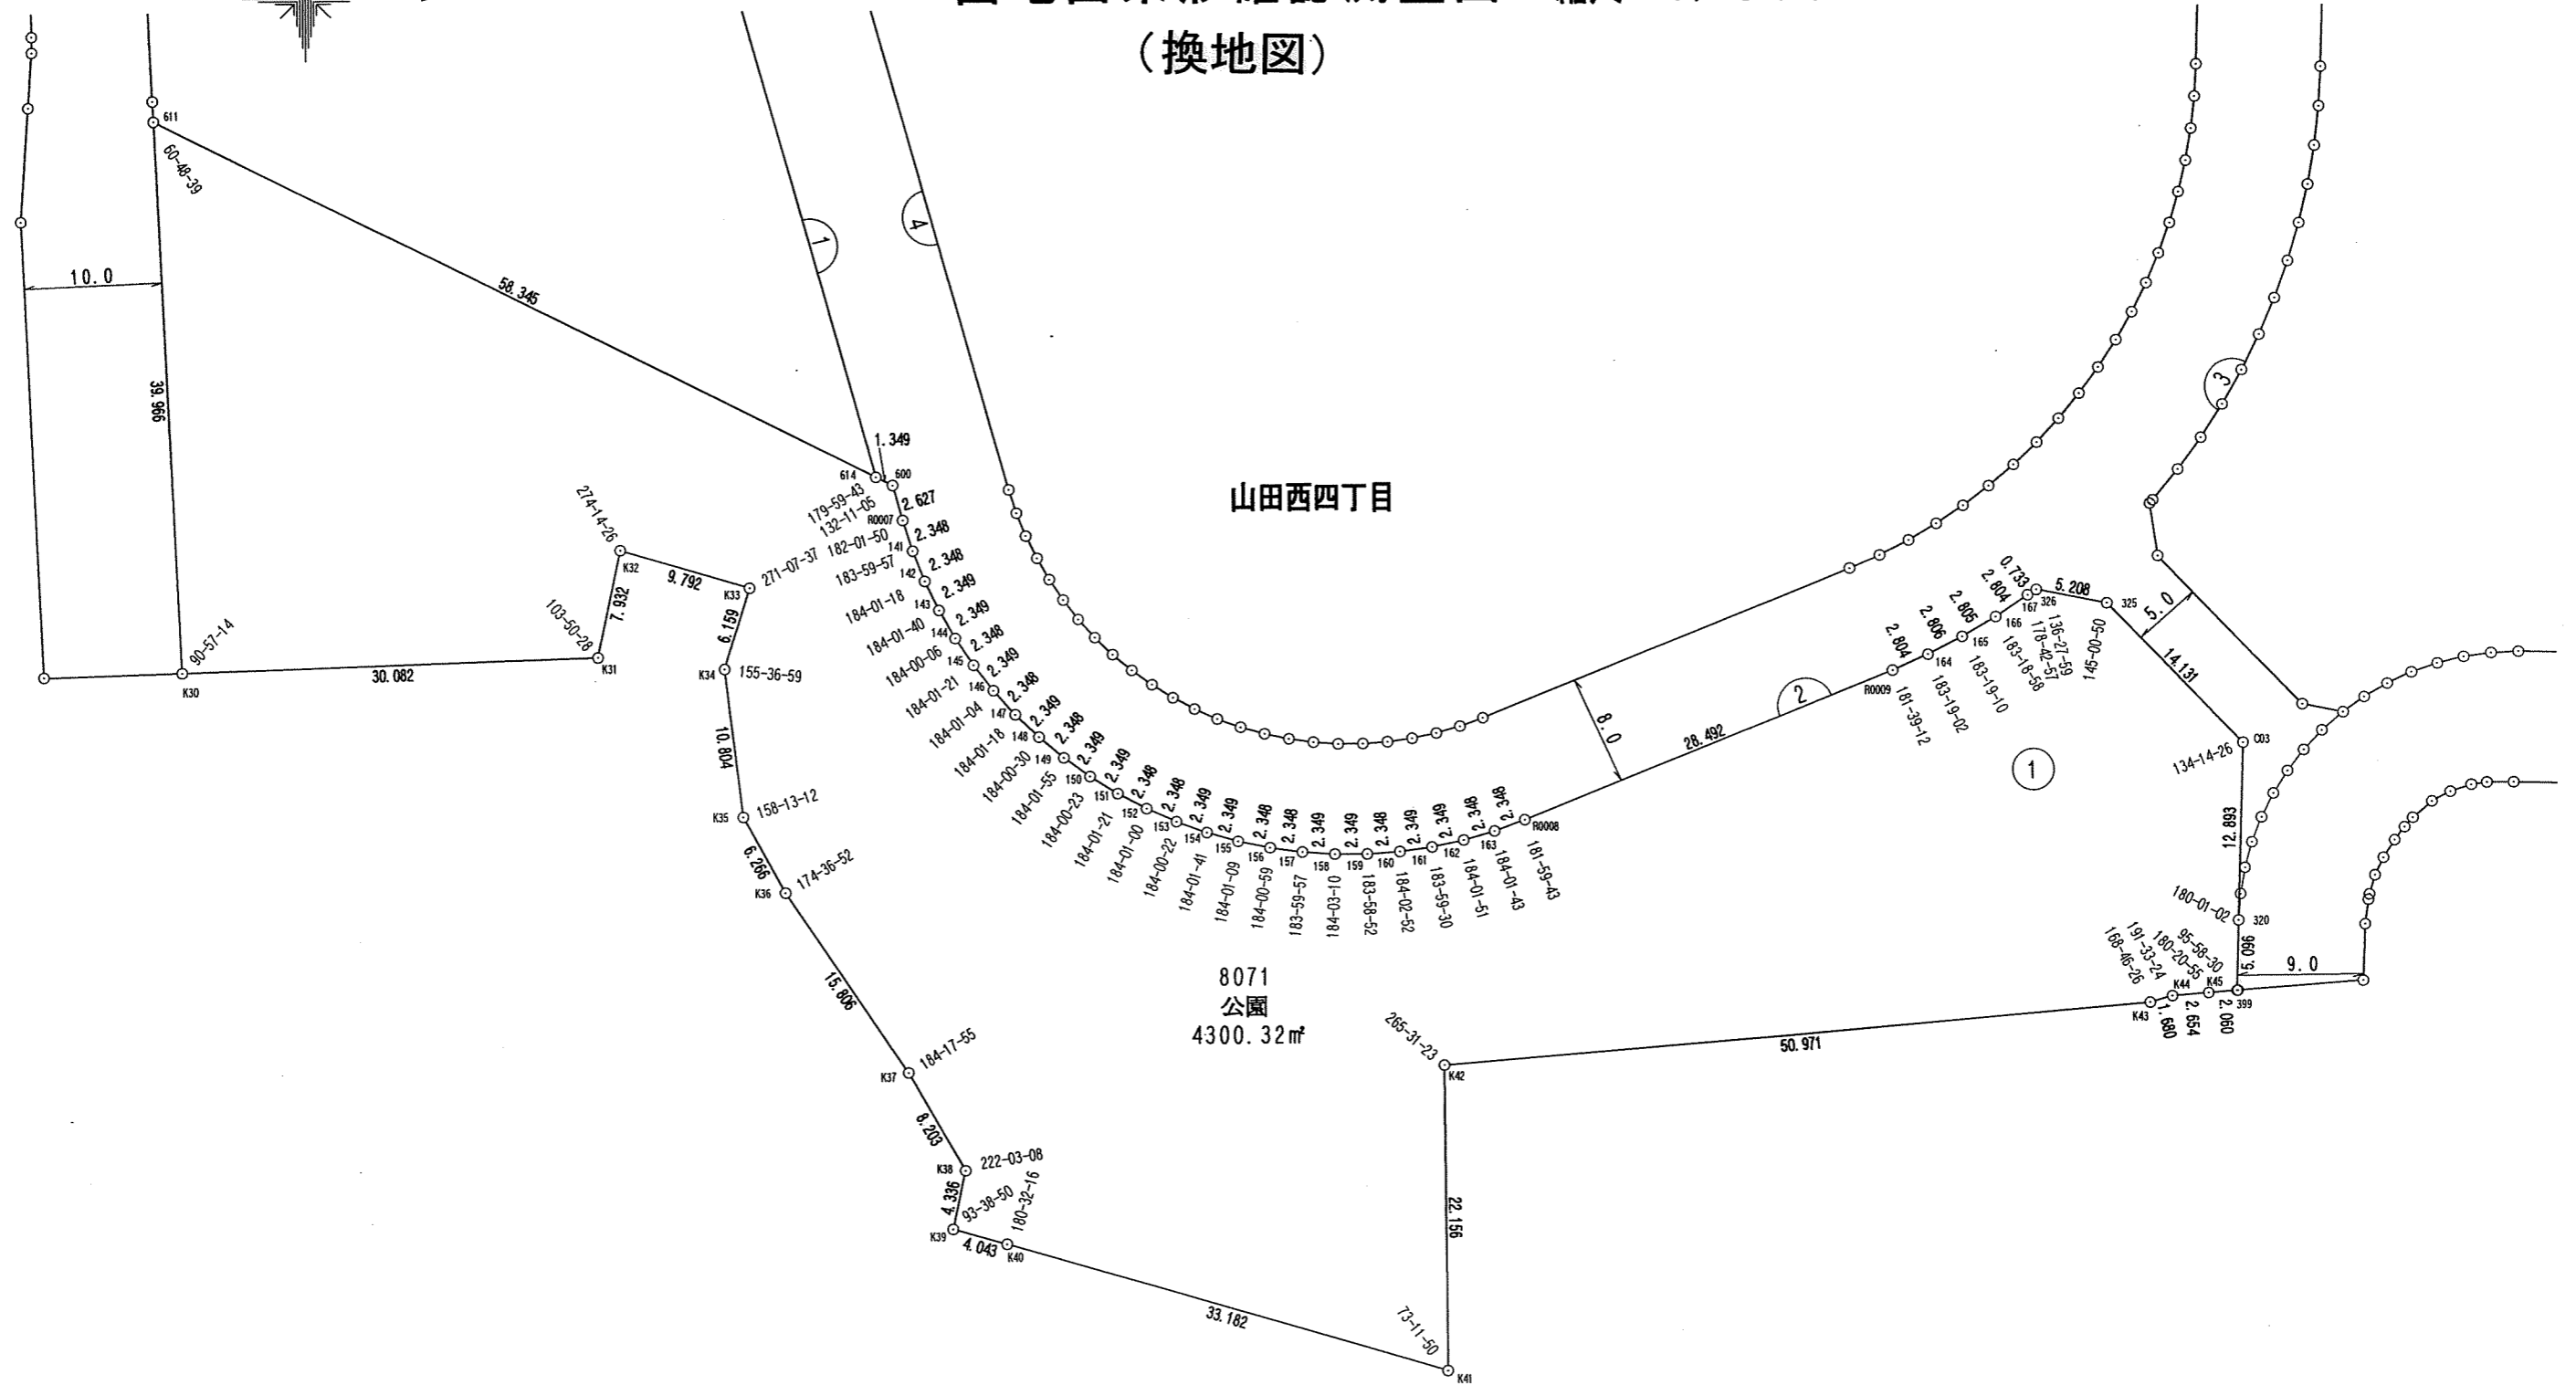
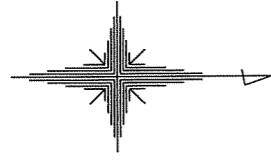


吹田市山田駅東土地区画整理事業


画地出来形確認測量図 縮尺 1/500

(換地図)


山田西四丁目

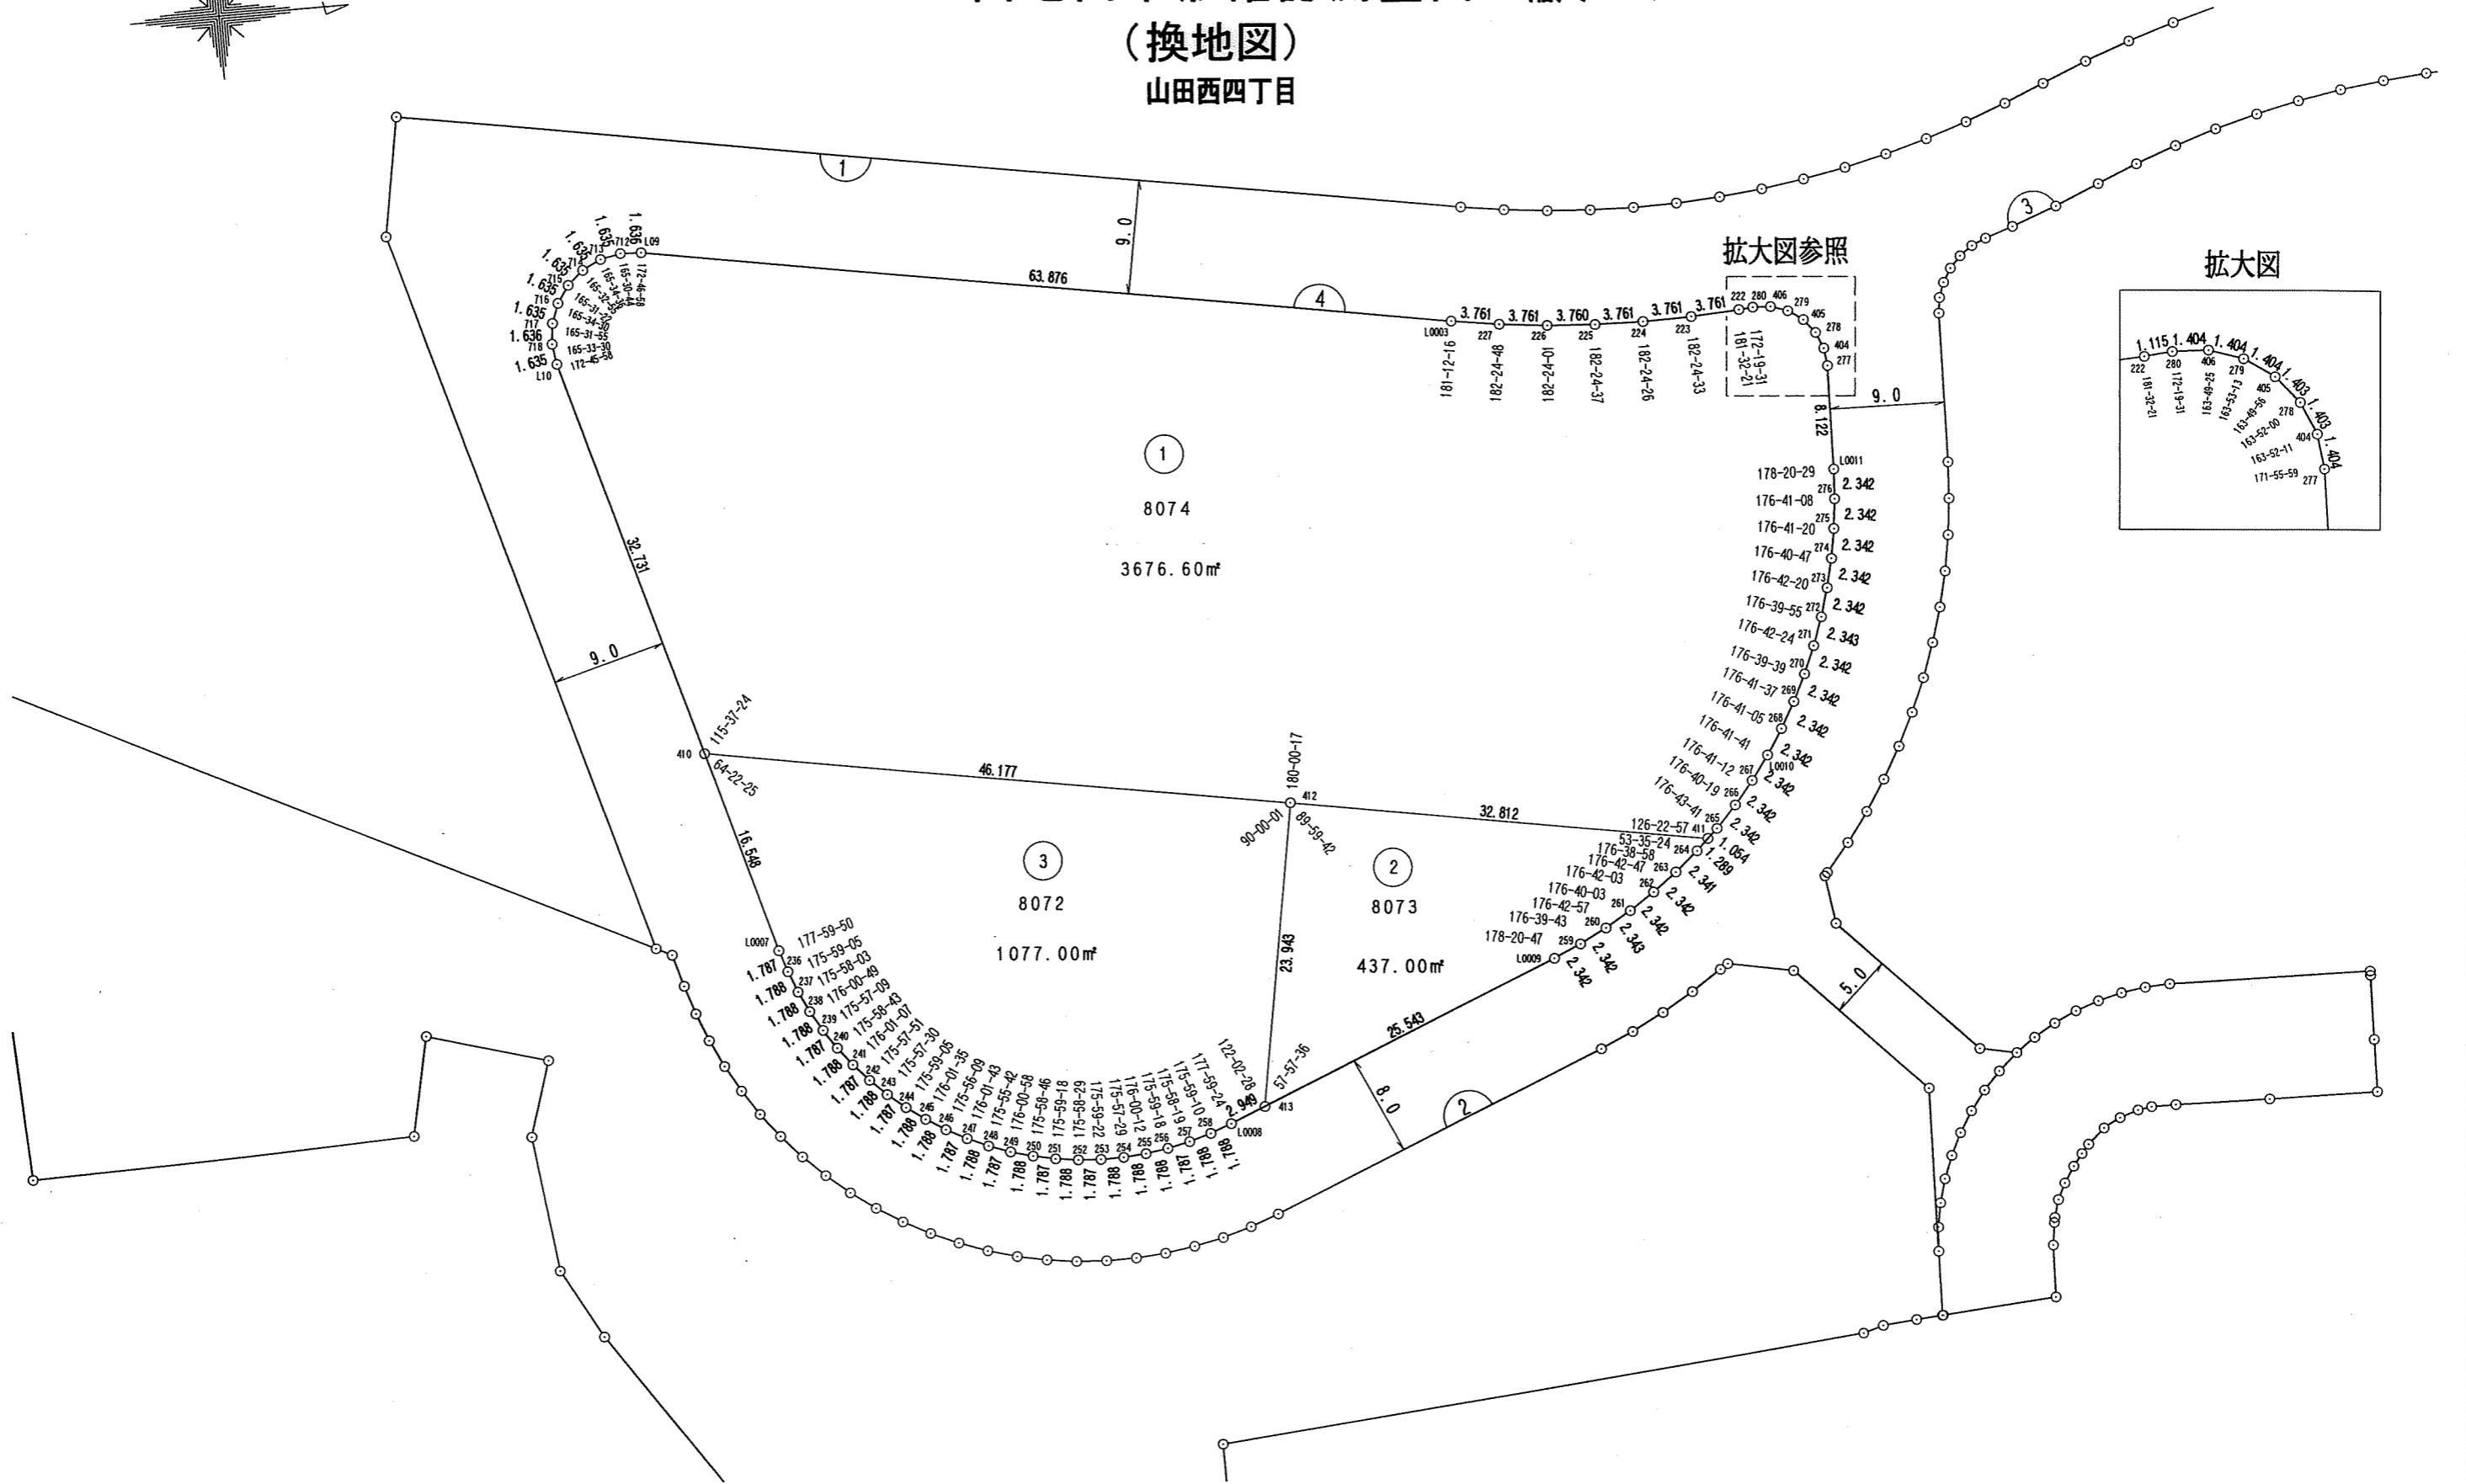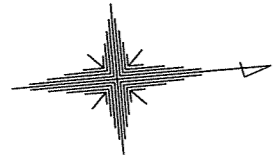

拡大図参照

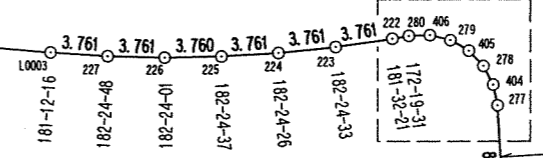



拡大図

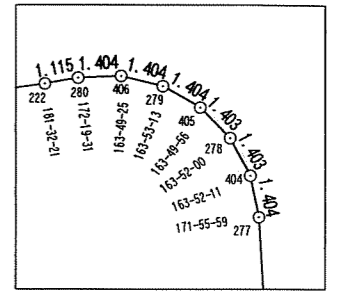

吹田市山田駅東土地区画整理事業

画地出来形確認測量図 縮尺 1/500 (換地図)

山田西四丁目

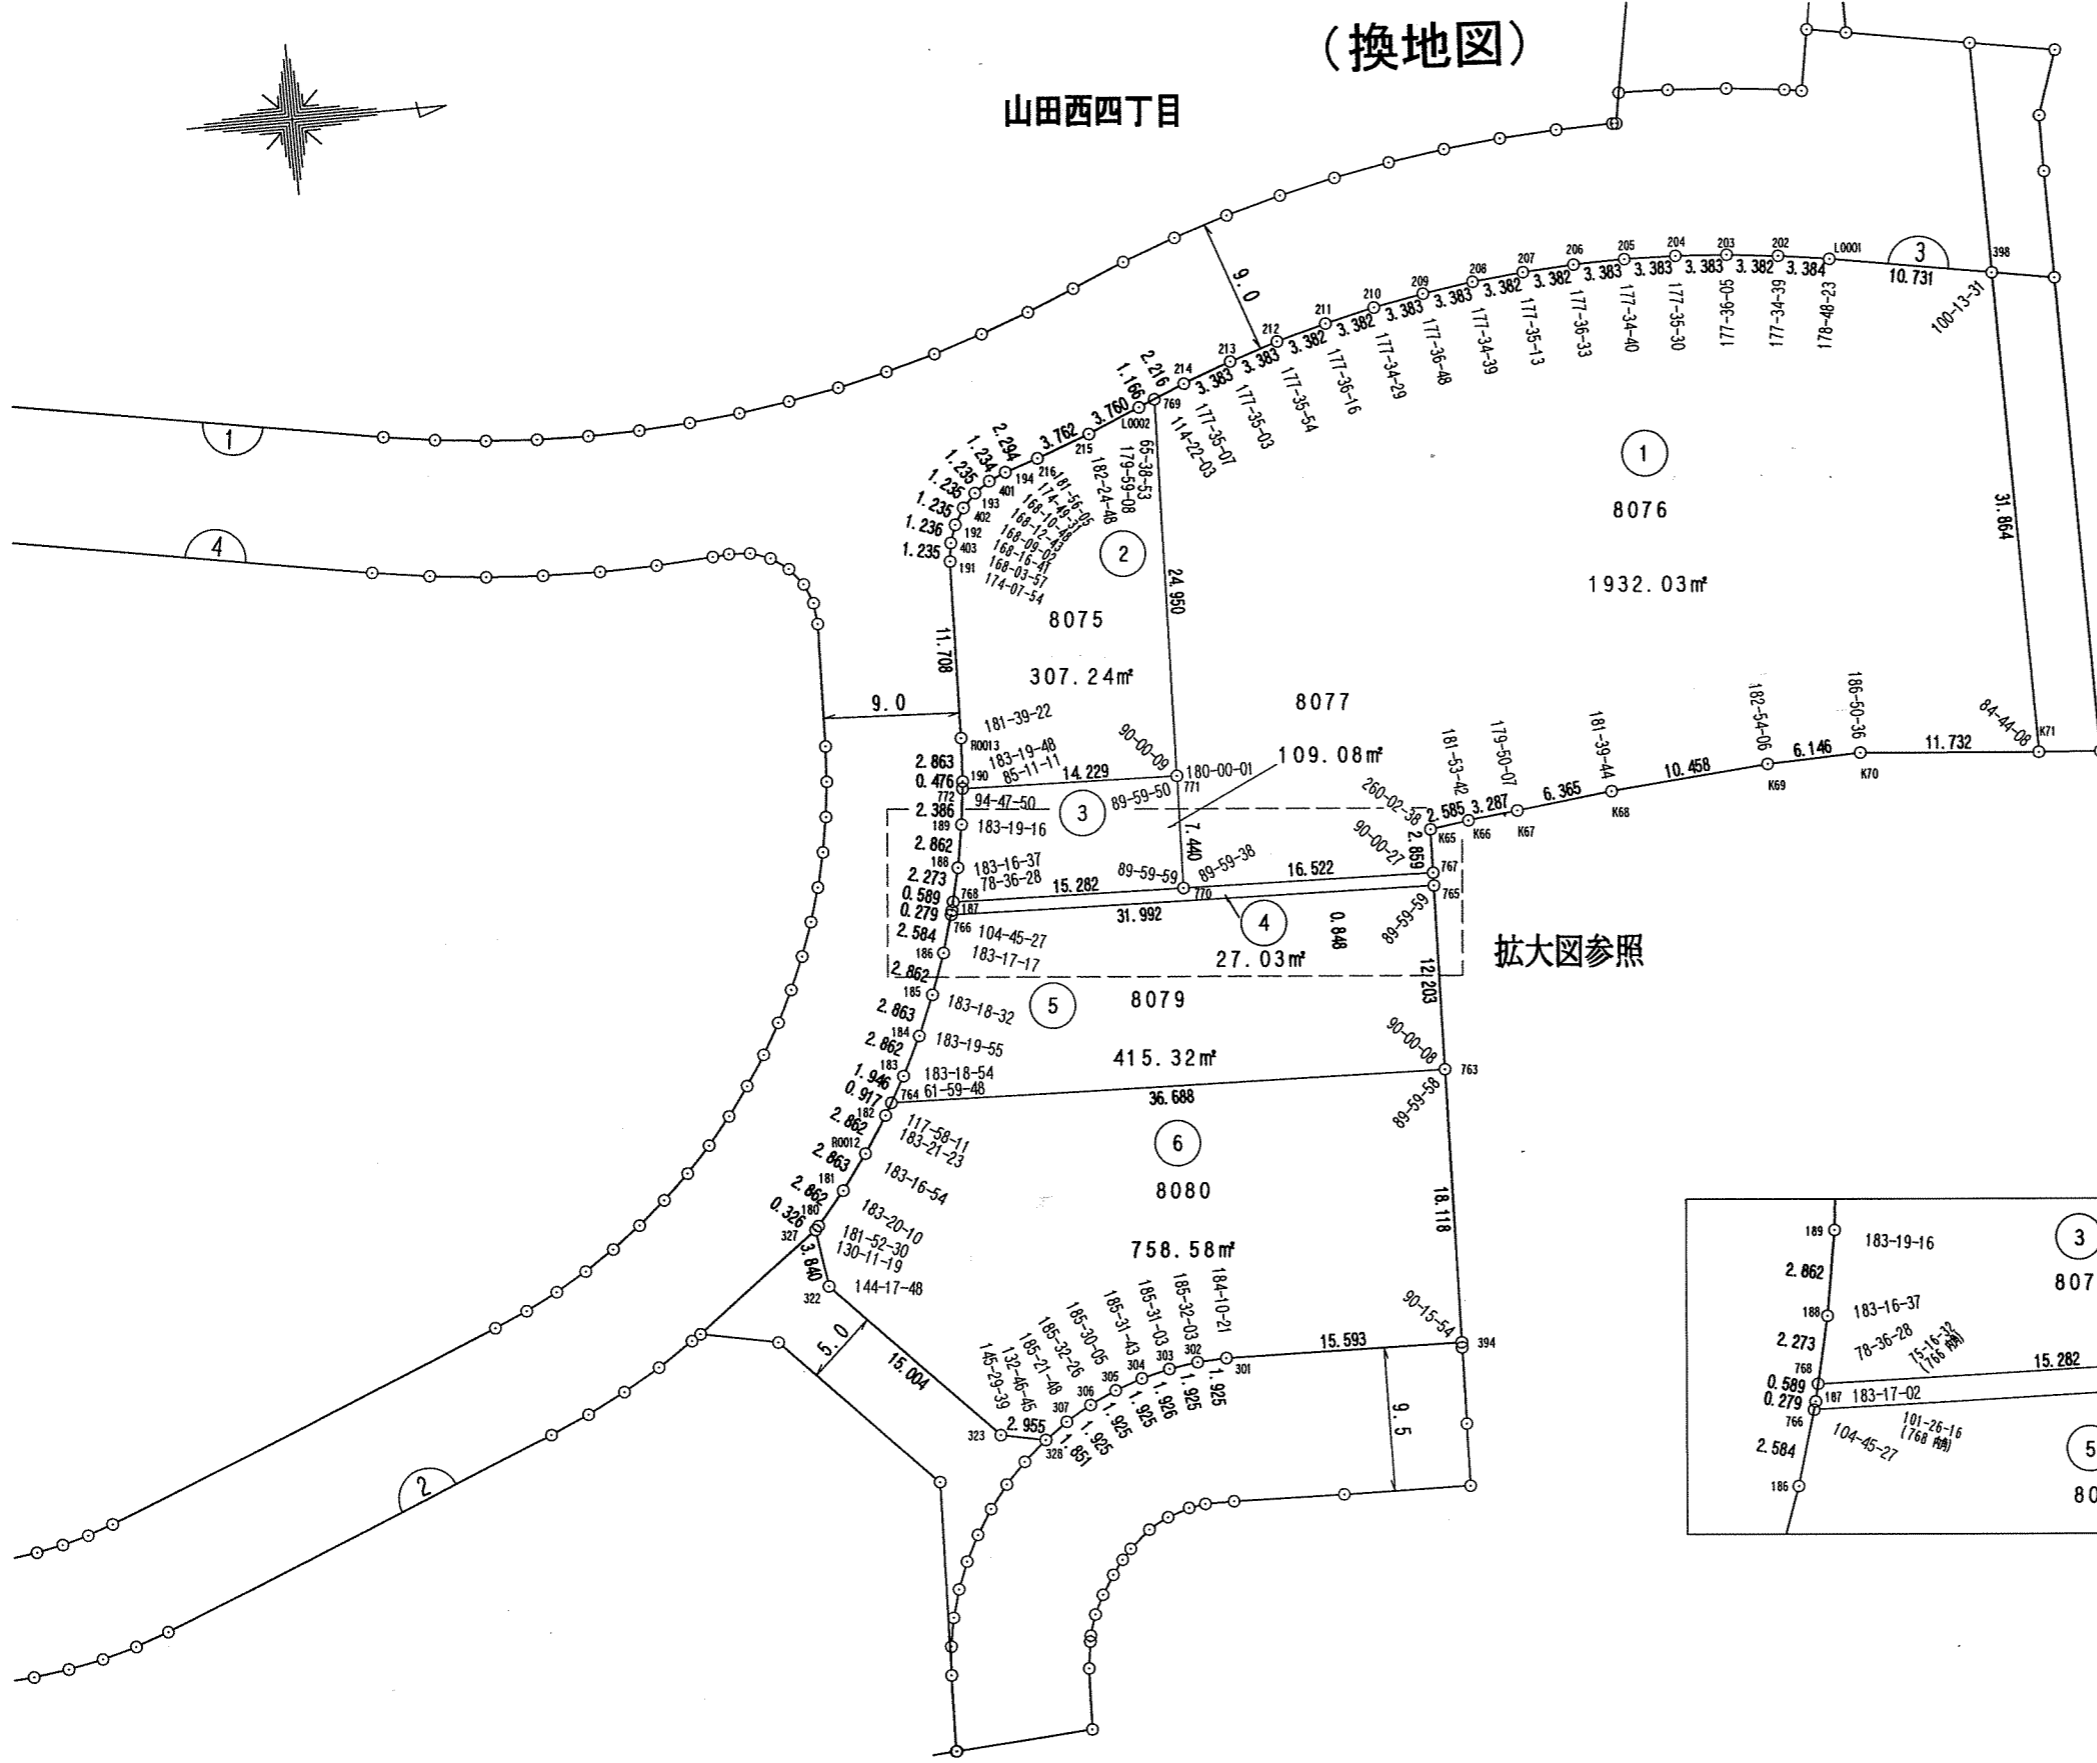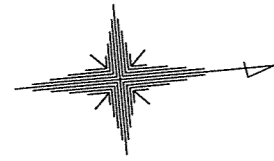

拡大図参照

拡大図

