


吹田市江坂町三丁目緑住土地区画整理事業

換 地 図

縮尺 S=1/500

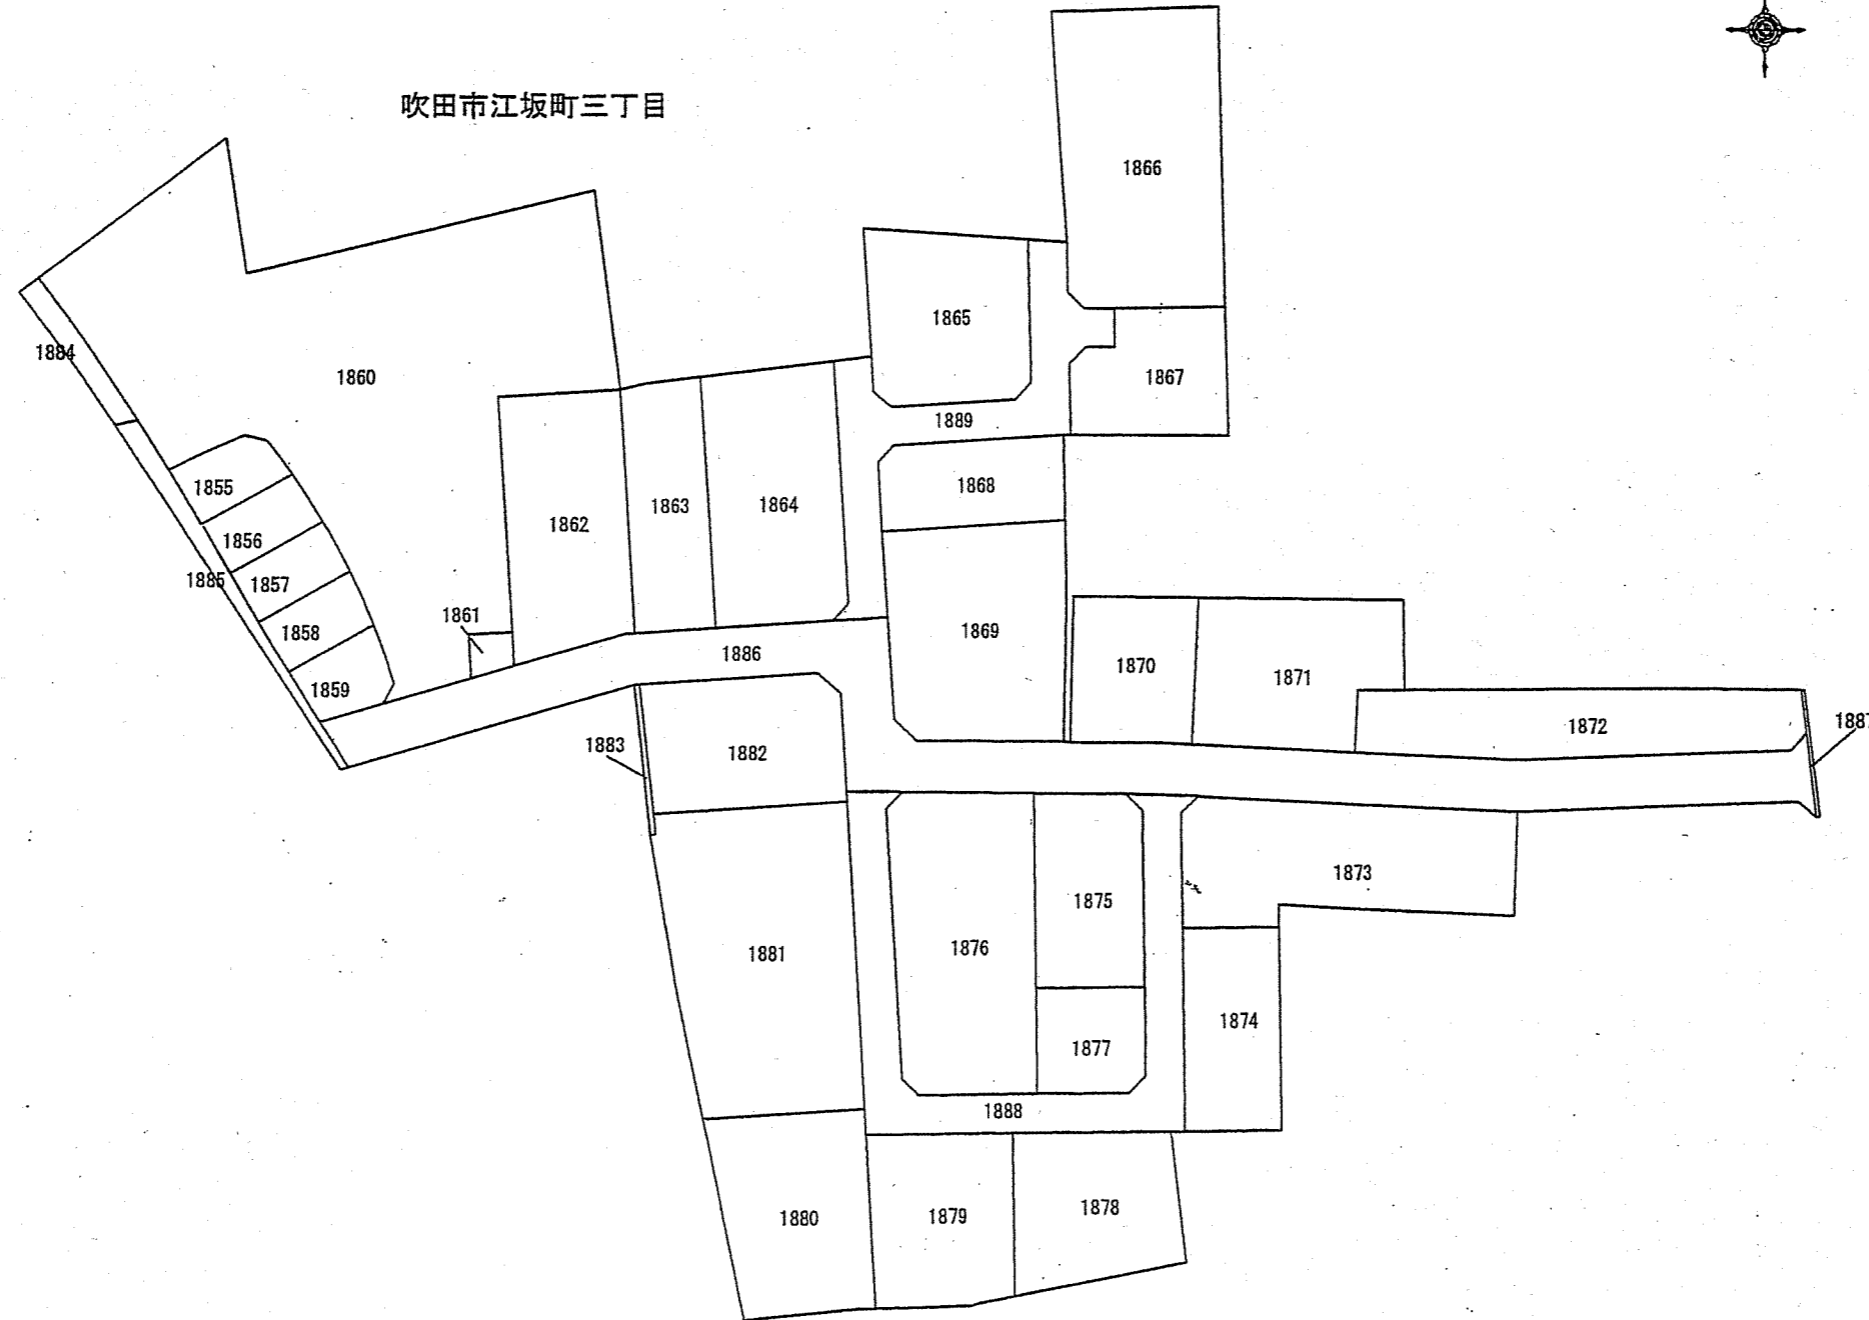

凡 例


1887	地 番
------	-----



# 吹田市江坂町三丁目緑住土地画整理事業

## 画地出来形確認測量図

縮尺 1/1000

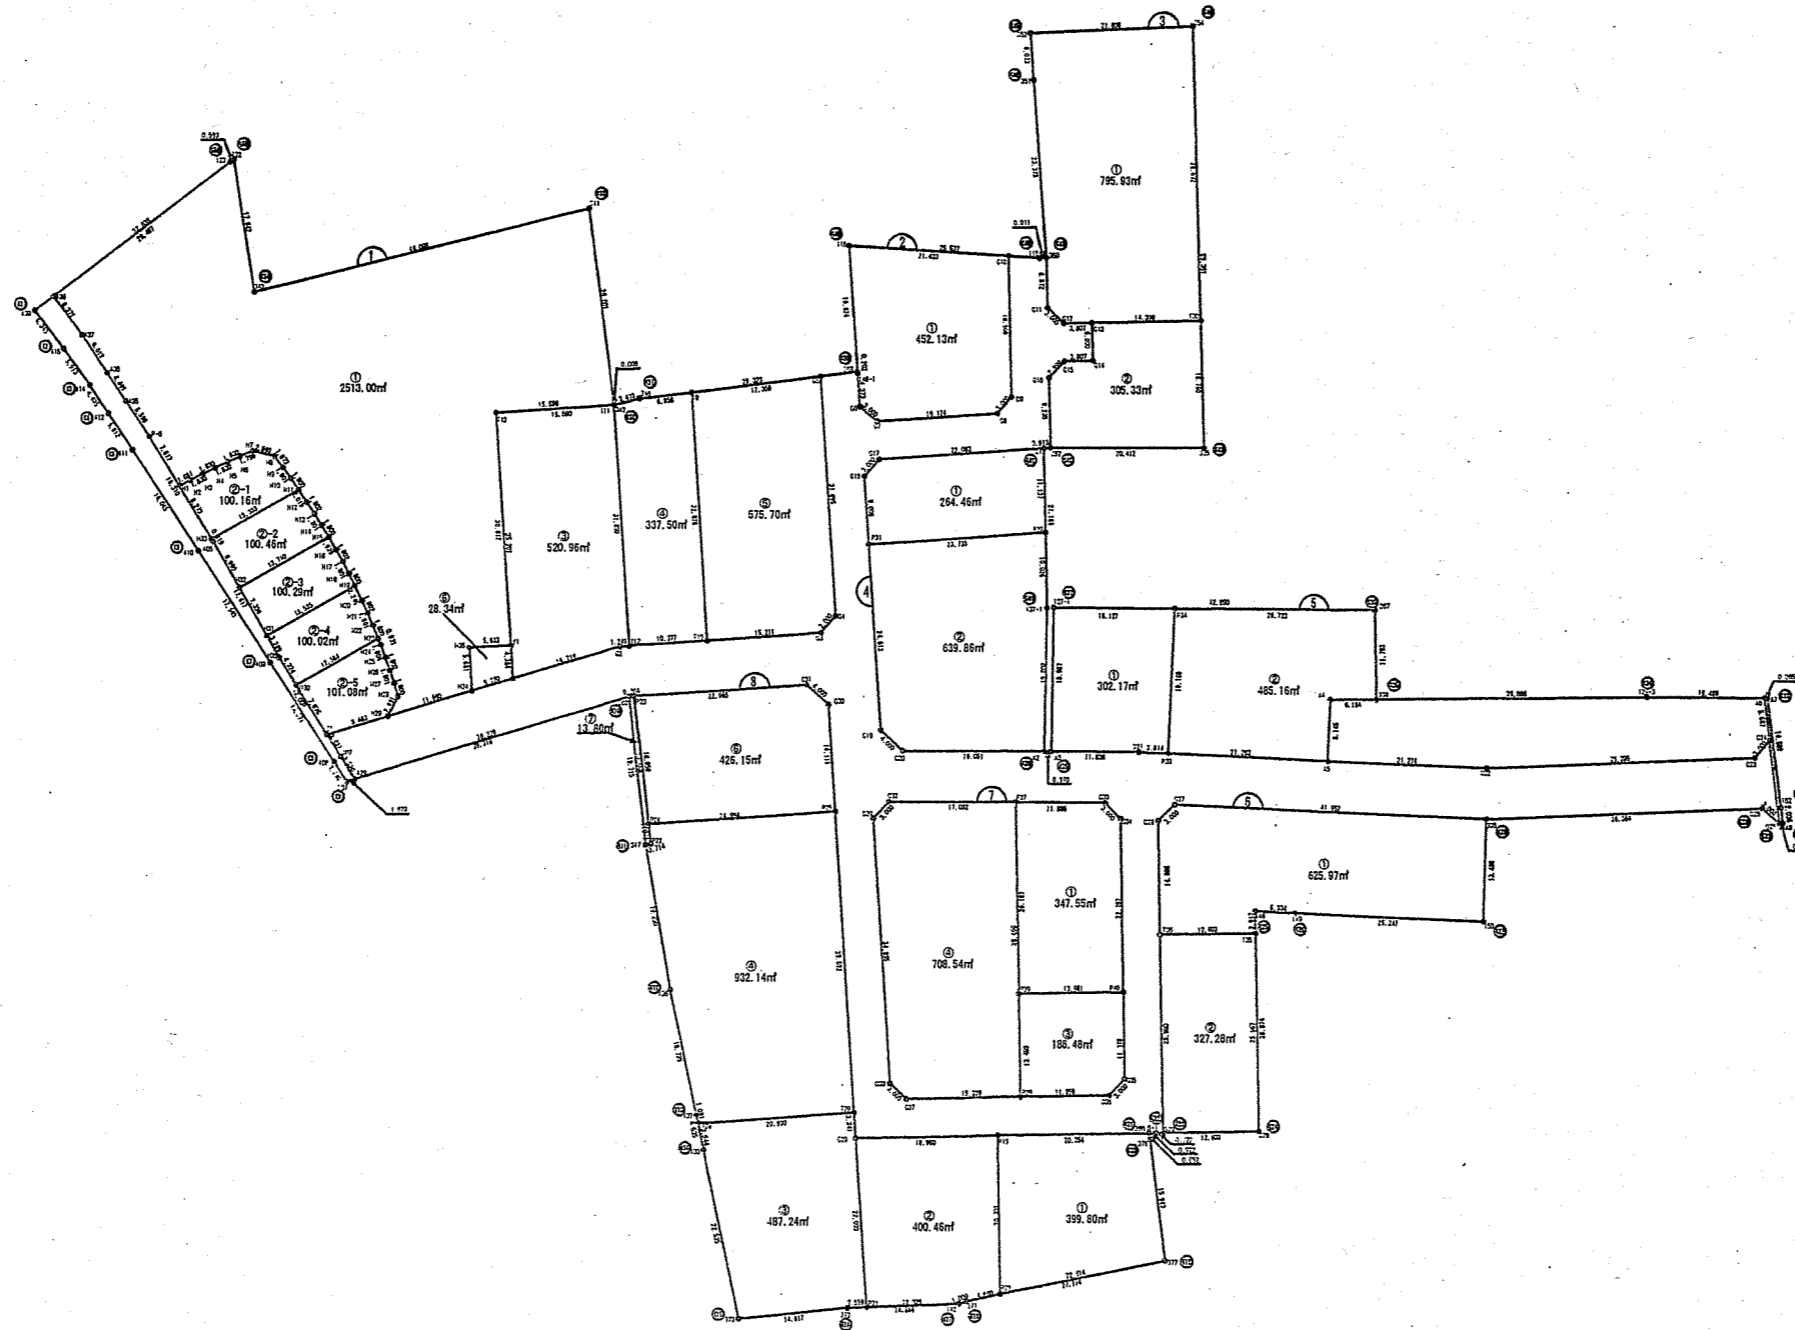


年度	平成15年度	作成 年月	平成15年11月
図名	吹田市江坂町三丁目緑住土地画整理事業		
図面	画地出来形確認測量図		
縮尺	1/500	縮尺	1/1000
設計	吹田市江坂町三丁目緑住土地画整理組合		

# 吹田市江坂町三丁目緑住土地区画整理事業

## 画地出来形確認測量図

(換地図)




縮尺 1/500

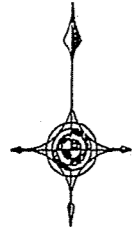

吹田市江坂町三丁目

拡大図

拡大図

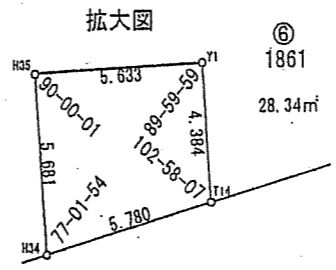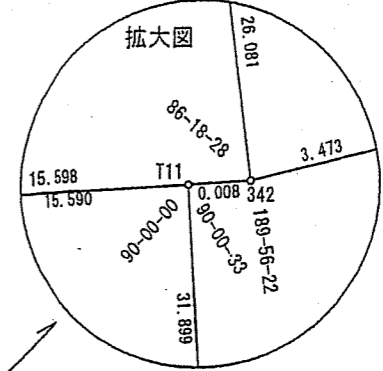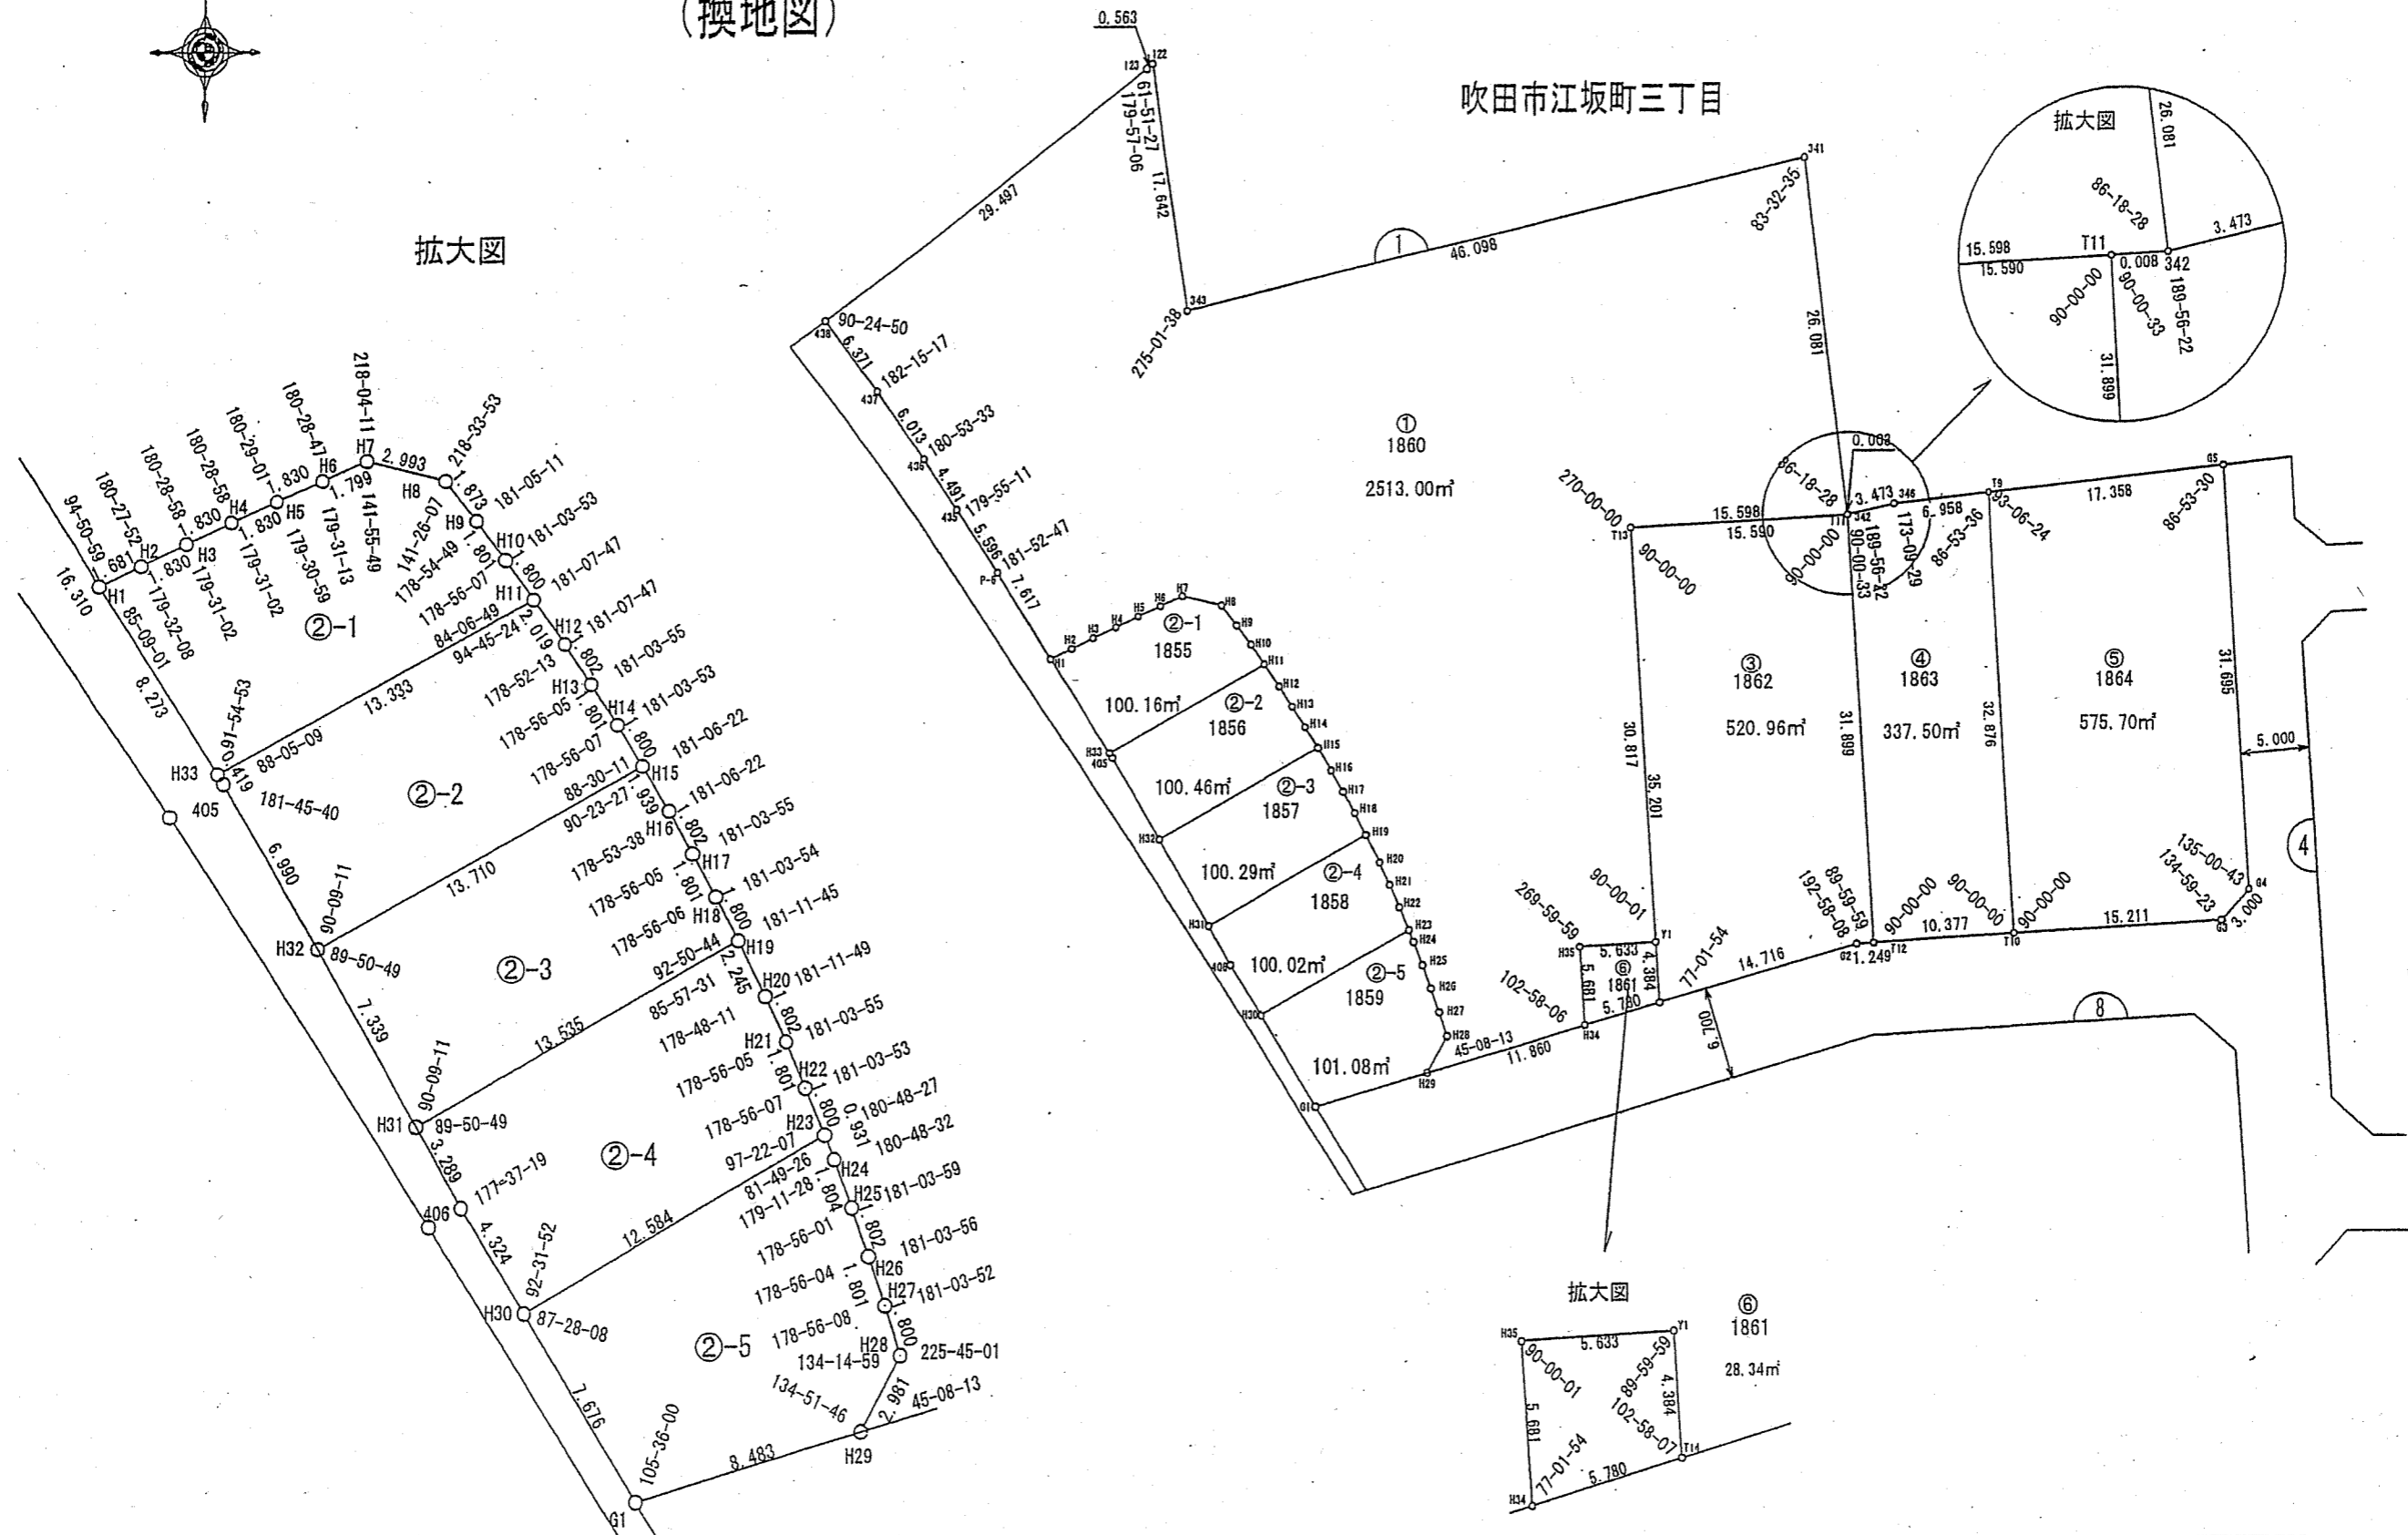







吹田市江坂町三丁目緑住土地区画整理事業  
 画地出来形確認測量図


(換地図)

縮尺 1/250

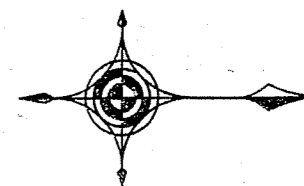

吹田市江坂町三丁目

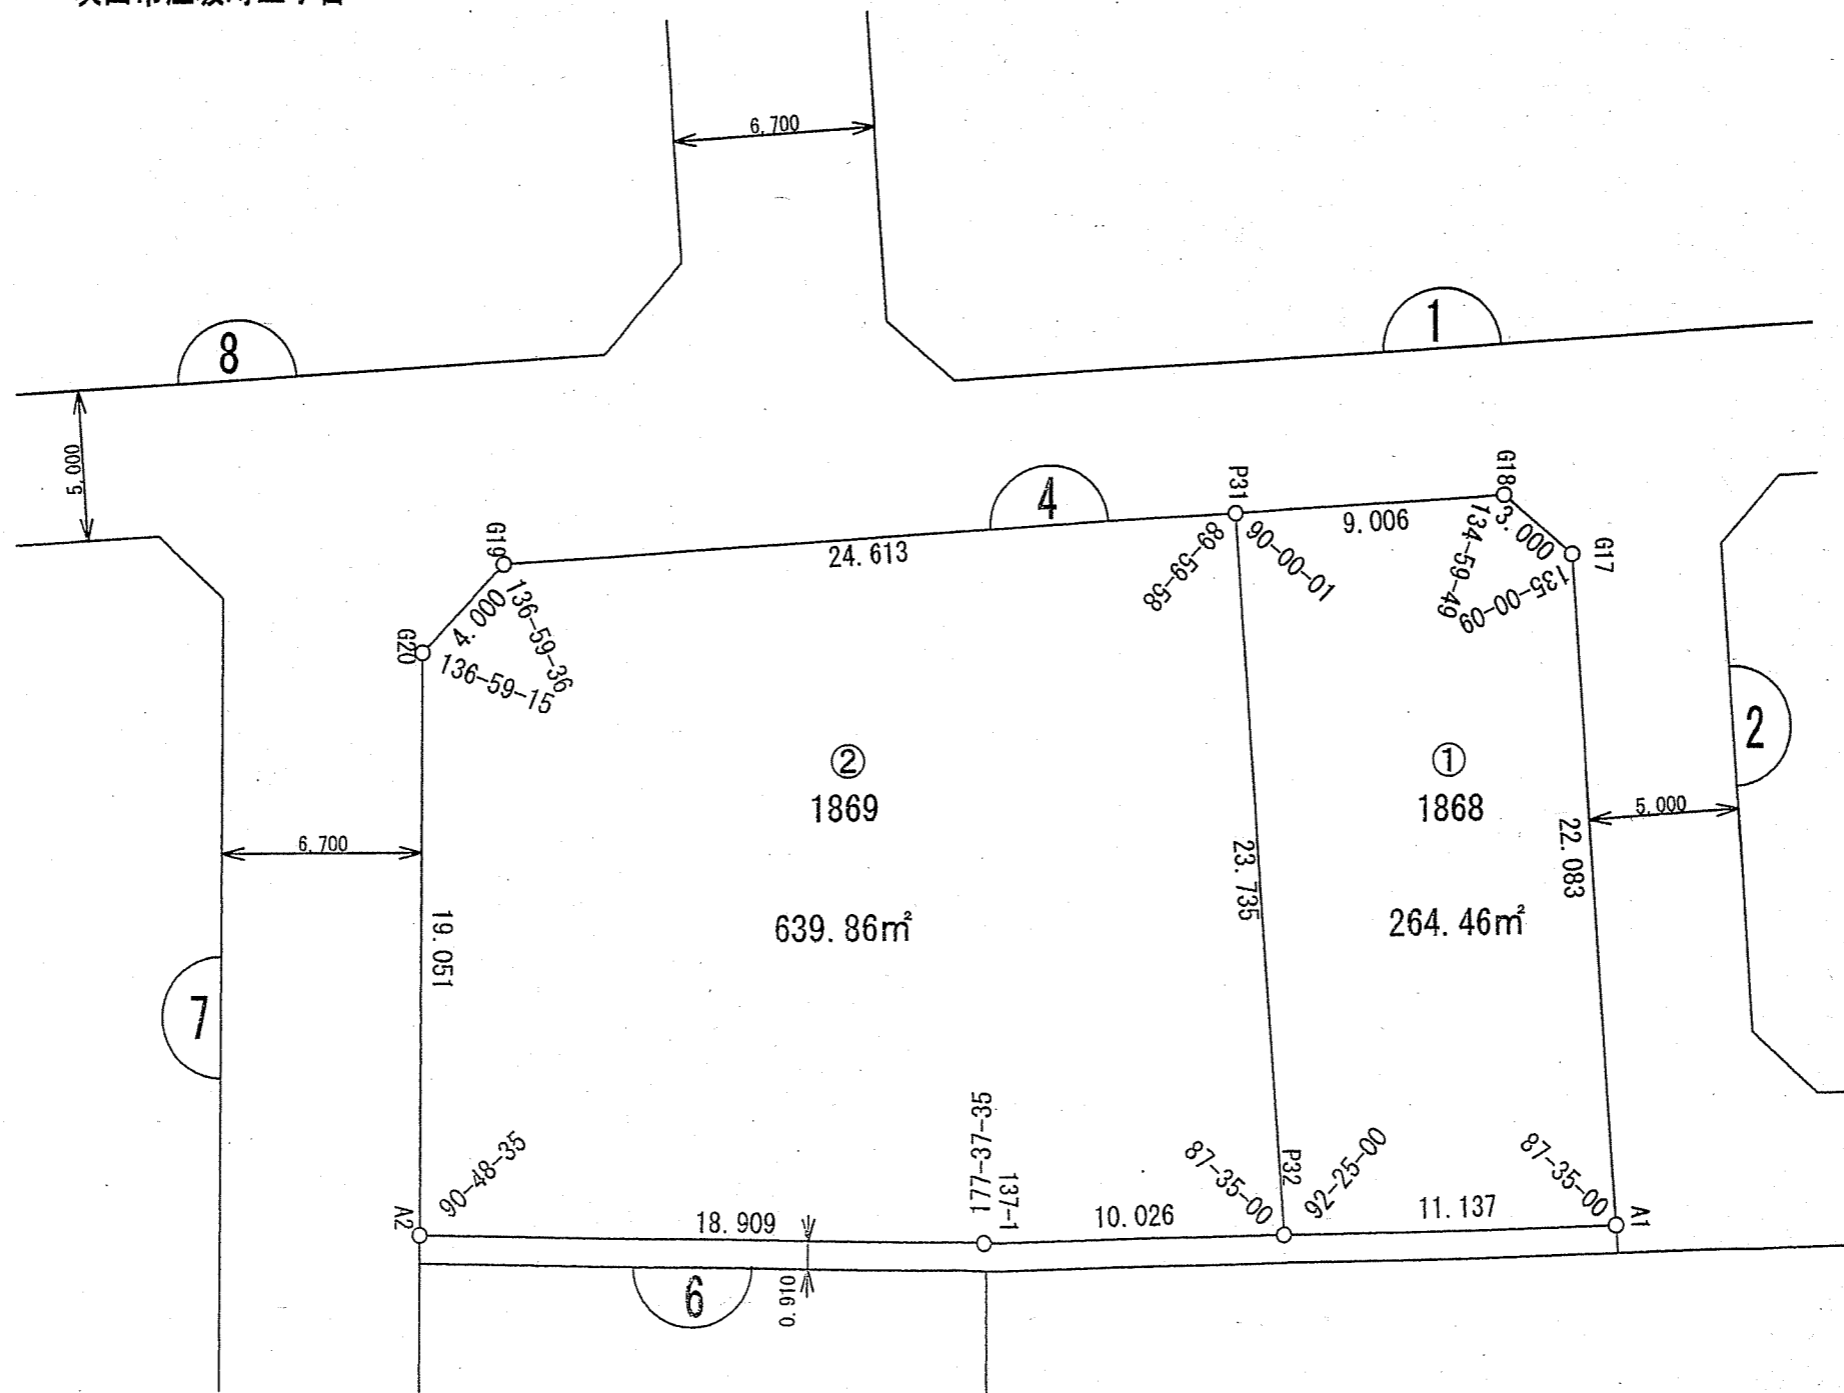

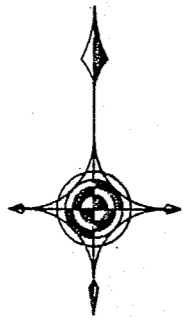


# 吹田市江坂町三丁目緑住土地区画整理事業

## 画地出来形確認測量図

(換地図)

縮尺 1/250

吹田市江坂町三丁目

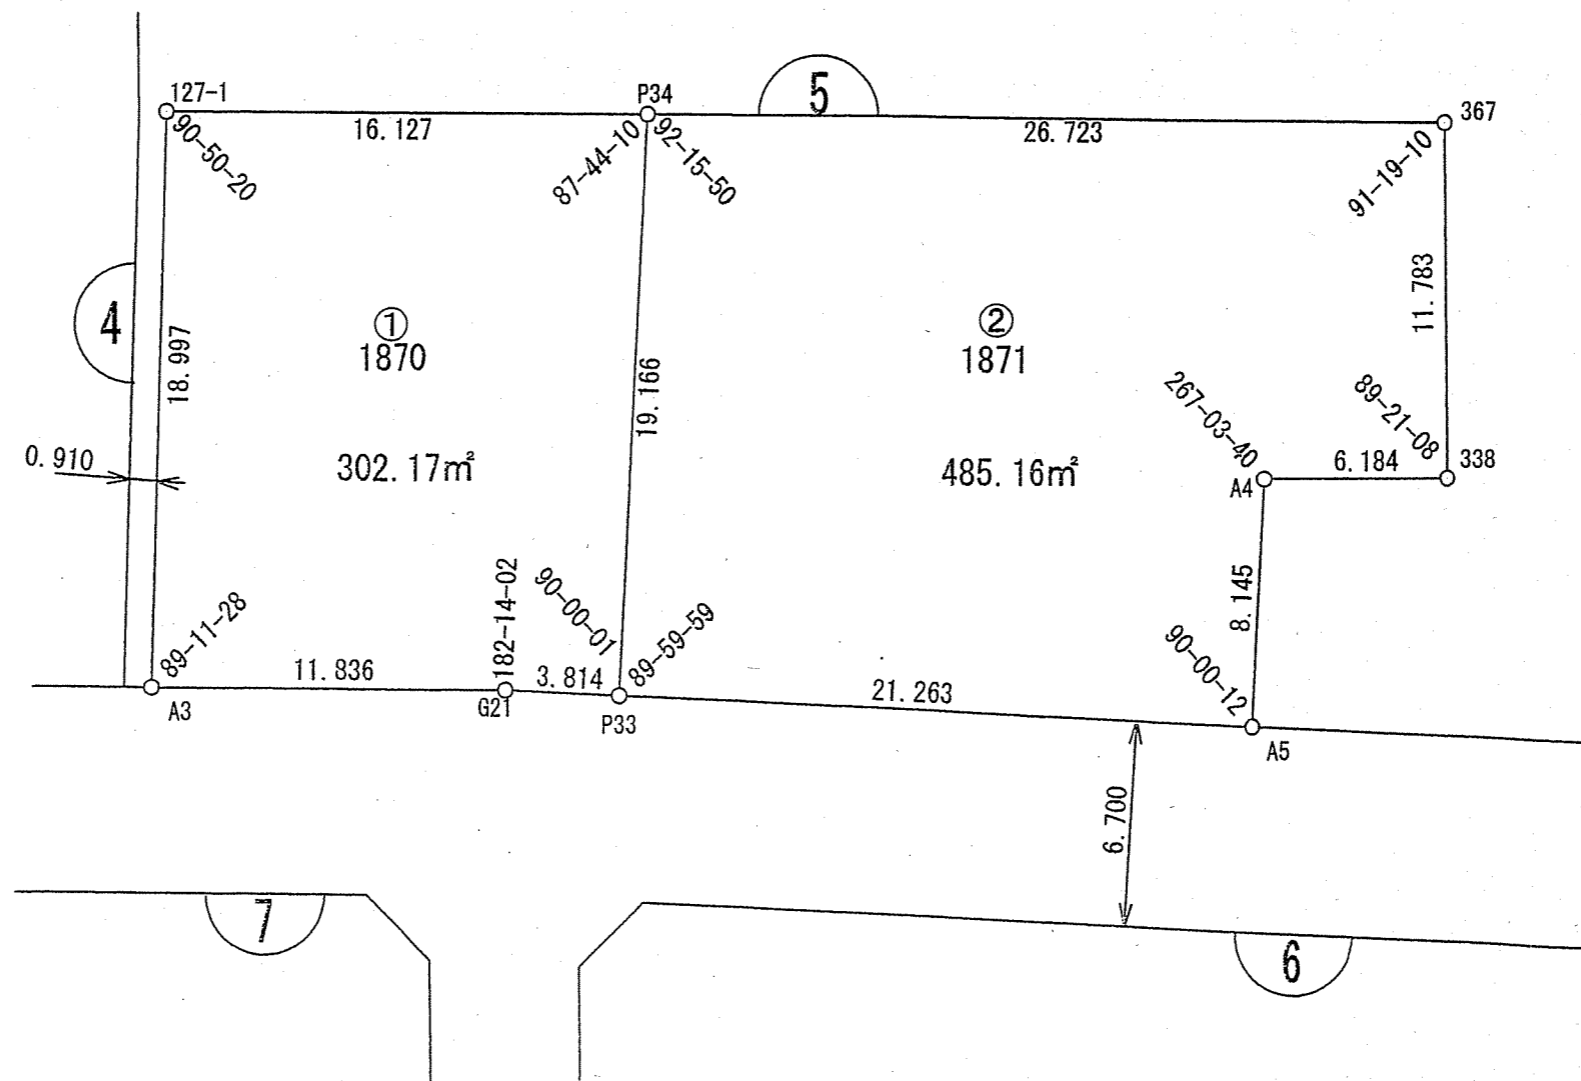





# 吹田市江坂町三丁目緑住土地区画整理事業

## 画地出来形確認測量図

(換地図)

縮尺 1/500

吹田市江坂町三丁目

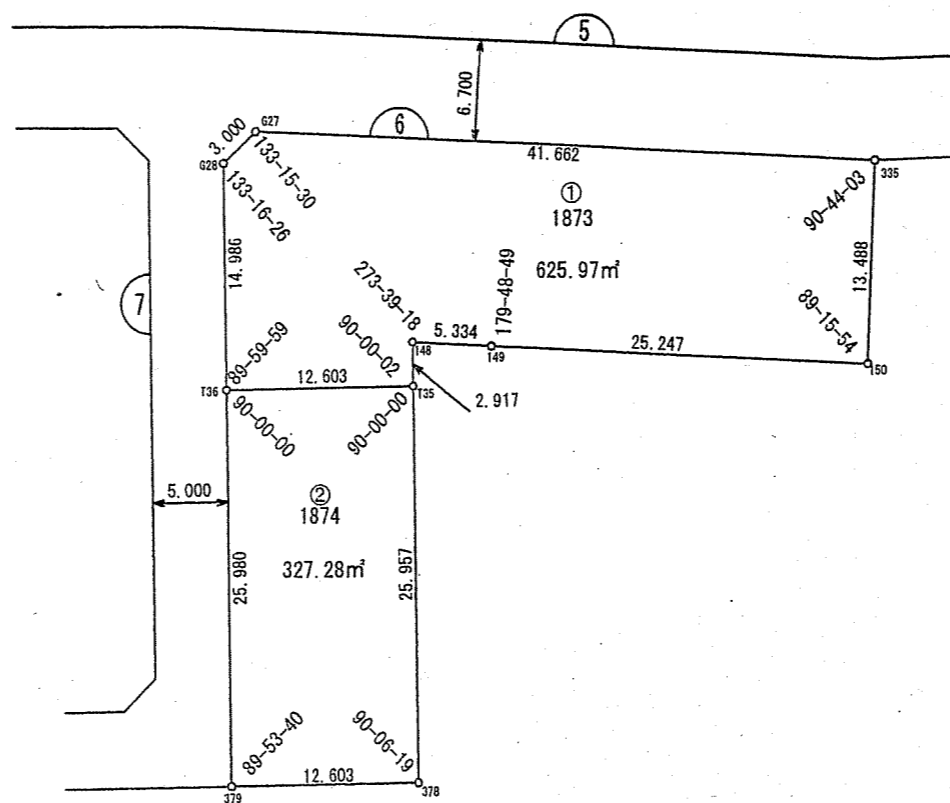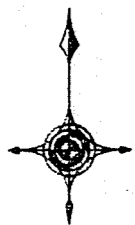


# 吹田市江坂町三丁目緑住土地区画整理事業


## 画地出来形確認測量図

(換地図)

縮尺 1/500

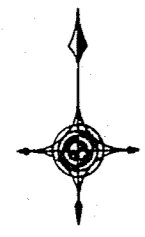


吹田市江坂町三丁目

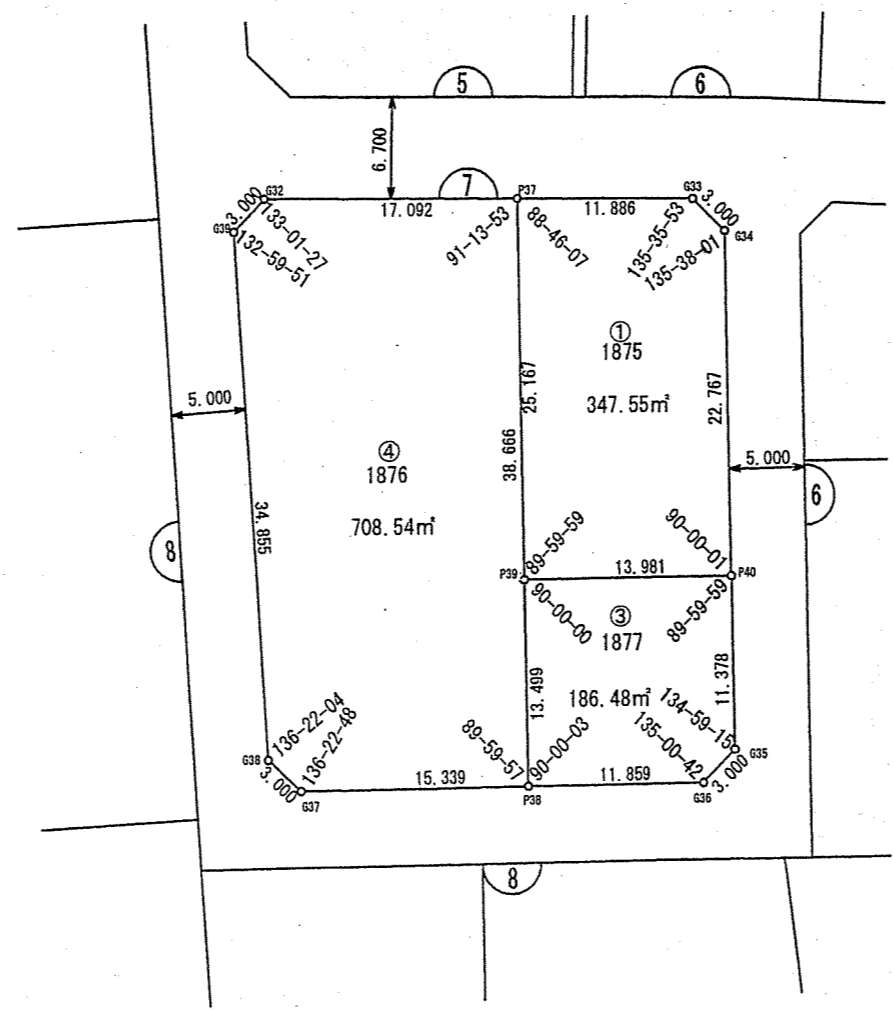


# 吹田市江坂町三丁目緑住土地区画整理事業

## 画地出来形確認測量図 (換地図)


縮尺 1/500

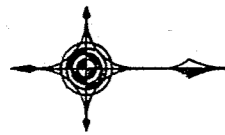

吹田市江坂町三丁目

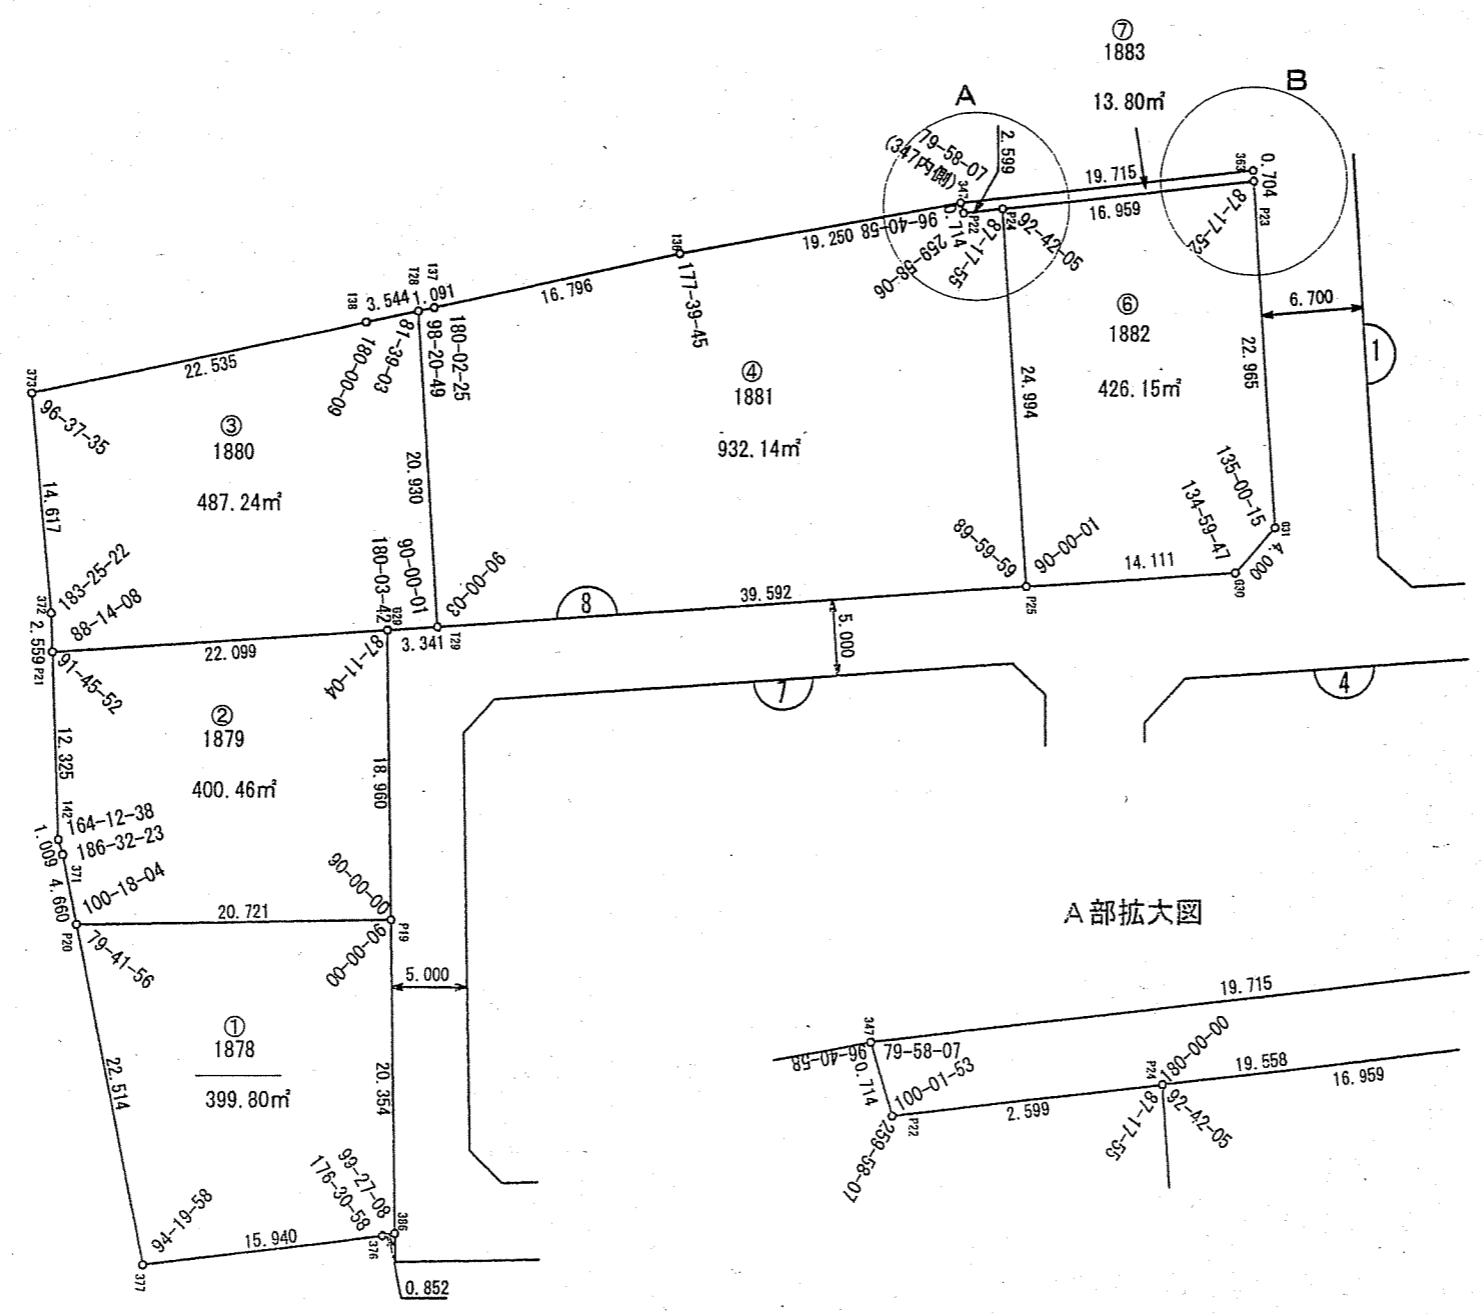

A部拡大図

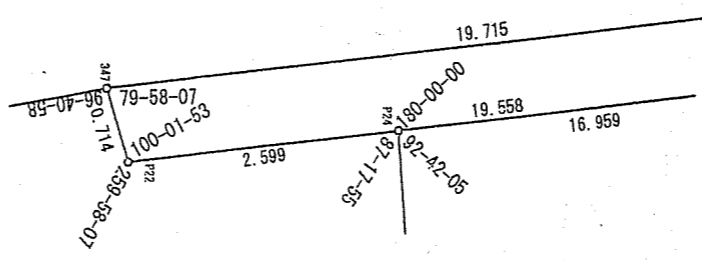

B部拡大図

