

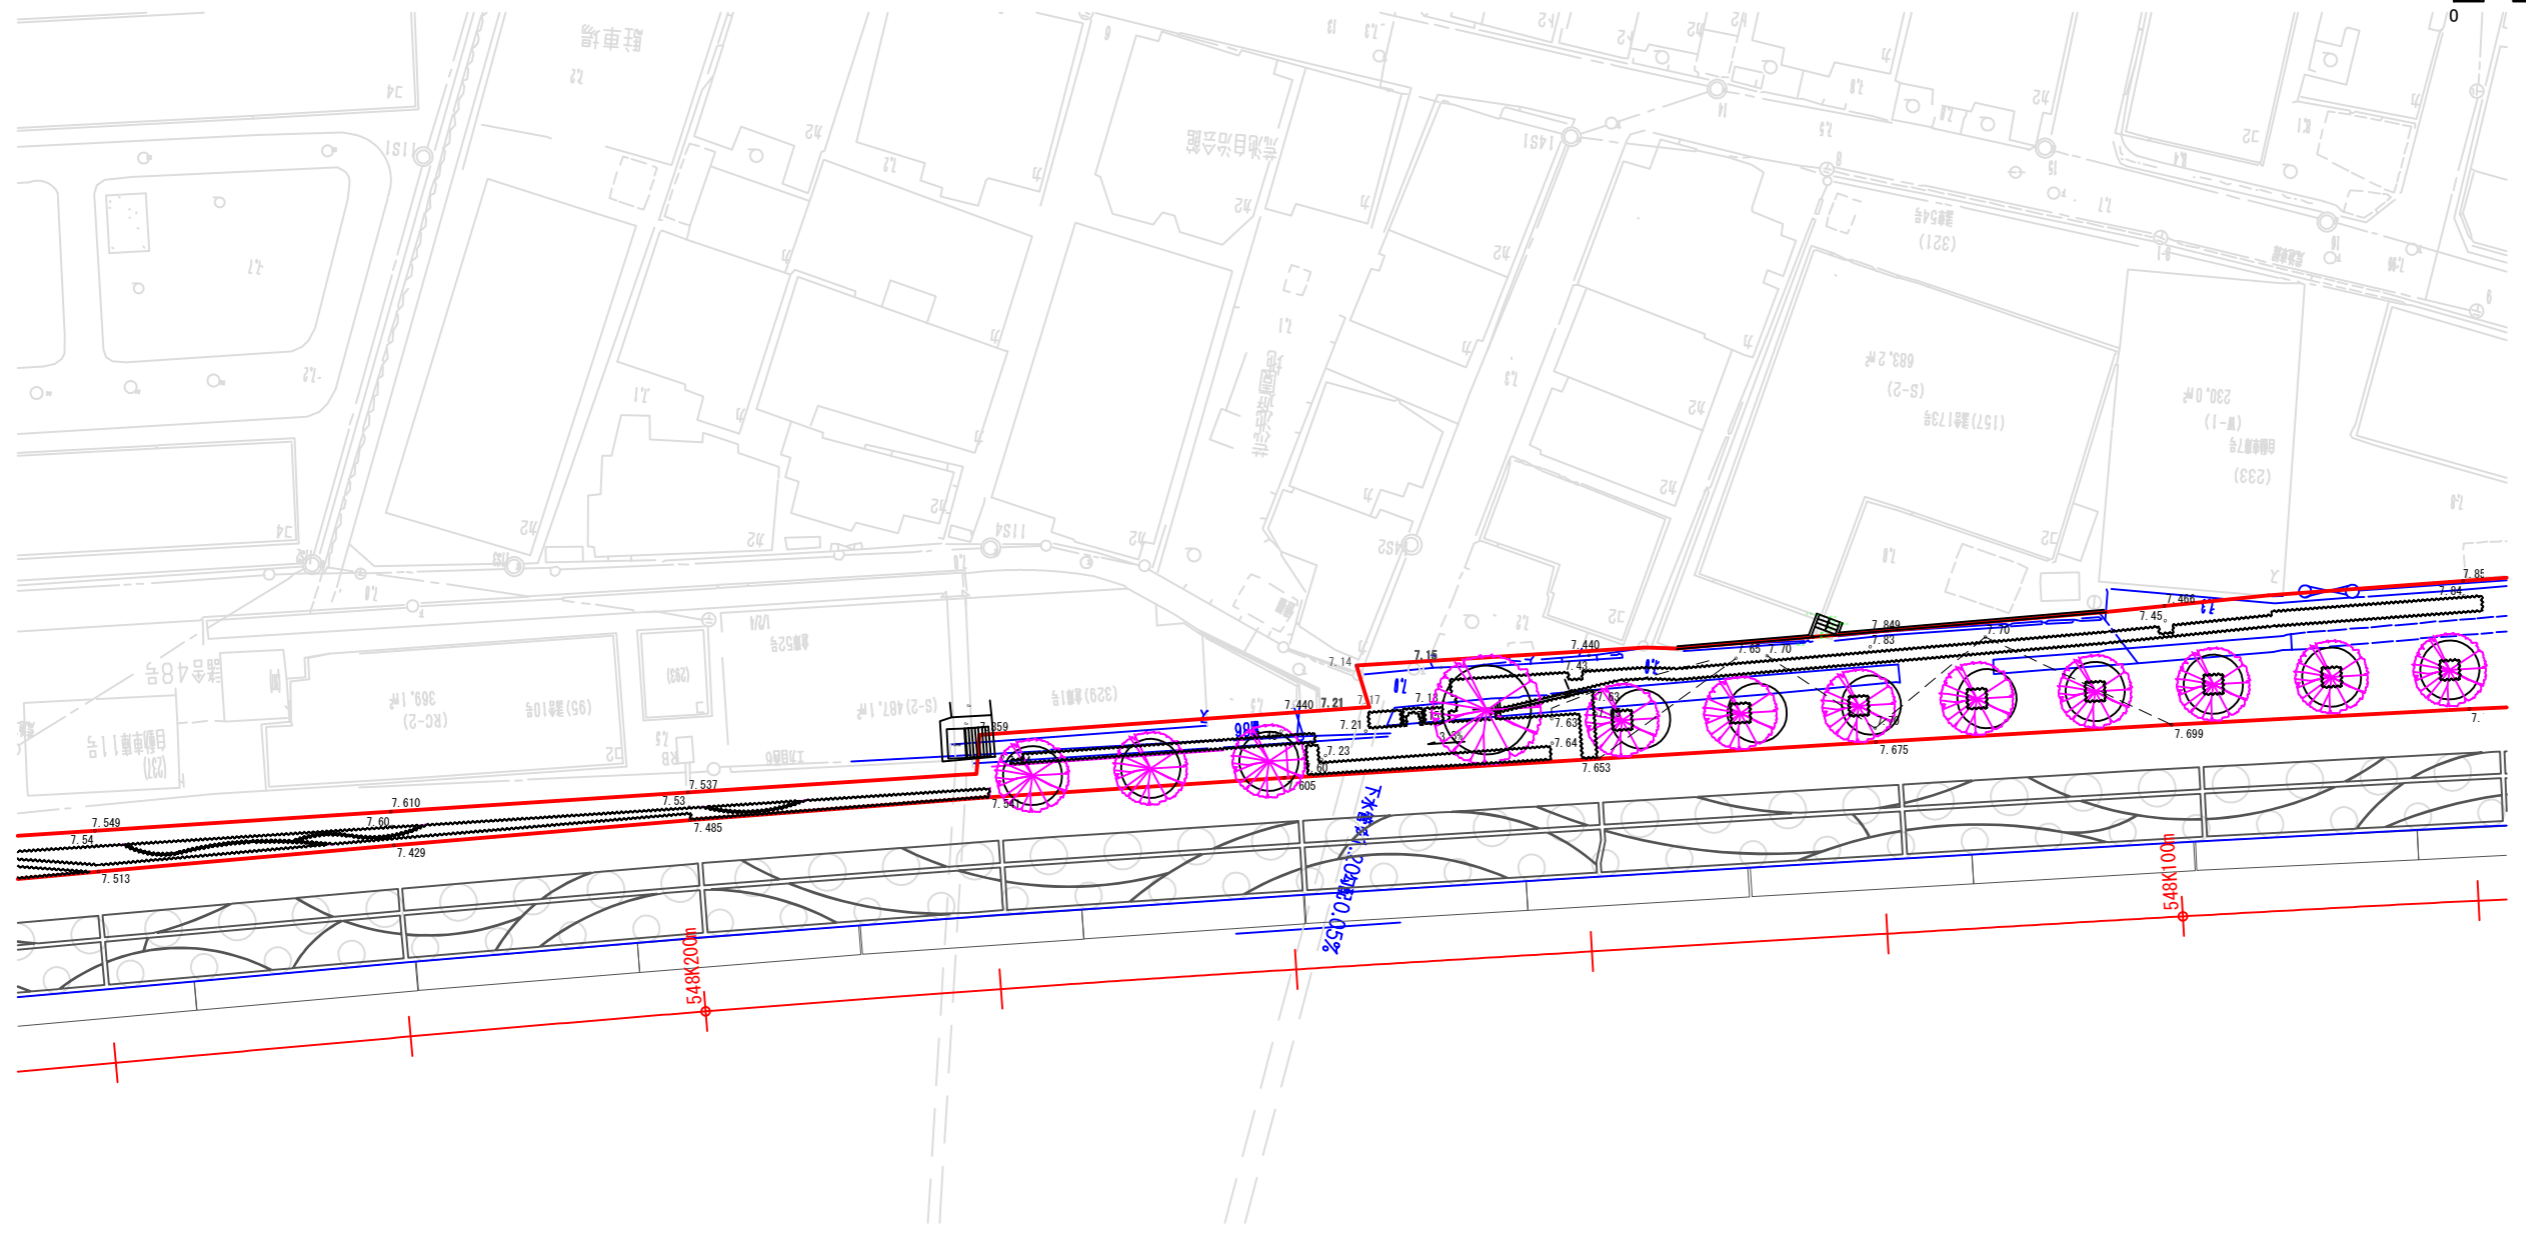
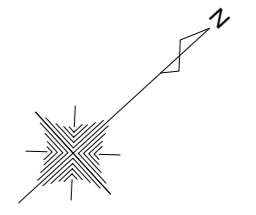
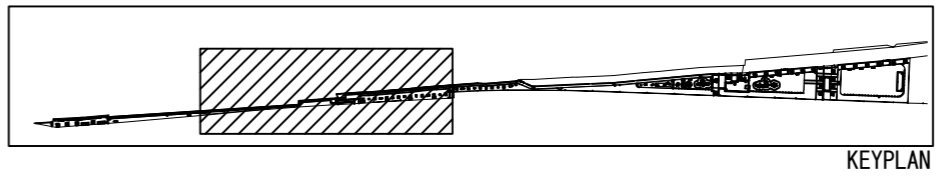
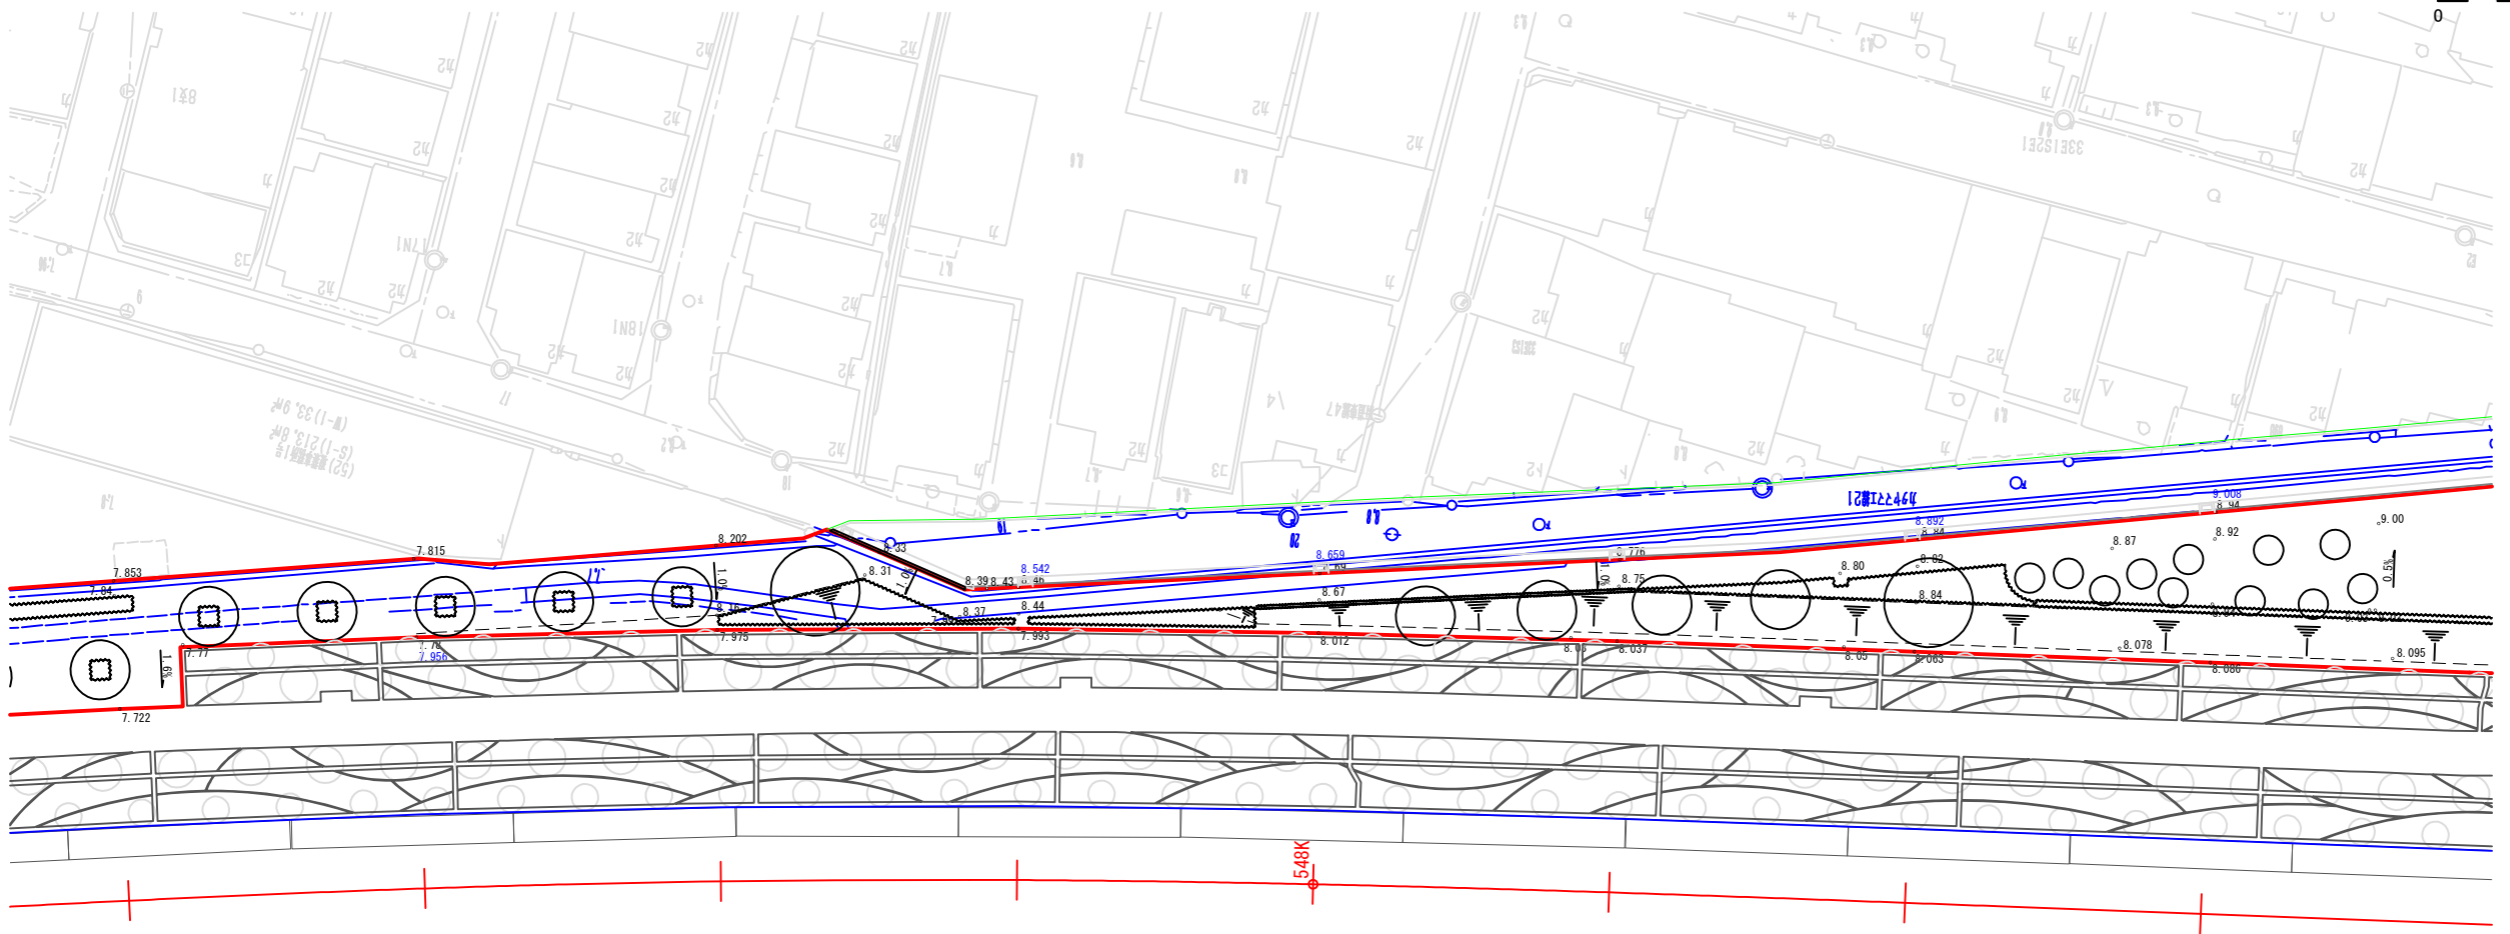


種名	吹田(信)緑地整備他3工事			
種別	1号緑地 計画平面図(1)			
設計者	課長	課長補佐	担当係長	担当者
図面番号	56葉の内1	縮尺	S=1/250	
<small>独立行政法人 鉄道建設・運輸施設整備支援機構 国鉄清算事業西日本支社 計画工事課</small>				

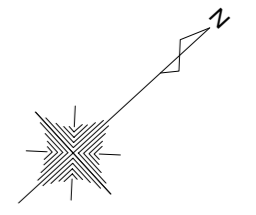



種名	吹田(信)緑地整備他3工事			
種別	1号緑地 計画平面図(2)			
設計者	課長	課長補佐	担当係長	担当者
図面番号	56葉の内2	縮尺	S=1/250	
独立行政法人 鉄道建設・運輸施設整備支援機構 国鉄清算事業西日本支社 計画工事課				

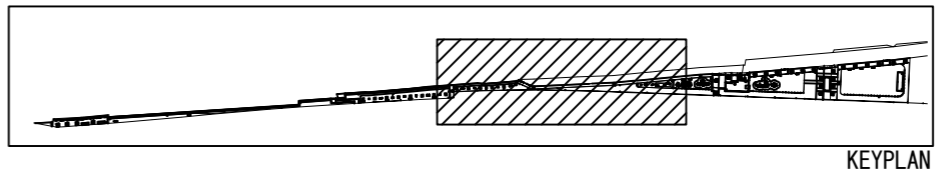

種名	吹田(信)緑地整備他3工事			
種別	1号緑地 計画平面図(3)			
設計者	課長	課長補佐	担当係長	担当者
縮尺	56葉の内3	縮尺	S=1/250	
<small>独立行政法人 鉄道建設・運輸施設整備支援機構 国鉄清算事業西日本支社 計画工事課</small>				




〈緑地〉計画平面図 (2)				
				1 2/2

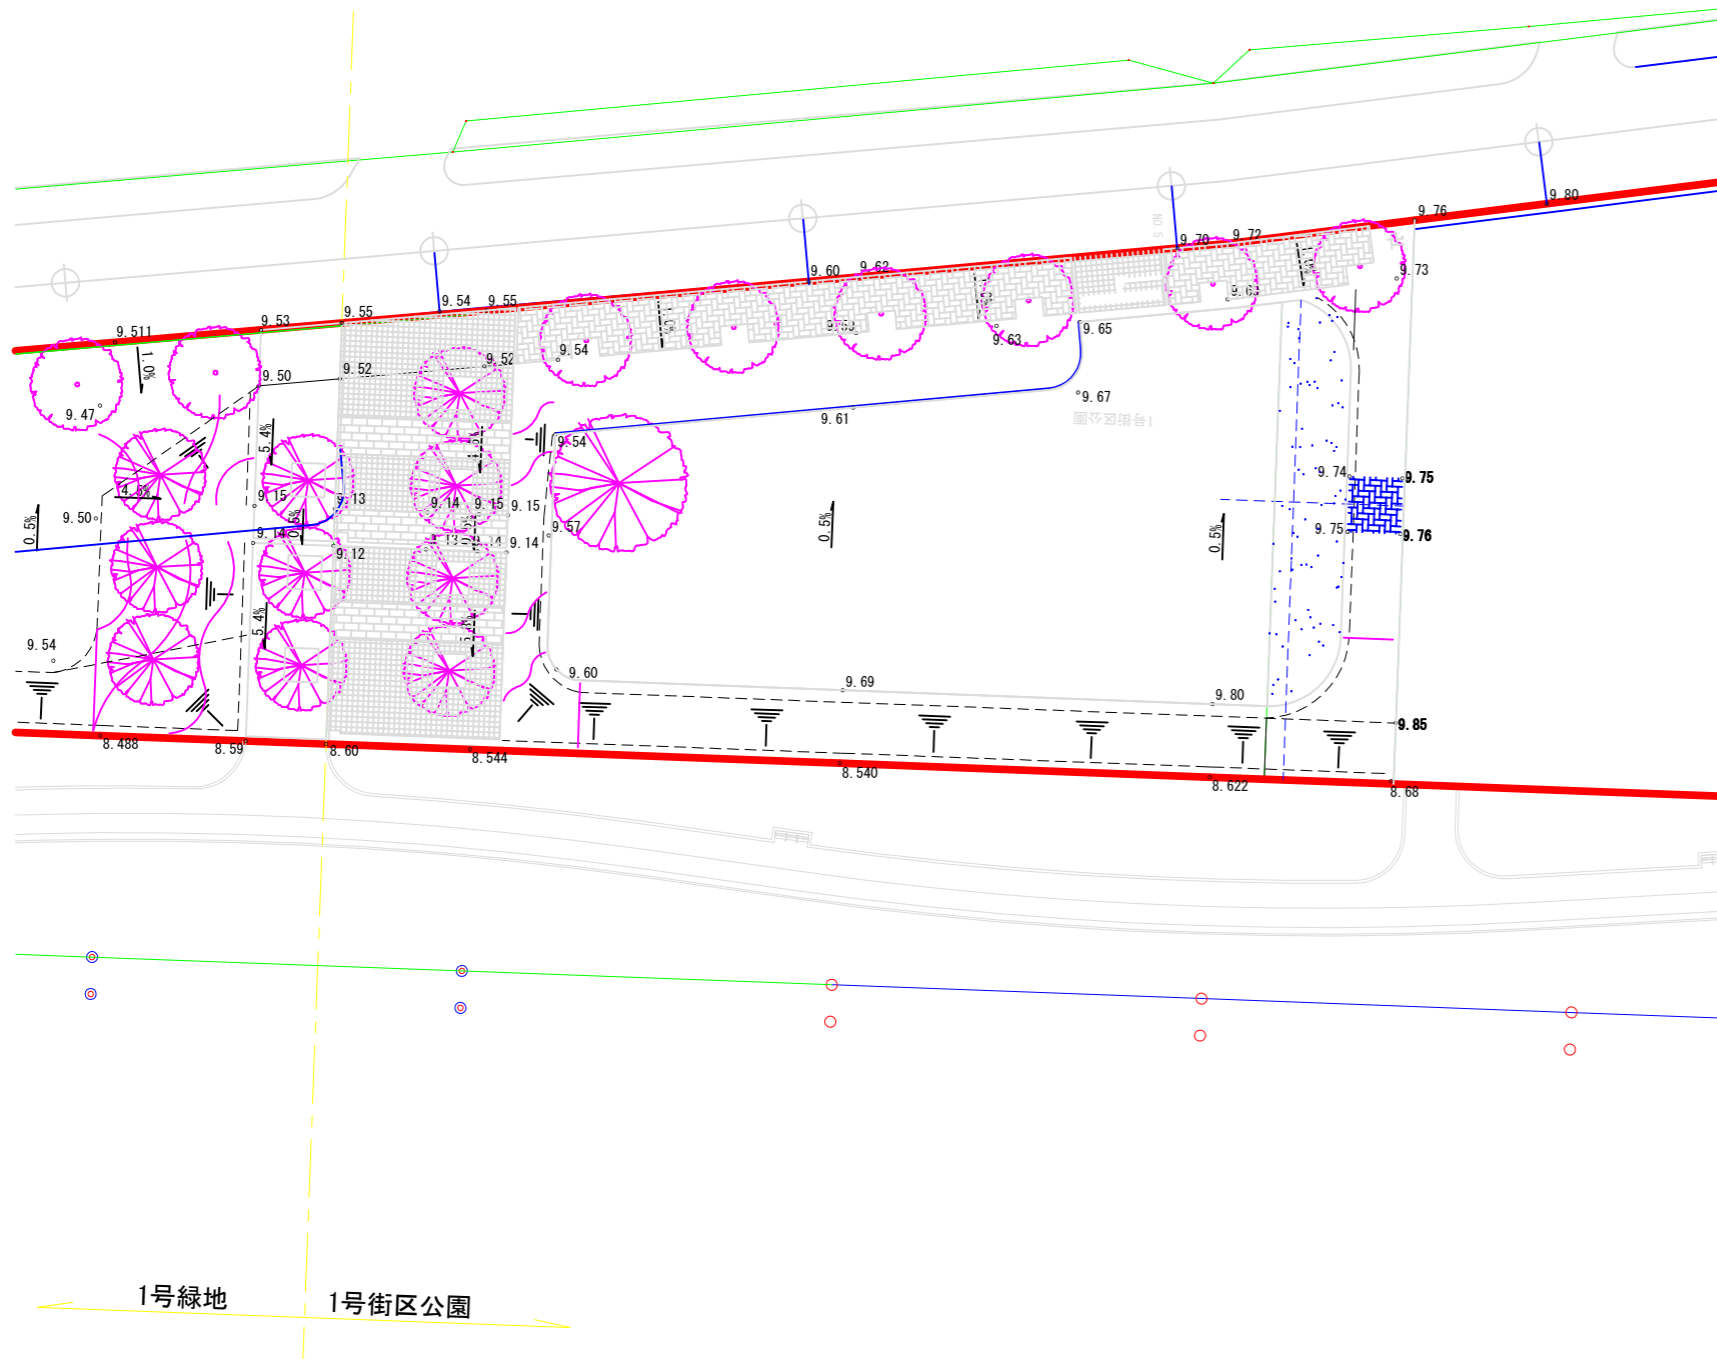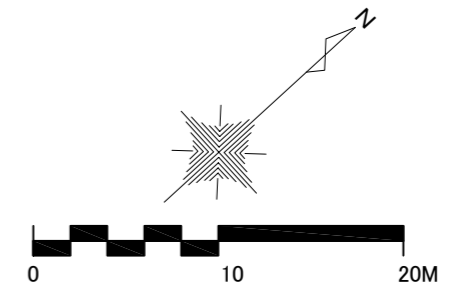


【第2回変更後】

吹田市都市整備部吹田操車場跡地まちづくり室			
地区名	吹田操車場跡地 地区	平成26年度	
工事名称	吹田操車場跡地土地区画整理事業 1号緑地及び1号街区公園整備工事	工事番号	
図面名称	<公園> 計画平面図	縮尺	1:200
作成年月日	平成27年 2月	図面サイズ	A1
		図面番号	13-1-1

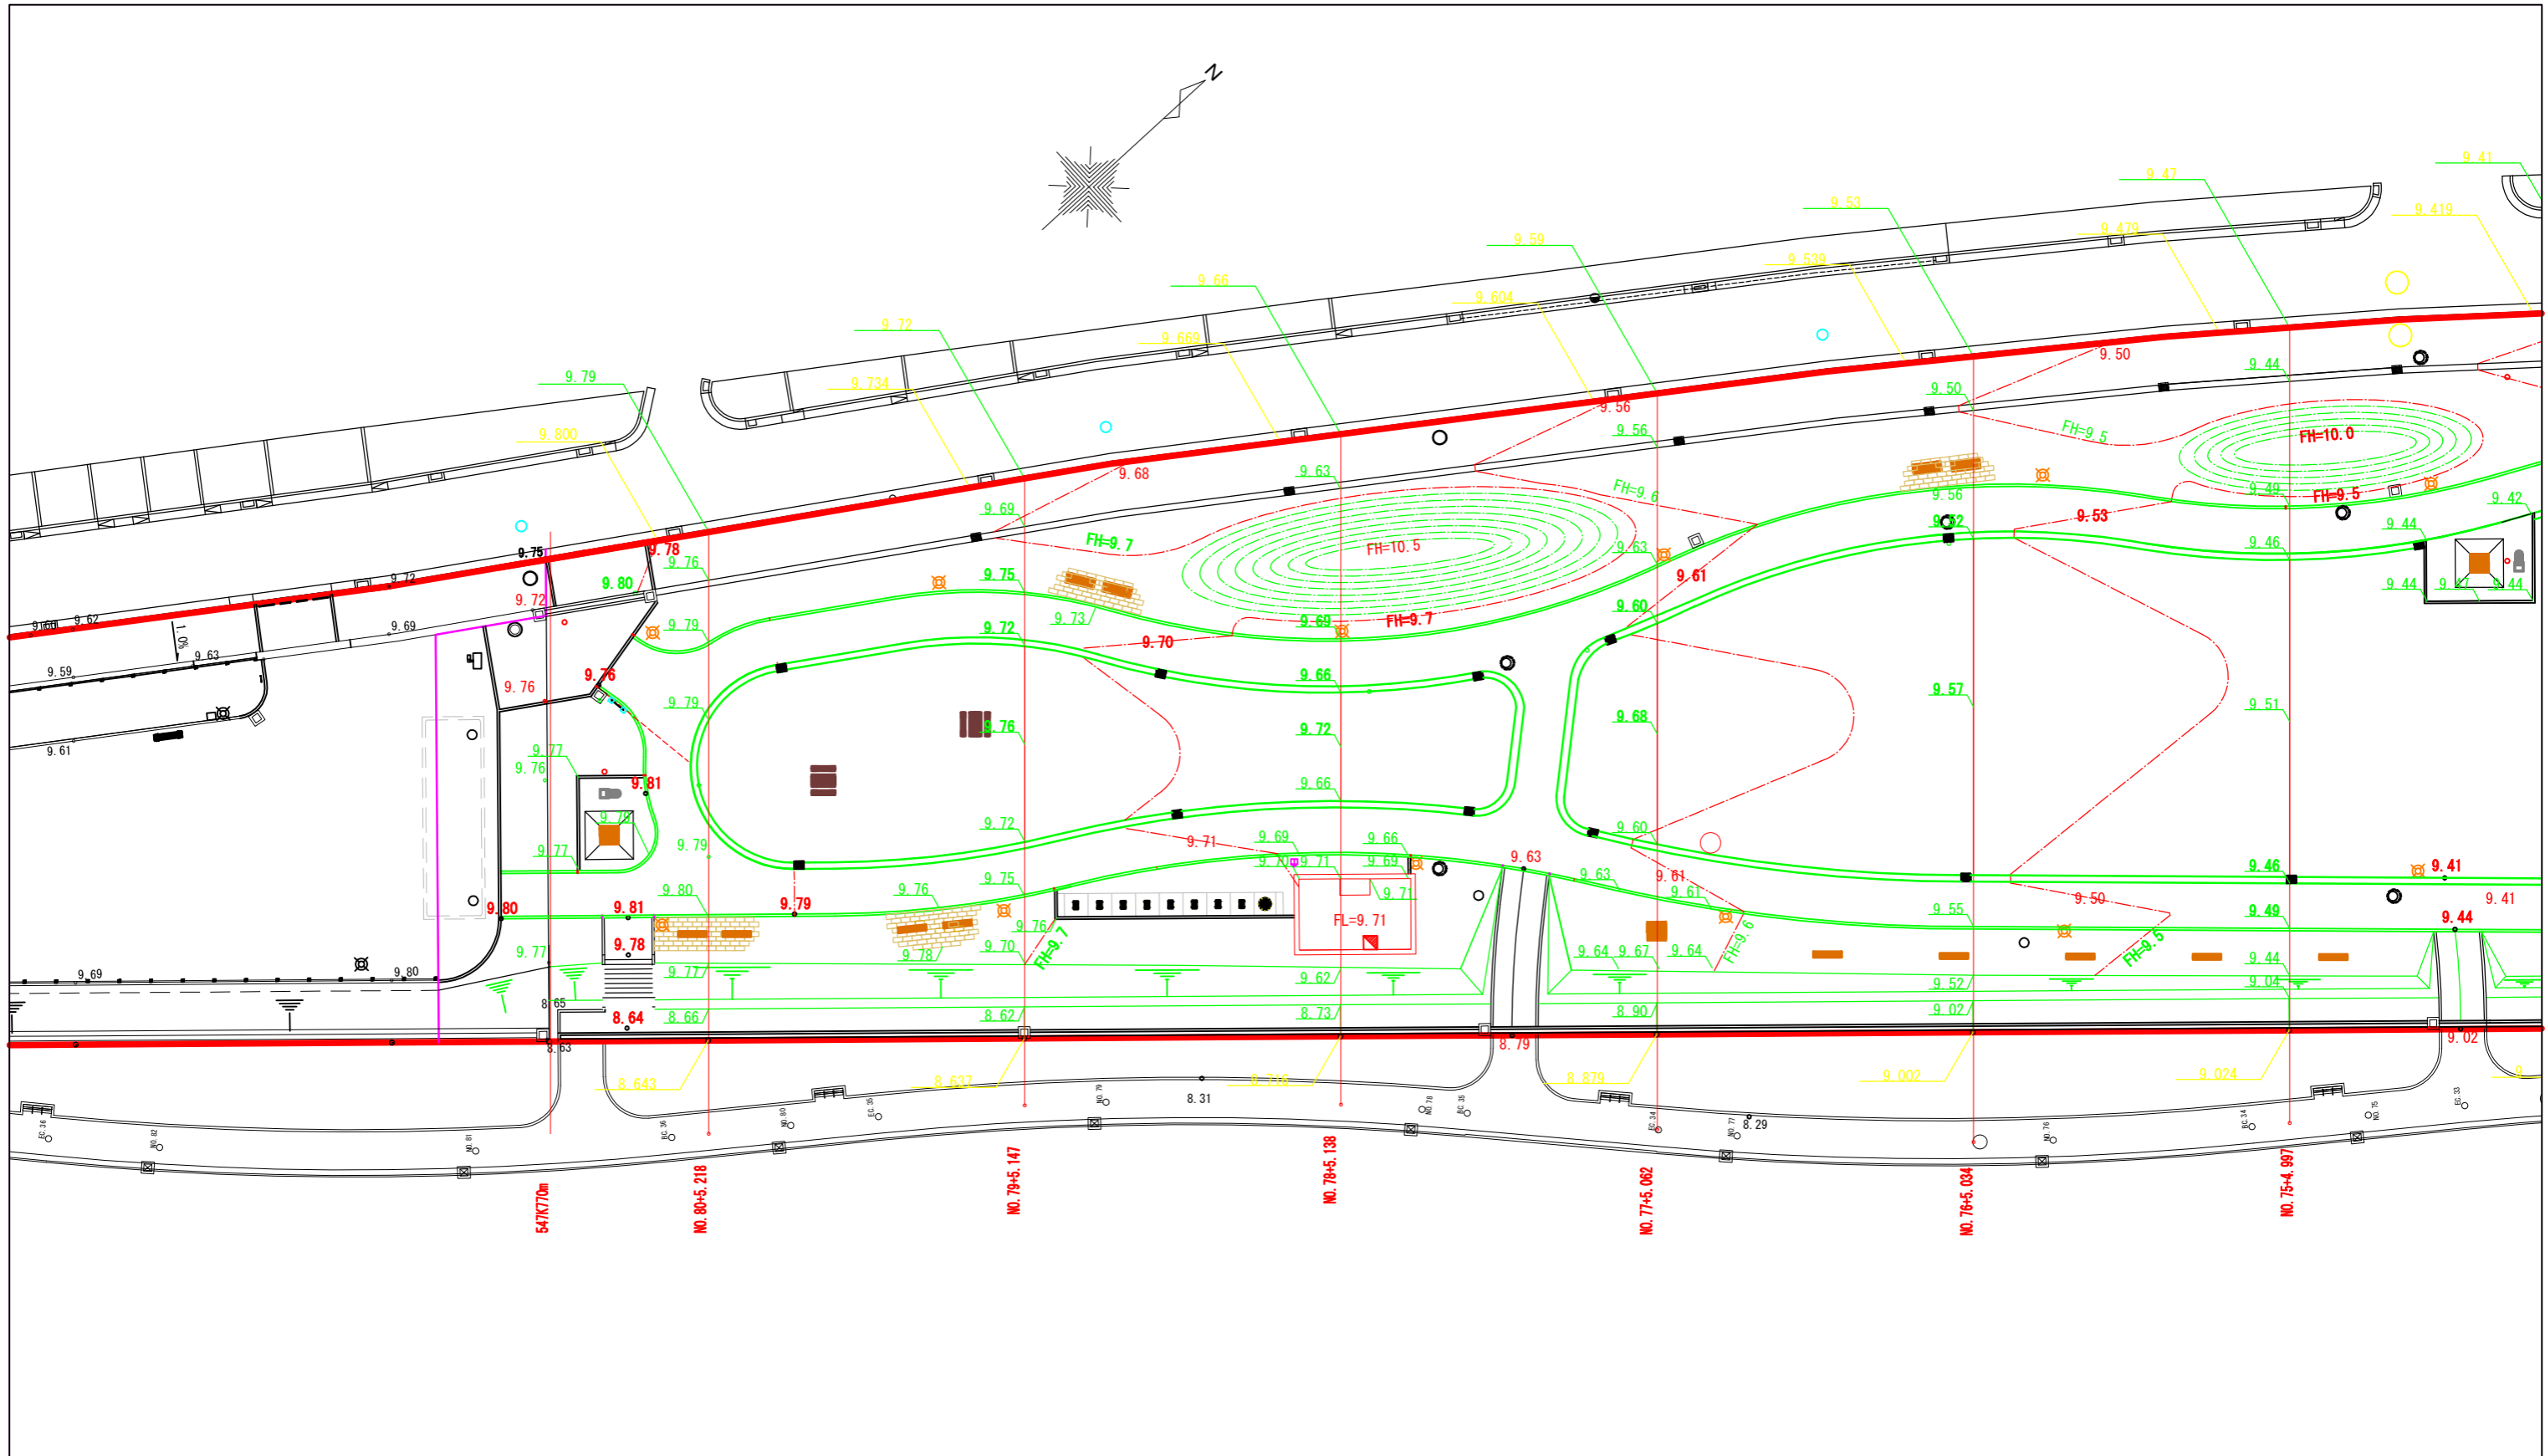


吹田市健康医療部北大阪健康医療都市推進室			
			平成29年度
工事名称	みどりの広場整備工事		
図面名称	造成平面図(1)	縮尺	1:200
作成年月日	平成29年 2月	図面番号	A1 4

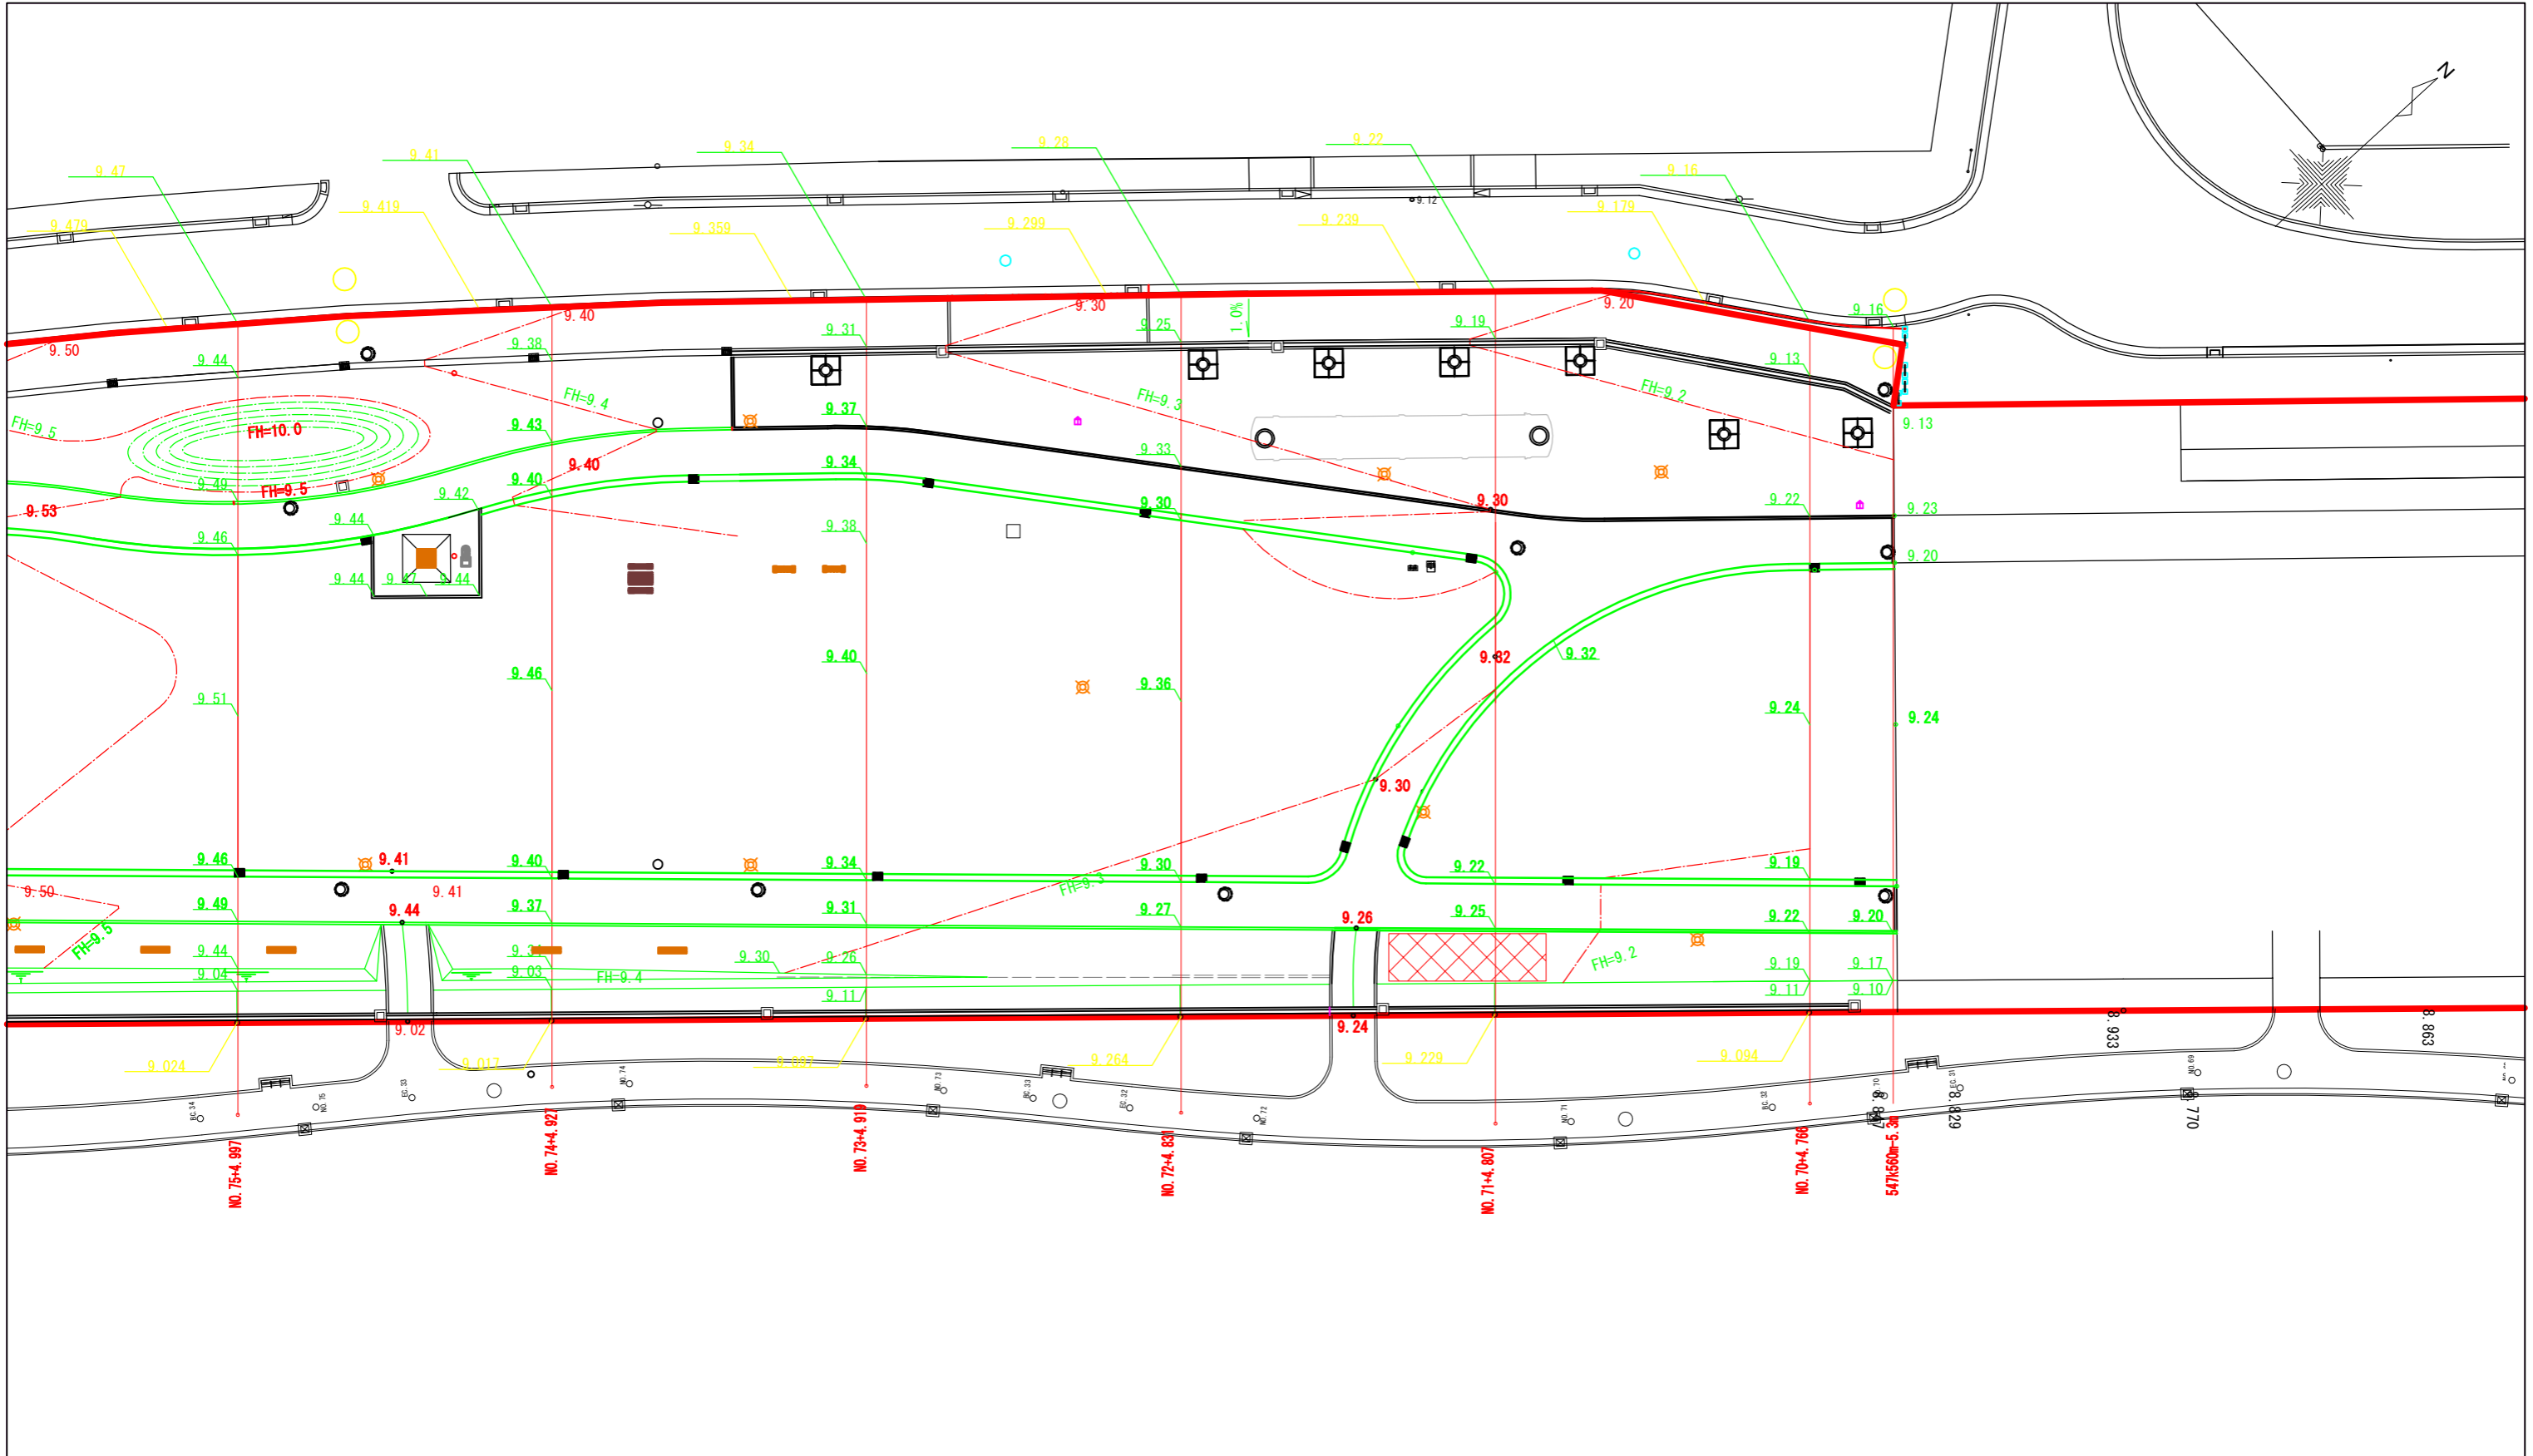

吹田市健康医療部北大阪健康医療都市推進室			
		平成29年度	
工 事 名 称	みどりの広場整備工事		
図 面 名 称	造成平面図 (2)	縮 尺	1:200
作成年月日	平成29年 2月	図面サイズ	A1
		図 面 番 号	4

全体計画平面図 S=1/500

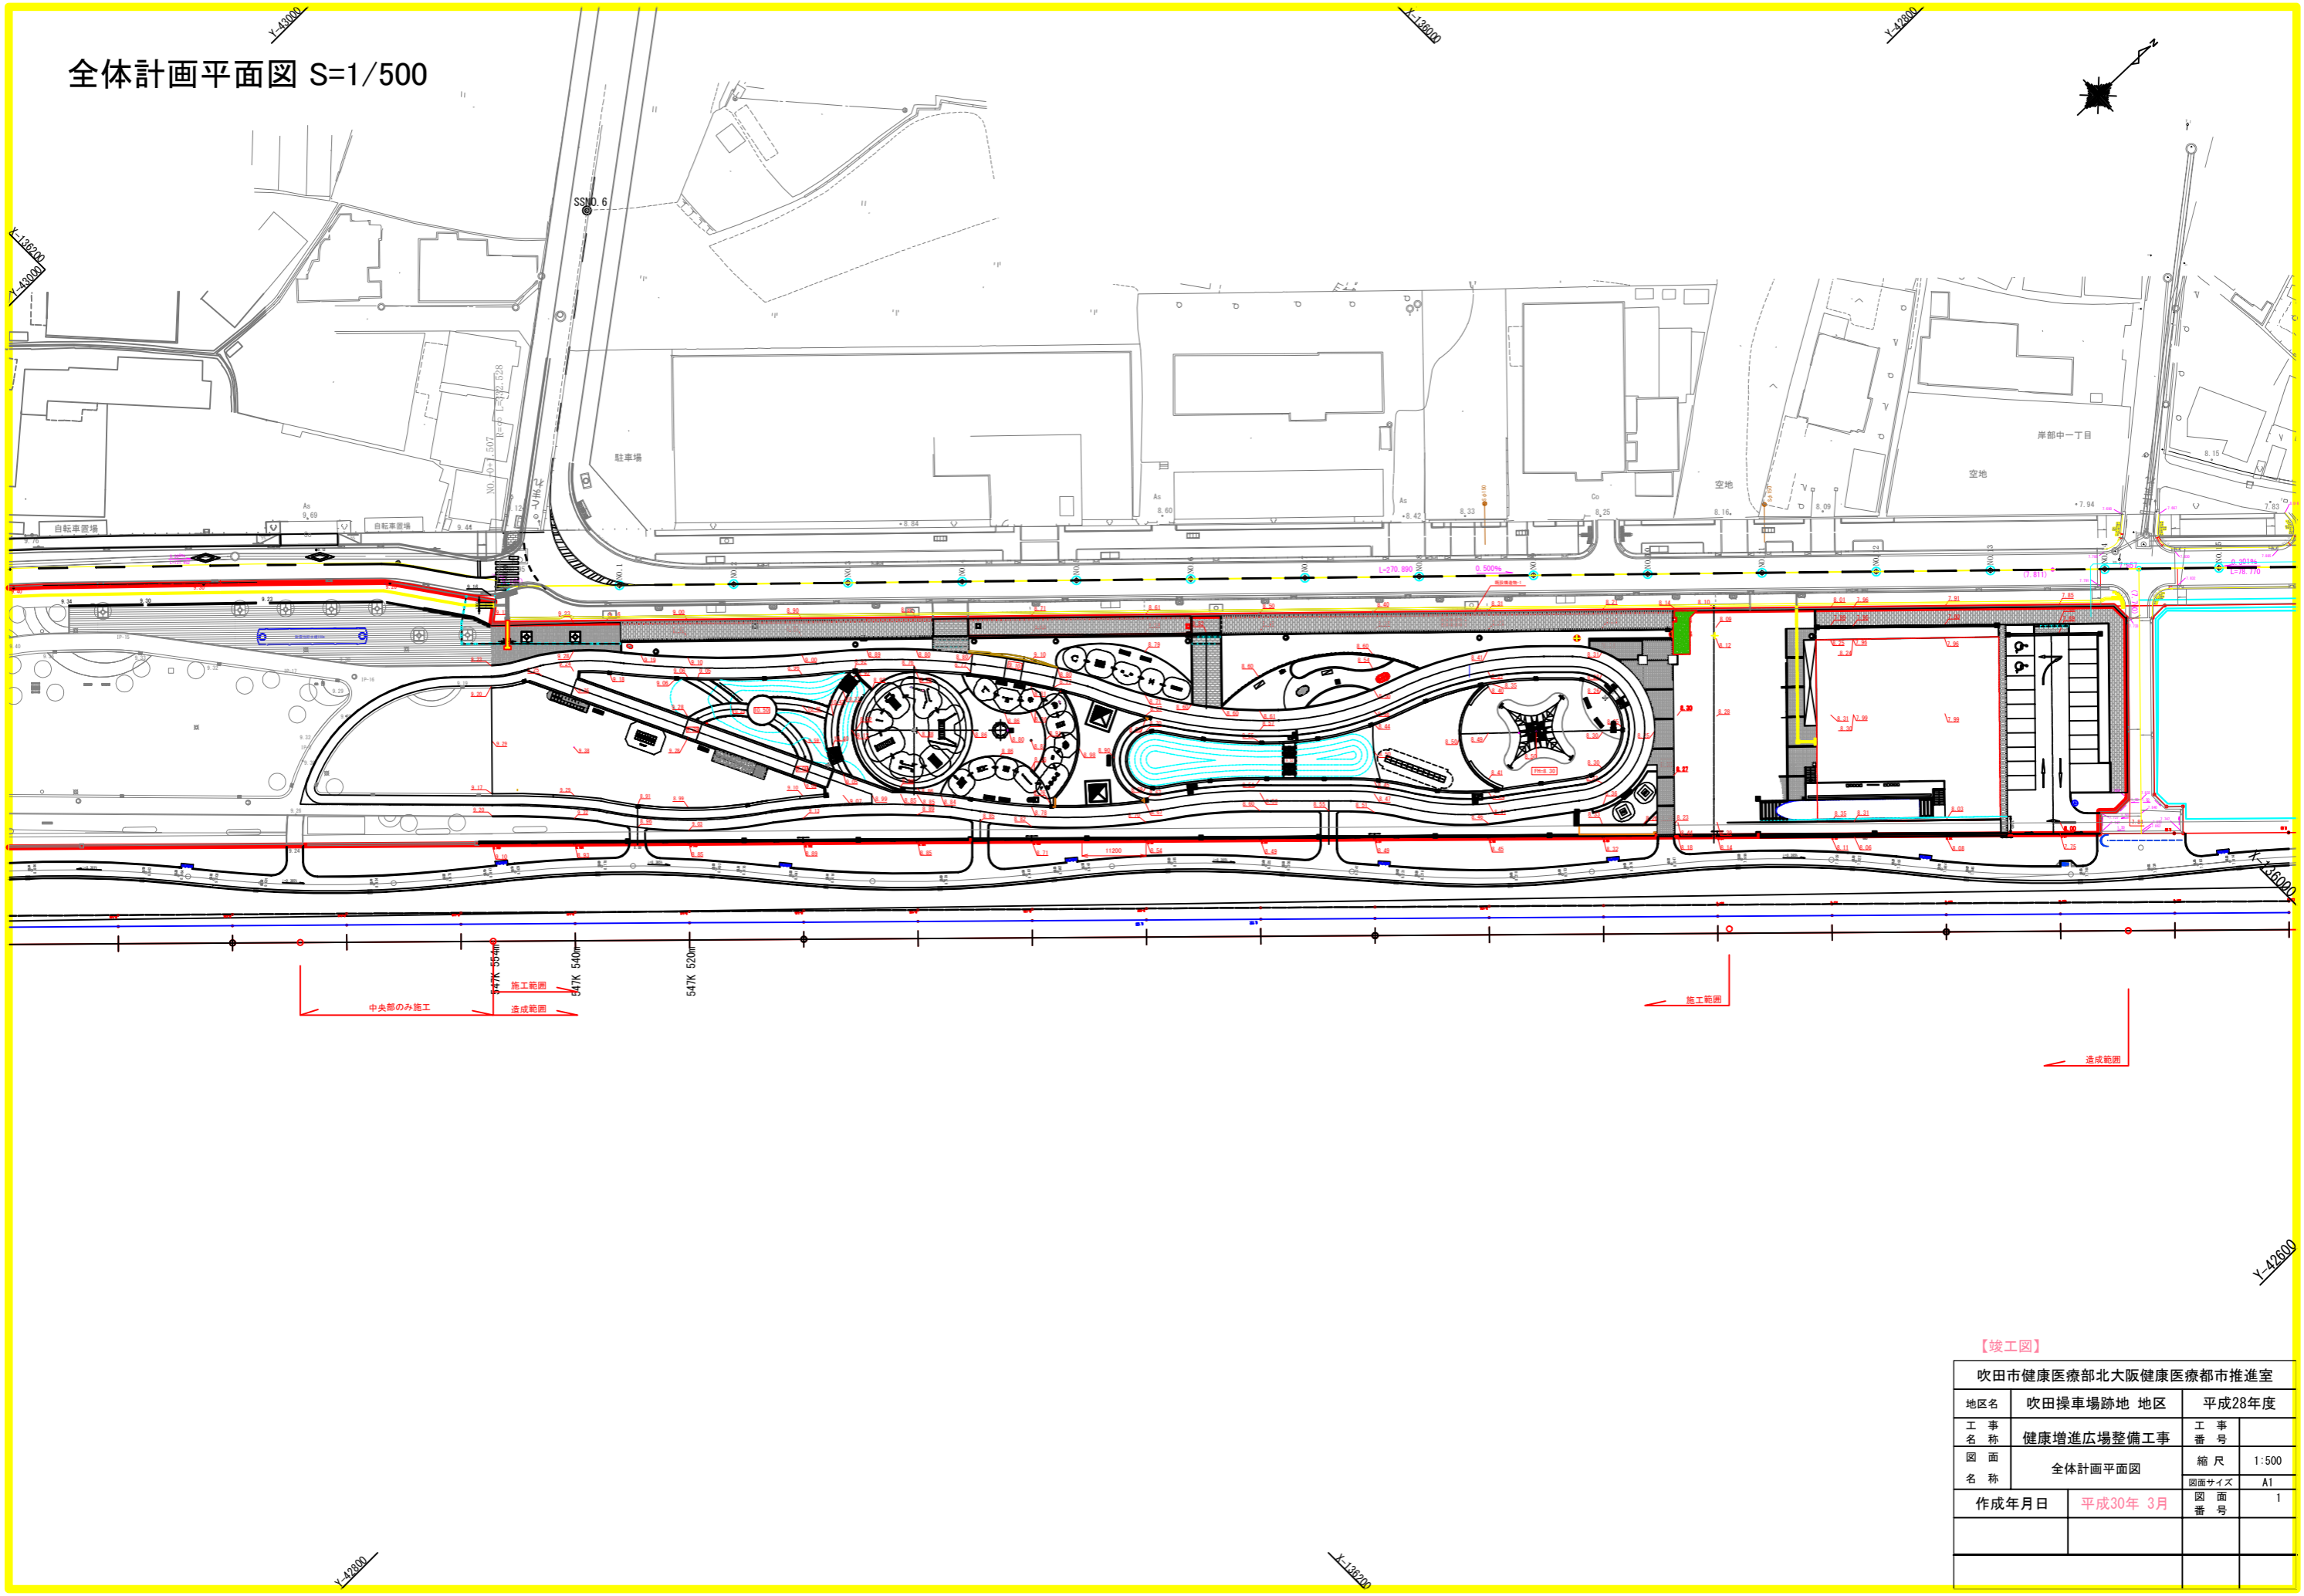

【竣工図】

吹田市健康医療部北大阪健康医療都市推進室			
地区名	吹田操車場跡地 地区	平成28年度	
工事名称	健康増進広場整備工事	工事番号	
図面名称	全体計画平面図	縮尺	1:500
作成年月日	平成30年 3月	図面サイズ	A1
		図面番号	1