


凡例

	敷地境界線
● 9.78	現況地盤高さ
○ 9.30	計画地盤高さ
□ ■	点字ブロック (点字タイル)


完成図

縮尺	S=1/200
図面番号	A-12
平面	14号 2月 B

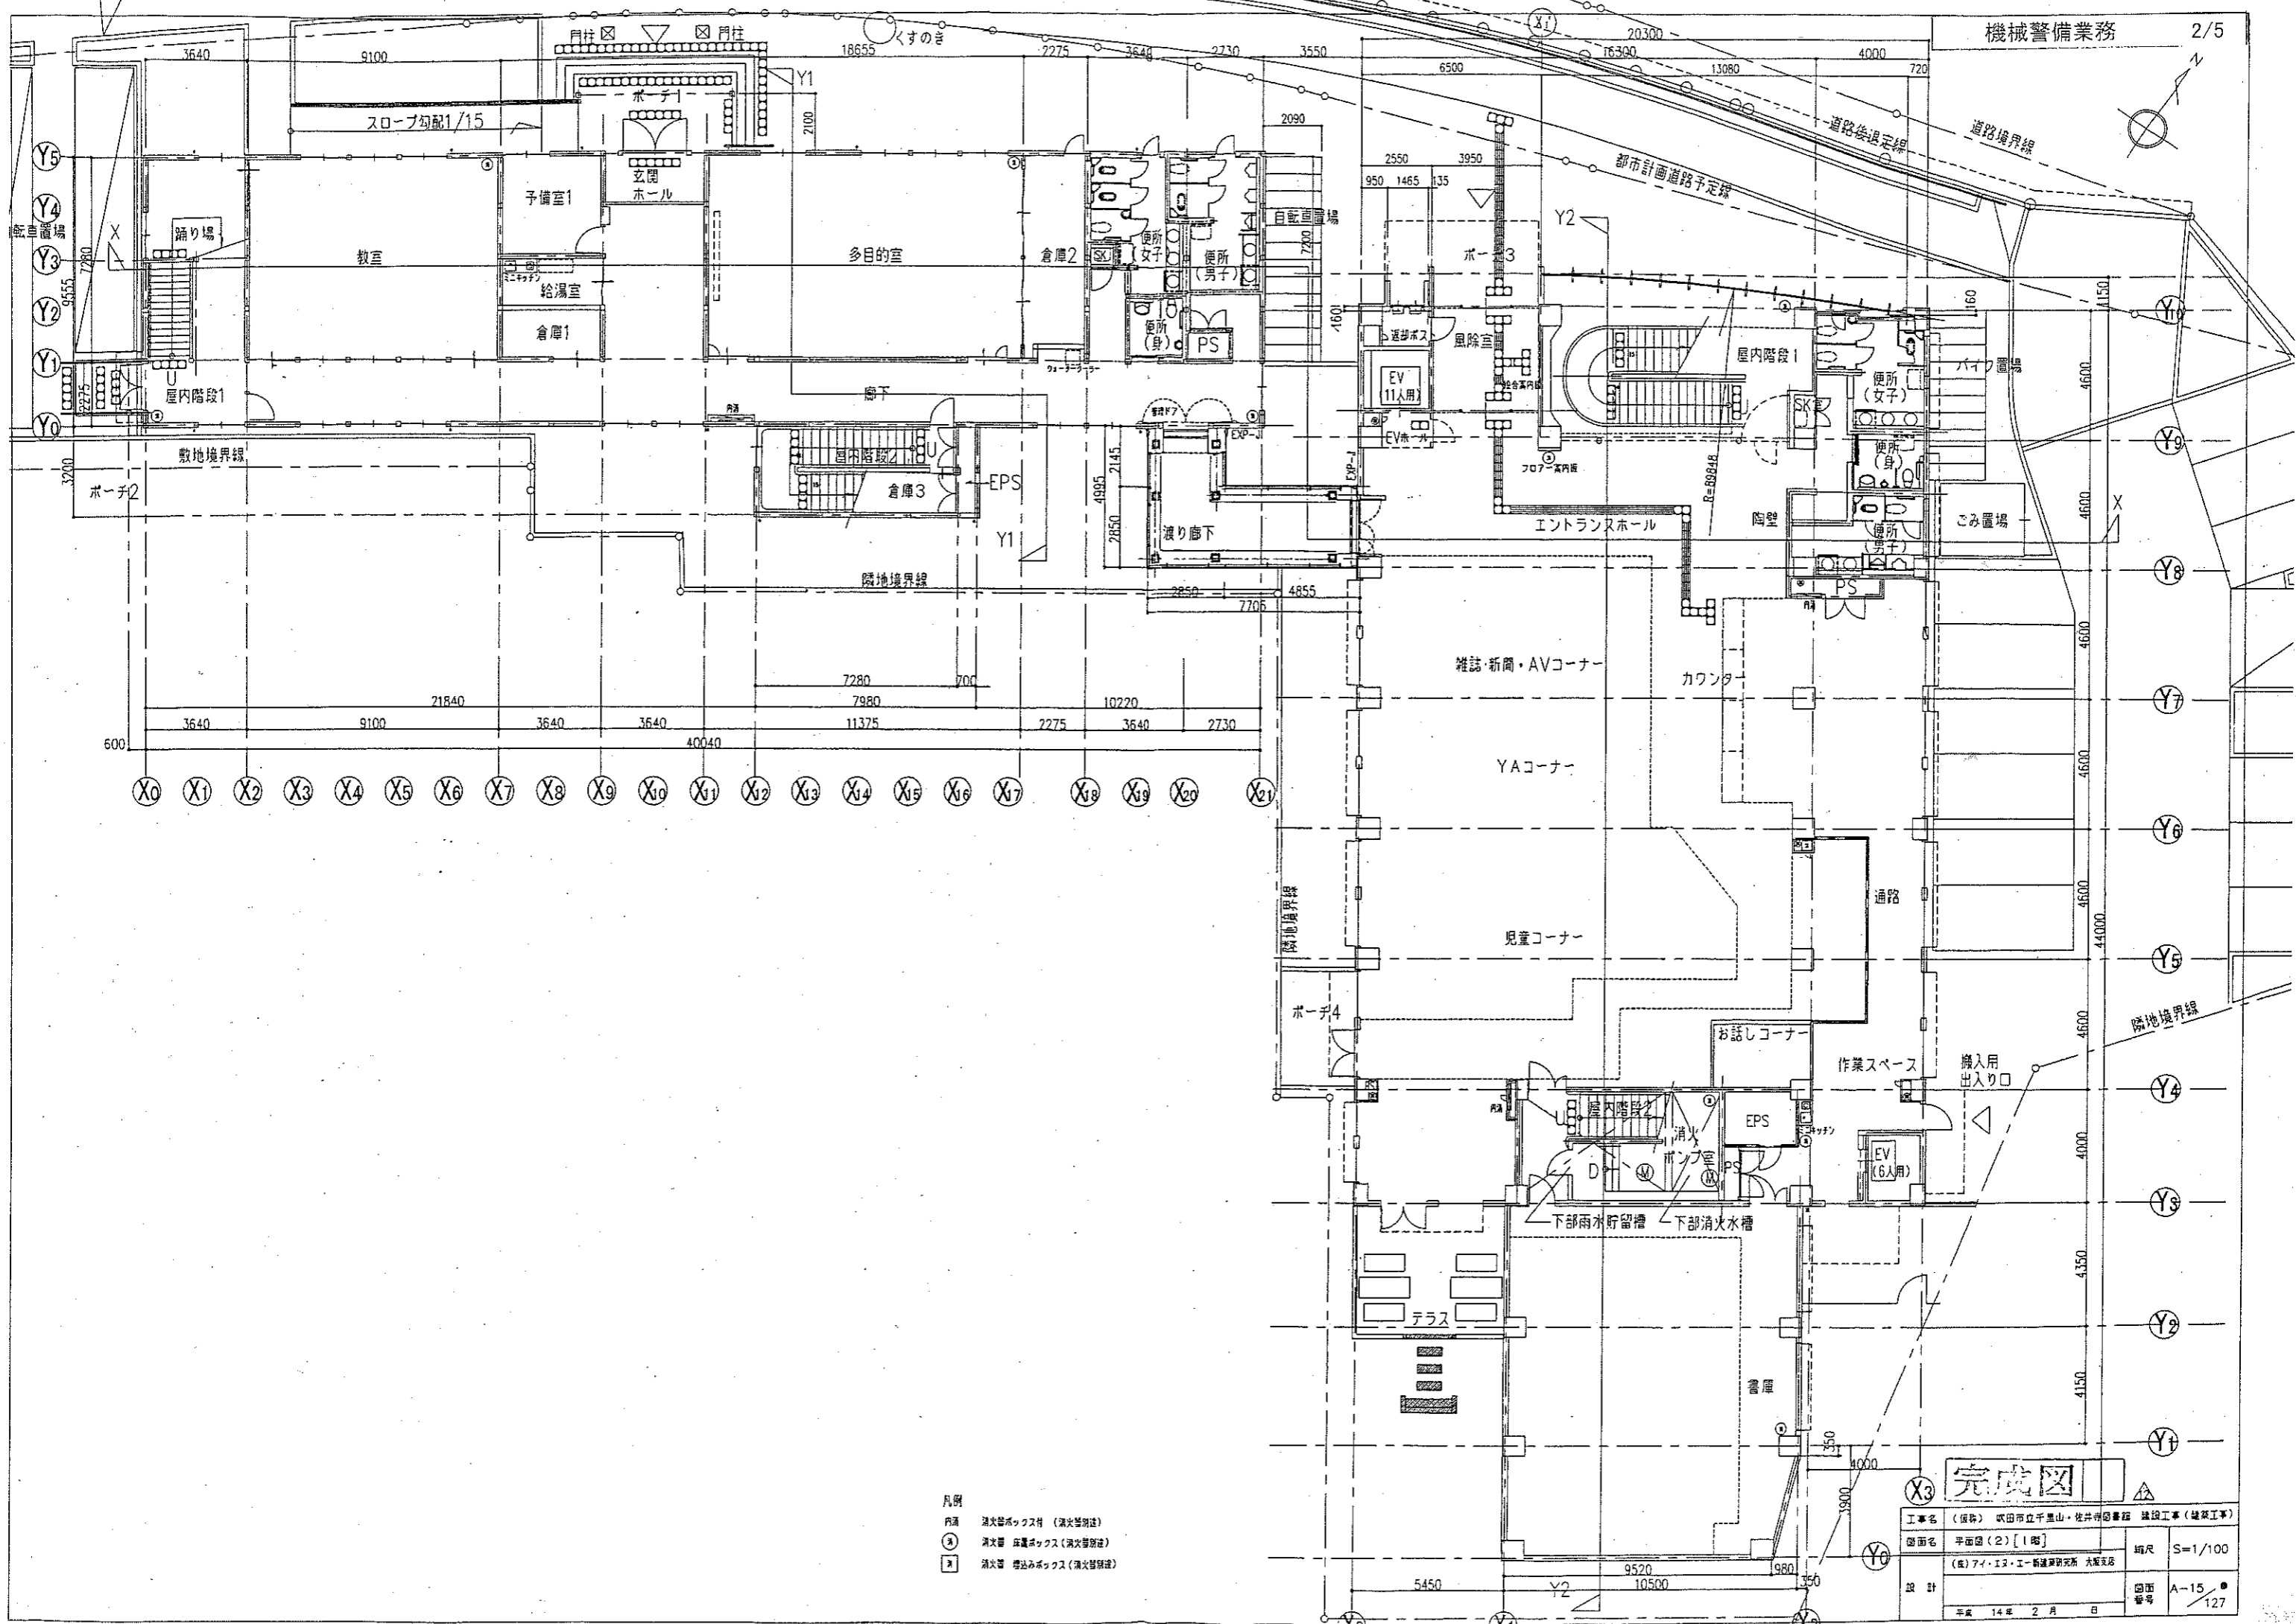

- 凡例
- 消火器ボックス付 (消火器別注)
 - ⊗ 消火器 床置ボックス (消火器別注)
 - ⊠ 消火器 埋込みボックス (消火器別注)


完成図			
図面名	平面図(2) [1階]	図面	A-15
平成	14年 2月 日		

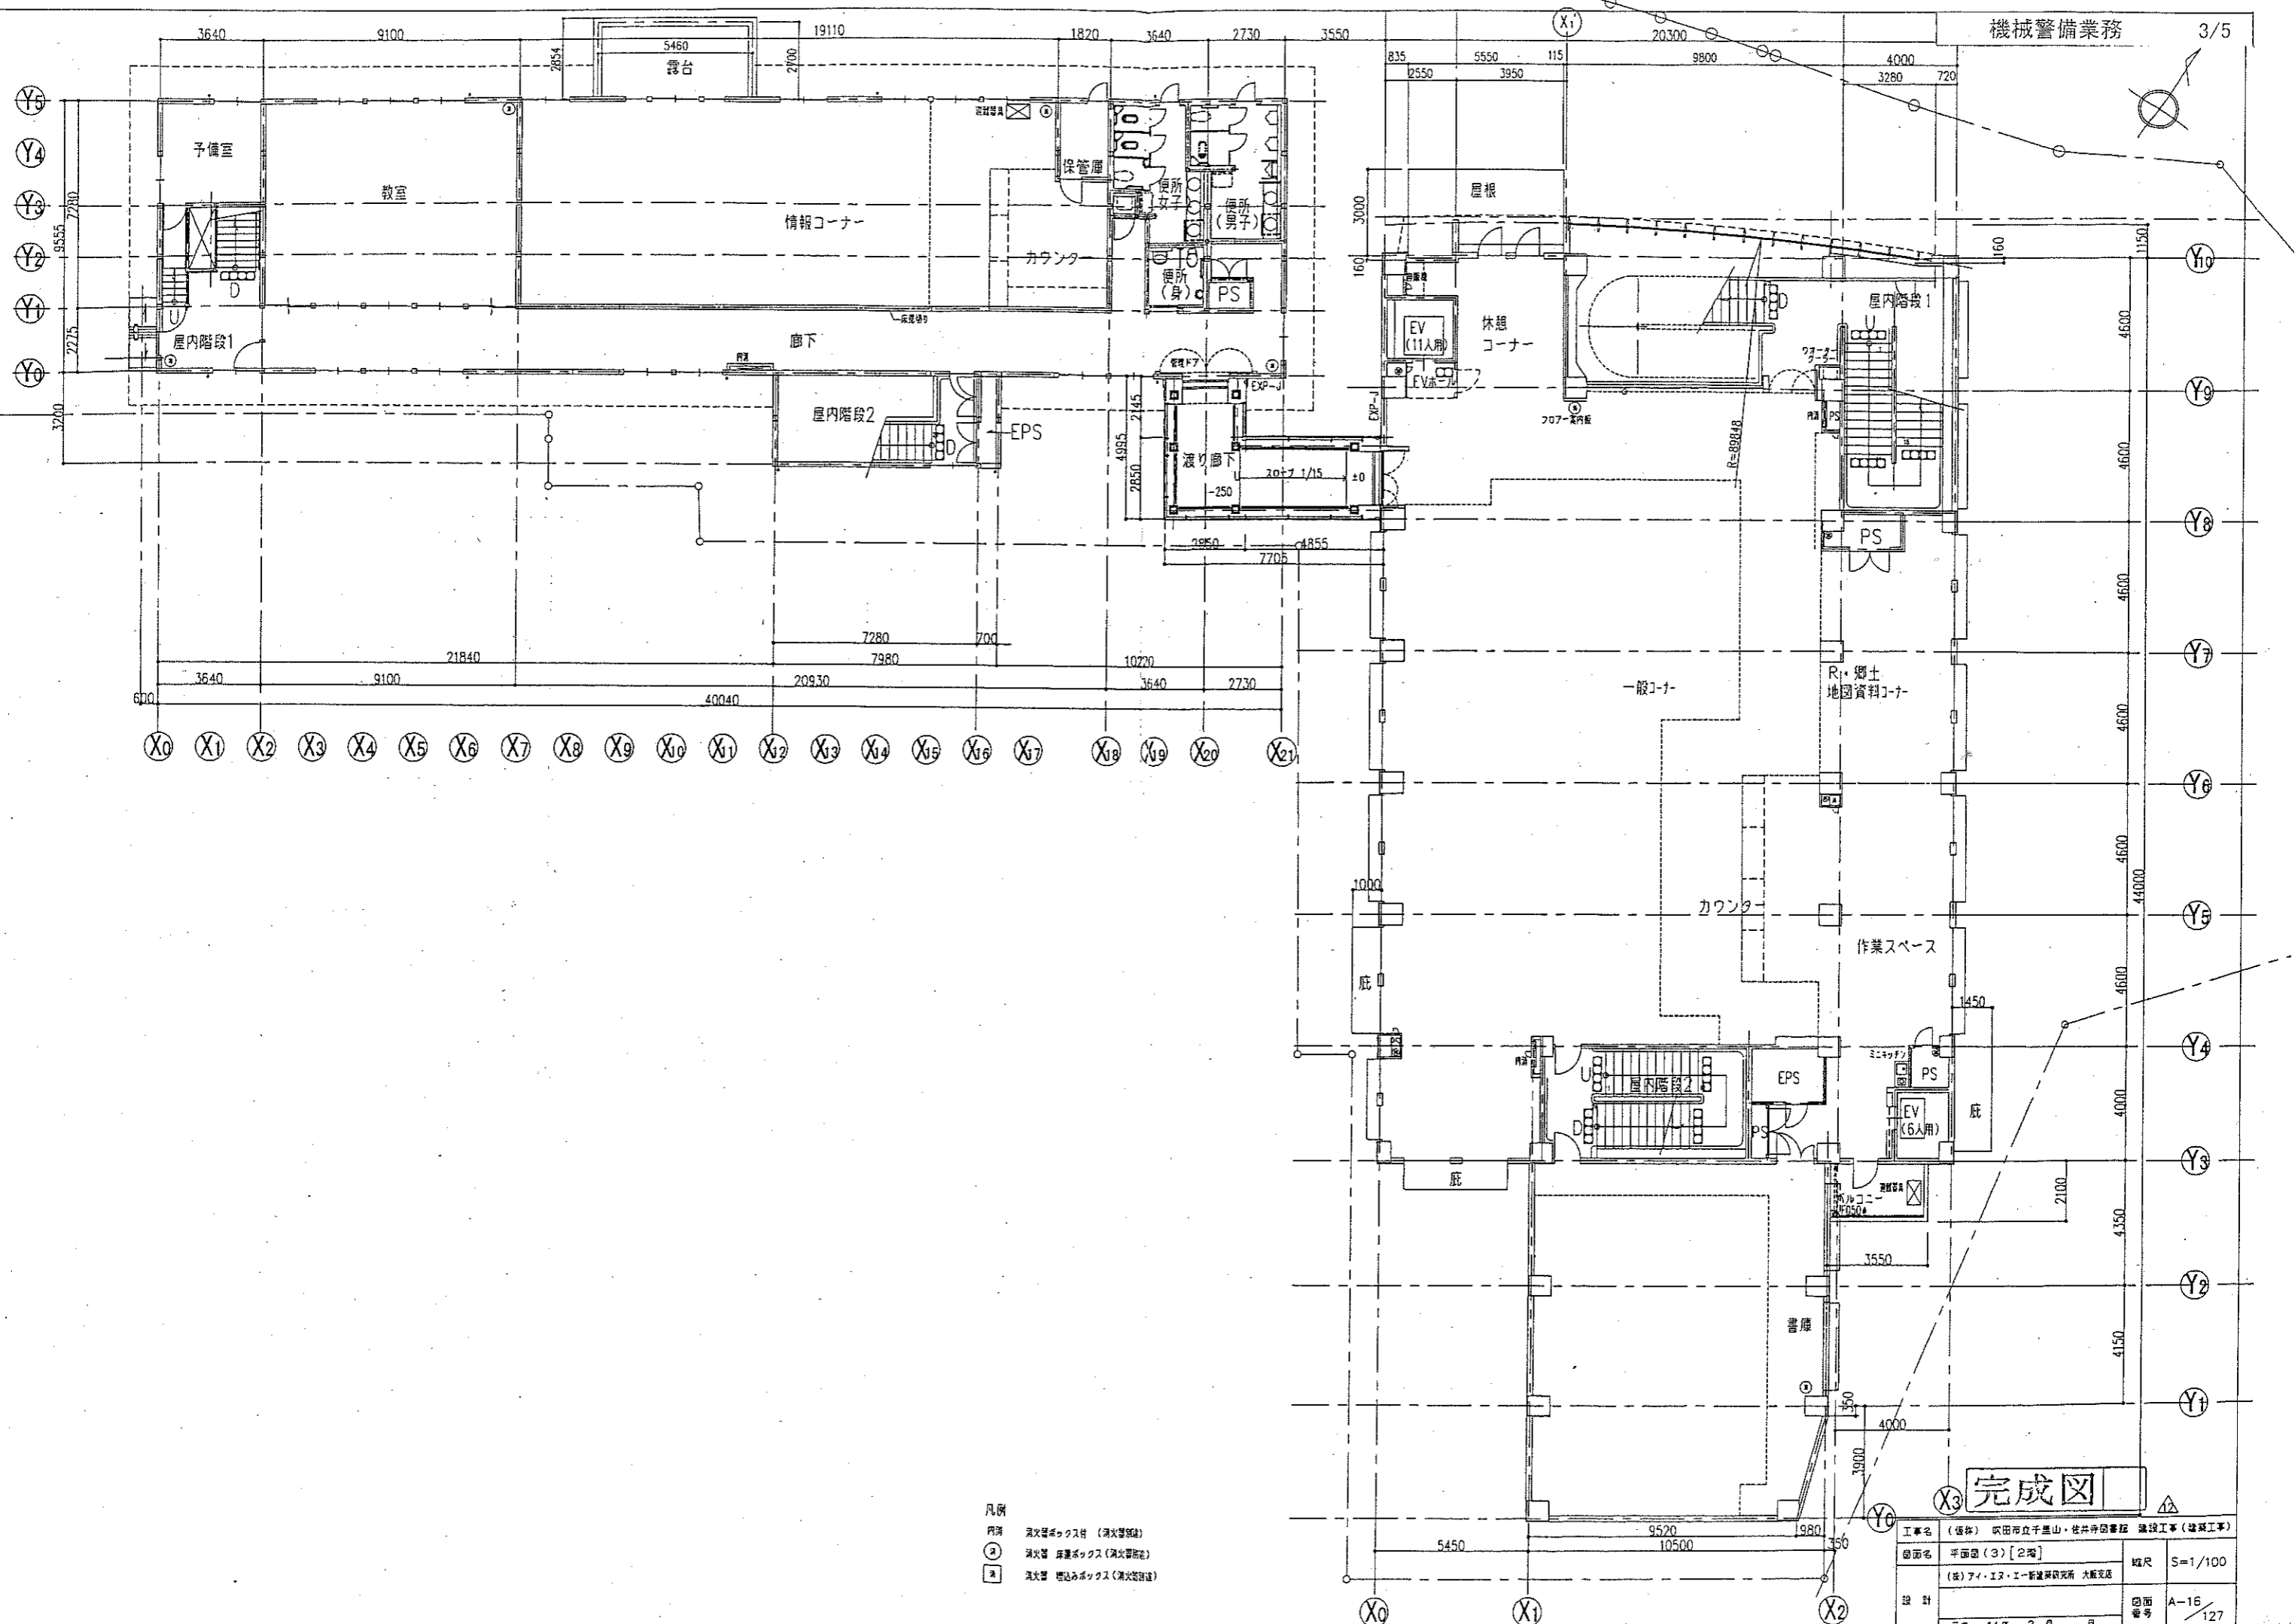

- 凡例
- 内消 消火器ボックス付 (消火器設置)
 - ② 消火器 床置ボックス (消火器設置)
 - ③ 消火器 棚込みボックス (消火器設置)

完成図



図面名	平面図 (3) [2階]	縮尺	S=1/100
平成 14 年 2 月 日			

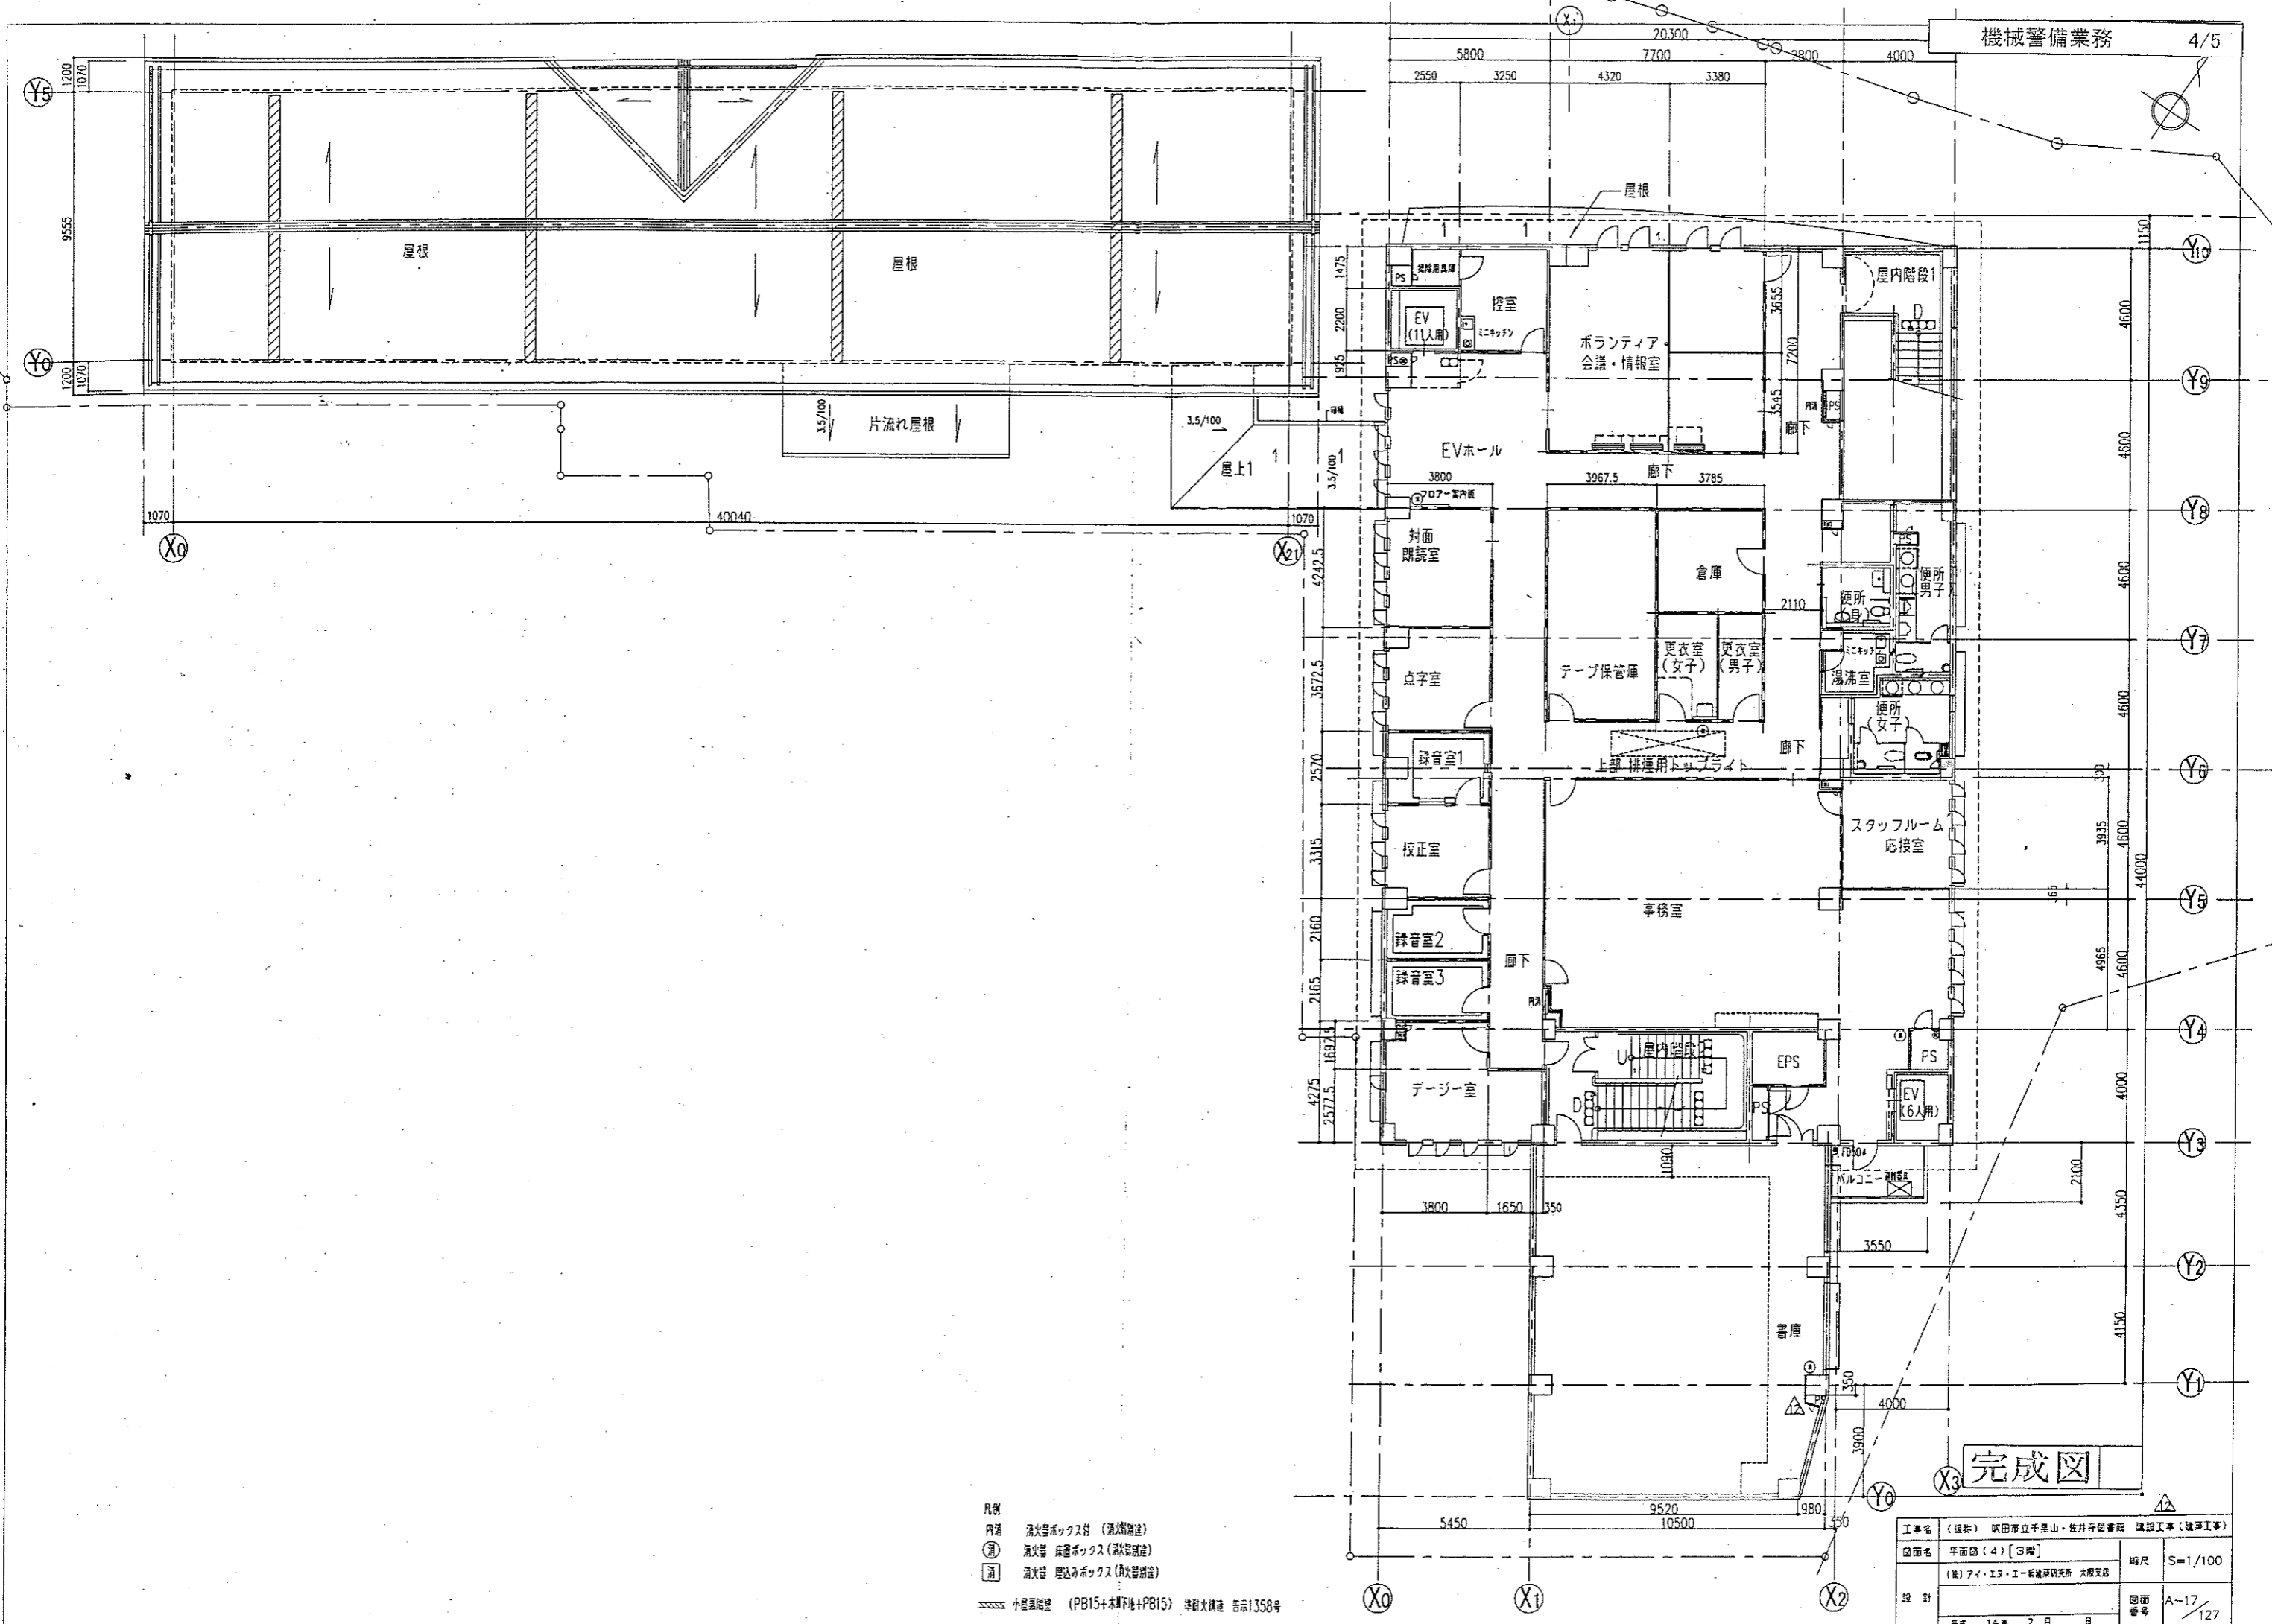

- 凡例
- 内溝 消火器ボックス付 (消火器設置)
 - 消火器 床置ボックス (消火器設置)
 - 消火器 壁掛けボックス (消火器設置)
 - 小屋裏階段 (PB15+木階下地+PB15) 準耐火構造 告示1358号

完成図

工事名	(仮称) 吹田市立千早山・佐井寺図書館 建設工事(建築工事)	縮尺	S=1/100
図面名	平面図(4) [3階]	図面番号	A-17/127
設計	(株) アイ・エス・エー 建築研究所 大阪支店	完成	平成 14年 2月 日

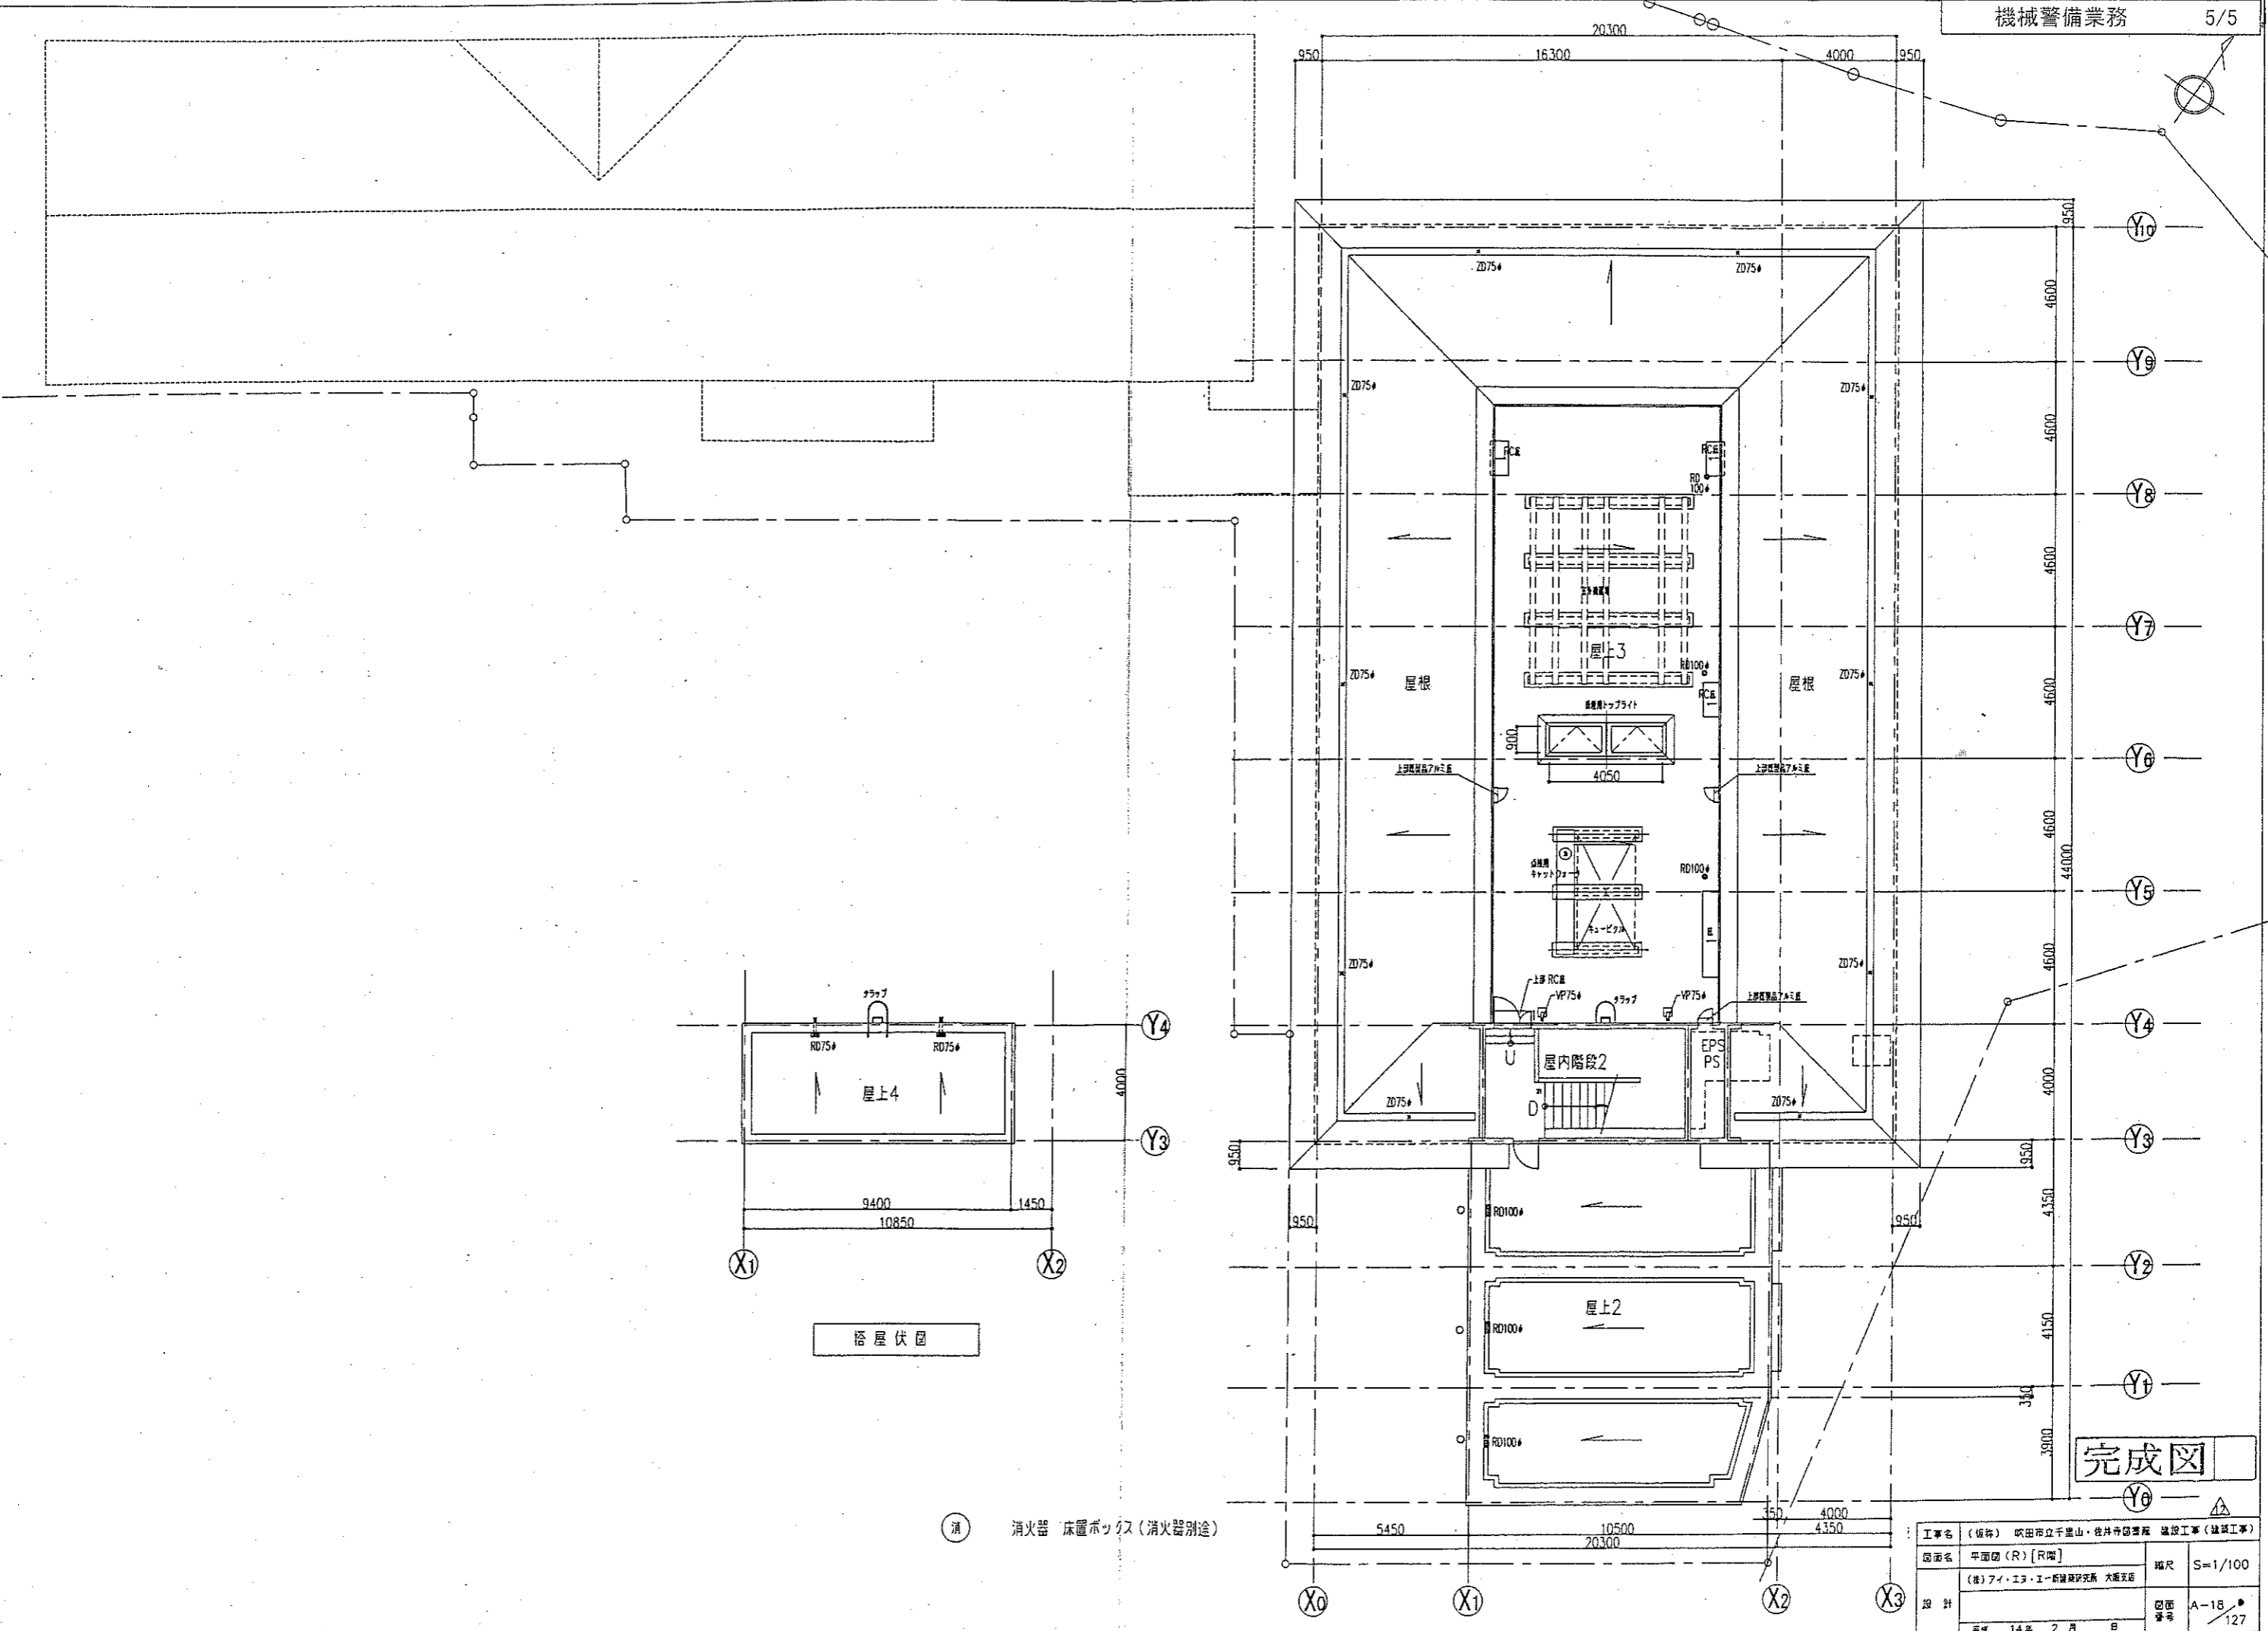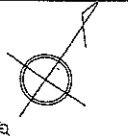


○ 消 火器 床置ボックス (消火器別途)

完成図

平成 14 年 2 月 日			