


2階建具配置図【改修後】

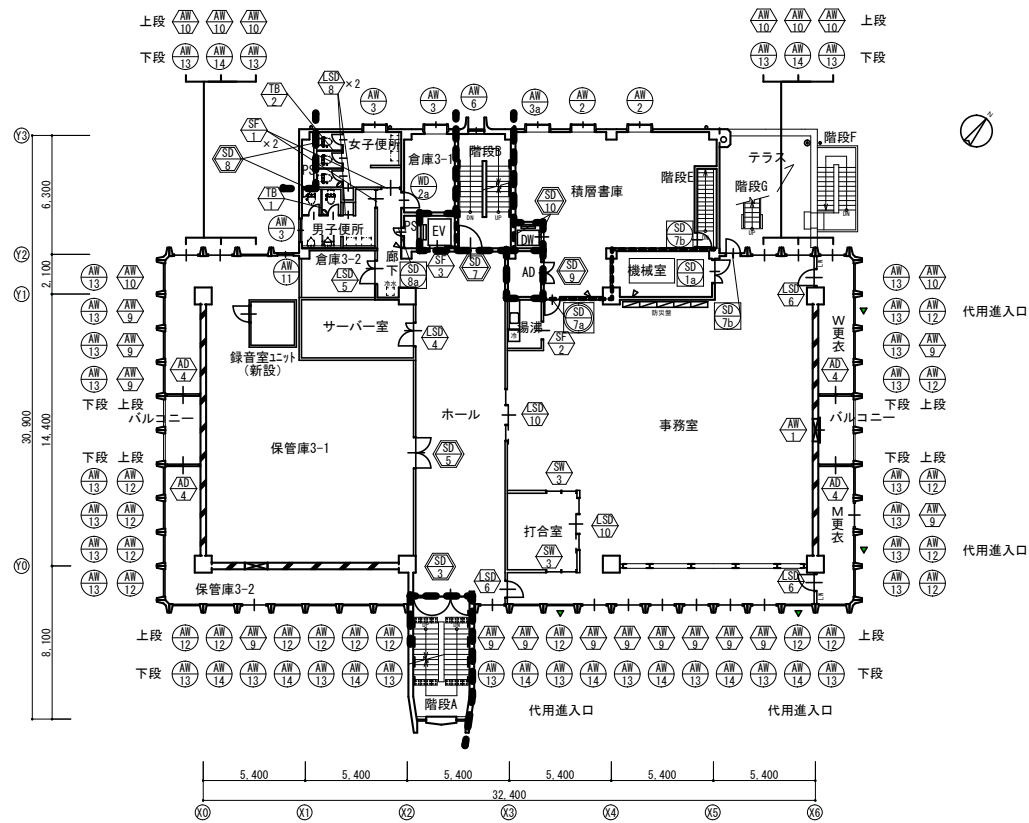

3階建具配置図【改修後】

----- : 面積区画を示す。

- ①各階の床にて水平面積区画を行う。
- ②EV・DW・AD・階段室は好穴区画であるが、面積区画を兼用する。
- ③便所内のPSは各階にスラブが無い為、好穴区画であるが、面積区画を兼用する。
- ④EV横PS、ADは床スラブにて水平区画を行う。

----- : 好穴区画を示す。

完成図

【改修後】

凡例	
	既存建具とする
	新設建具とする
	既存防火建具とする
	新設防火建具とする
	既存建具を改修とする

工事名	吹田市立中央図書館耐震補強及び大規模改修工事 (建築工事)		
図面名	2階平面図・3階建具配置図		
縮尺	A2: 1/200 A4: 1/400	設計	番号 A-69
株式会社 丸川建築設計事務所	年月日	2019.02	