



改修 塔屋屋根伏図

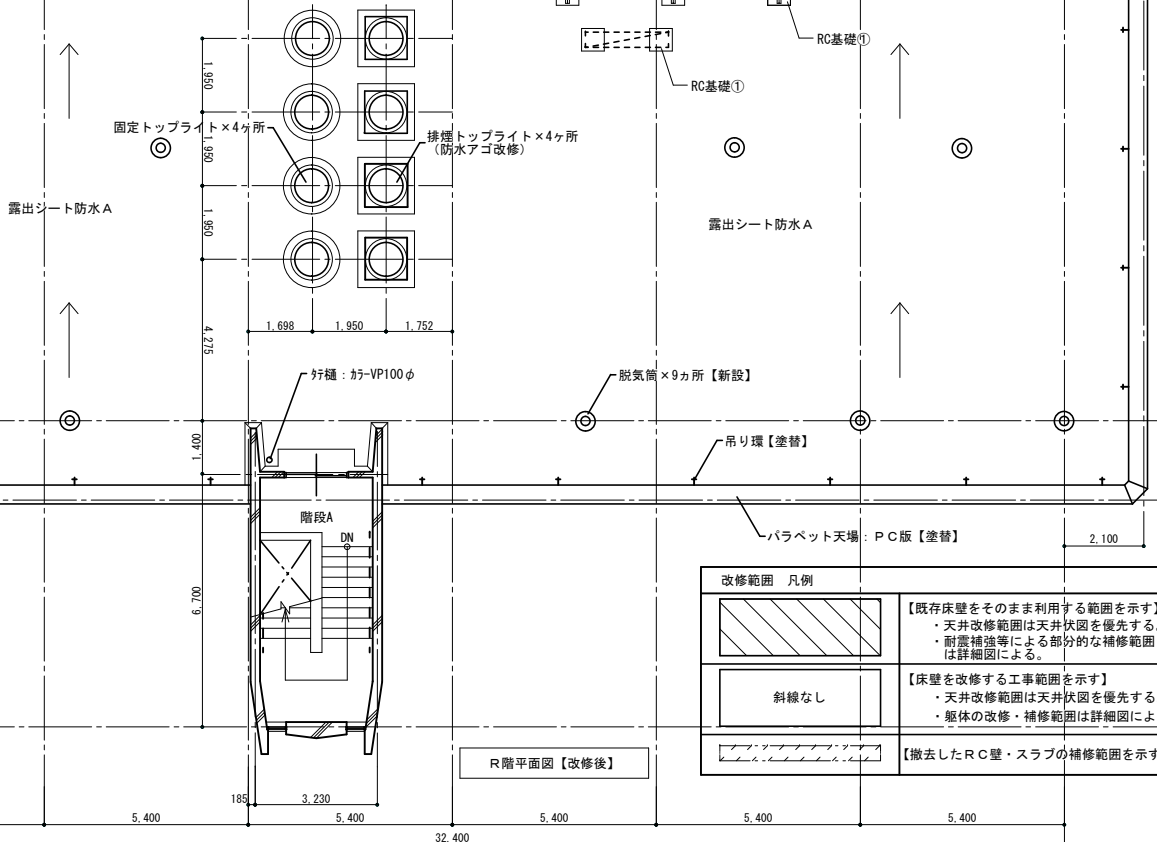

改修 階段A 屋根伏図

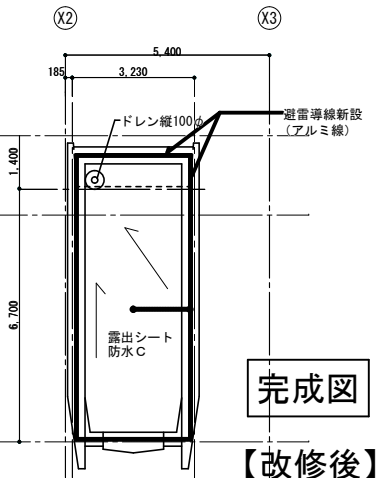

完成図

【改修後】

改修範囲 凡例	
	【既存床壁をそのまま利用する範囲を示す】 ・天井改修範囲は天井伏図を優先する。 ・耐震補強等による部分的な補修範囲は詳細図による。
	【床壁を改修する工事範囲を示す】 ・天井改修範囲は天井伏図を優先する。 ・躯体の改修・補修範囲は詳細図による。
	【撤去したRC壁・スラブの補修範囲を示す】

R階平面図【改修後】

工事名	吹田市立中央図書館耐震補強及び大規模改修工事 (建築工事)		
図面名	R階平面図・屋根伏図【改修後】		
縮尺	A2: 1/100 A4: 1/200	設計	番号 A-22
株式会社 丸川建築設計事務所	年月日	2019.02	