
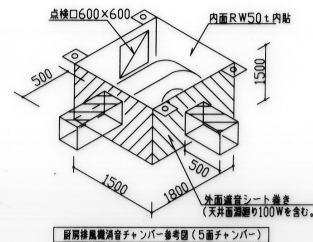



A	吹出口、吸込口チャンパー (1)	B	吹出口、吸込口チャンパー (2)	C	吹出口、吸込口チャンパー (3)	
アネモディフューザー・ノズル用		ユニバーサル形吹出口・スリット形吸込口用		縦状吹出口、吸込口用	
<table><tr><th>D(mm)</th><th>L(mm)</th><th>W(mm)</th><th>H(mm)</th><th>板厚(mm)</th><th>備 考</th></tr><tr><td>~200</td><td>2D</td><td>2D</td><td>L/2</td><td>0.5</td><td></td></tr><tr><td>~375</td><td>300(L)</td><td>300(L)</td><td>300(L)</td><td>0.6</td><td></td></tr><tr><td>~600</td><td></td><td></td><td></td><td>0.8</td><td></td></tr><tr><td>~250</td><td></td><td></td><td></td><td>0.5</td><td></td></tr><tr><td>~550</td><td>B+200</td><td>B+200</td><td>L/2</td><td>0.6</td><td></td></tr><tr><td>~1,300</td><td>300(L)</td><td>300(L)</td><td>300(L)</td><td>0.8</td><td></td></tr><tr><td>1,310</td><td></td><td></td><td></td><td>1.0</td><td></td></tr></table> 注. 吸込口は、ガラス管・樹脂管等を使用し、吸込口径は25mmとする。 注. D(mm)は、ノズル径とする。		B(mm)	L(mm)	W(mm)	H(mm)	板厚(mm)	備 考	~250				0.5		~550	B+200	B+200	L/2	0.6		~1,300	300(L)	300(L)	300(L)	0.8		1,310				1.0		<table><tr><th>L(mm)</th><th>W(mm)</th><th>H(mm)</th><th>板厚(mm)</th><th>備 考</th></tr><tr><td>1+200</td><td>300</td><td>400</td><td>0.6</td><td></td></tr>

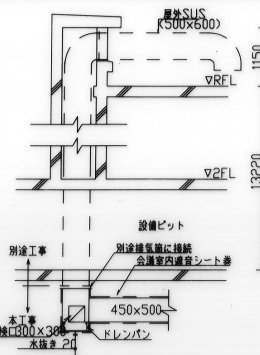

体 験 室	
GHP接続	1
DA 90 CMH	
HS 150x150	
EA 90 CMH	

脱 衣 室	
GHP接続	1
DA 150 CMH	
HS 150x150	
EA 100 CMH	

浴 室	
HS(SUS) 300x300	1
EA 550 CMH	

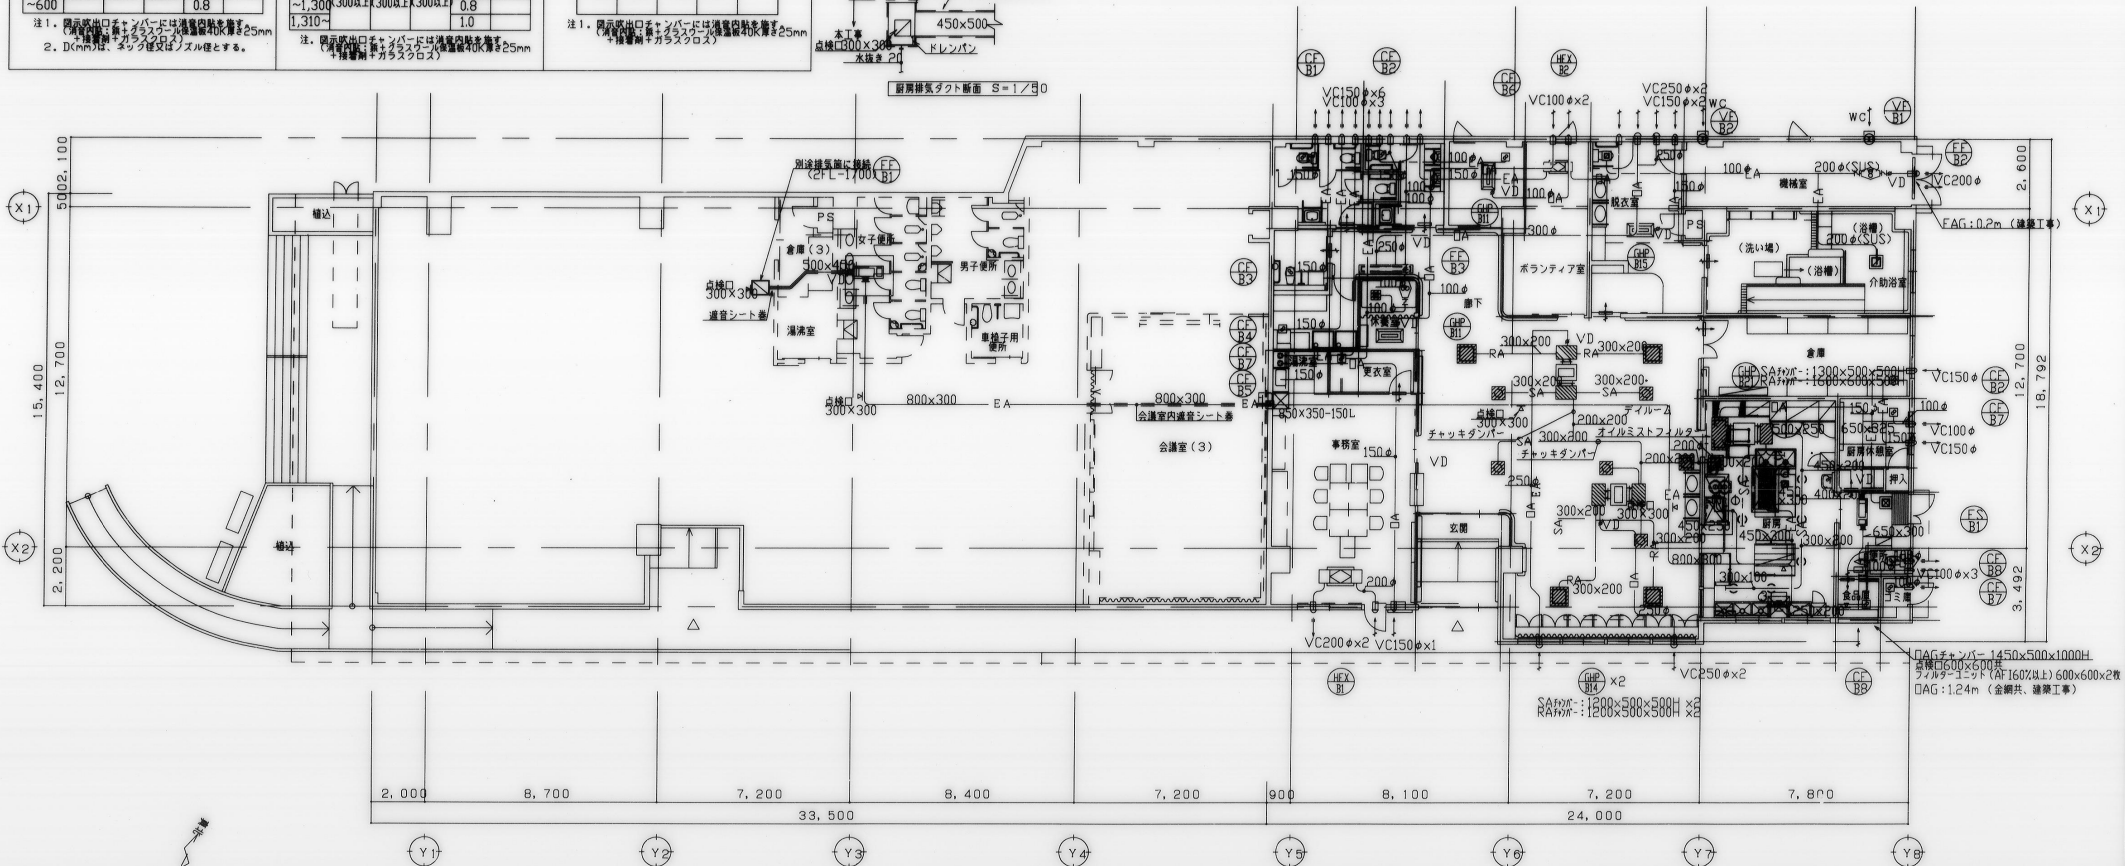

NO	仕 様	寸 法	台 数	速 度	電 圧	材 質	フィルタ	FV	備 考
1	二重フンド (SUS304,1.0t)	900x1900x600H	1	0.3m/s	1900	片側3層	○	7/12/4t	予備100%
2	二重フンド (SUS304,1.0t)	1000x1700x600H	1	0.4m/s	2500	両側2層	○	7/12/4t	予備100%
3	二重フンド (SUS304,1.0t)	800x800x600H	1	0.3m/s	700		○		

ディサービス	
F2 #30	5
SA 864 CMH	
HS 500x500	4
RA 820 CMH	
HS 350x350 (FV)	1
RA 500 CMH	

厨 房	
PK #12	8
SA 263 CMH	
HS 1000x400 (FV)	1
RA2000M/10A2500H	
HS 350x350 (FV)	1
SA 500 CMH	

前 室	
HS 250x250	1
DA 190 CMH	

完成図

注1) 全熱交換器1次側給排気ダクトはGW25tで設置する。
注2) 湯沸し室・脱衣室給排気ダクトと可搬物の距離は10cm以上とする。
注3) 脱衣室給排気ダクトはガラスフルーア及び排気ファンは1/200勾配を設ける。
注4) ベントキャップは指定色を備えつけ設置仕上とする。