


エアコン用分電盤（屋上）



室外機設置位置（屋上）

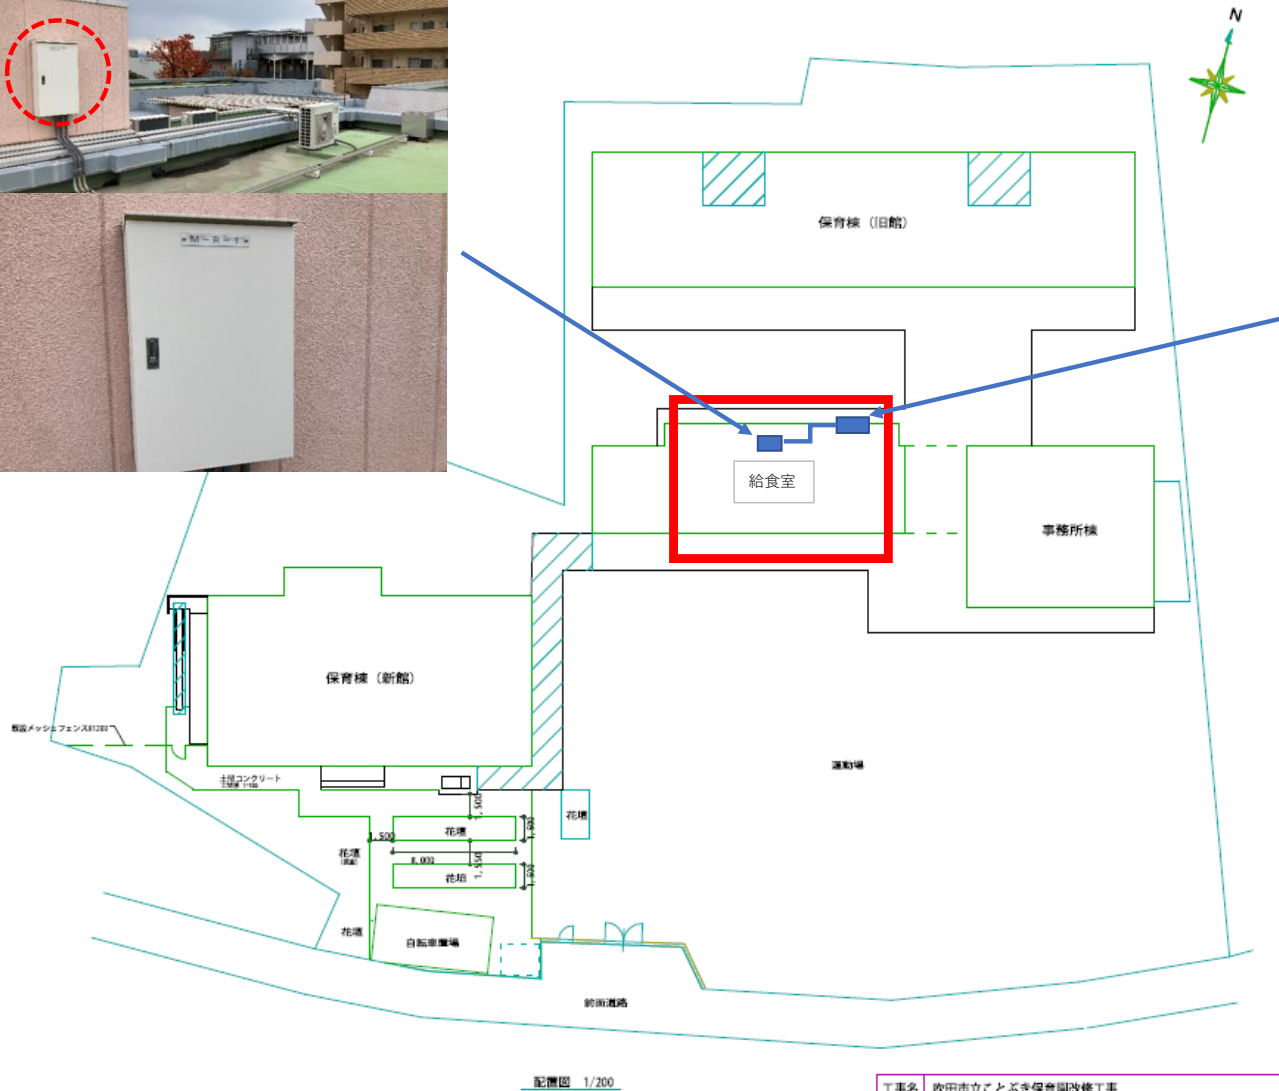

完成図

工事名	吹田市立ことぶき保育園改修工事		
図面名	付近見取り図 配置図	縮尺	1/2500 1/200
設計		図面	
		番号	