


全体計画平面図 S=1/500

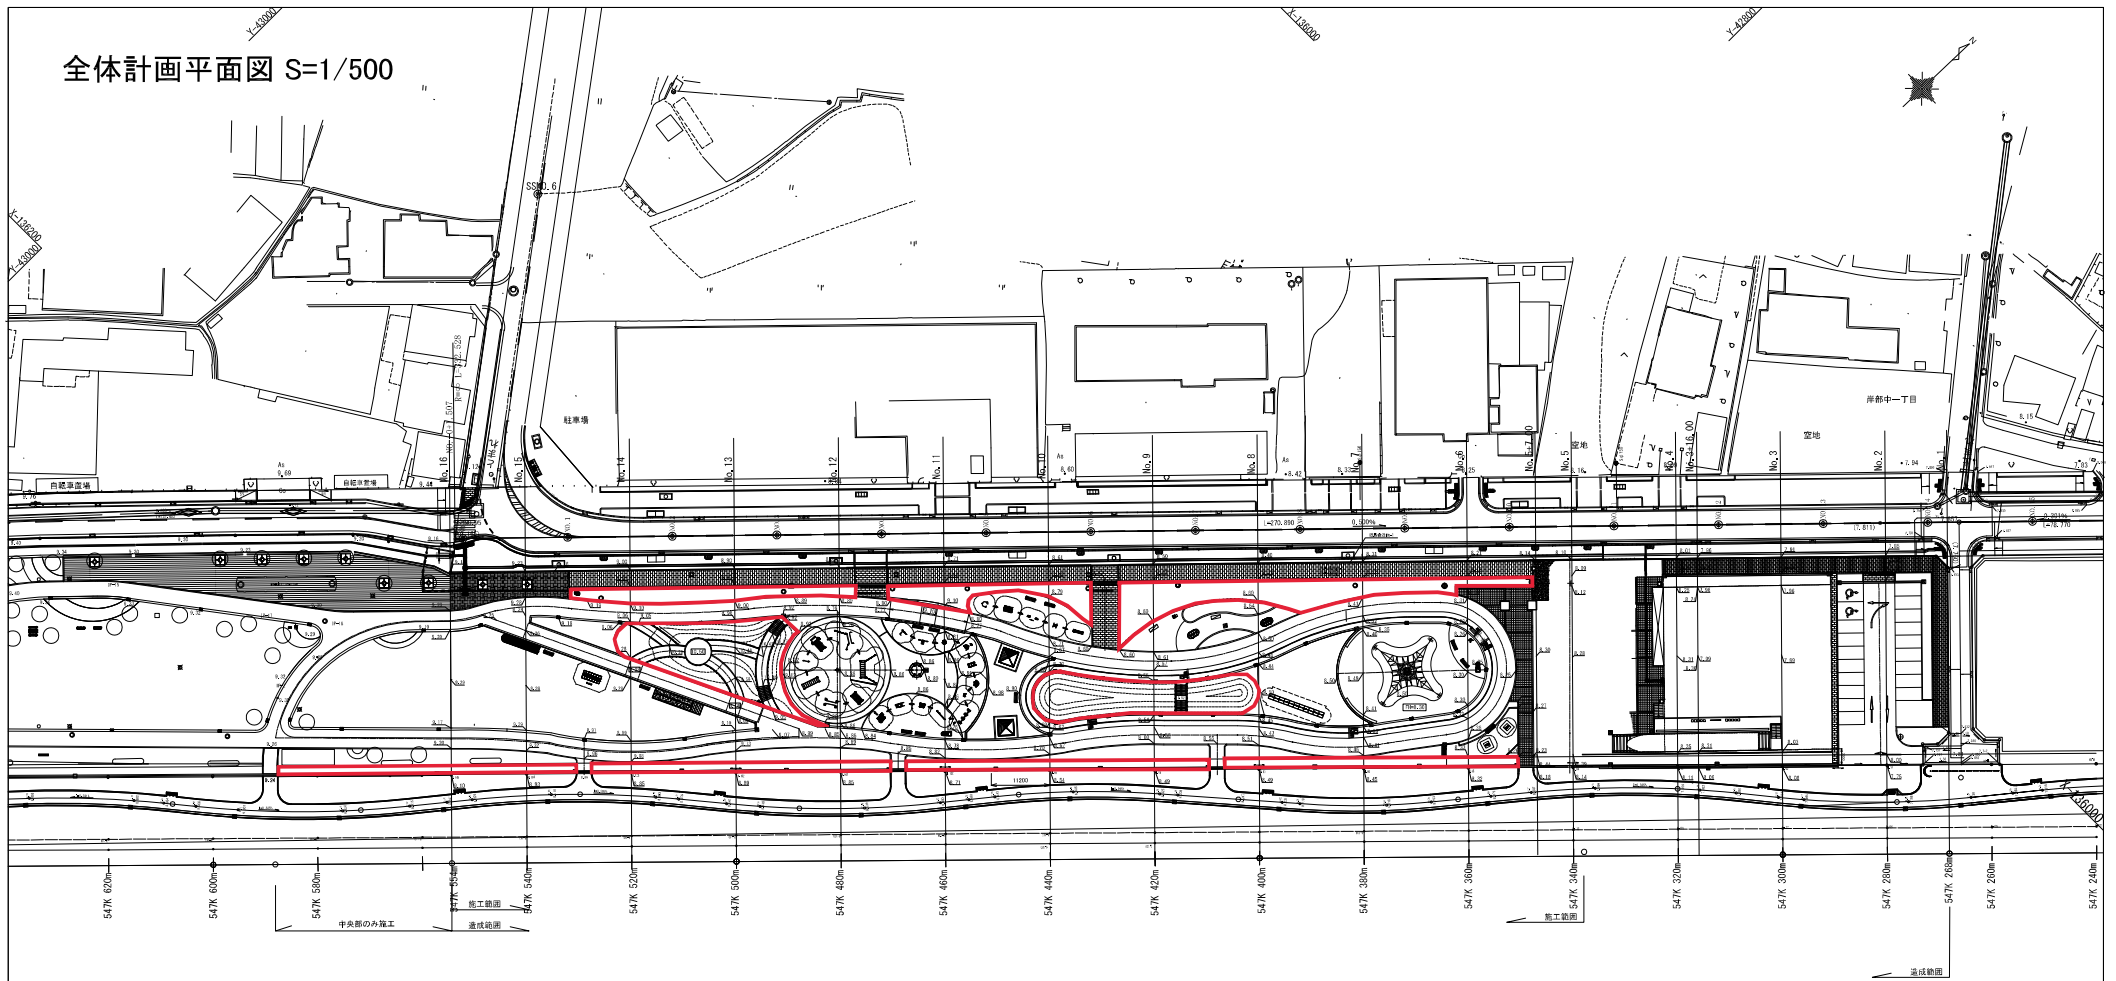

草花管理範囲

【竣工図】

吹田市健康医療部北大阪健康医療都市推進室			
地区名	吹田操車場跡地 地区	平成28年度	
工事名称	健康増進広場整備工事	工事番号	
図面名称	全体計画平面図	縮尺	1:500
作成年月日	平成30年 3月	図面番号	1