


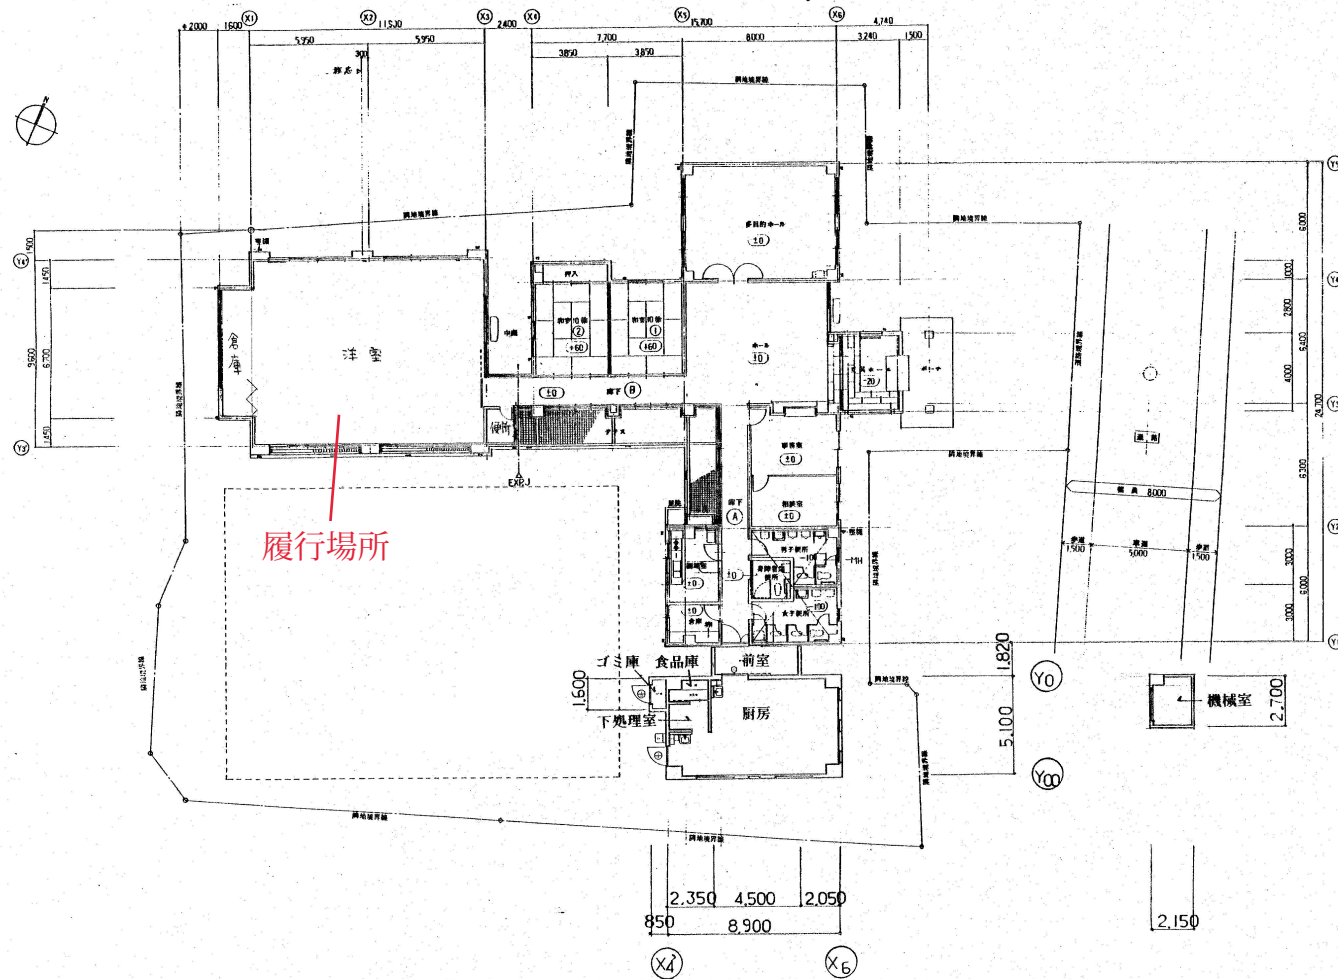

1階平面図 1/200

機械室平面図 1/200

完成図

工事名	吹田市立老人いこいの家改修工事		
図面名	配置図・平面図		
縮尺	1/200	番号	A13
都市整備部建築課		年月日	