


使用機器

記号	名称	仕様	数量
RAC 5	天井埋込球形ヒートポンプ 冷暖同時運転機	同上	1組

記号	名称	仕様	数量

便所仕様

名称	品番	数量
化粧鏡	TS119ASR1	1

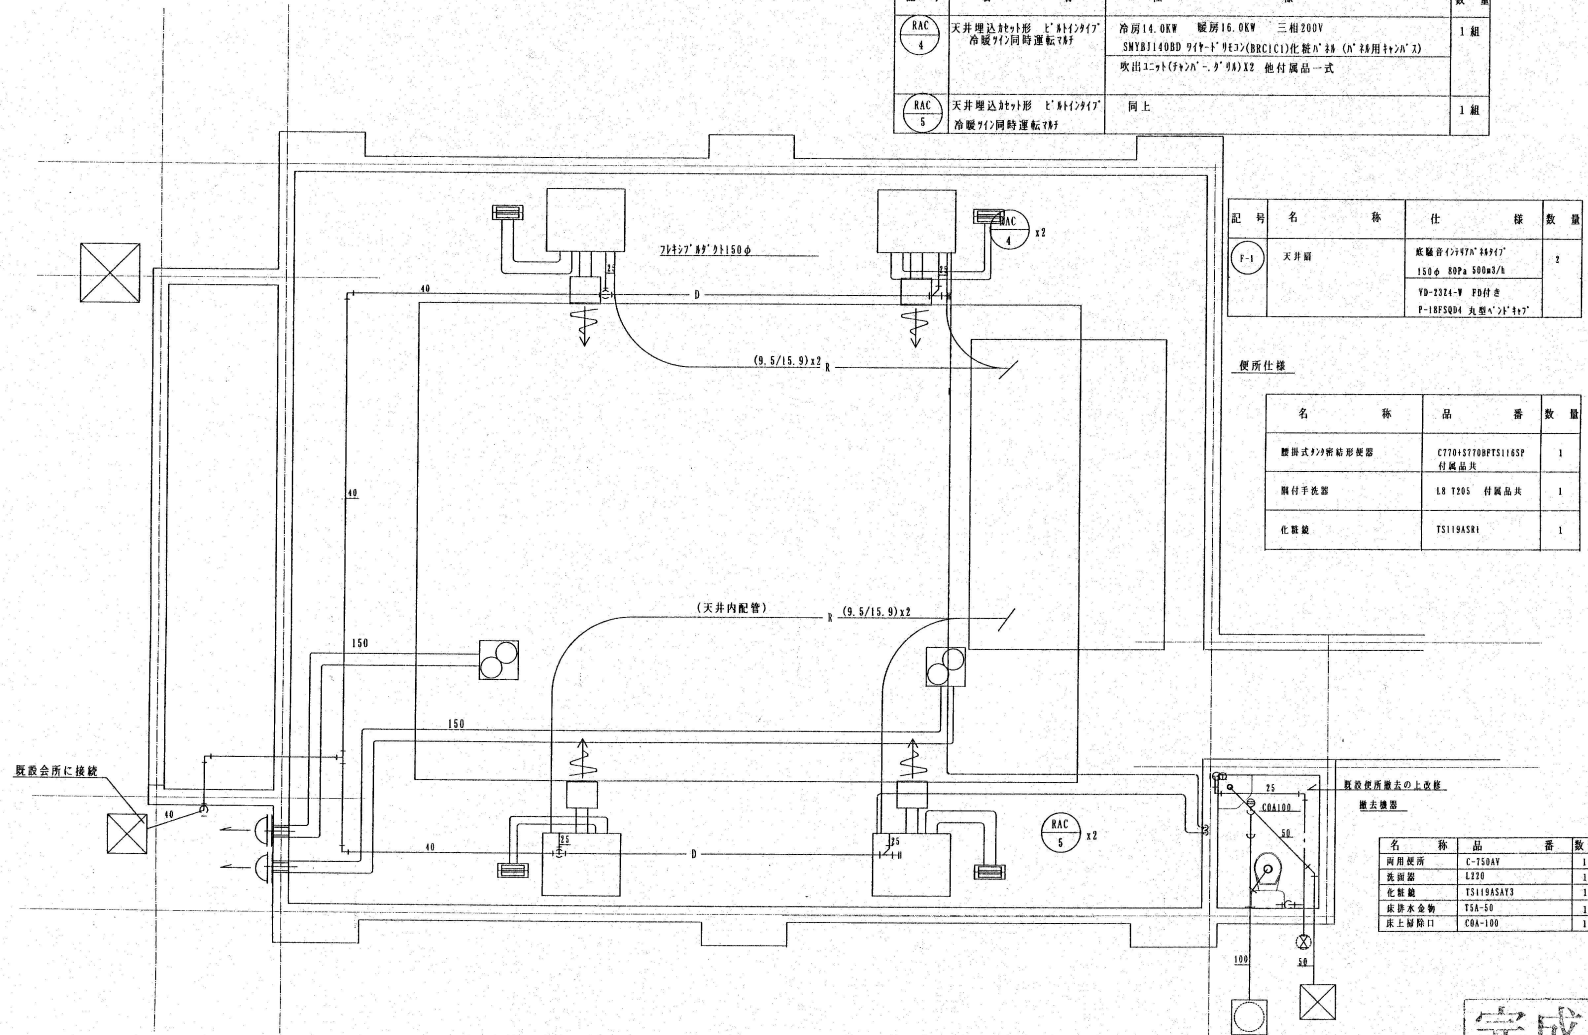

敷設便所の上の改修

撤去機器

名称	品番	数量
両用便所	C-750AY	1
洗面器	L350	1
化粧鏡	TS119ASAT3	1
床排水金物	TSA-50	1
床土掃除口	CBA-100	1

完成図

工事名	吹田市立老人にいの家改修工事		
図面名	和室平面図		
縮尺	1/50	番号	M16/24
都市整備部建築課		年月日	