




1階平面図 1/100

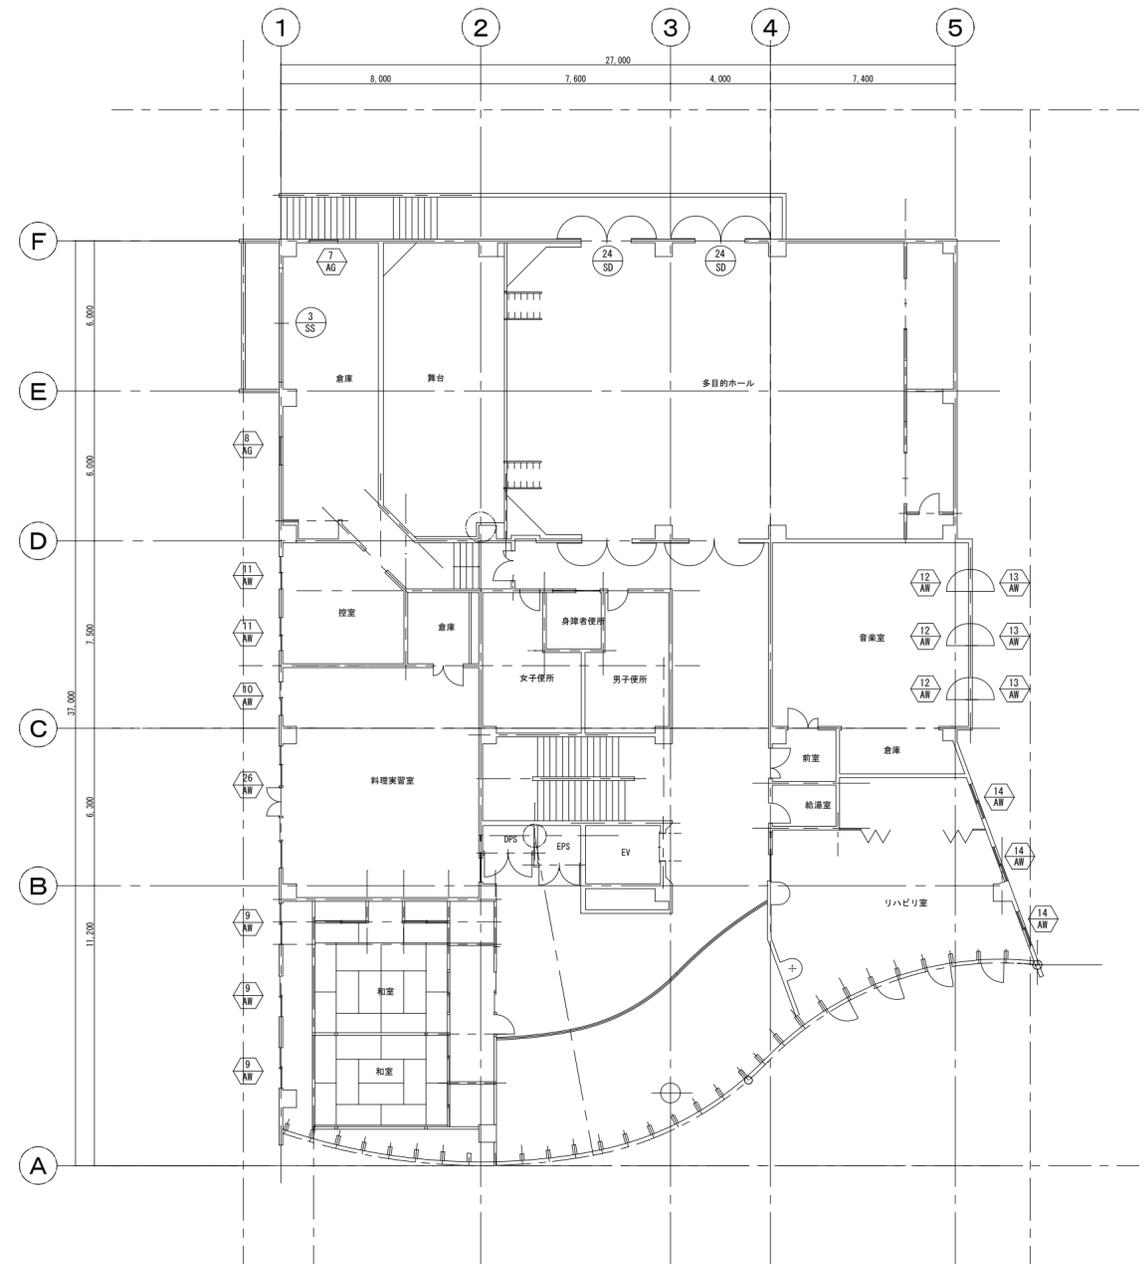

2階平面図 1/100

完成図

工事名	吹田市立亥の子谷コミュニティセンター外壁改修工事			
図面名	1階平面図、2階平面図			
縮尺	1/100	設計	〇	番号 A-06
吹田市都市計画部 資産経営室			年月日	令和2年11月

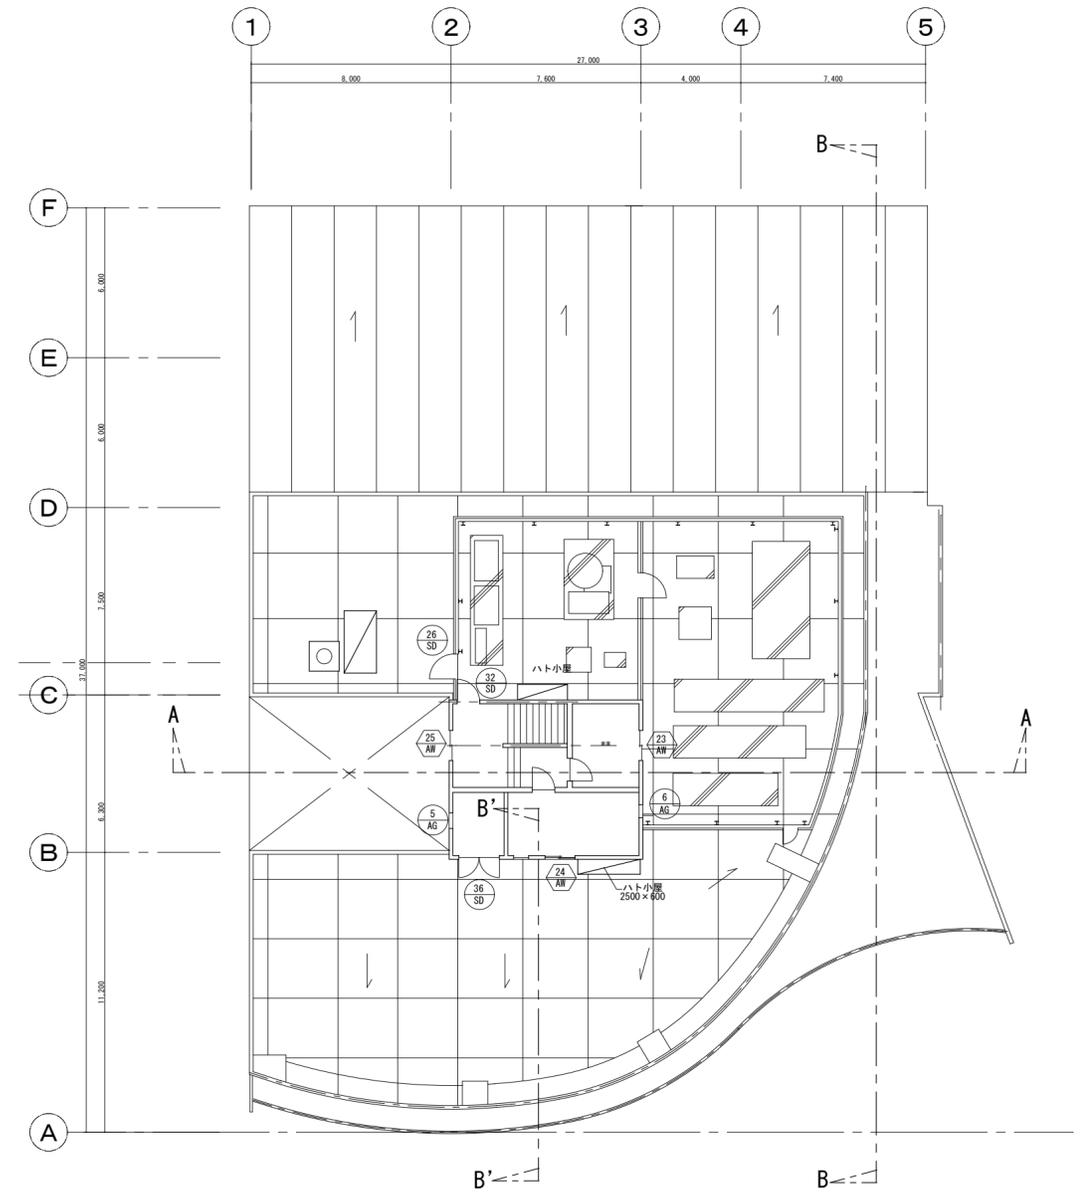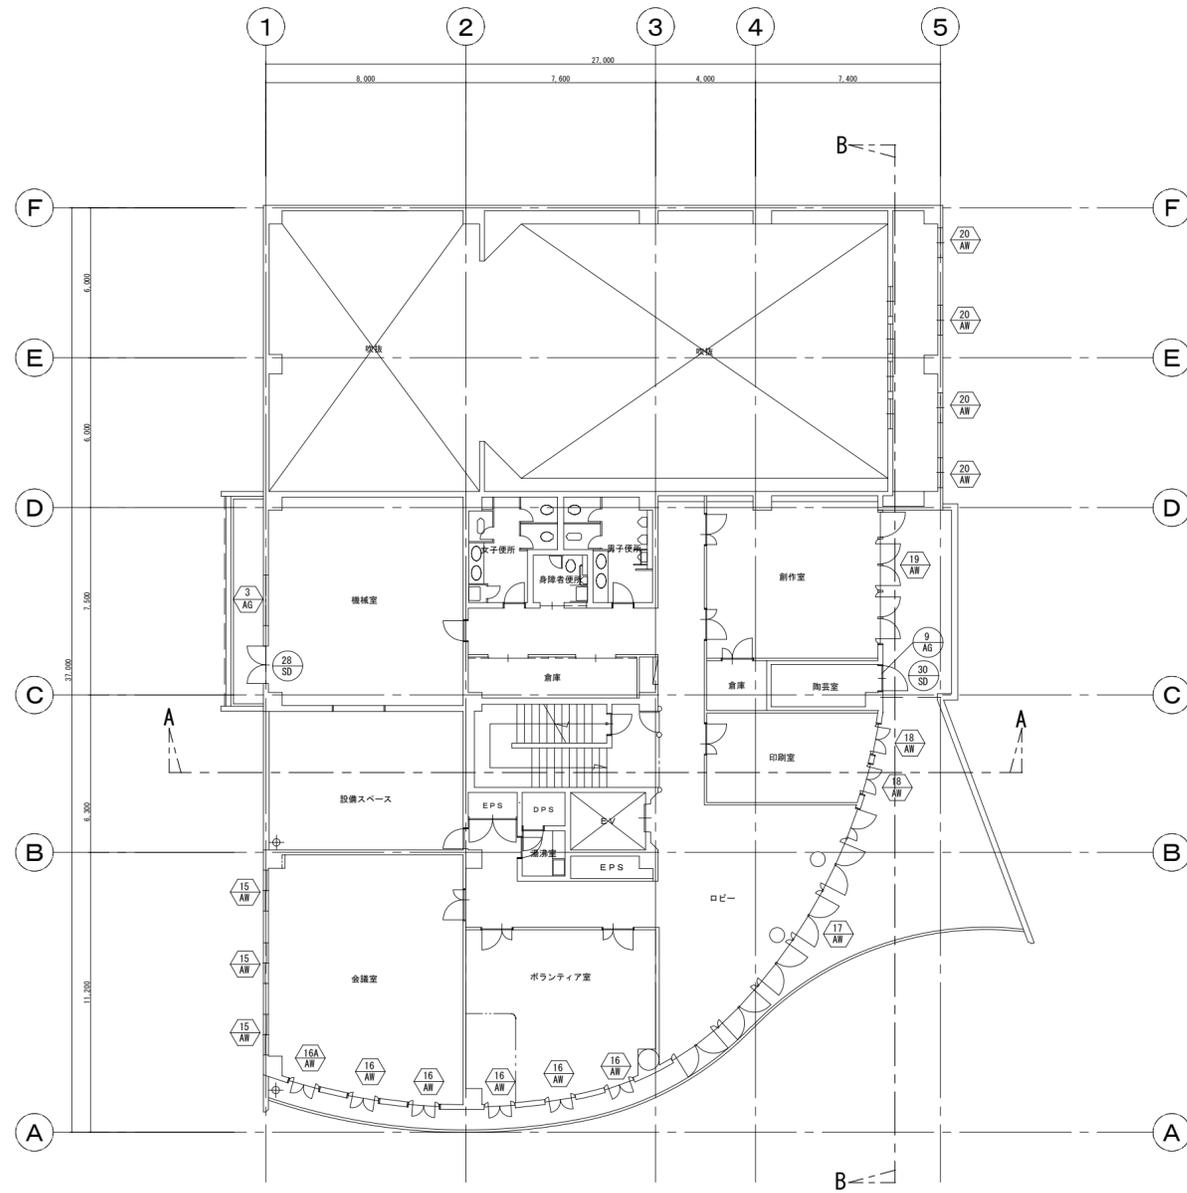

完成図

工事名	吹田市立亥の子谷コミュニティセンター外壁改修工事			
図面名	3階平面図、4階平面図			
縮尺	1/100	設計	JT	番号 A-07
吹田市都市計画部 資産経営室		年月日	令和2年11月	