



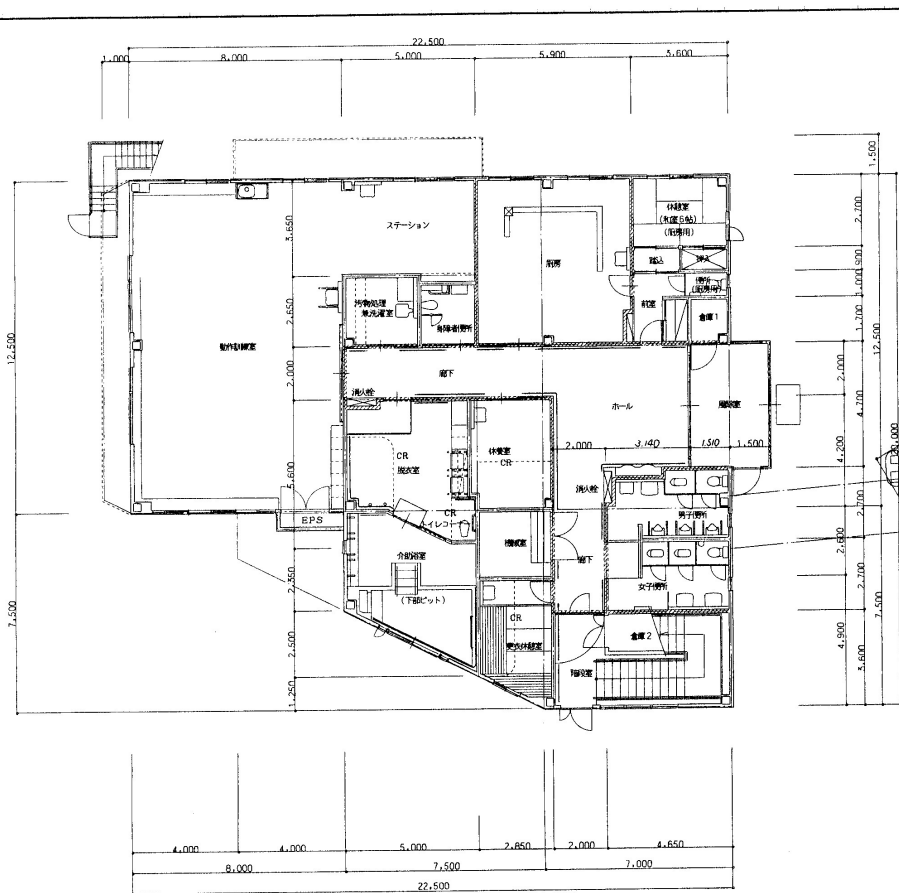

完成図

△	竣工時計画：西棟ステーションのバリエーション取り止め、用室内全所移動 浴室増設と階段変更。 東棟：ホール内 EPS 追加、介助用品展示コーナーのバリエーション 1部取り止め、他寸法は変更 8・3・15	備考
訂		
正		

承認	6年10月 日	(依頼) JRL 以内コミュニティセンター (依頼) 内建明子タワー・センター等建設工事(建築工事)	A-17/105
設計		地名 地 階 1 階 平 面 図	縮尺 1/100
株式会社	豊田 建築事務所		
会社	HIJIRI ARCHITECTS OFFICE CO., LTD		

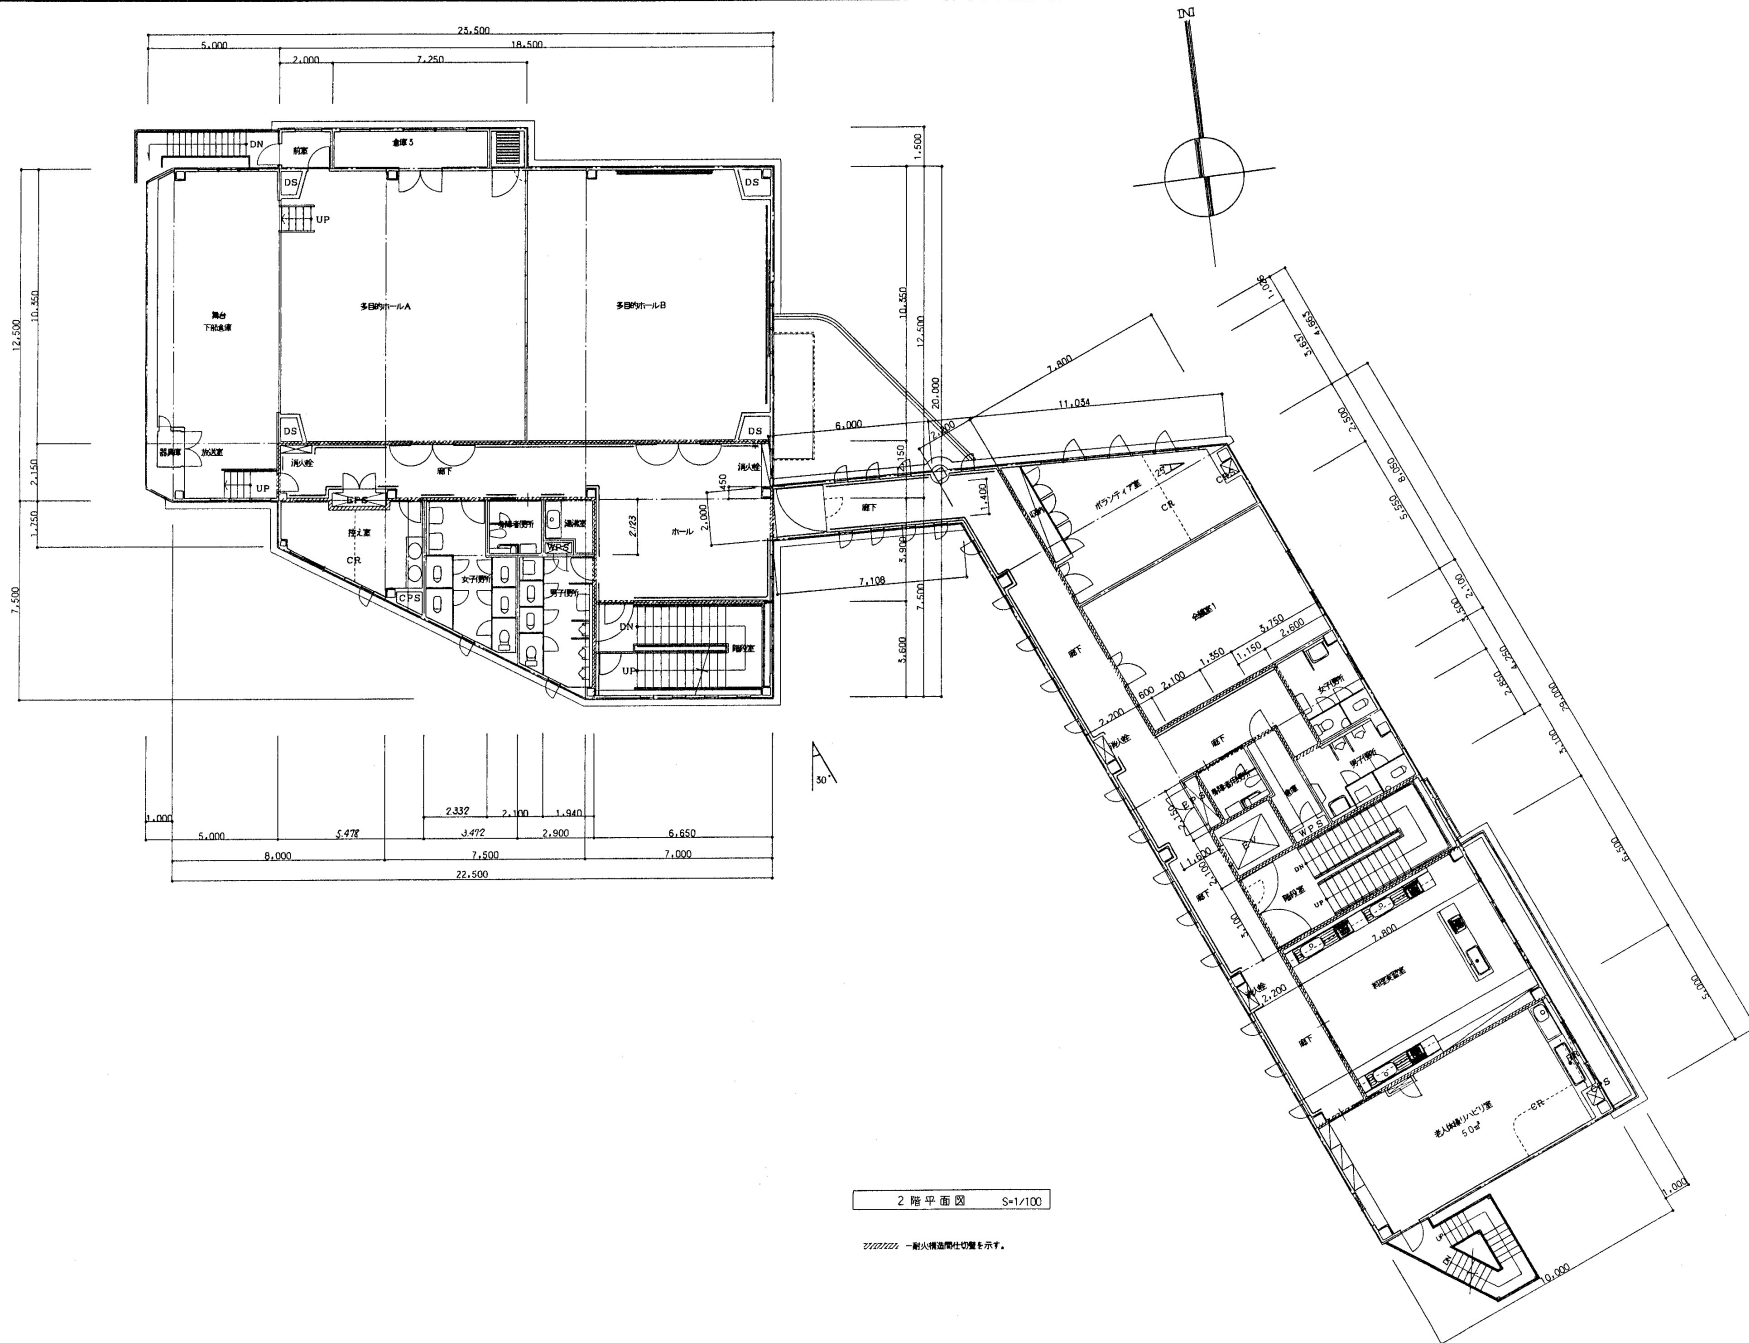


2 階平面図 S=1/100


△	竣工時訂正 尚残：男女トイレ型寸法変更、多目的ホール内 DS 壁 欠損、壁見掛け点検口追加。 東棟：ハビタリ室内給湯器置場及び点検口追加 8-3-15	備考
□		
正		


完成図

承認	6年10月 日	(仮称) JIR以南コミュニティセンター (仮称) 内務部サービスセンター建設工事(建築工事)	A-18/105
設計	図名	2 階平面図	縮尺 1/100
会社	株式会社 豊 建築事務所 HIJIRI ARCHITECTS OFFICE CO., LTD.		

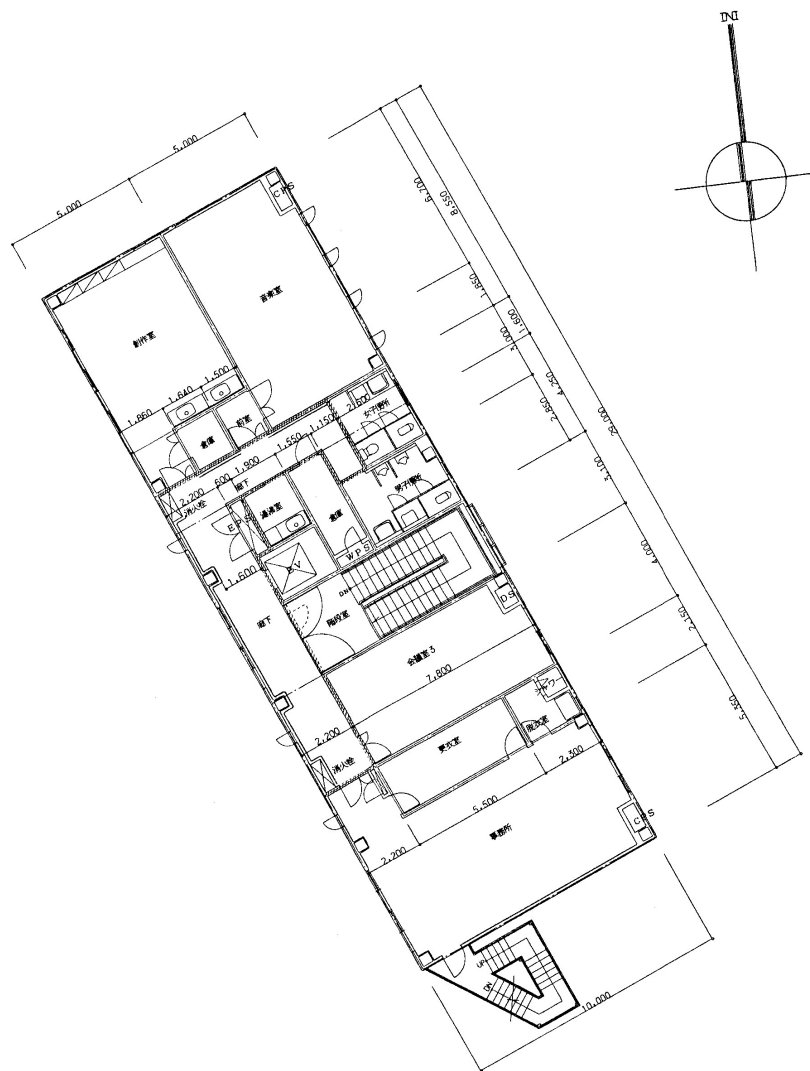

4 階平面図 S=1/100

////// 耐火構造間仕切壁を示す。

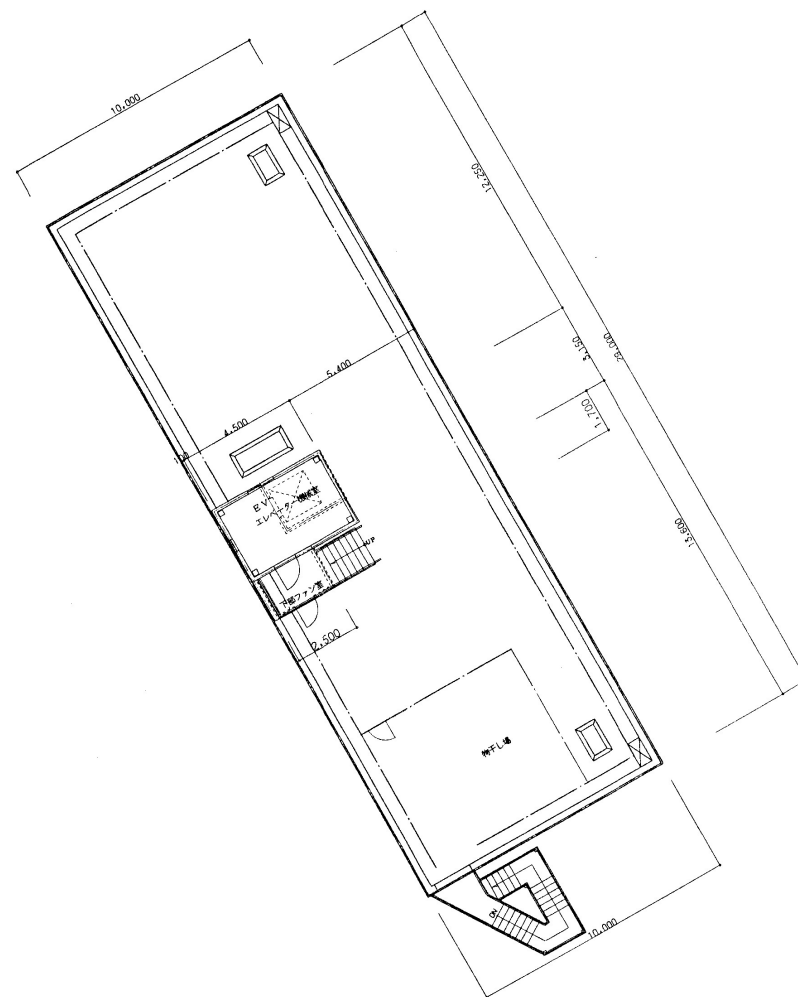

PH 階平面図 S=1/100

訂正	△	竣工時訂正 4階：事務所内給湯器運搬及び点検口追加、 女子便所洗面鏡追加。屋上：物干場フェンス変更 8・3・15			

備註	
----	--

完成図

承認

6428

(仮称) JR以南コミュニティセンター	
---------------------	--


6年10月 8

（仮称）内本町デイサービスセンター等建設工事（建築工事）	
図名	

R

株式会社  建築事務所
HIJIRI ARCHITECTS OFFICE CO., LTD

HIJIRI ARCHITECTS OFFICE CO., LTD