
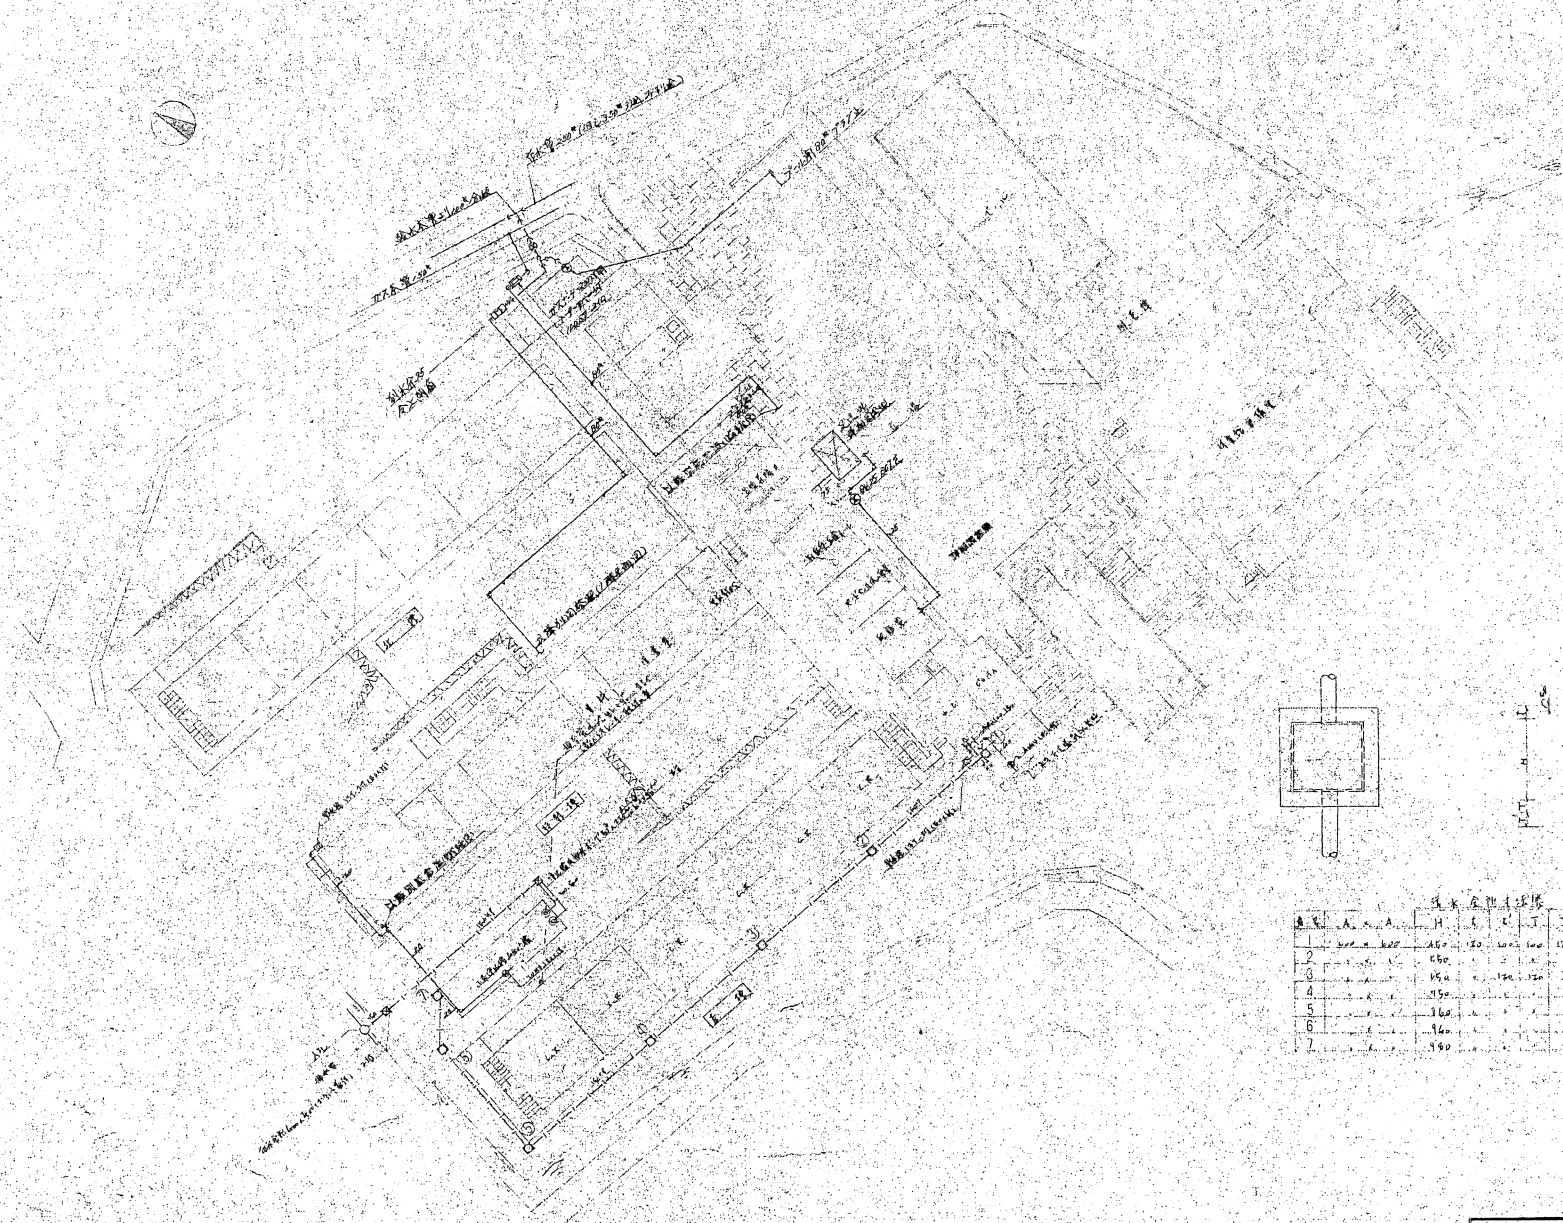



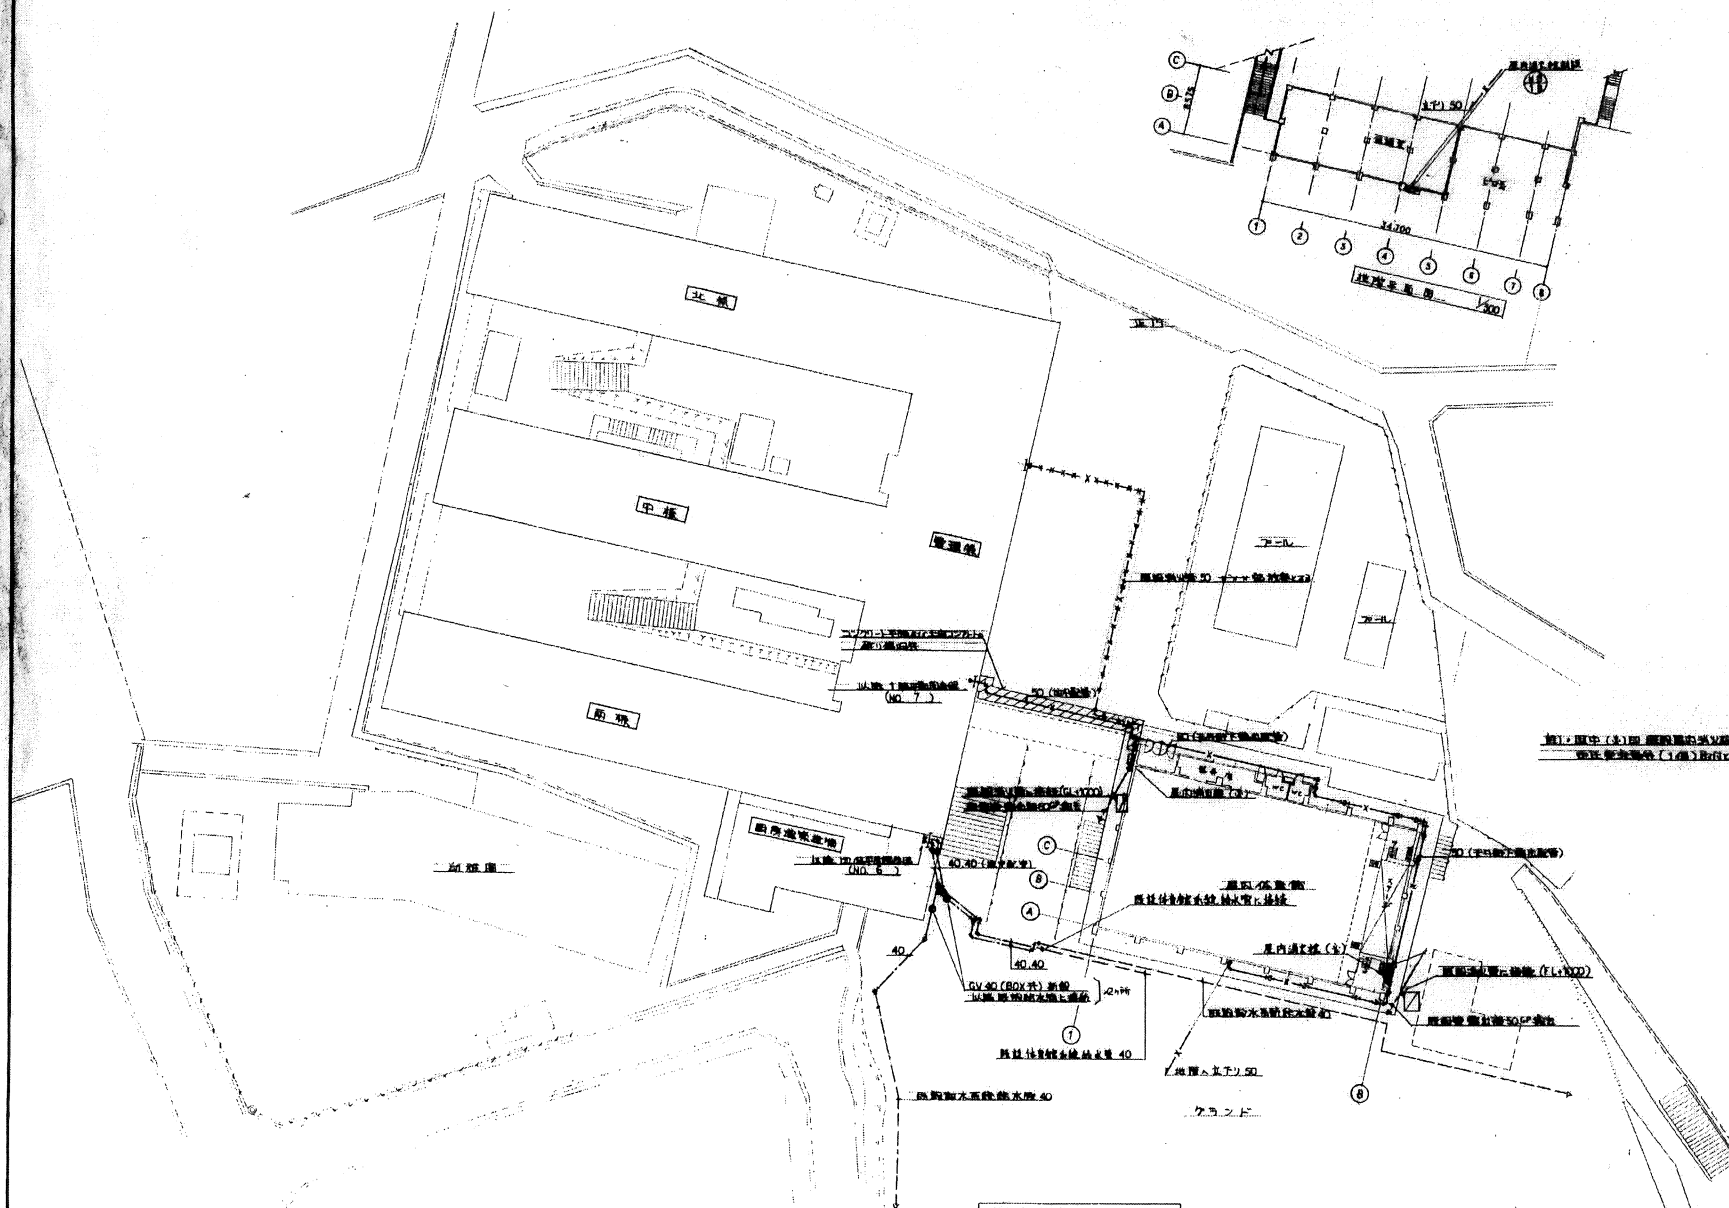


屋外配管図 1/300

完成図

図面名	屋外配管図		
縮尺	1/300	図	1/300
備考			

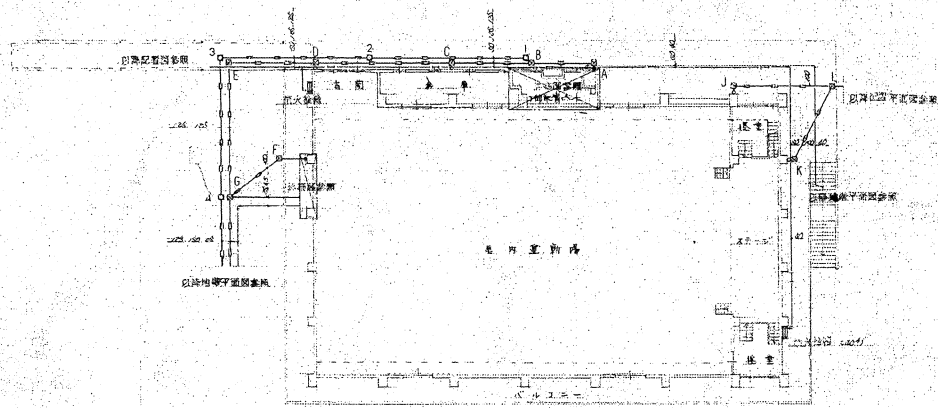

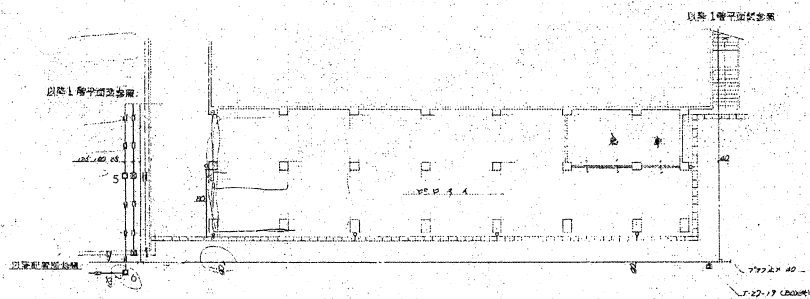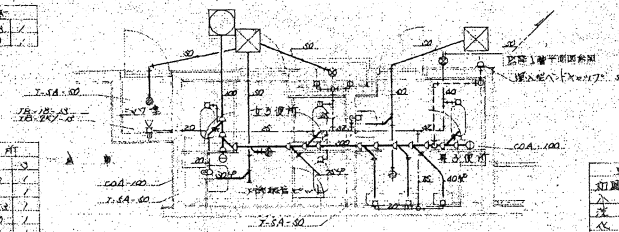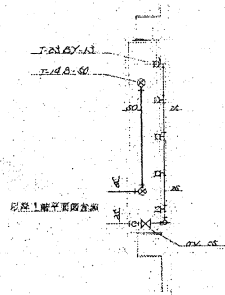
吹田市立千里第三小学校
屋内運動場建設工事

吹田市立千里第三小学校
屋内運動場建設工事

吹田市立千里第三小学校
屋内運動場建設工事

