


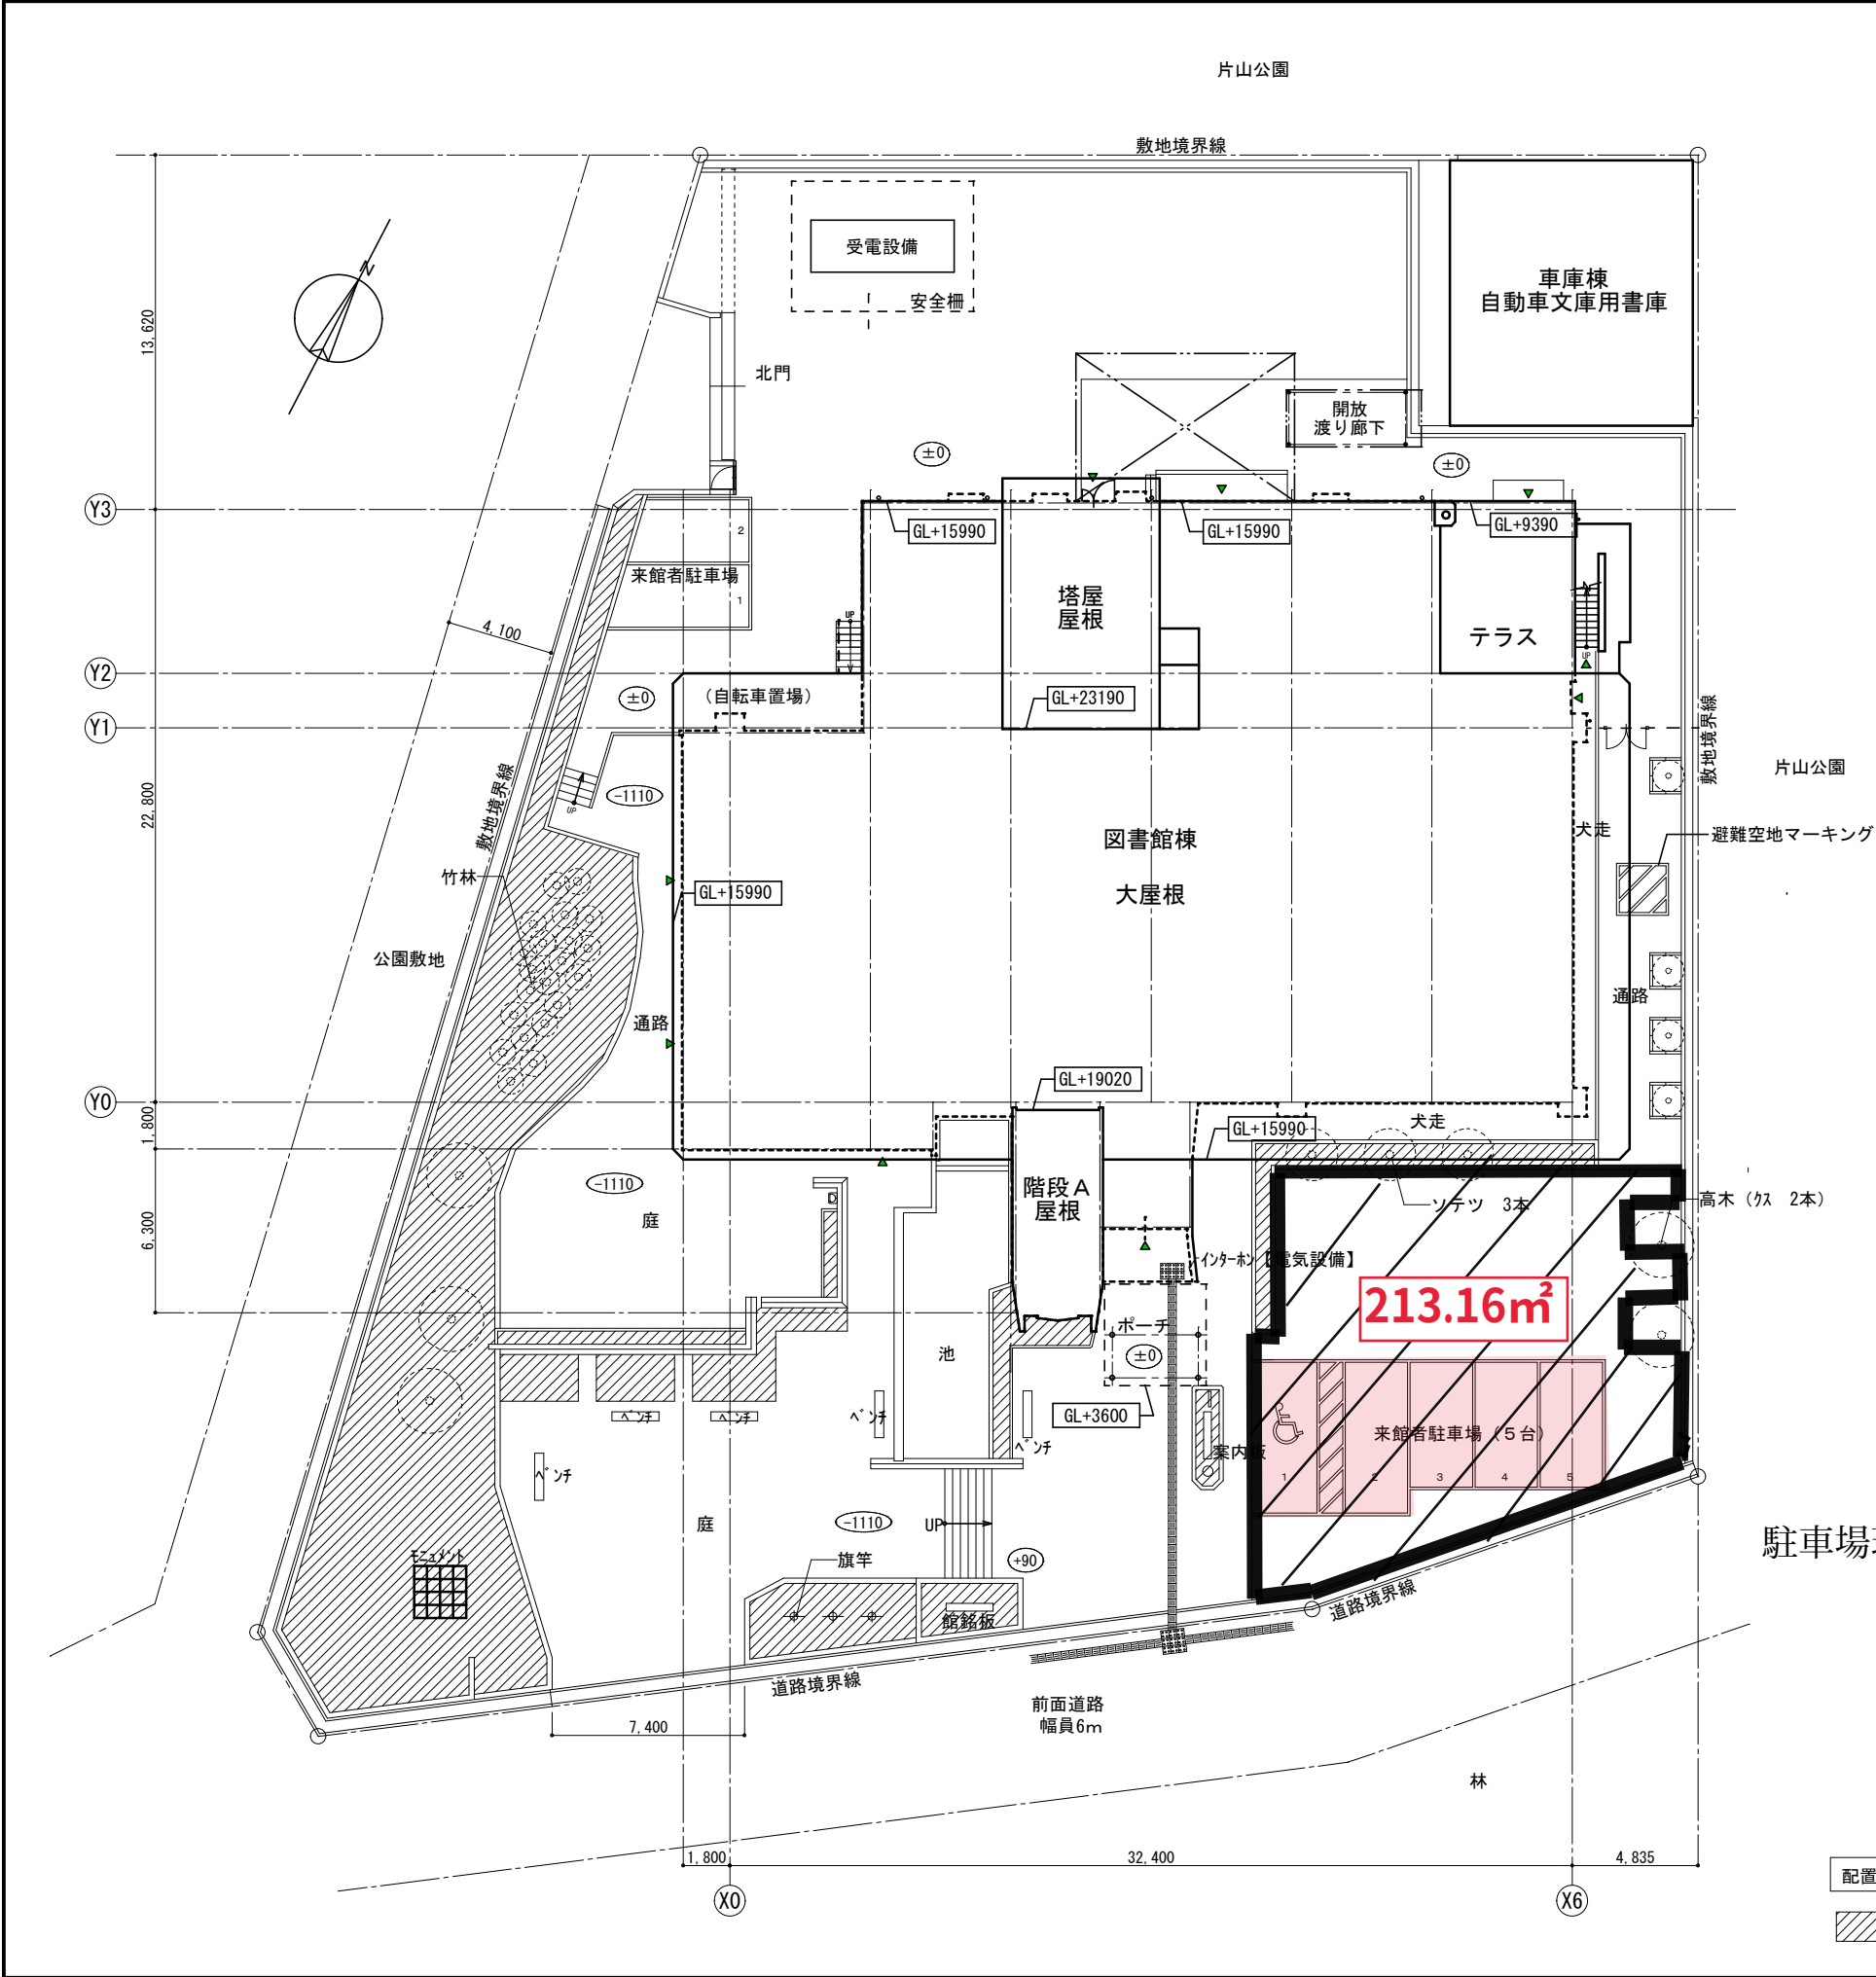

付近見取図

駐車場現況図（5台うち障がい者専用1台）

配置図【改修後】

植込み部分を示す

完成図

【改修後】

工事名	吹田市立中央図書館耐震補強及び大規模改修工事 (建築工事)				
図面名	付近見取図・配置図【改修後】				
縮尺	A2: 1/200 A4: 1/400	設計		番号	A-09
				年月日	2019. 02