


[illegible]


動力Tr 200kVA

[illegible]

学校名	青山台小学校		
図面名	幹線一覧		
縮 尺		番号	34
学校教育部 学校管理課			

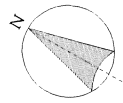

配置図 1/600

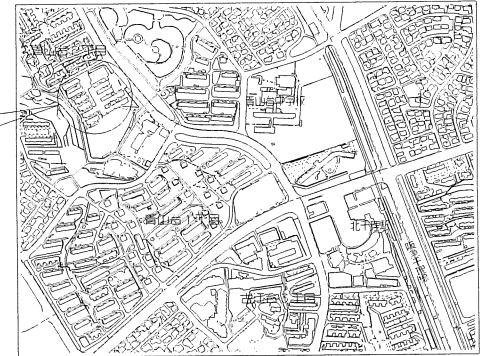

付近見取図 N/S



完成図

工事名	吹田市立青山台小学校非常放送設備改修工事		
図面名	配置図・付近見取図		
縮尺	1/600	番号	E-3
		年月日	H28/11

非常放送設備機器姿図



非常用アンプ・非常用リモコン

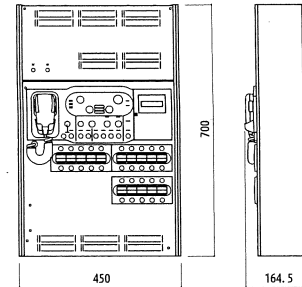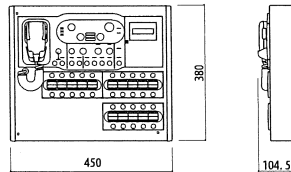FS-1000
型式番号 総平放第 25-109号

RM-1000(非常用リモコン)

常用電源	AC100V 50/60Hz
非常電源	DC24V 密閉型ニカド電池実装
定格出力	400W
非常系統数	20系統
入力	音声7、制御27
出力	制御13
伝送経路保護	ヒューズレス方式
周波数特性	ライン: 50Hz~15kHz
非常発着音	音声発着、日本語のみ/日本語+英語 切替式
緊急放送	スイッチ4 (内差音運用用)
タイム	より4音、下り4音、2音、ゴングの4種
仕上	ケース: 鋼板 ライトアイボリー
その他	緊急放送放送制化対応、一斉移行タイマー内蔵 放送選状スイッチの設定の任意登録
非常用リモート	20系統


※既設非常用アンプ20局360機除去(TOA製)



壁付スピーカ




壁付スピーカ (ATT付)

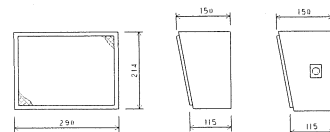

定格入力	3W(3.3kΩ)、2W(5kΩ)、1W(10kΩ)
出力音圧レベル	92dB(1W、1m)
周波数特性	150Hz~13kHz
スピーカー	16cmコン型
仕上	本体: 木製 ライトフレー
ネット: ジャージ	ライトフレー
音量調節部	4段切替



壁付両面スピーカ (天井取付) (ATT付)

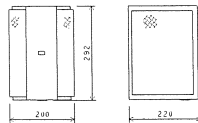


定格入力	6W(1.7kΩ)、2W(5kΩ)
出力音圧レベル	92dB(1W、1m)
周波数特性	130Hz~13kHz
スピーカー	16cmコン型×2
仕上	本体: 木製 オフホワイト
ネット: ジャージ	オフホワイト
その他	アンカーボルト 取付対応、音量調節4段切替



防滴型スピーカ


JVC: SB-H60SBH60同等品以上

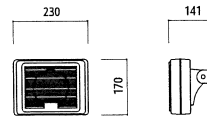

スピーカーユニット	12cm防滴型コーンスピーカー
定格入力	3W/5W (許容入力10W)
出力音圧レベル	92dB/3W(1m)
周波数特性	130Hz~18kHz
入カインピーダンス	3.3kΩ(3W)、2kΩ(5W)
防水保護等級	IPX2準拠 (JIS C 0920-2003)
入力端子	3極式コード、本体からの長さ0.8m
質量	1.4kg



壁付両面スピーカ (ATT付)

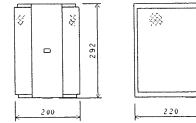


定格入力	6W(1.7kΩ)、2W(5kΩ)
出力音圧レベル	92dB(1W、1m)
周波数特性	130Hz~13kHz
スピーカー	16cmコン型×2
仕上	本体: 木製 オフホワイト
ネット: ジャージ	オフホワイト
その他	アンカーボルト 取付対応、音量調節4段切替

自動火災報知設備機器姿図



P型1級複合受信機50回線(既設再使用)

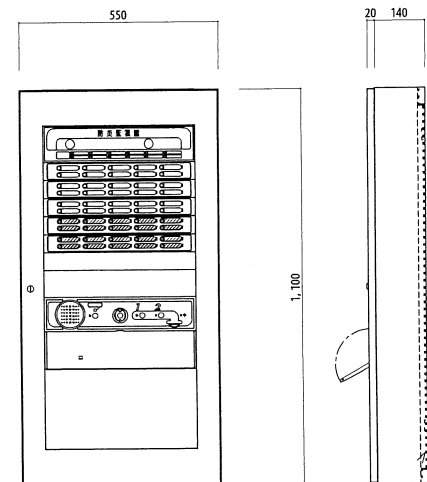


種別	P型1級複合受信機(番積式)
	自動火災報知 40感
	防壊機 10感
予備電源	DC24V2.0AH+0.5AH
主音響	スピーカ

※既設P型1級複合受信機 (ホーチキHAU-AHW50(2013年製))




ワイドホーンスピーカ (5W、15W)

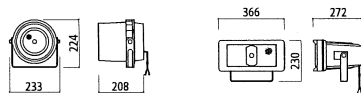

定格入力	3W(3.3kΩ)	15W(260Ω)
	1W(10kΩ)	5W(2kΩ)
周波数特性	130Hz~13kHz	150Hz~15kHz
出力音圧レベル	96dB(1m、1W)	
仕上	ホーン・カバー: 樹脂 オフホワイト	
	防水性能: IPX4	




アッテネータ

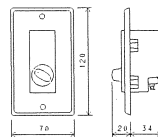

入力容量	0.5~6W
音量切替	5段階切替
仕上	プレート: アルミ



電源カトリレー

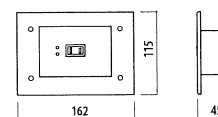

電源	AC100V 50/60Hz
電力容量	最大800W
電流容量	最大10A
制御方式	制御電圧によりAC100V断制御
制御電流	DC24V 0.3mA
仕上	パネル: アルミ
適合ボックス	増込: JIS 3個用スイッチボックスカバー付

特記事項

- ・既設の教室内一般放送を撤去し、全校舎を非常放送とする。
- ・非常放送は全館一斉放送とする。
- ・既設一般放送卓横に切替リレーを設置する。
切替リレーは、新設の卓卓内に設置する。
- ・非常用リモコンは、撤去・新設とする。
(RM-991 20局 TOA製 2013年)
- ・既設複合受信機との連動を行う。
自動火災報知設備の地区音響は撤去済み。

完成図

工事名 牧田市立青山台小学校非常放送設備改修工事

図面名 非常放送設備 機器姿図


縮尺

番号


E-5

年月日 H28/11


非常放送設備 システム図

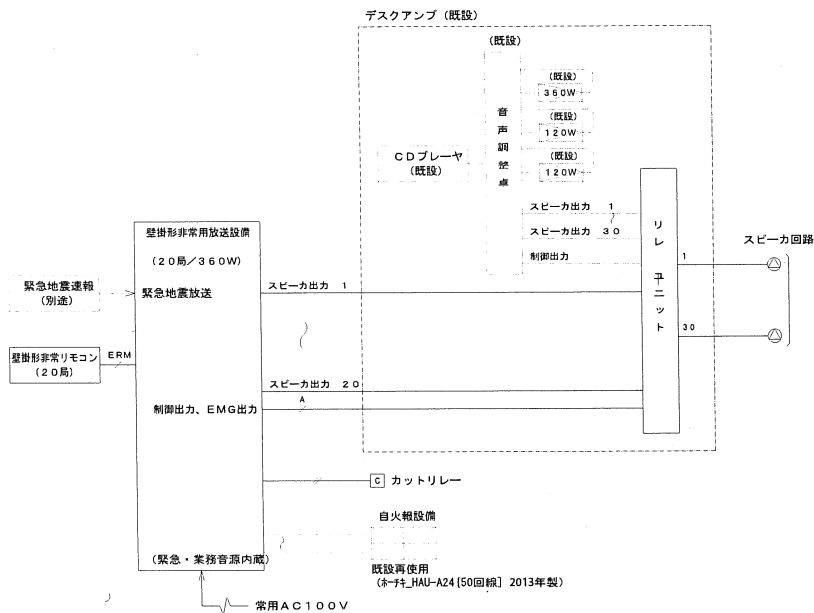

AMP 既設デスクアンプ外観図

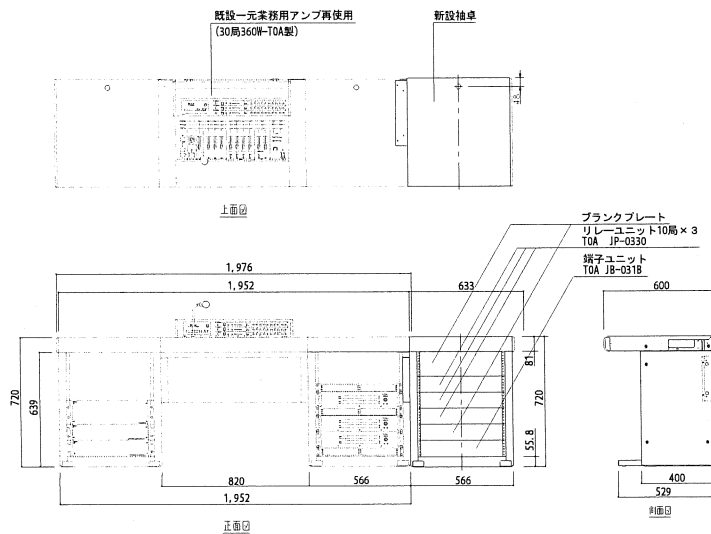


リレーユニット ブロックイメージ図 放送区域表

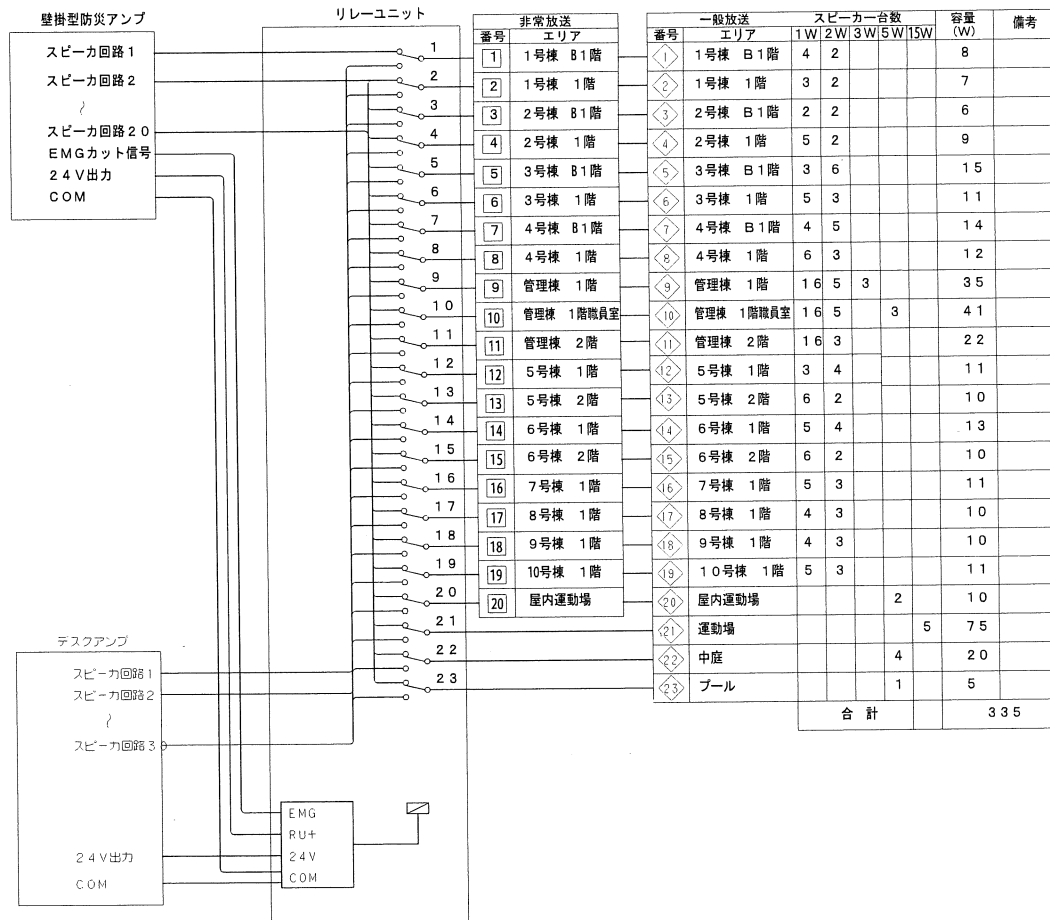


- ・非常放送設備から業務放送としてリレーユニットを起動するときはRU+とCOMがショート
- ・デスクアンプからリレーユニットを起動するときは24VとCOMがショート
- ・非常放送設備から非常放送としてリレーユニットを起動するときはEMGとCOMがショート

完成図

工事名	吹田市立青山台小学校非常放送設備改修工事		
図面名	非常放送設備システム図、既設デスクアンプ外観図、リレーユニットブロックイメージ図、放送区域表		
縮尺	—	番号	E-6
年月日		H28/11	

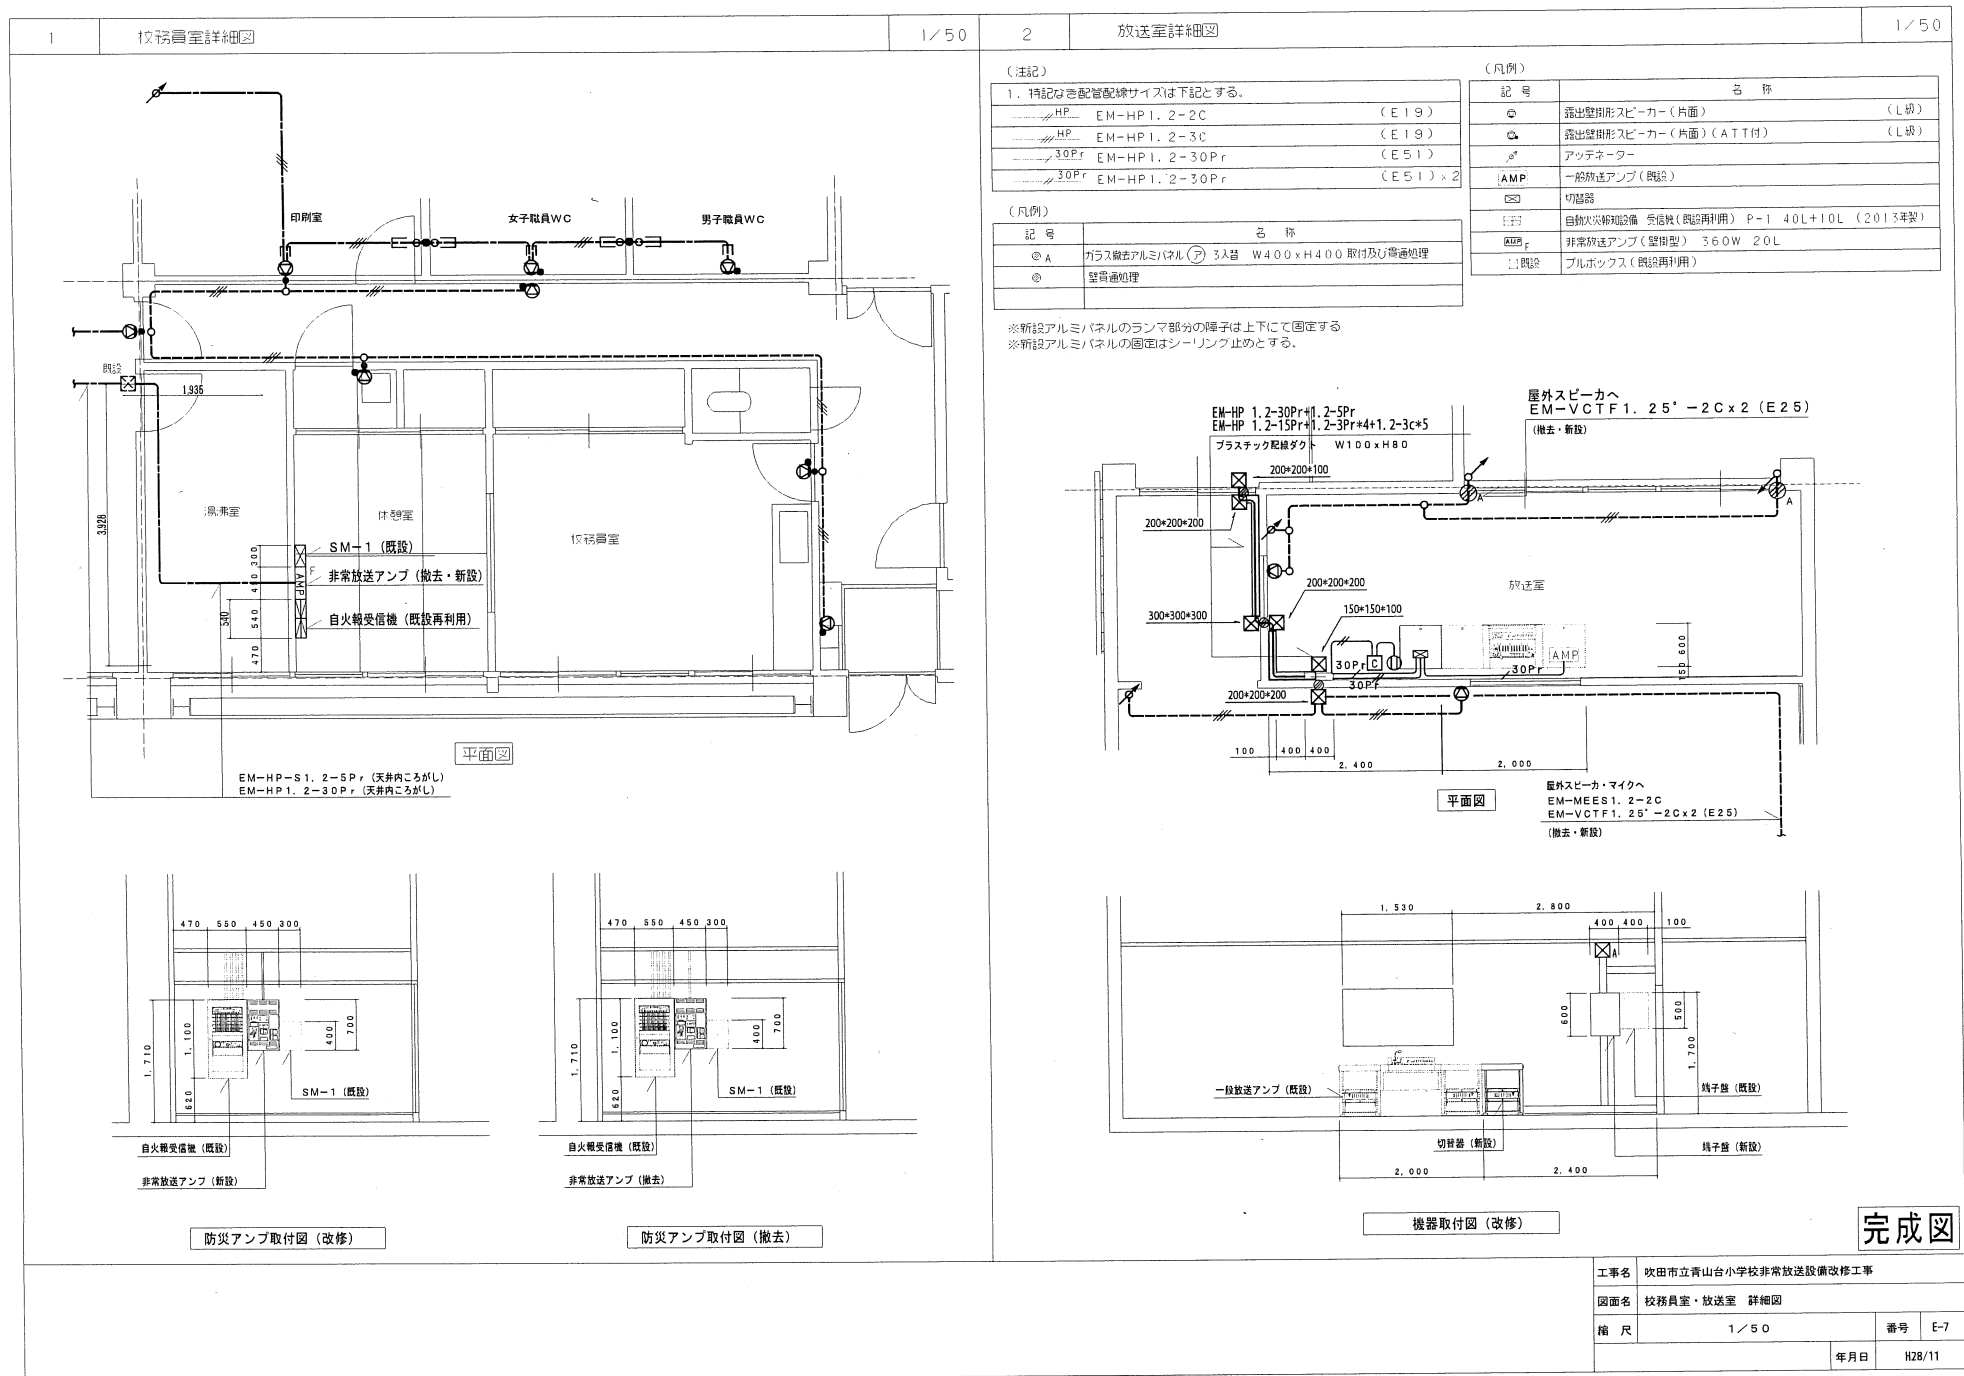

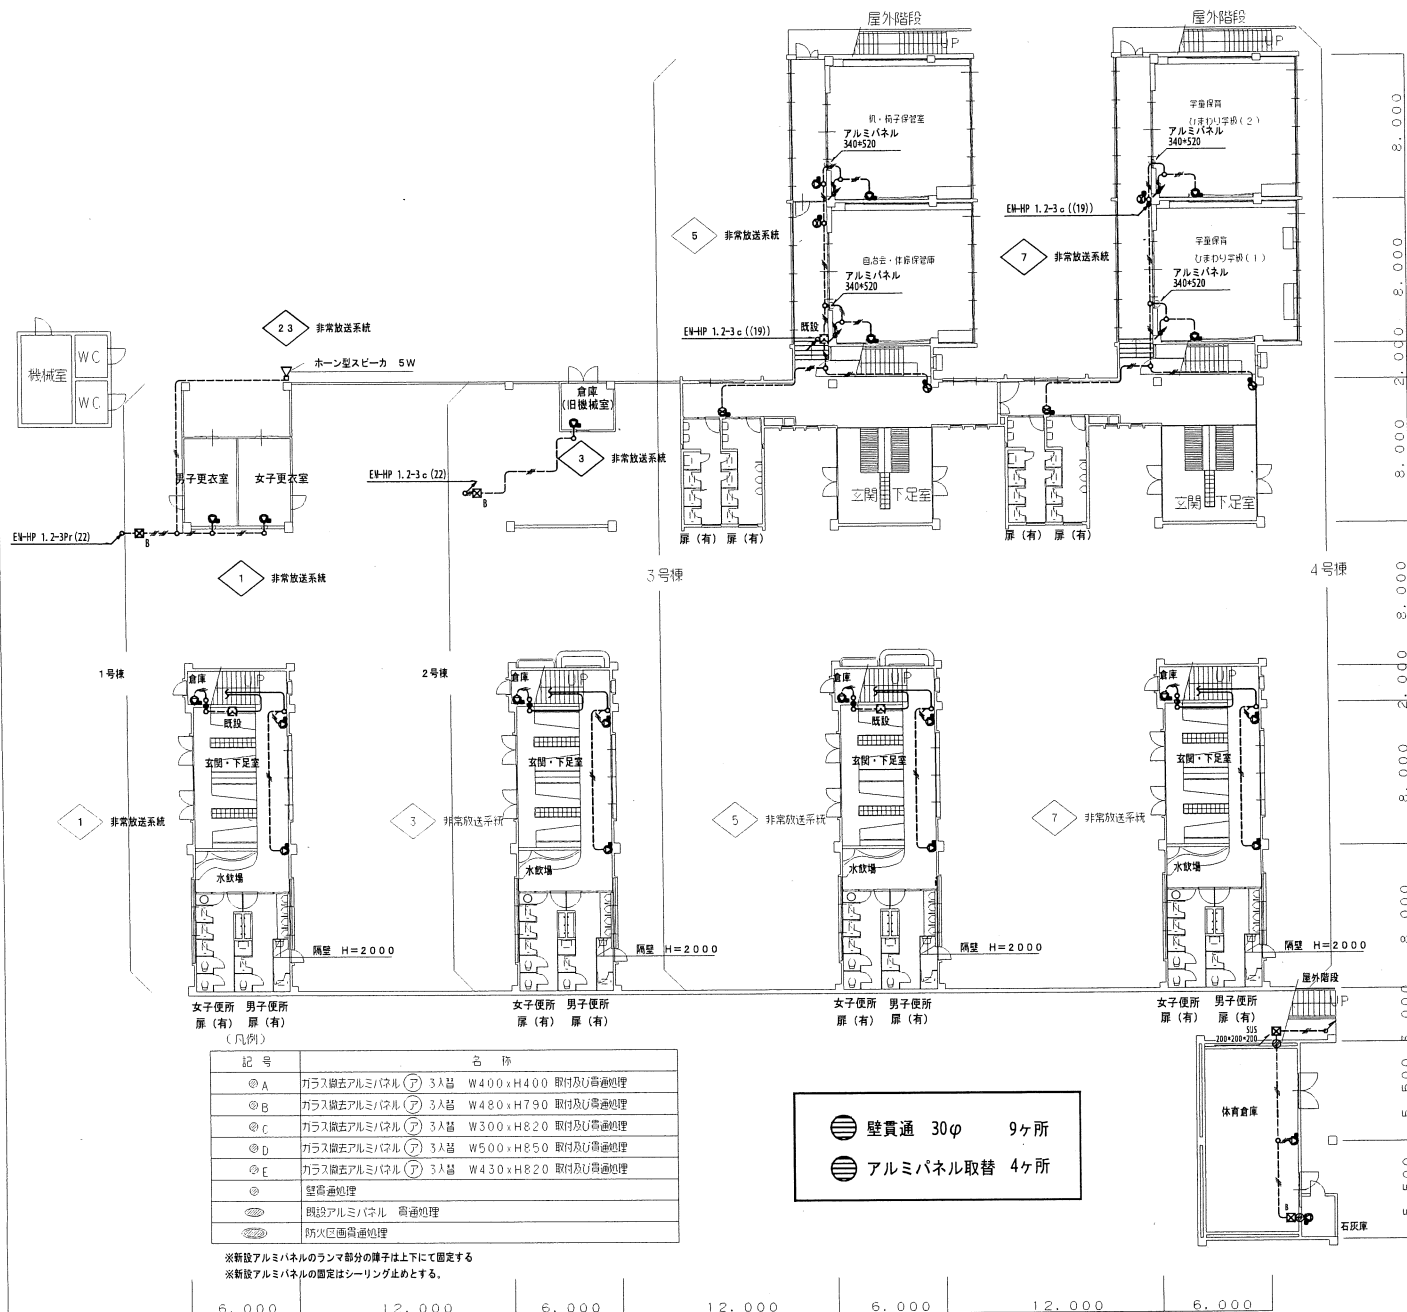

記号	名称
①	非常放送アンプ(壁掛型) 360W 20L
②	非常放送リモートマイク 20L
③	自動火災報知設備 受信機(既設再利用) P-1 40L+10L (2013年製)
④	露出壁掛形スピーカー(片面) (L級)
⑤	露出壁掛形スピーカー(片面)(ATT付) (L級)
⑥	露出壁掛形スピーカー(両面)(ATT付) (L級)
⑦	露出壁掛形スピーカー(両面)(天井取付)(ATT付) (L級)
⑧	ホーン形スピーカー(5W・15W) (L級)
⑨	ホーン形スピーカー(3W) (L級)
⑩	電源カットリレー フレート付
⑪	アッテネーター
⑫	ブルボックス(既設再利用)
⑬A	ブルボックス 150×150×100(鋼板製)
⑬B	ブルボックス 200×200×100(鋼板製)
⑬C	ブルボックス 500×500×300(鋼板製)
⑬D	ブルボックス 400×400×200(鋼板製)
⑭	端子盤(既設再利用)
A	新設端子盤 H500×W400×D100(50Pr)
B	新設端子盤 H500×W300×D100(20Pr)
C	新設端子盤 H400×W300×D100(10Pr)



(注記)

1. 特記なき配管配線サイズは下記とする。	
EM-HP1. 2-2C	(E19)
EM-HP1. 2-3C	(E19)
EM-HP1. 2-3C	(コロガシ配線)
EM-HP1. 2-5C	(E19)
EM-HP1. 2-3C×2	(E19)
EM-HP1. 2-3Pr	(E19)
EM-HP1. 2-5Pr	(E25)
EM-HP1. 2-7Pr	(E25)
EM-HP1. 2-10Pr	(E31)
EM-HP1. 2-30Pr	(E51)
EM-HP1. 2-2C	(メタルモールA型)
EM-HP1. 2-3C	(メタルモールA型)
EM-HP1. 2-4C	(メタルモールA型)
EM-HP 1.2-5Pr+3Pr+3c+3c	(配線ダクト内)
EM-HP 1.2-5Pr+3Pr+3Pr+3c+3c	(配線ダクト内)
EM-HP 1.2-5Pr+3Pr+3Pr+3c+3c+3c+30Pr	(配線ダクト内)
EM-HP 1.2-5Pr+3Pr+3Pr+3Pr+3c+3c+3c+30Pr	(配線ダクト内)
EM-HP 1.2-5Pr+3Pr+3Pr+3Pr+3c+3c+3c+30Pr	(配線ダクト内)
EM-HP 1.2-15Pr+3c	
EM-HP 1.2-5Pr+3Pr+3Pr+3Pr+3c+3c+3c+30Pr	(配線ダクト内)
EM-HP 1.2-15Pr+3c+3c	

B1階平面図 1/200


完成図

工事名	吹田市立青山台小学校非常放送設備改修工事
図面名	B1階 非常放送設備図(1・2・3・4棟) (改修)
縮尺	1/200
番号	E-8
年月日	H28/11

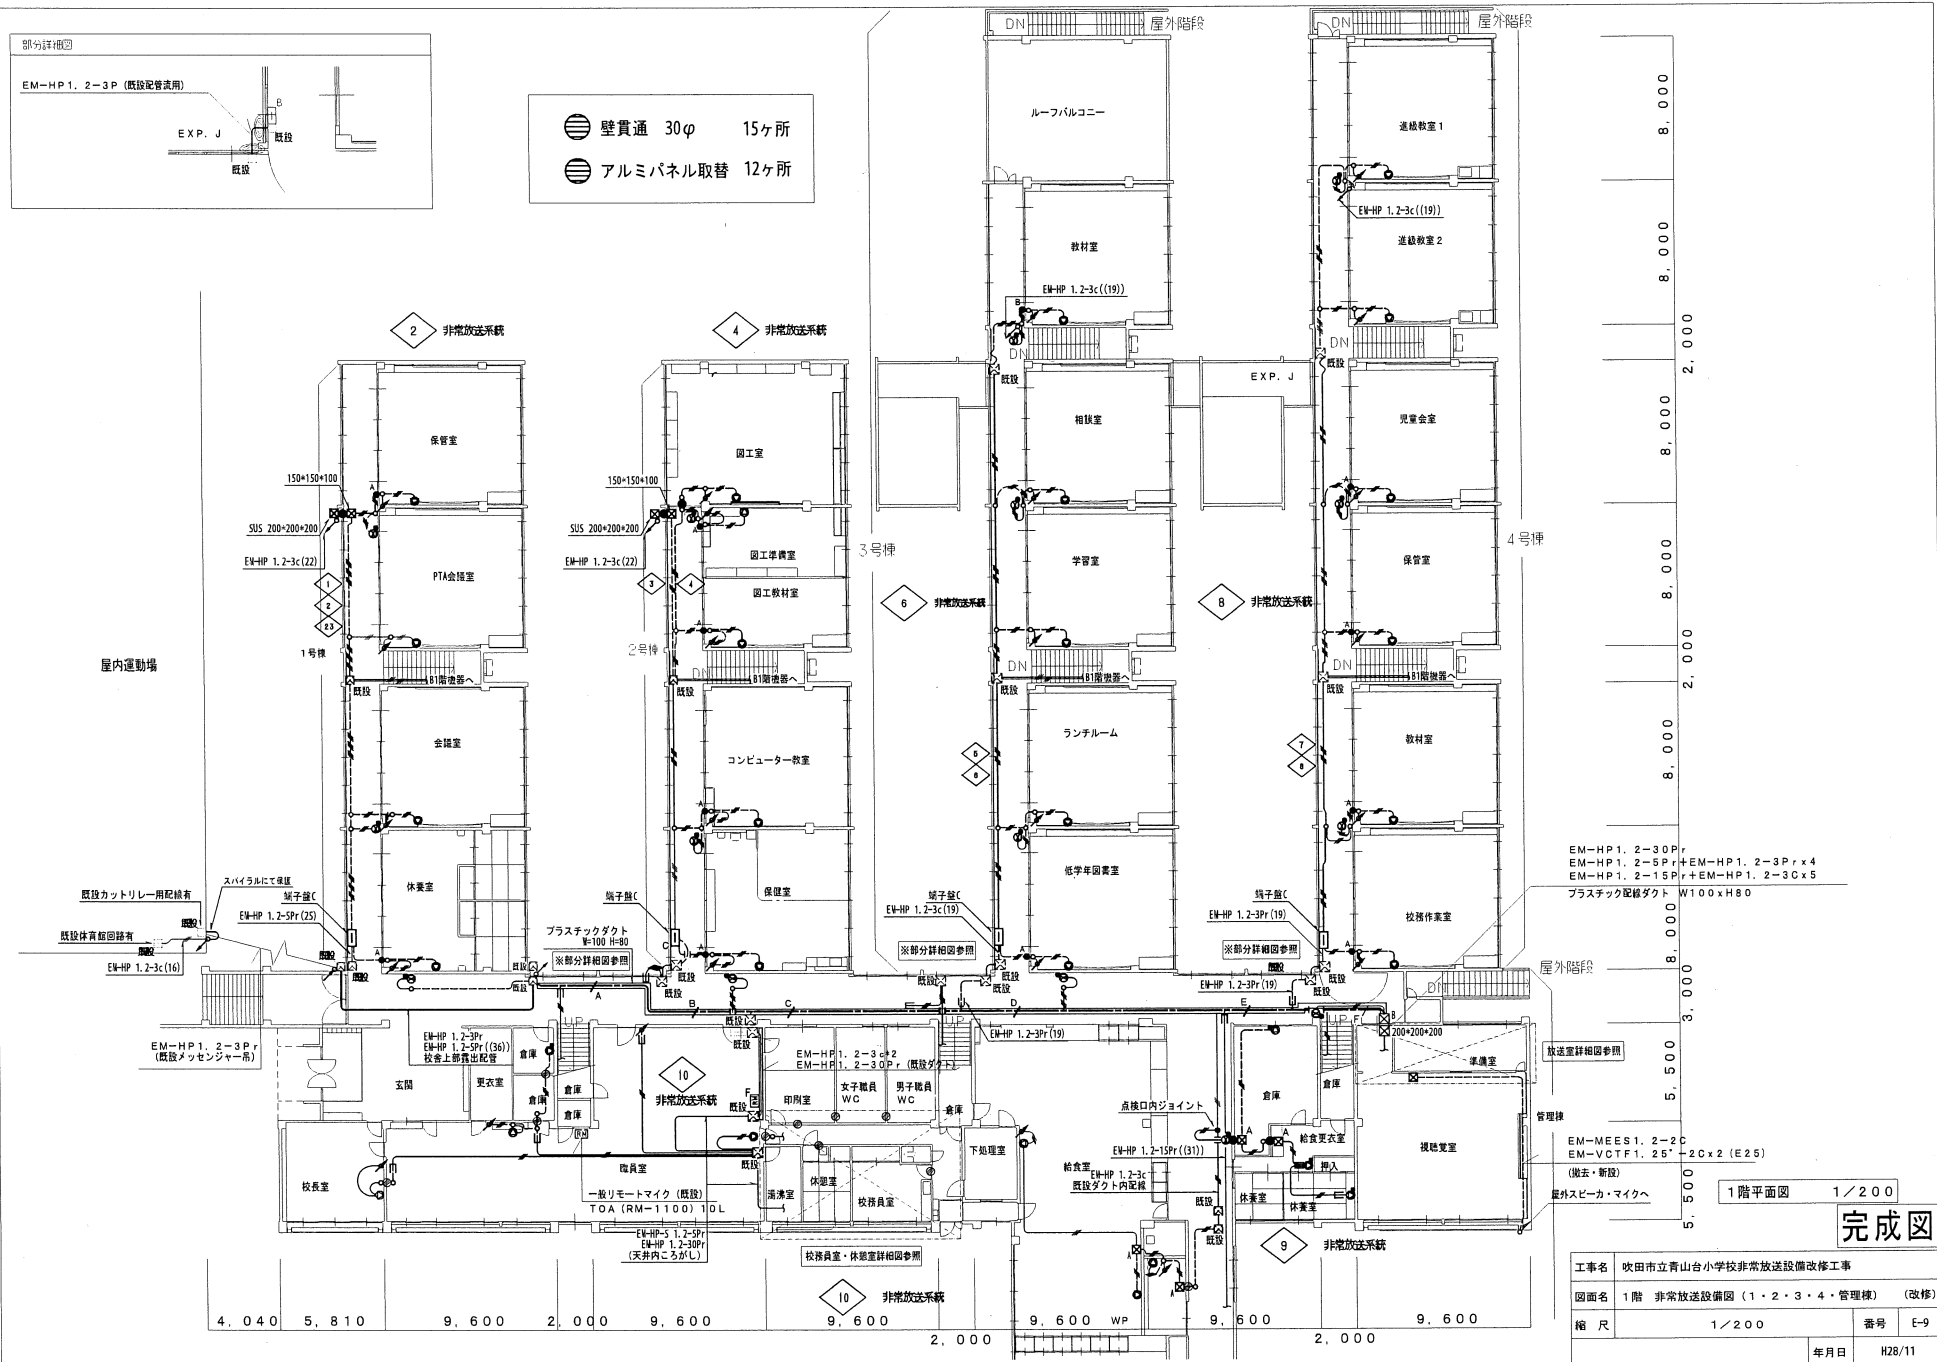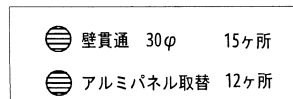

完成圖

工事名	吹田市立青山台小学校非常放送設備改修工事		
図面名	1階 非常放送設備図 (1・2・3・4・管理棟)		(改修)
縮 尺	1/200		番号 E-9
		年月日	H28/11

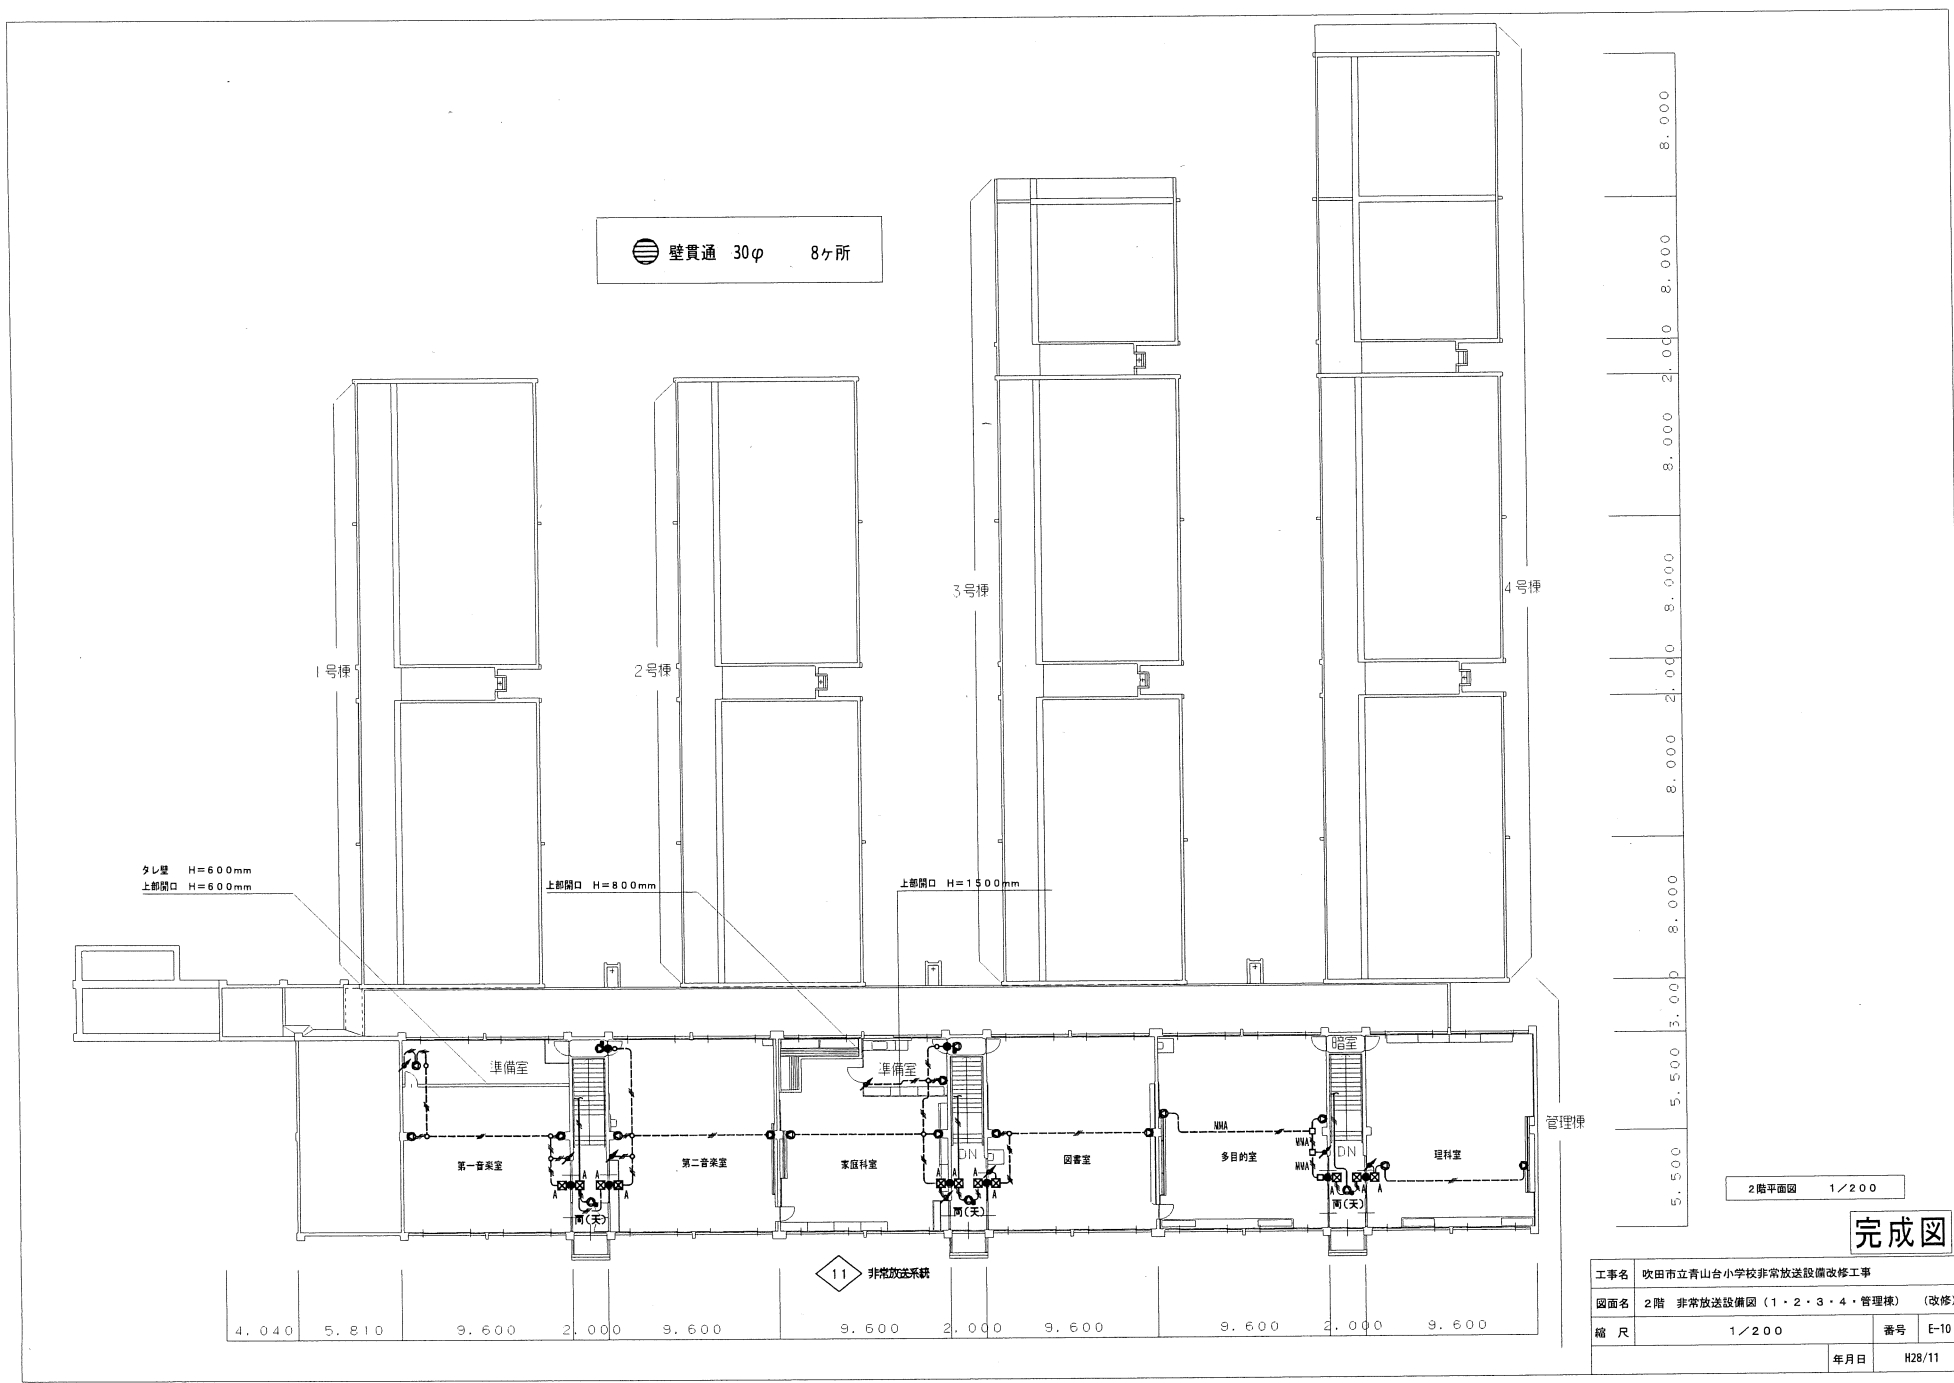

2階平面図 1/200

完成図

工事名	吹田市立青山台小学校非常放送設備改修工事		
図面名	2階 非常放送設備図 (1・2・3・4・管理棟) (改修)		
縮尺	1/200	番号	E-10
		年月日	H28/11

