

設計	5.61.6.1
監	
施工	

竣工図

吹田市庁舎増築工事
(機械設備工事)
増築序書


No. 22 / 107

B1・2・5階機械室排水配管図

780-570

1 系統図

FL-Jは80°以下L=300, 100°以上はL=500とする

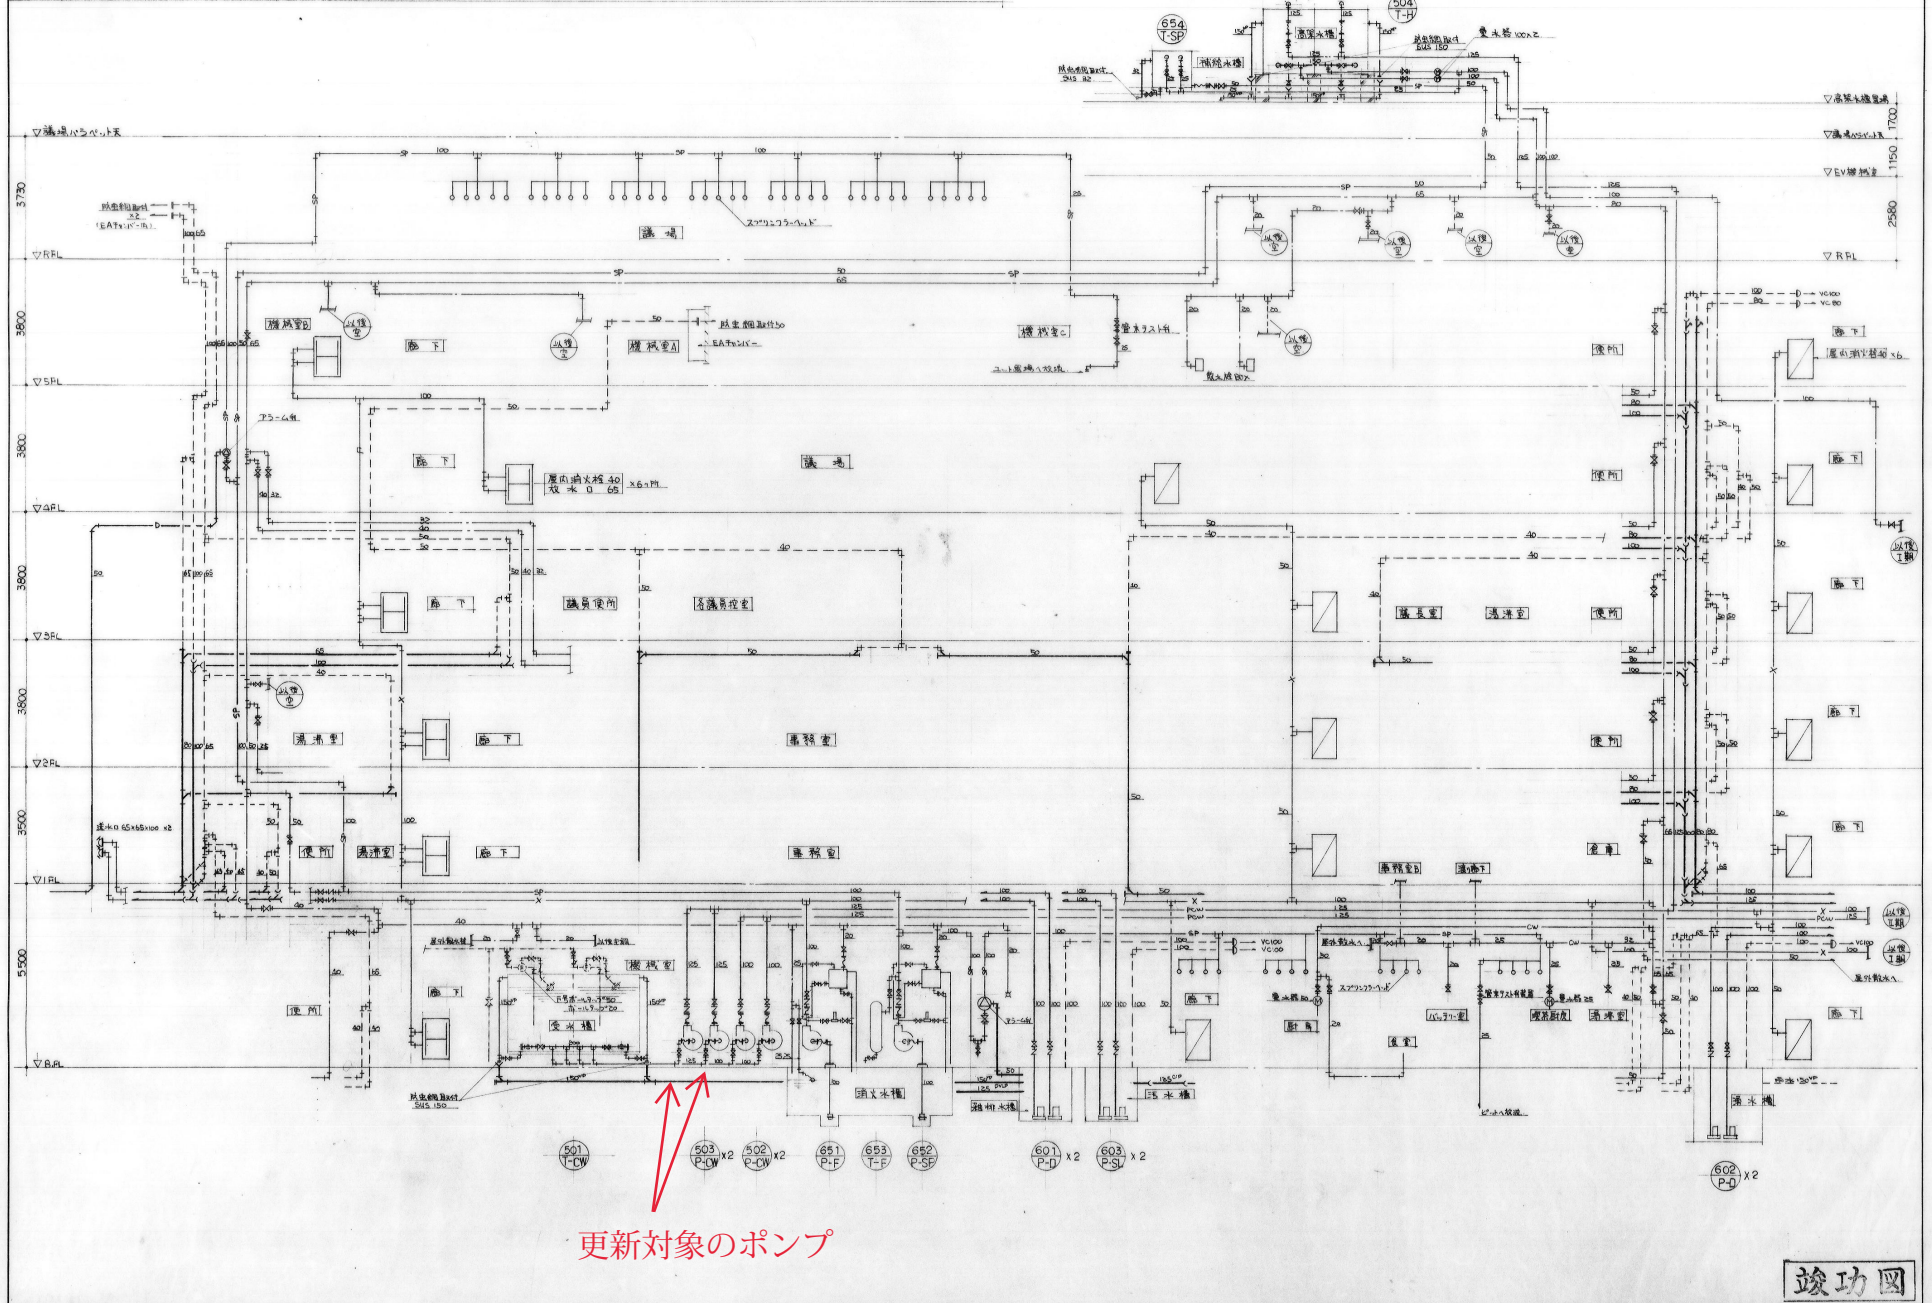

更新対象のポンプ

竣工図

図号 5.61.6.1 棟名 1.2.2 整理 施工 朝朝田工業社	吹田市庁舎増築工事 (機械設備工事) 増築庁舎 配管系統図	36 / 107 M - No.
--------------------------------------------	----------------------------------------	------------------------