



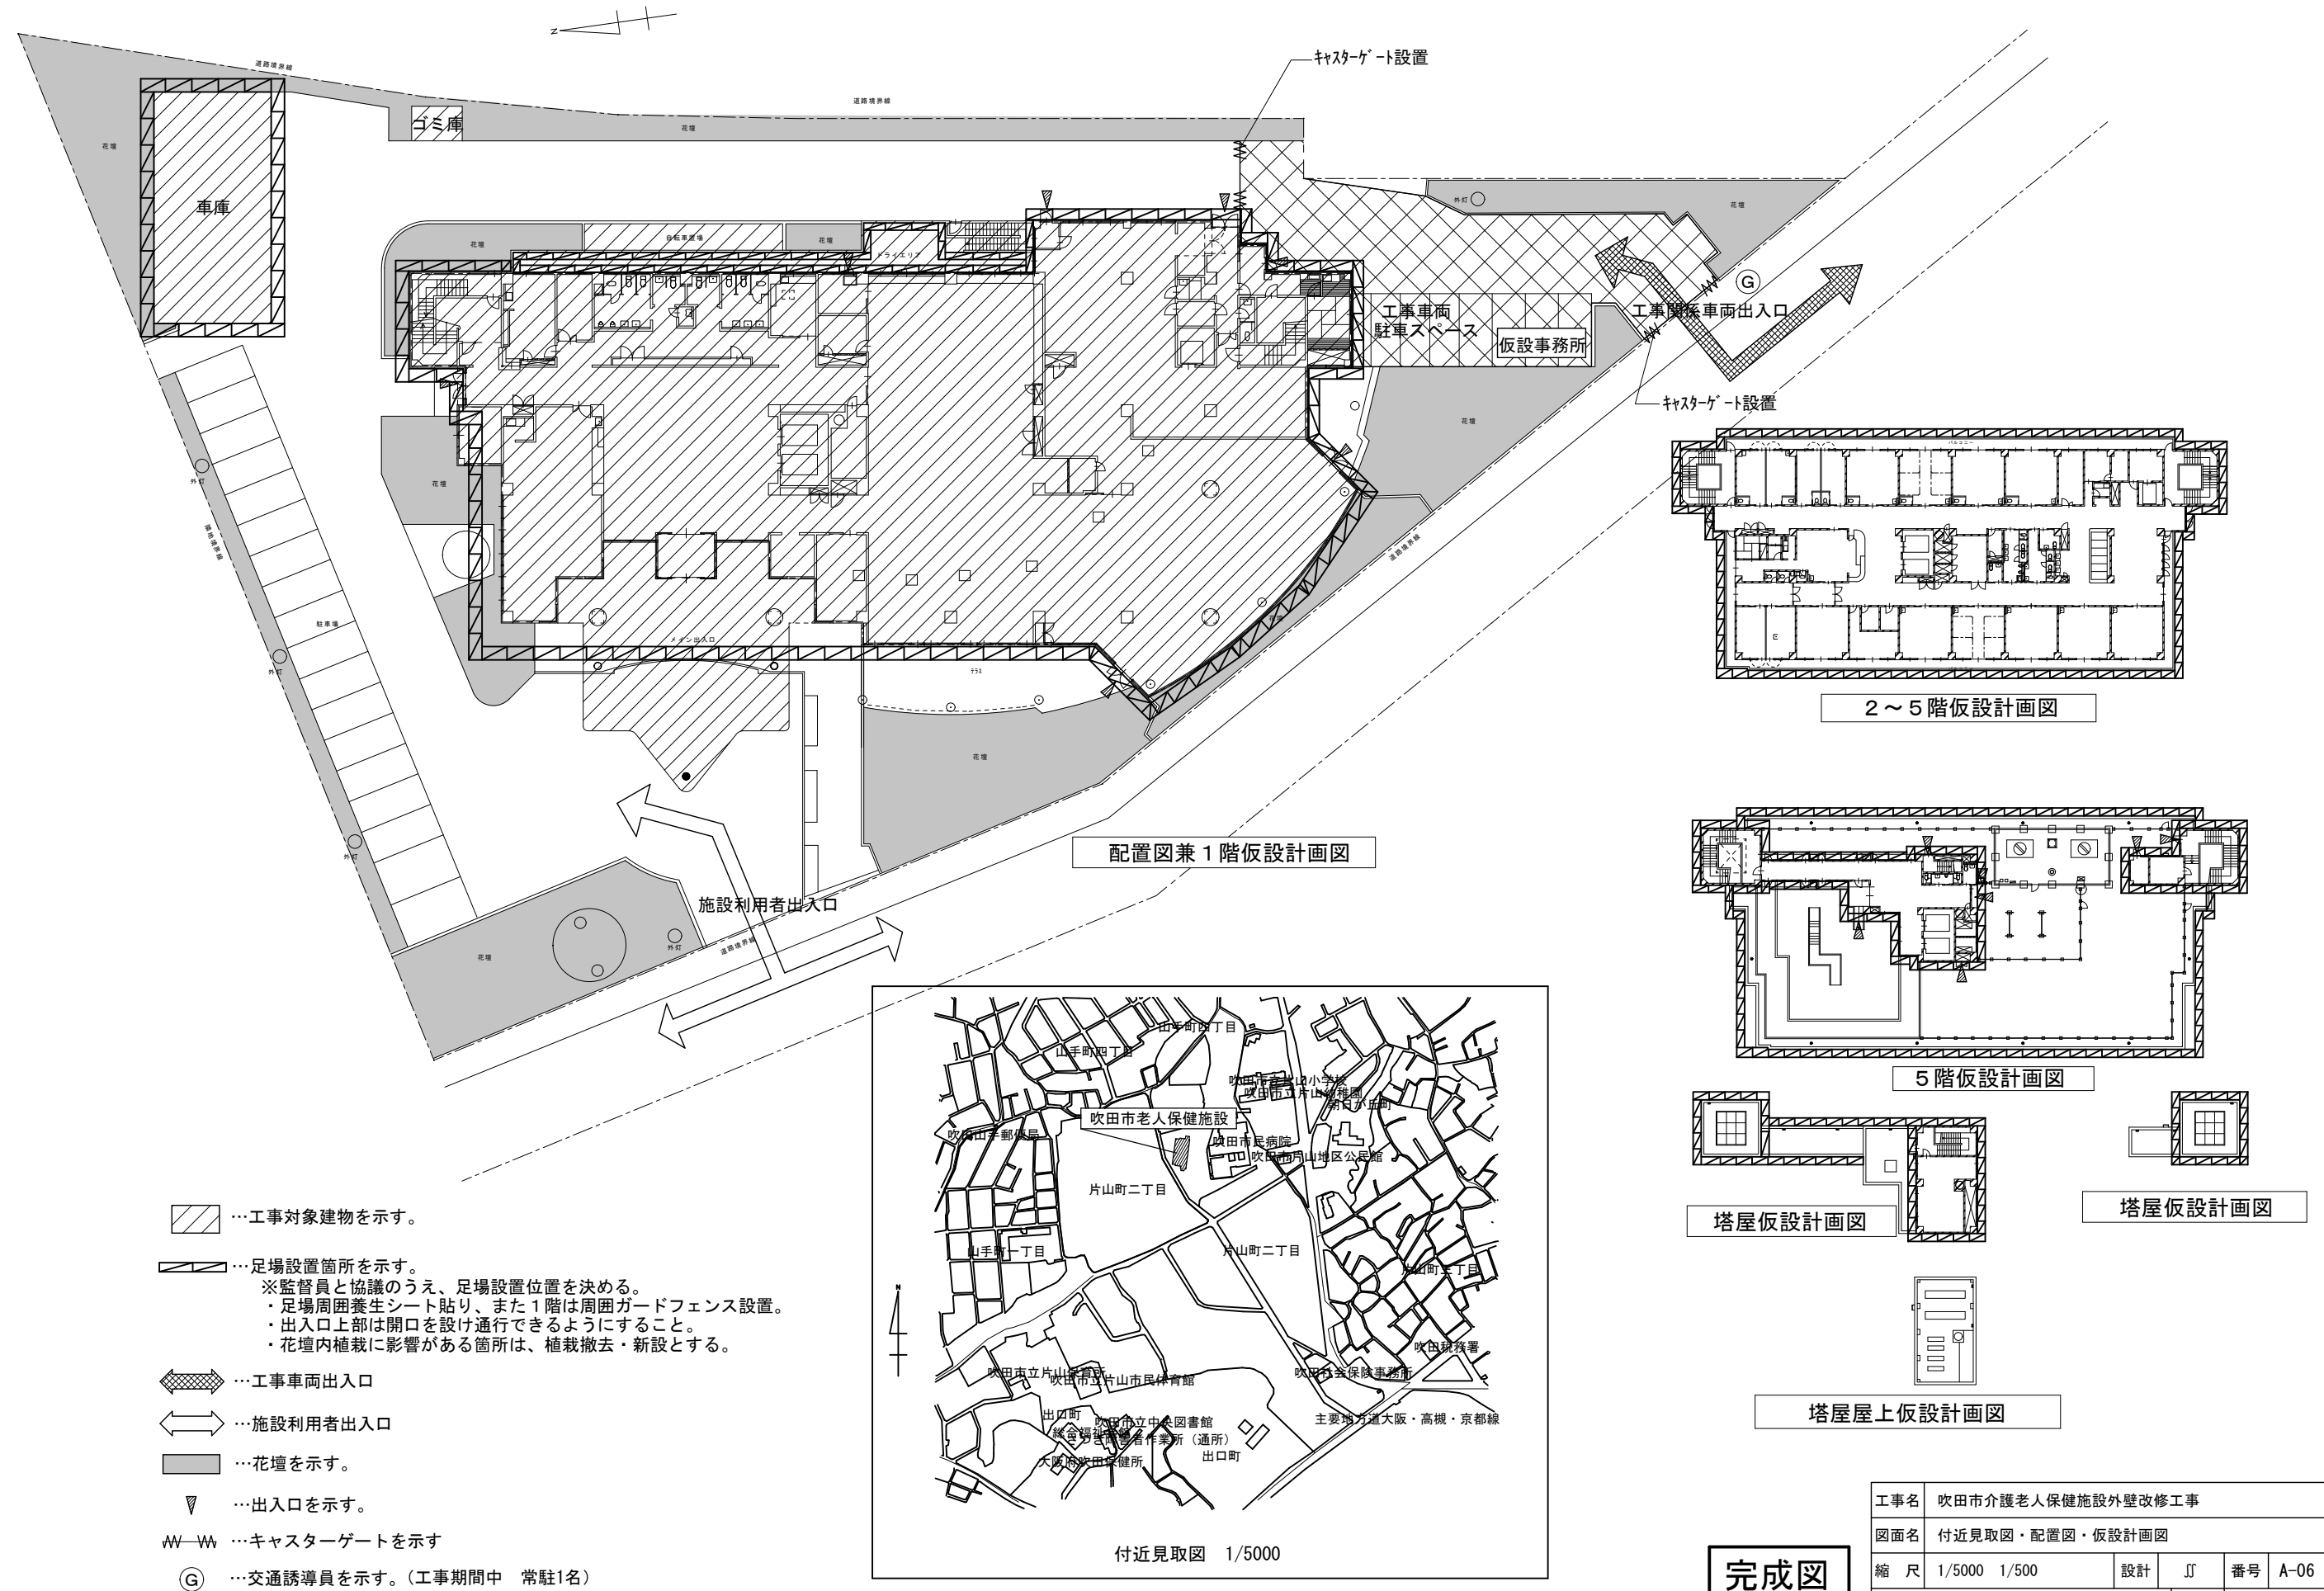

工事名	吹田市介護老人保健施設外壁改修工事					
図面名	付近見取図・配置図・仮設計画図					
縮 尺	1/5000	1/500	設計	Ⅱ	番号	A-06
吹田市都市計画部資産経営室				年月日	令和4年3月	

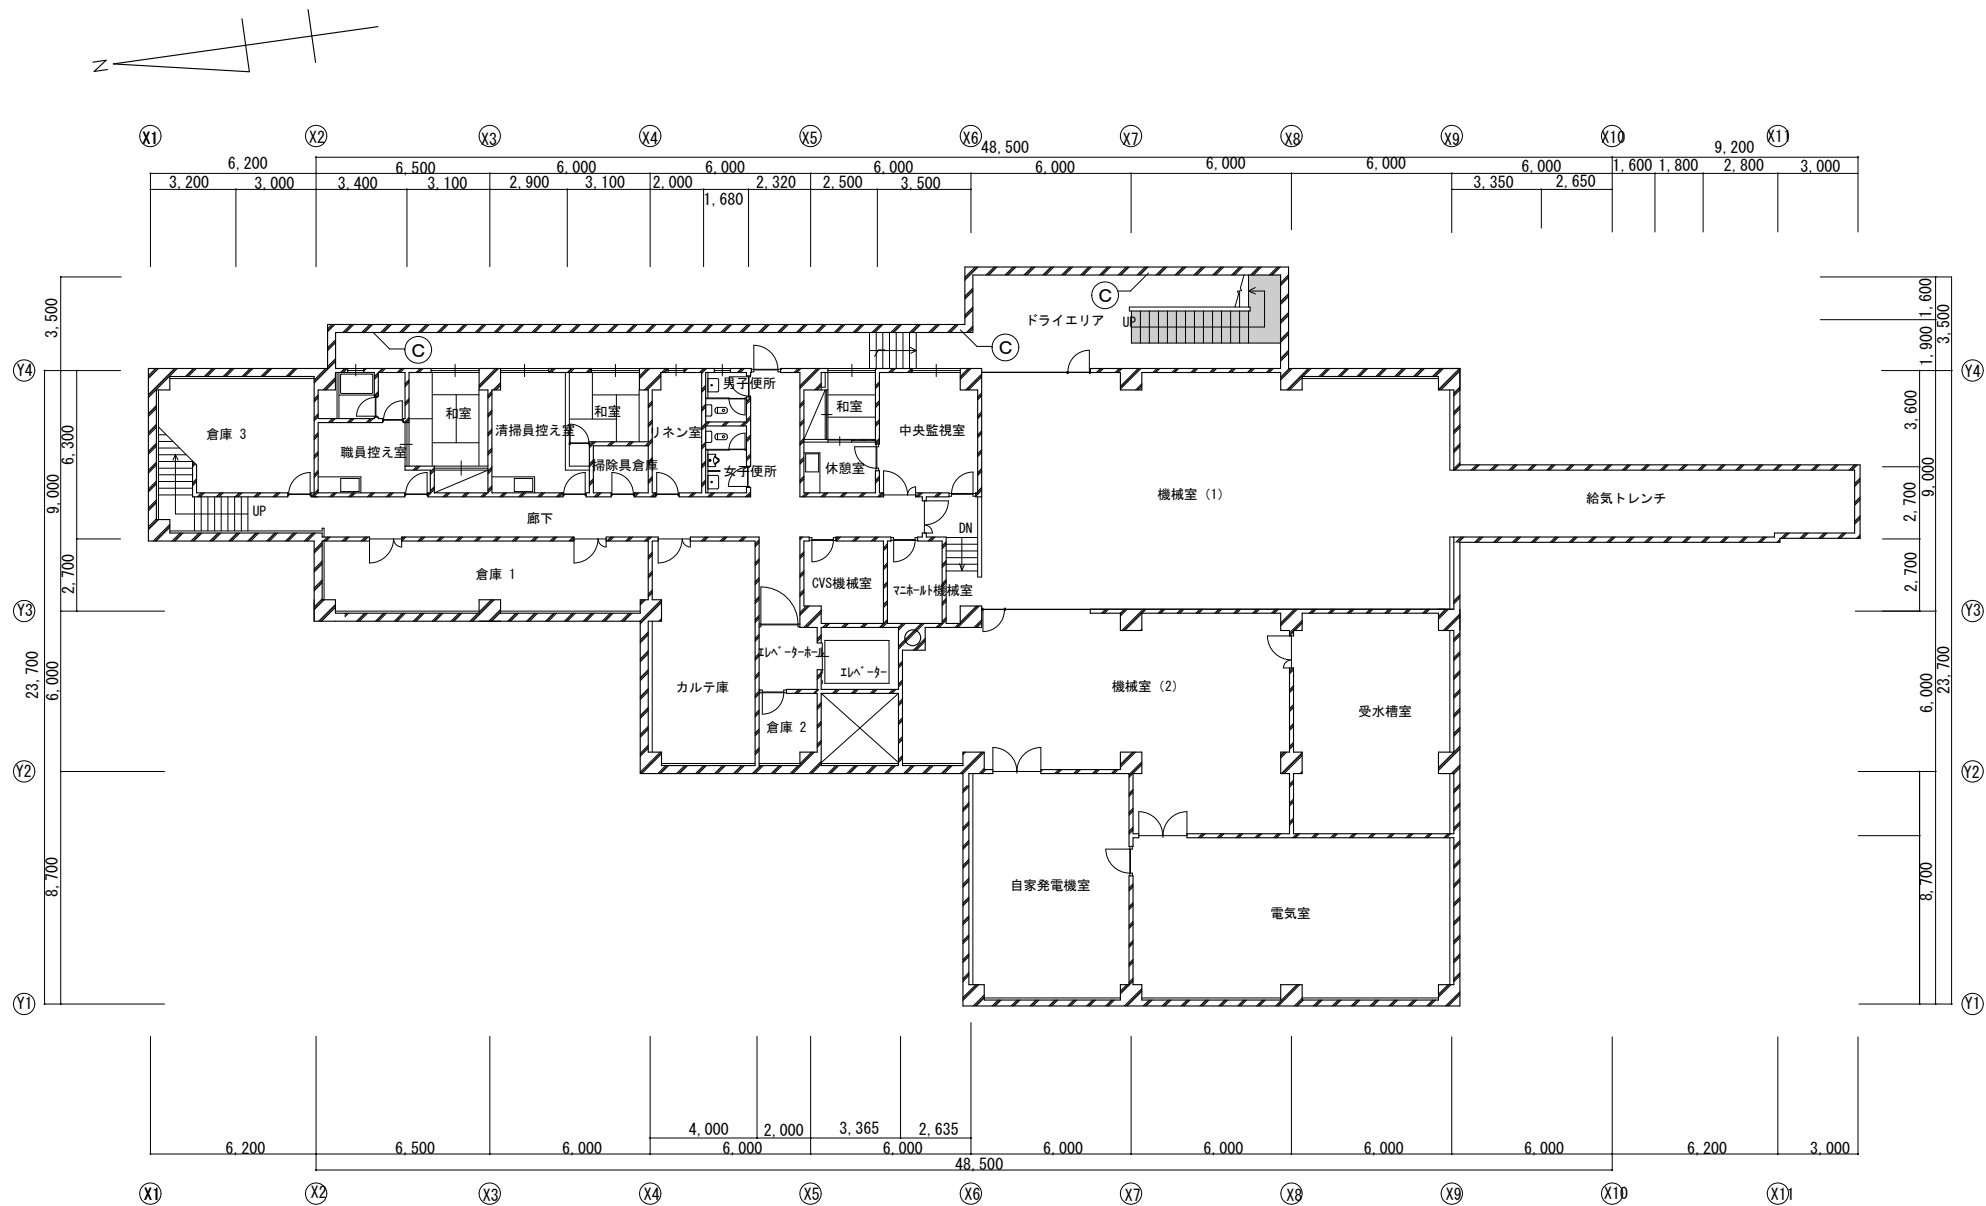


地下1階平面図 1/200

改 修 リ ス ト							
	記号	既存仕上げ	改修内容		記号	既存仕上げ	改修内容
外壁	(A)	珪器質タイル 2丁掛け珪器質タイル 平型	外壁タイル全面、酸洗い劣化部補修の上、高圧水洗（15MPa タイル目地詰め含む）	バレー 笠木	(E)	アルミ笠木	クリーニング
	(B)	珪器質タイル 2丁掛け珪器質タイル 山型	外壁タイル全面、酸洗い劣化部補修の上、高圧水洗（15MPa タイル目地詰め含む）		(F)	コンクリート笠木 コンクリート打放し、金鍍抑え	高圧水洗、下地補修・下地調整の上、ウレタン塗膜防水新設（X-2）
	(C)	コンクリート打放し、吹付タイル	高圧水洗、下地補修・下地調整（C-1）の上、防水形単層塗材E吹付（水系エマルションつやあり）	屋上	(G)	平部 露出アスファルト防水	露出アスファルト防水新設：改質アスファルト常温粘着絶縁工法（AS-J1）高耐久高反射保護塗料塗布 脱気筒新設 ドレイン廻り折り撤去・新設
	(D)	庇裏、軒裏	高圧水洗、下地補修・下地調整（C-1）の上、外装薄塗材E吹付		(H)	立上り 露出アスファルト防水	露出アスファルト防水新設：改質アスファルト常温粘着絶縁工法（AS-J1）高耐久高反射保護塗料塗布 アルミ押え金物新設 アゴテープ新設（一部二重水切り金物新設）
屋外階段	(C)	手摺壁 コンクリート打放し、吹付タイル	高圧水洗、下地補修・下地調整（C-1）の上、防水形単層塗材E吹付（水系エマルションつやあり）	その他			
	(C)	内 壁 コンクリート打放し、吹付タイル	高圧水洗、下地補修・下地調整（C-1）の上、防水形単層塗材E吹付（水系エマルションつやあり）		(a)	外壁タイル目地シーリング	既設シーリング撤去、シーリング新設（PS-2、20×10）
	(D)	段 裏 コンクリート打放し、アクリルシ吹付	高圧水洗、下地補修・下地調整（C-1）の上、外装薄塗材E吹付		(b)	縦樋 SGP白管	下地調整（RB種）の上、DP塗装（B種：上塗り2級）通管清掃共
建具	(S)	アルミ製建具	アルミ製建具 シーリング打替え（周囲、水切り共） アルミガラリ ガラリ廻りシーリング打替え 7&ミガリシーリング ※建具表参照		(c)	鉄部	下地調整（RB種）の上、DP塗装（B種：上塗り2級） ※図示の無いスチール設備配管、ボックスについても監督員と協議のうえ全てDP塗替え
		鋼製建具	ケレン清掃、RB種下地調整のうえ 内部SOP塗替え外部DP（1級B種）、サッシ廻りシーリング打替え ※建具表参照		(d)	天井 化粧ケイカル板	E P 塗替え
					(e)	花壇	水、植栽、客土、砂利一時撤去、下地調整の上、自閉樹脂塗膜防水（バラテックスB-1）施工後復旧

…防水新設箇所を示す。

完成図

工事名	吹田市介護老人保健施設外壁改修工事				
図面名	地下1階平面図				
縮 尺	1/200	設計	Ⓙ	番号	A-07
吹田市都市計画部資産経営室			年月日	令和4年3月	


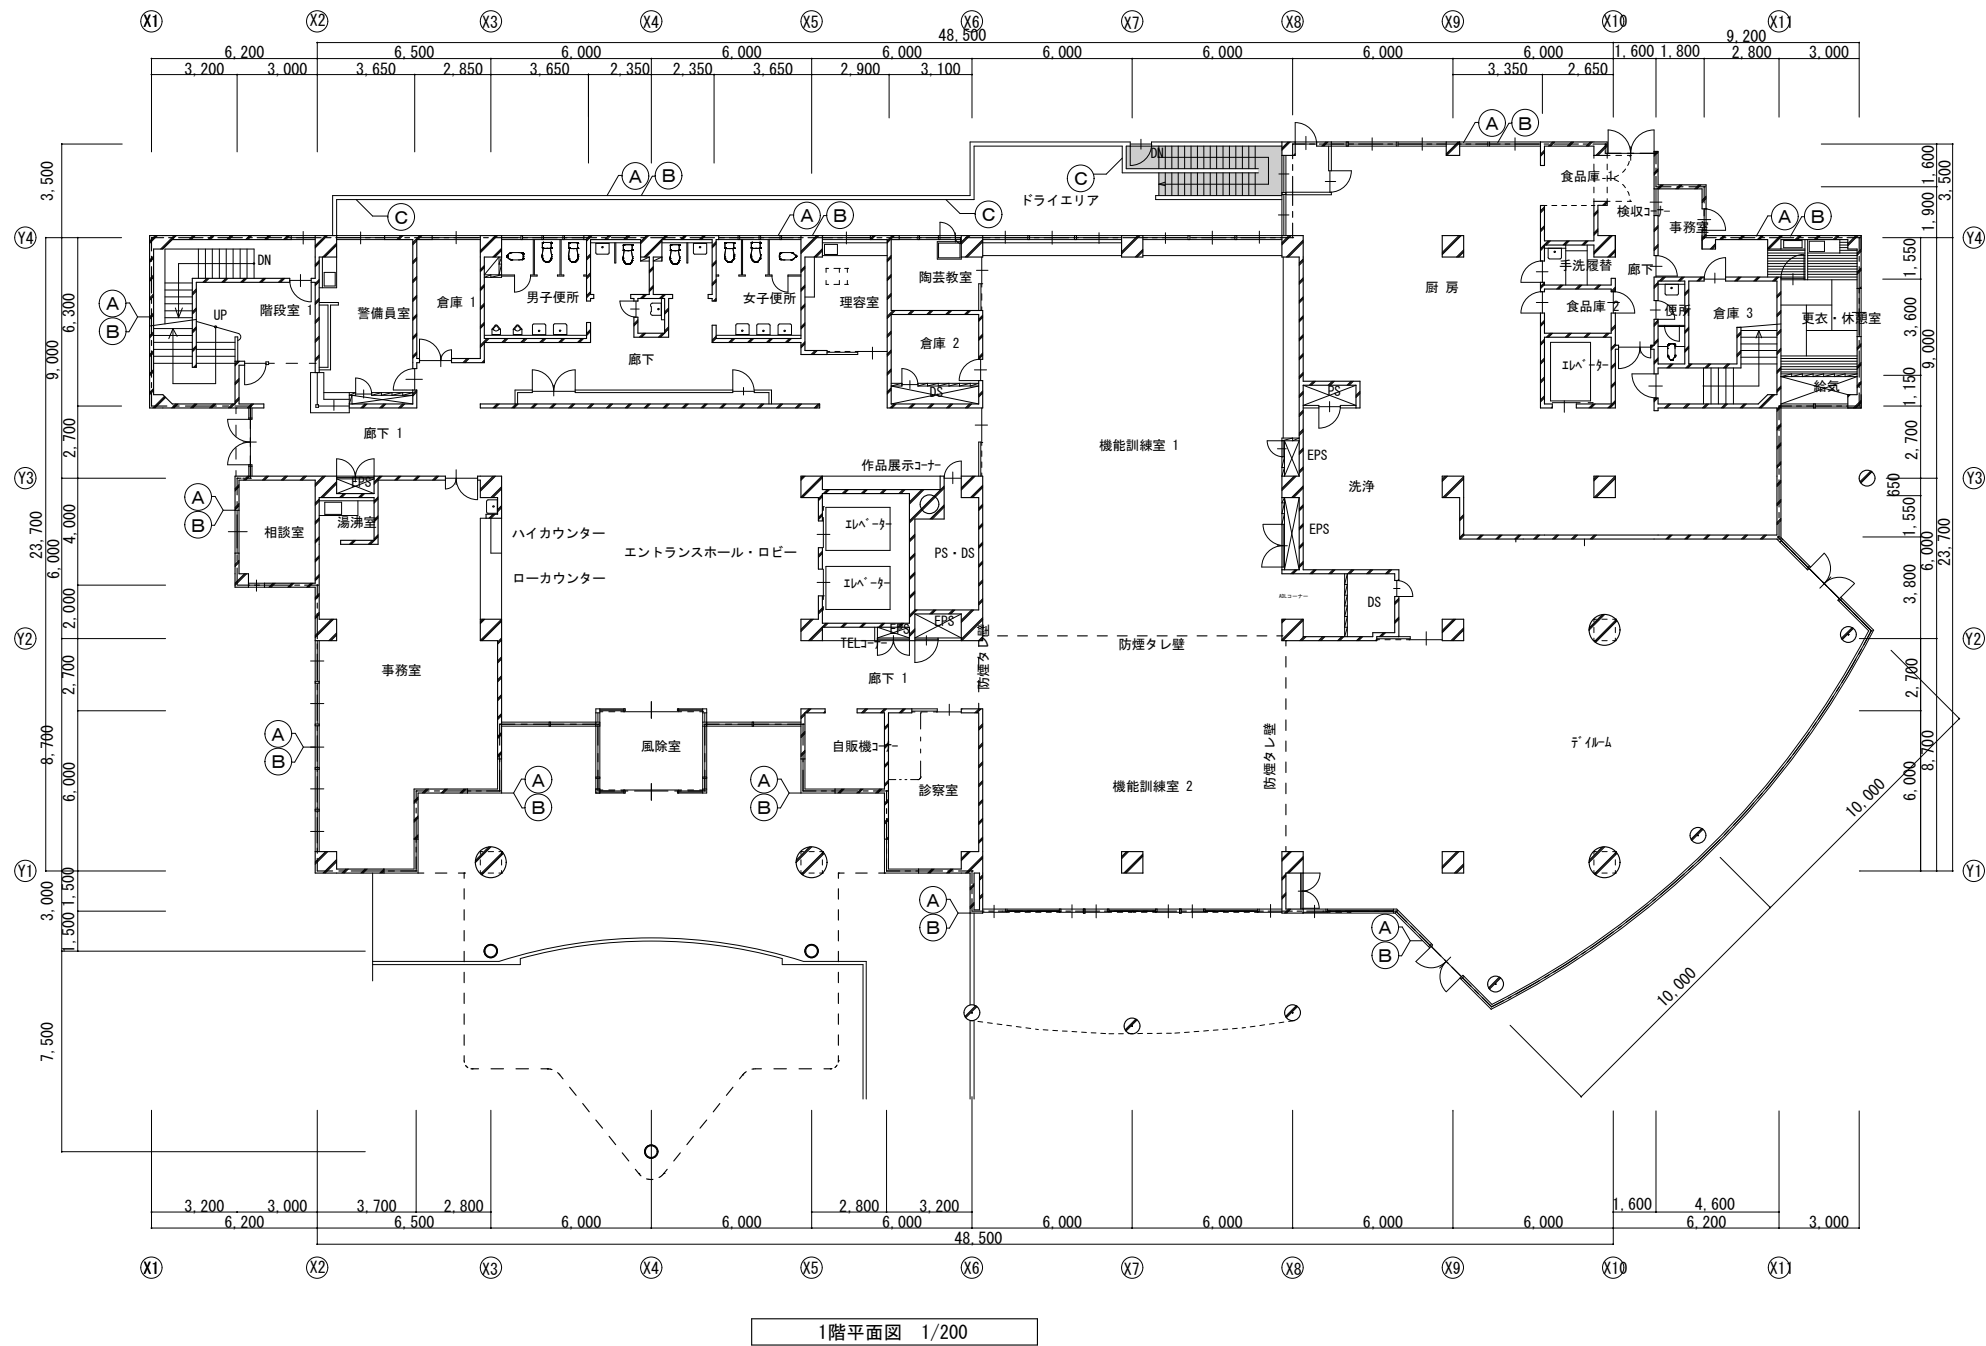


改 修 リ ス ト							
	記号	既存仕上げ	改修内容		記号	既存仕上げ	改修内容
外 壁	(A)	珪酸質タイル 2丁掛け珪酸質タイル 平型	外壁タイル全面、酸洗い劣化部補修の上、高圧水洗（15MPa タイル目地詰め含む）	バ レ ッ ト 笠 木	(E)	アルミ笠木	クリーニング
	(B)	珪酸質タイル 2丁掛け珪酸質タイル 山型	外壁タイル全面、酸洗い劣化部補修の上、高圧水洗（15MPa タイル目地詰め含む）		(F)	コンクリート笠木 コンクリート打放し、金銀抑え	高圧水洗、下地補修・下地調整の上、ウレタン塗膜防水新設（X-2）
	(C)	コンクリート打放し、吹付タイル	高圧水洗、下地補修・下地調整（C-1）の上、防水形単層塗材E吹付（水系エマルジョンつやあり）		(G)	平部 露出アスファルト防水 立上り	露出アスファルト防水新設：改質アスファルト常温粘着絶縁工法（AS-J1）高耐久高反射保護塗料塗布 脱気筒新設 ドレイン廻り切り撤去・新設
	(D)	庇裏、軒裏	高圧水洗、下地補修・下地調整（C-1）の上、外装薄塗材E吹付		(H)	露出アスファルト防水	露出アスファルト防水新設：改質アスファルト常温粘着絶縁工法（AS-J1）高耐久高反射保護塗料塗布 アルミ押え金物新設 アゴテープ新設（一部二重水切り金物新設）
屋外 階段	(C)	手摺壁、 コンクリート打放し、吹付タイル	高圧水洗、下地補修・下地調整（C-1）の上、防水形単層塗材E吹付（水系エマルジョンつやあり）	そ の 他	(a)	外壁タイル目地シーリング	既設シーリング撤去、シーリング新設（PS-2、20×10）
	(C)	内 壁 コンクリート打放し、吹付タイル	高圧水洗、下地補修・下地調整（C-1）の上、防水形単層塗材E吹付（水系エマルジョンつやあり）		(b)	縦樋 SGP白管	下地調整（RB種）の上、DP塗装（B種：上塗り2級）通管清掃共
	(D)	段 裏 コンクリート打放し、アクリルシ吹付	高圧水洗、下地補修・下地調整（C-1）の上、外装薄塗材E吹付		(c)	鉄部	下地調整（RB種）の上、DP塗装（B種：上塗り2級） ※図示の無いスチール設備配管、ボックスについても監督員と協議のうえ全てDP塗替え
					(d)	天井 化粧ケイカル板	EP塗替え
建 具	(S)	アルミ製建具	アルミ製建具 シーリング 打替え（周囲、水切り共） ガラスパニング ※ガラスパニング 打替え ※建具表参照		(e)	花壇	水、植栽、客土、砂利一時撤去、下地調整の上、自閉樹脂塗膜防水（パラテックスB-1）施工後復旧
		鋼製建具	ケレン清掃、RB種下地調整のうえ 内部SOP塗替え外部DP（1級B種）、サッシ廻りシーリング 打替え ※建具表参照				
☒ ☐ …防水新設箇所を示す。							

…防水新設箇所を示す。

完成図


工事名	吹田市介護老人保健施設外壁改修工事				
図面名	1 階平面図				
縮 尺	1/200	設計	辻	番号	A-08
吹田市都市計画部資産経営室			年月日	令和4年3月	

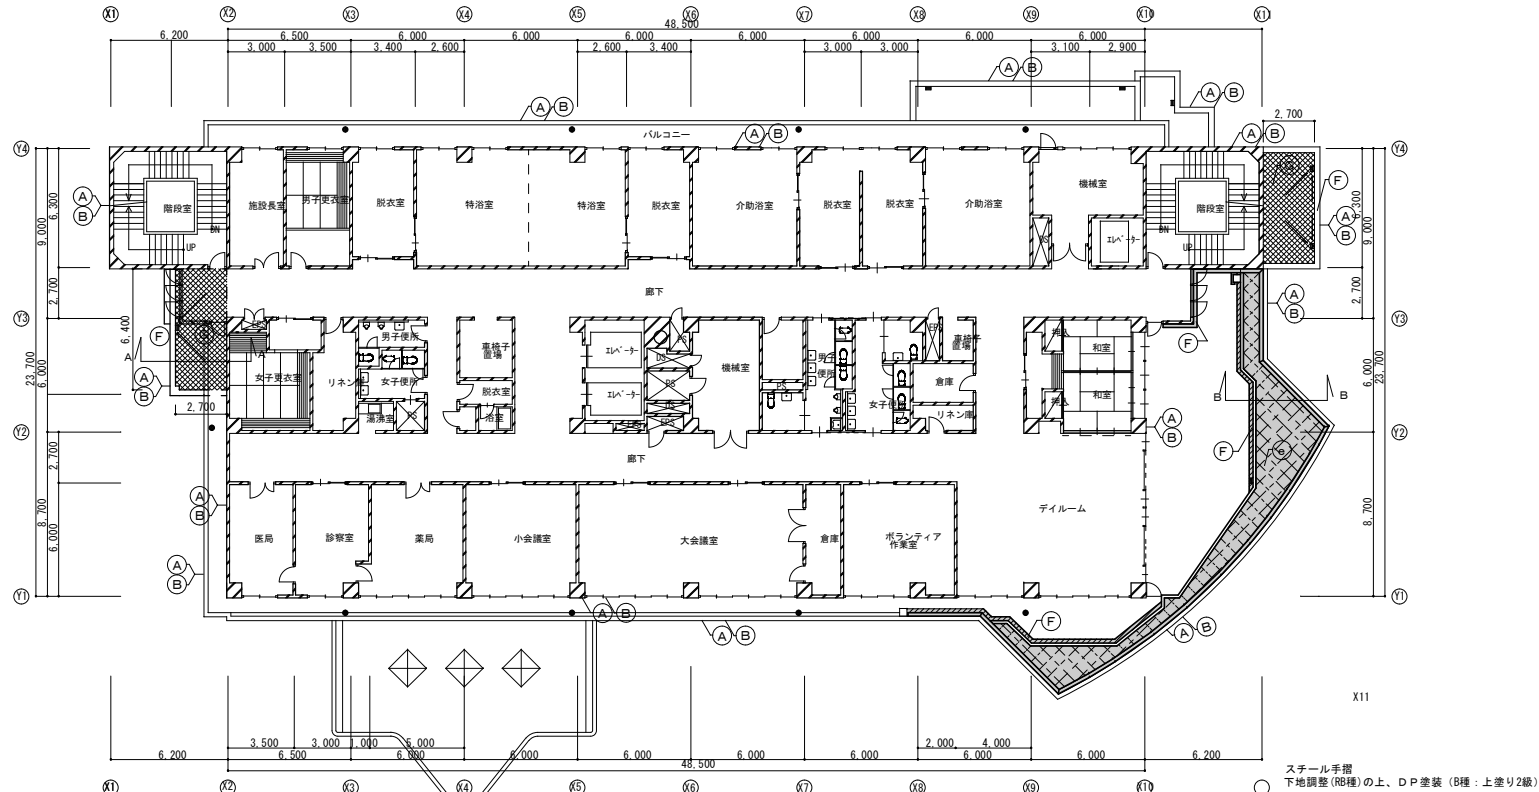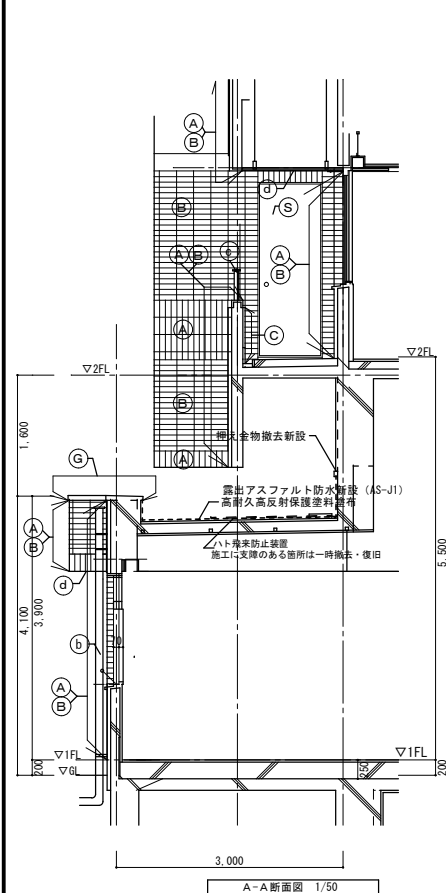

2階平面図 1/200

改 修 リ ス ト					
記号	既存仕上げ	改修内容	記号	既存仕上げ	改修内容
外壁	(A) 珪藻質タイル	外壁全体全面、酸洗い劣化部補修の上、高圧水洗 (15MPa) タイル目地詰め含む	(E) アルミ笠木	クリニグ	
	(B) 珪藻質タイル	外壁全体全面、酸洗い劣化部補修の上、高圧水洗 (15MPa) タイル目地詰め含む	(F) コンクリート窓木	コンクリート打放し、金鍍銀	高圧水洗、下地補修・下地調整の上、ウレタン塗膜防水新設 (X-2)
	(C) コンクリート打放し、吹付タイル	高圧水洗、下地補修・下地調整 (C-1) の上、防水形単層塗材E吹付 (水系エマルジョンつやあり)	平部	露出アスファルト防水	露出アスファルト防水新設: 改質アスファルト常温粘着絶縁工法 (AS-J1) 高耐久高反射保護塗料塗布
	(D) 底裏、軒裏	高圧水洗、下地補修・下地調整 (C-1) の上、外装薄塗材E吹付	屋上	露出アスファルト防水	露出アスファルト防水新設: 改質アスファルト常温粘着絶縁工法 (AS-J1) 高耐久高反射保護塗料塗布
屋外階段	(C) 手摺壁、コンクリート打放し、吹付タイル	高圧水洗、下地補修・下地調整 (C-1) の上、防水形単層塗材E吹付 (水系エマルジョンつやあり)	その他	(a) 外壁タイル目地シーリング	既設シーリング撤去、シーリング新設 (PS-2、20×10)
	(D) 内 壁	高圧水洗、下地補修・下地調整 (C-1) の上、防水形単層塗材E吹付 (水系エマルジョンつやあり)		(b) 窓枠	SGP白管
	(D) 段 裏	高圧水洗、下地補修・下地調整 (C-1) の上、外装薄塗材E吹付		(c) 鉄部	下地調整 (RB種) の上、D P 塗装 (B種: 上塗り2級) 通管清掃共
建具	(S) アルミ製建具	アルミ製建具 シーリング 打替え (周囲、水切り共) クリニグ ※a 5スリリング 打替え ※b 5スリリング 打替え ※建具表参照		(d) 天井	下地調整 (RB種) の上、D P 塗装 (B種: 上塗り2級) ※図示の無いスチール設備配管、ボックスについても監督員と協議のうえ全てD P 塗装
	鋼製建具	ケレン清掃、RB種下地調整のうえ 内部SOP塗替え外部DP (1級B種)、サッシ廻りシーリング 打替え ※建具表参照	(e) 花壇		E P 塗装


...防水新設箇所を示す。

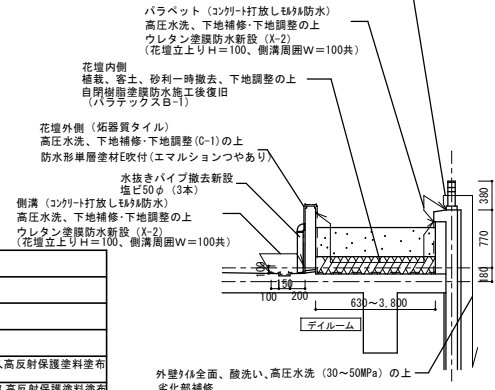

完成図

B-B断面図 1/50

工事名	吹田市介護老人保健施設外壁改修工事			
図面名	2階平面図			
縮 尺	1/200	設計	IT	番号 A-09
吹田市都市計画部資産経営室		年月日	令和4年3月	

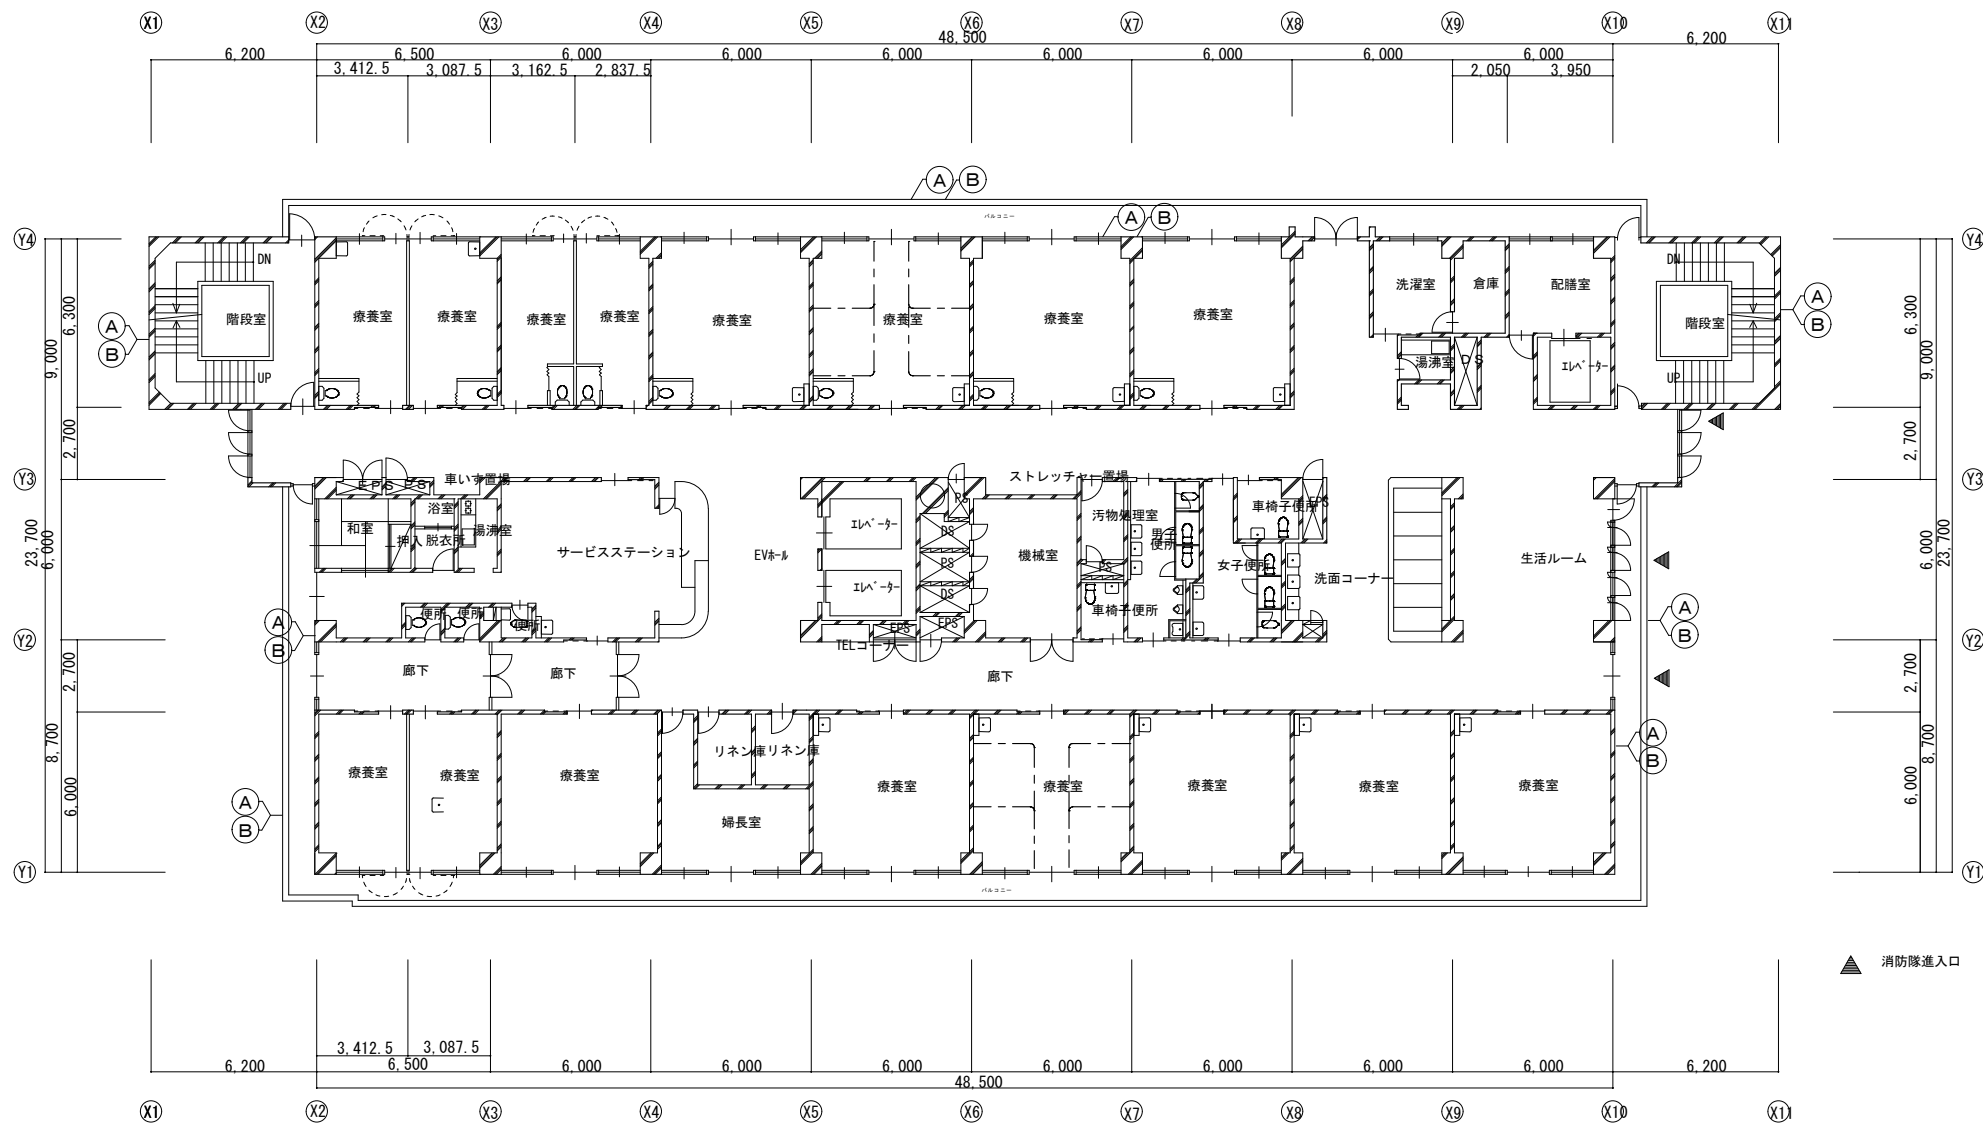

3階平面図 1/200

消防隊出入口

改 修 リ ス ト							
	記号	既存仕上げ	改修内容		記号	既存仕上げ	改修内容
外壁	(A)	珪器質タイル 2丁掛け珪器質タイル 平型	外壁タイル全面、酸洗い劣化部補修の上、高圧水洗（15MPa タイル目地詰め含む）	バラテックス 笠木	(E)	アルミ笠木	クリーニング
	(B)	珪器質タイル 2丁掛け珪器質タイル 山型	外壁タイル全面、酸洗い劣化部補修の上、高圧水洗（15MPa タイル目地詰め含む）		(F)	コンクリート笠木 コンクリート打放し、金鍍抑え	高圧水洗、下地補修・下地調整の上、ウレタン塗膜防水新設（X-2）
	(C)	コンクリート打放し、吹付タイル	高圧水洗、下地補修・下地調整（C-1）の上、 防水形単層塗材E吹付（水系エマルションつやあり）		(G)	平部 露出アスファルト防水 立上り	露出アスファルト防水新設：改質アスファルト常温粘着絶縁工法（AS-J1）高耐久高反射保護塗料塗布 脱気筒新設 ドレイン廻り新設・新設
	(D)	庇裏、軒裏	高圧水洗、下地補修・下地調整（C-1）の上、 外装薄塗材E吹付		(H)	露出アスファルト防水	露出アスファルト防水新設：改質アスファルト常温粘着絶縁工法（AS-J1）高耐久高反射保護塗料塗布 アルミ押え金物新設 アゴテープ新設（一部二重水切り金物新設）
屋外階段	(C)	手摺壁、 コンクリート打放し、吹付タイル	高圧水洗、下地補修・下地調整（C-1）の上、 防水形単層塗材E吹付（水系エマルションつやあり）	その他			
	(C)	内 壁 コンクリート打放し、吹付タイル	高圧水洗、下地補修・下地調整（C-1）の上、 防水形単層塗材E吹付（水系エマルションつやあり）		(a)	外壁タイル目地シーリング	既設シーリング撤去、シーリング新設（PS-2、20×10）
	(D)	段 裏 コンクリート打放し、アクリルシ吹付	高圧水洗、下地補修・下地調整（C-1）の上、 外装薄塗材E吹付		(b)	堅種 SGP白管	下地調整（RB種）の上、DP塗装（B種：上塗り1級）通管清掃共
					(c)	鉄部	下地調整（RB種）の上、DP塗装（B種：上塗り1級） ※図示の無いスチール設備配管、ボックスについても監督員と協議のうえ全てDP塗替え
建具					(d)	天井 化粧ケイカル板	EP塗替え
	(S)	アルミ製建具 銅製建具	アルミ製建具 シーリング 打替え（周囲、水切り共） ガラスクリーニング ※ガラスシーリング 打替え アルミガラリ ガラリ廻りシーリング 打替え 7mmシ リーリング ※建具表参照 ケレン清掃、RB種下地調整のうえ 内部SOP塗替え 外部DP（1級B種）、サッシ廻りシーリング 打替え ※建具表参照	(e)	花壇	水、植栽、客土、砂利一時撤去、下地調整の上、自閉樹脂塗膜防水（バラテックスB-1）施工後復旧	

防水新設箇所を示す。

完成図

工事名	吹田市介護老人保健施設外壁改修工事				
図面名	3階平面図				
縮 尺	1/200	設計	辻	番号	A-10
吹田市都市計画部資産経営室			年月日	令和4年3月	




改 修 リ ス ト							
	記号	既存仕上げ	改修内容		記号	既存仕上げ	改修内容
外壁	(A)	珪器質タイル 2丁掛け珪器質タイル 平型	外壁タイル全面、酸洗い劣化部補修の上、高圧水洗（15MPa タイル目地詰め含む）	バラベツト 笠木 屋上	(E)	アルミ笠木	クリーニング
	(B)	珪器質タイル 2丁掛け珪器質タイル 山型	外壁タイル全面、酸洗い劣化部補修の上、高圧水洗（15MPa タイル目地詰め含む）		(F)	コンクリート笠木 コンクリート打放し、金鍍抑え	高圧水洗、下地補修・下地調整の上、ウレタン塗膜防水新設（X-2）
	(C)	コンクリート打放し、吹付タイル	高圧水洗、下地補修・下地調整（G-1）の上、防水形単層塗材E吹付（水系エマルションつやあり）		(G)	平部 露出アスファルト防水	露出アスファルト防水新設：改質アスファルト常温粘着絶縁工法（AS-J1）高耐久高反射保護塗料塗布 脱気筒新設 ドレイン廻り新設・新設
	(D)	庇裏、軒裏	高圧水洗、下地補修・下地調整（G-1）の上、外装薄塗材E吹付		(H)	立上り 露出アスファルト防水	露出アスファルト防水新設：改質アスファルト常温粘着絶縁工法（AS-J1）高耐久高反射保護塗料塗布 アルミ押え金物新設 アゴテープ新設（一部二重水切り金物新設）
屋外階段	(C)	手摺壁、 コンクリート打放し、吹付タイル	高圧水洗、下地補修・下地調整（G-1）の上、防水形単層塗材E吹付（水系エマルションつやあり）	その他			
	(C)	内 壁 コンクリート打放し、吹付タイル	高圧水洗、下地補修・下地調整（G-1）の上、防水形単層塗材E吹付（水系エマルションつやあり）		(a)	外壁タイル目地シーリング	既設シーリング撤去、シーリング新設（PS-2、20×10）
	(D)	段 裏 コンクリート打放し、アクリリシ吹付	高圧水洗、下地補修・下地調整（G-1）の上、外装薄塗材E吹付		(b)	堅種 SGP白管	下地調整（RB種）の上、DP塗装（B種：上塗り1級）通管清掃共
					(c)	鉄部	下地調整（RB種）の上、DP塗装（B種：上塗り1級） ※図示の無いスチール設備配管、ボックスについても監督員と協議のうえ全てDP塗装替え
建具	(S)	アルミ製建具	アルミ製建具 シーリング 打替え（周囲、水切り共） ガラスシーリング 打替え アルミガラリ ガラス廻りシーリング 打替え 7&ミガ リシリニグ ケレン清掃、RB種下地調整のうえ 内部SOP塗装替え外部DP（1級B種）、サッシ廻りシーリング 打替え ※建具表参照		(d)	天井 化粧ケイカル板	E P 塗装替え
		鋼製建具		(e)	花壇	水、植栽、客土、砂利一時撤去、下地調整の上、自閉樹脂塗膜防水（バラテックスB-1）施工後復旧	


…防水新設箇所を示す。

完成図


工事名	吹田市介護老人保健施設外壁改修工事				
図面名	4 階平面図				
縮 尺	1/200	設計	辻	番号	A-11
吹田市都市計画部資産経営室			年月日	令和4年3月	

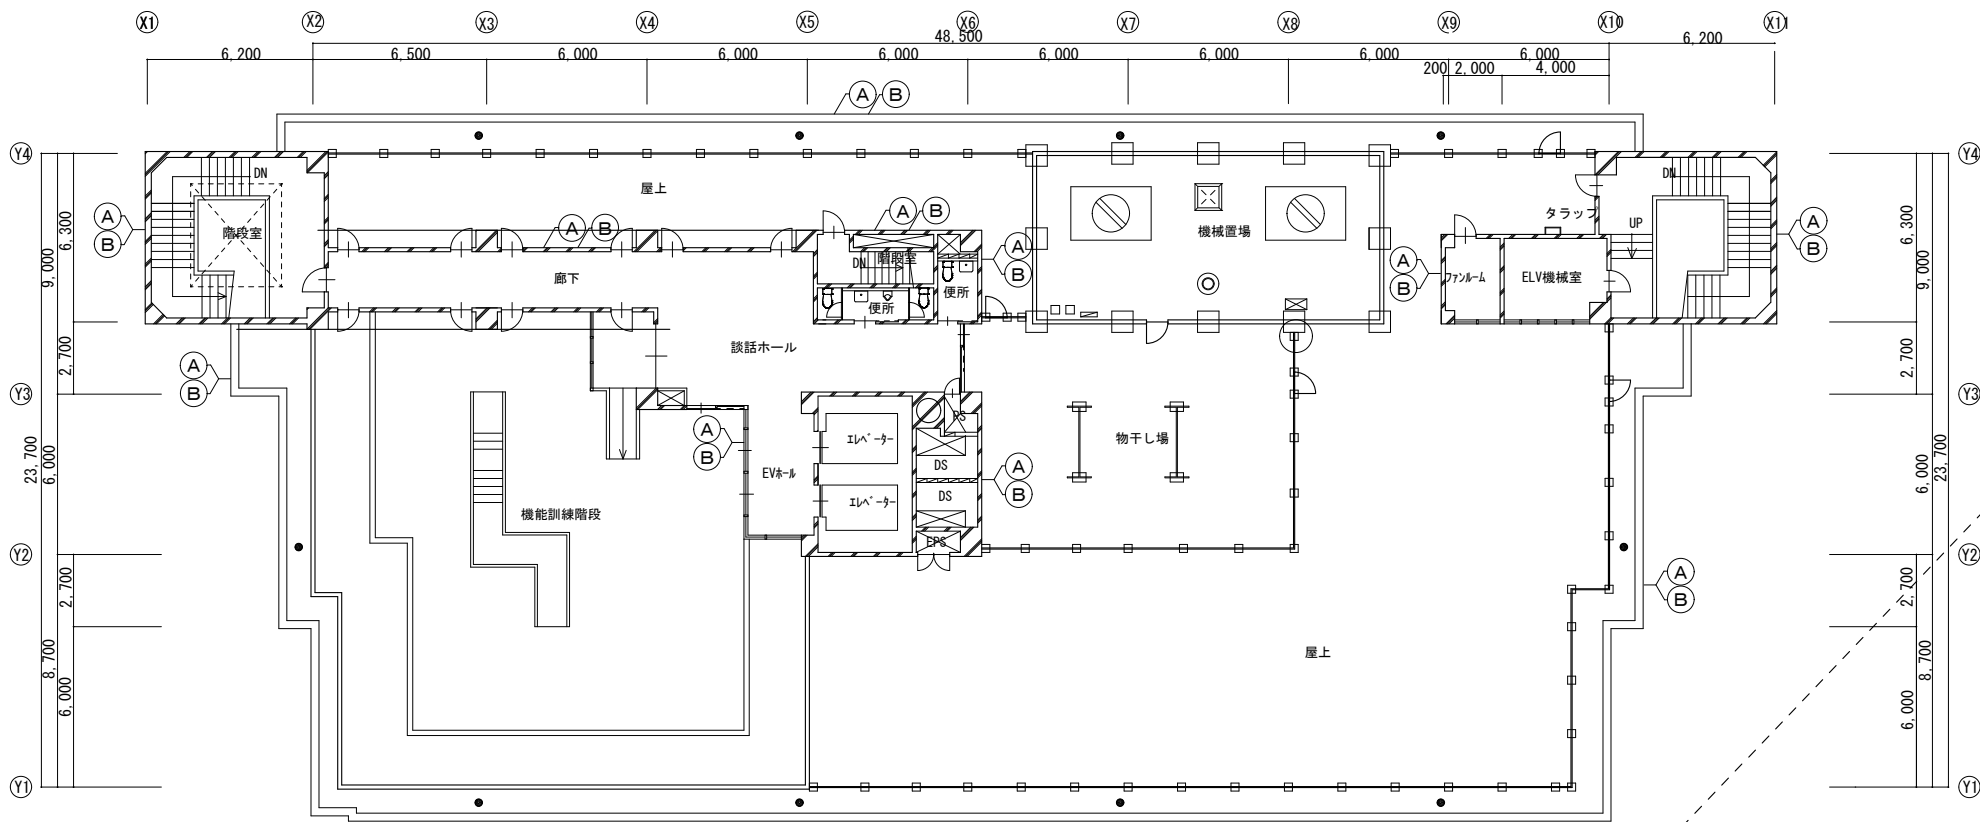

5階平面図 1/200

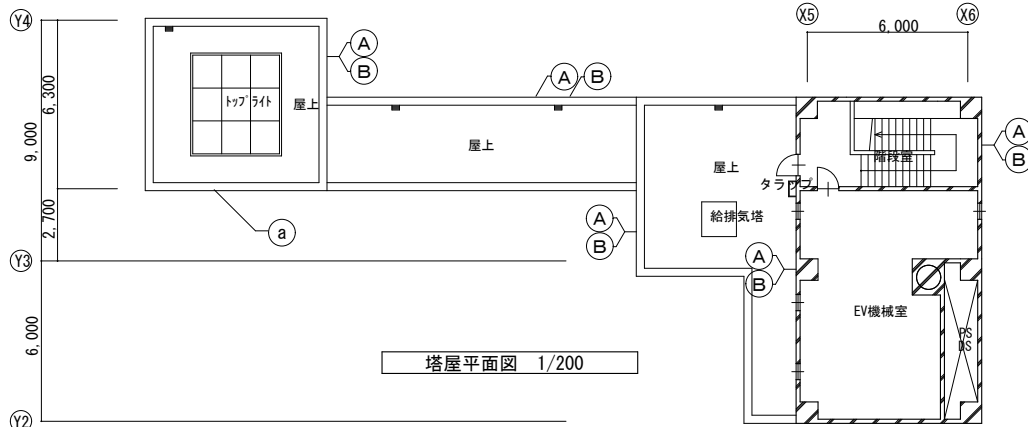


塔屋平面図 1/200

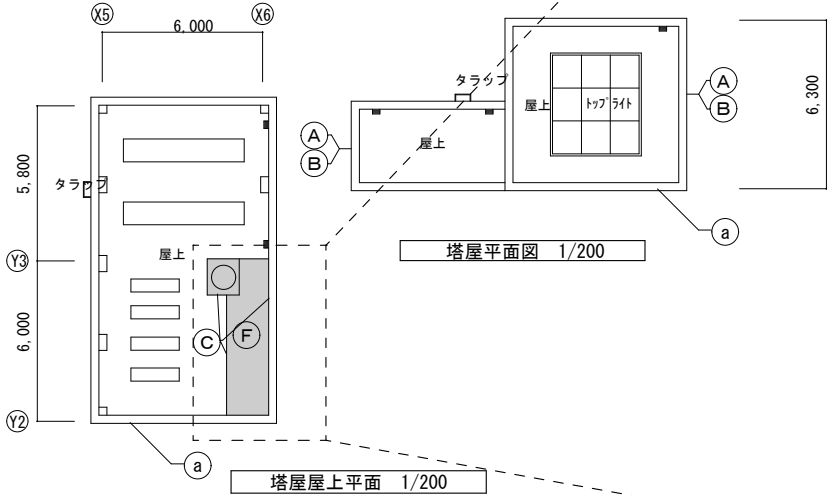

塔屋屋上平面 1/200

塔屋平面図 1/200

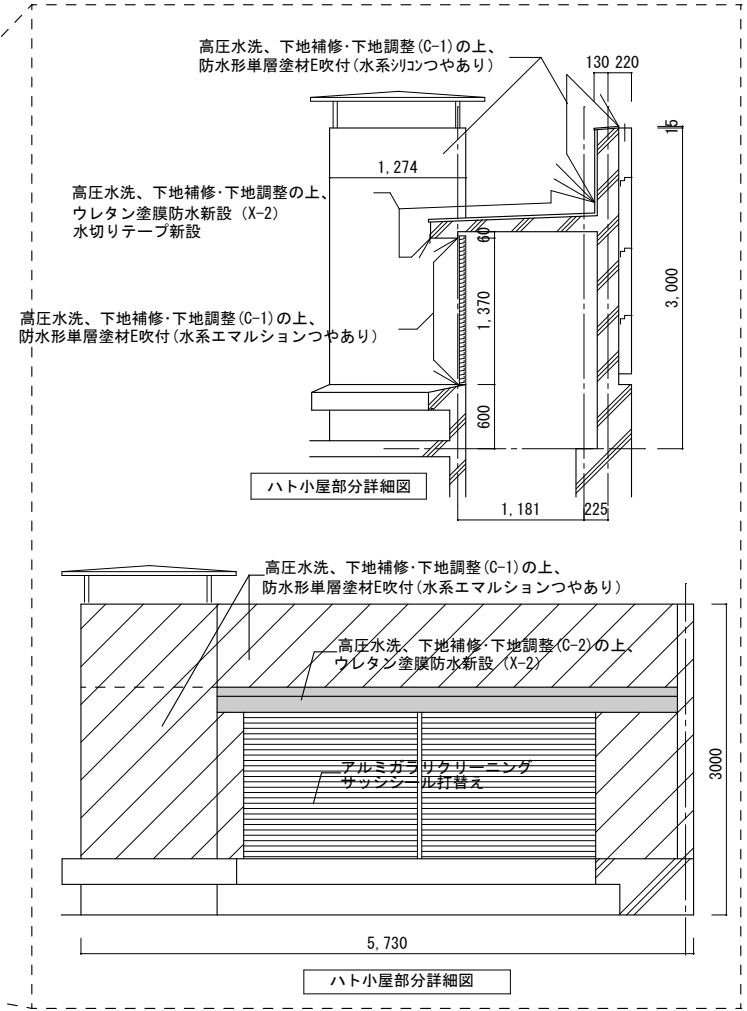


改 修 リ ス ト							
	記号	既存仕上げ	改修内容		記号	既存仕上げ	改修内容
外壁	(A)	珪酸質タイル 2丁掛け珪酸質タイル 平型	外壁タイル全面、酸洗い劣化部補修の上、高圧水洗（15MPa タイル目地詰め含む）	パラペット 笠木	(E)	アルミ笠木	クリーニング
	(B)	珪酸質タイル 2丁掛け珪酸質タイル 山型	外壁タイル全面、酸洗い劣化部補修の上、高圧水洗（15MPa タイル目地詰め含む）		(F)	コンクリート笠木 コンクリート打放し、金鍍抑え	高圧水洗、下地補修・下地調整の上、ウレタン塗膜防水新設（X-2）
	(C)	コンクリート打放し、吹付タイル	高圧水洗、下地補修・下地調整（C-1）の上、防水形単層塗材E吹付（水系エマルジョンつやあり）	屋上	(G)	平部 露出アスファルト防水 立上り	露出アスファルト防水新設：改質アスファルト常温粘着絶縁工法（AS-J1）高耐久高反射保護塗料塗布 脱気筒新設 ドレイン廻り取り撤去・新設
	(D)	庇裏、軒裏	高圧水洗、下地補修・下地調整（C-1）の上、外装薄塗材E吹付		(H)	露出アスファルト防水	露出アスファルト防水新設：改質アスファルト常温粘着絶縁工法（AS-J1）高耐久高反射保護塗料塗布 アルミ押え金物新設 アゴテープ新設（一部二重水切り金物新設）
屋外階段	(C)	手摺壁 コンクリート打放し、吹付タイル	高圧水洗、下地補修・下地調整（C-1）の上、防水形単層塗材E吹付（水系エマルジョンつやあり）	その他			
	(C)	内 壁 コンクリート打放し、吹付タイル	高圧水洗、下地補修・下地調整（C-1）の上、防水形単層塗材E吹付（水系エマルジョンつやあり）		(a)	外壁タイル目地シーリング	既設シーリング撤去、シーリング新設（PS-2、20×10）、塔屋屋上廻り（MS-2、25×10）
	(D)	段 裏 コンクリート打放し、7カラー吹付	高圧水洗、下地補修・下地調整（C-1）の上、外装薄塗材E吹付		(b)	堅樋 SGP白管	下地調整（RB種）の上、DP塗装（B種：上塗り2級）通管清掃共
					(c)	鉄部	下地調整（RB種）の上、DP塗装（B種：上塗り2級） ※図示の無いスチール設備配管、ボックスについても監督員と協議のうえ全てDP塗装替え
建具	(S)	アルミ製建具	アルミ製建具 シーリング 打替え（周囲、水切り共） ガラスクリーニング ※ガラスクリーニング 打替え ※建具表参照		(d)	天井 化粧ケイカル板	E P 塗装替え
		鋼製建具	ケレン清掃、RB種下地調整のうえ 内部SOP塗装替え外部DP（1級B種）、サッシ廻りシーリング 打替え ※建具表参照		(e)	花壇	水、植栽、客土、砂利一時撤去、下地調整の上、自閉樹脂塗膜防水（パラテックスB-1）施工後復旧

…防水新設箇所を示す。

完成図

工事名	吹田市介護老人保健施設外壁改修工事				
図面名	5階・屋上平面図				
縮 尺	1/200	設計	辻	番号	A-12
吹田市都市計画部資産経営室			年月日	令和4年3月	

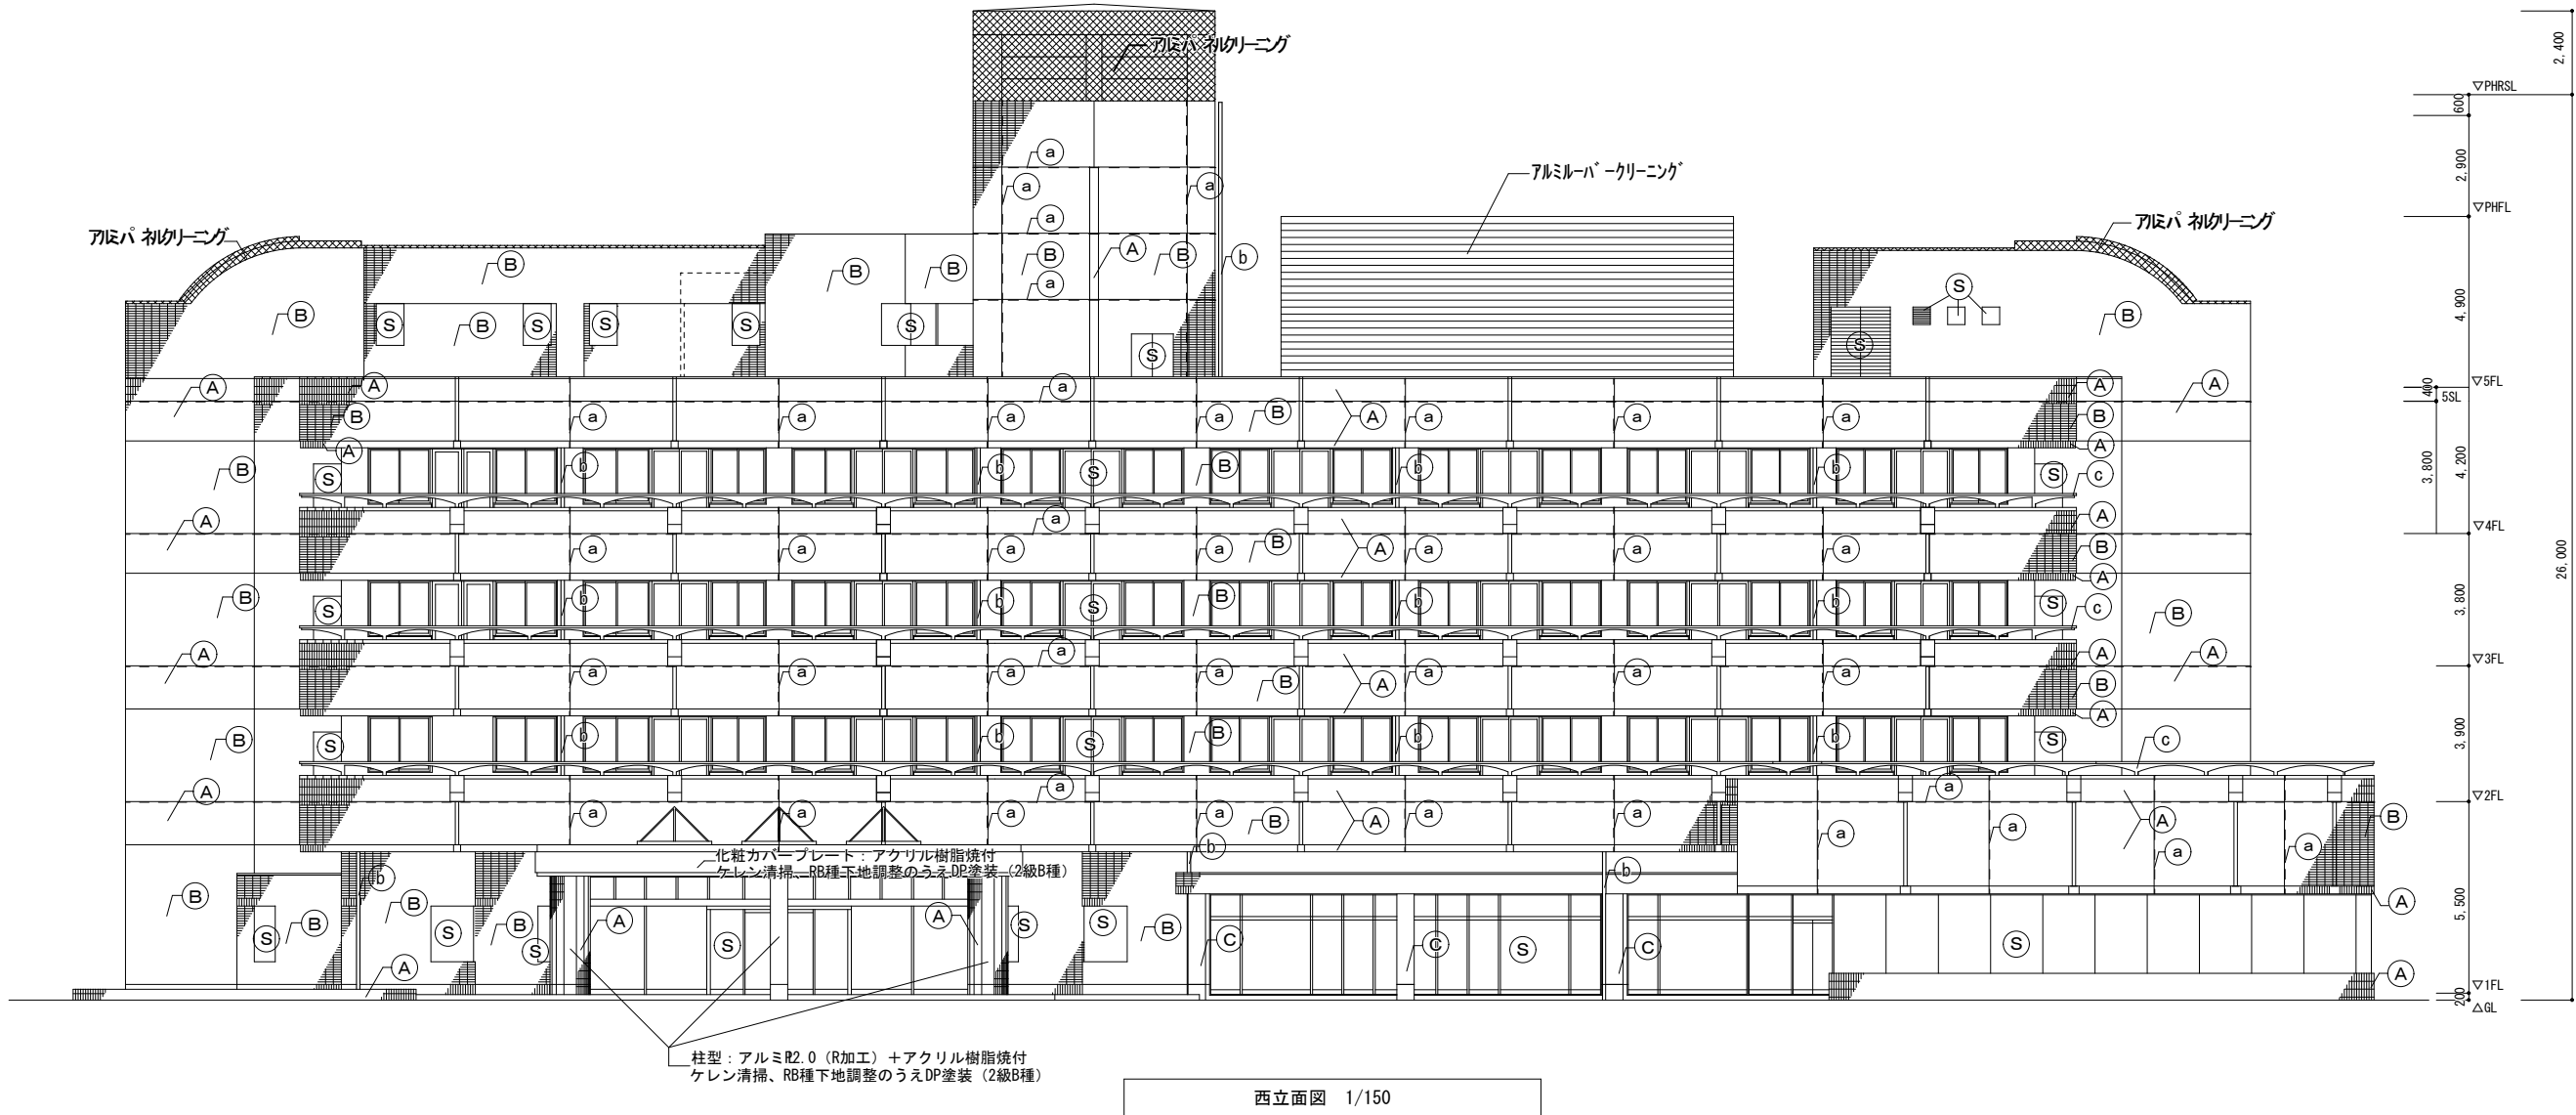


改 修 リ ス ト							
	記号	既存仕上げ	改修内容		記号	既存仕上げ	改修内容
外壁	(A)	珧器質タイル 2丁掛け珧器質タイル 平型	外壁タイル全面、酸洗い 劣化部補修の上、高圧水洗 (15MPa タイル目地詰め含む)	バレー 壁 上	(E)	アルミ笠木	クリーニング
	(B)	珧器質タイル 2丁掛け珧器質タイル 山型	外壁タイル全面、酸洗い 劣化部補修の上、高圧水洗 (15MPa タイル目地詰め含む)		(F)	コンクリート笠木 コンクリート打放し、金鍍抑え	高圧水洗、下地補修・下地調整の上、ウレタン塗膜防水新設 (X-2)
	(C)	コンクリート打放し、吹付タイル	高圧水洗、下地補修・下地調整 (C-2) の上、 防水形複層塗材E吹付 (水系シリコンつやあり)		(G)	平部 露出アスファルト防水 立上り	露出アスファルト防水新設：改質アスファルト常温粘着絶縁工法 (AS-J1)高耐久高反射保護塗料塗布 脱気筒新設 ドレイン廻り新設・新設
	(D)	庇裏、軒裏	高圧水洗、下地補修・下地調整 (C-2) の上、 外装薄塗材E吹付		(H)	露出アスファルト防水	露出アスファルト防水新設：改質アスファルト常温粘着絶縁工法 (AS-J1)高耐久高反射保護塗料塗布 アルミ押え金物新設 アゴテープ新設 (一部二重水切り金物新設)
屋外 階段	(C)	手摺壁、 コンクリート打放し、吹付タイル	高圧水洗、下地補修・下地調整 (C-2) の上、 防水形複層塗材E吹付け (水系シリコンつやあり)	通管 清掃共 その他	(a)	外壁タイル目地シーリング	既設シーリング撤去、シーリング新設 (PS-2、20×10)
	(C)	内 壁 コンクリート打放し、吹付タイル	高圧水洗、下地補修・下地調整 (C-2) の上、 防水形複層塗材E吹付け (水系シリコンつやあり)		(b)	壁樋 SGP白管	下地調整 (RB種) の上、DP塗装 (B種：上塗り2級)
	(D)		高圧水洗、下地補修・下地調整 (C-2) の上、 外装薄塗材E吹付		(c)	鉄部	下地調整 (RB種) の上、DP塗装 (B種：上塗り2級) ※図示の無いスチール設備配管、ボックスについても監督員と協議のうえ全てDP塗装替え
建具	(S)	アルミ製建具	アルミ製建具 シーリング 打替え (周囲、水切り共) が ラクリーニング ※が ラクリーニング 打替え ※建具表参照		(d)	天井 化粧ケイカル板	E P 塗替え
		鋼製建具	ケレン清掃、RB種下地調整のうえ 内部SOP塗装替え 外部DP (1級B種) 、サッシ廻りシーリング 打替え ※建具表参照		(e)	花壇	水、植栽、客土、砂利一時撤去、下地調整の上、自閉樹脂塗膜防水 (パラテックスB-1) 施工後復旧

…防水新設箇所を示す。

完成図

工事名	吹田市介護老人保健施設外壁改修工事				
図面名	西立面図				
縮 尺	1/150	設計	〃	番号	A-13
吹田市都市計画部資産経営室			年月日	令和4年3月	

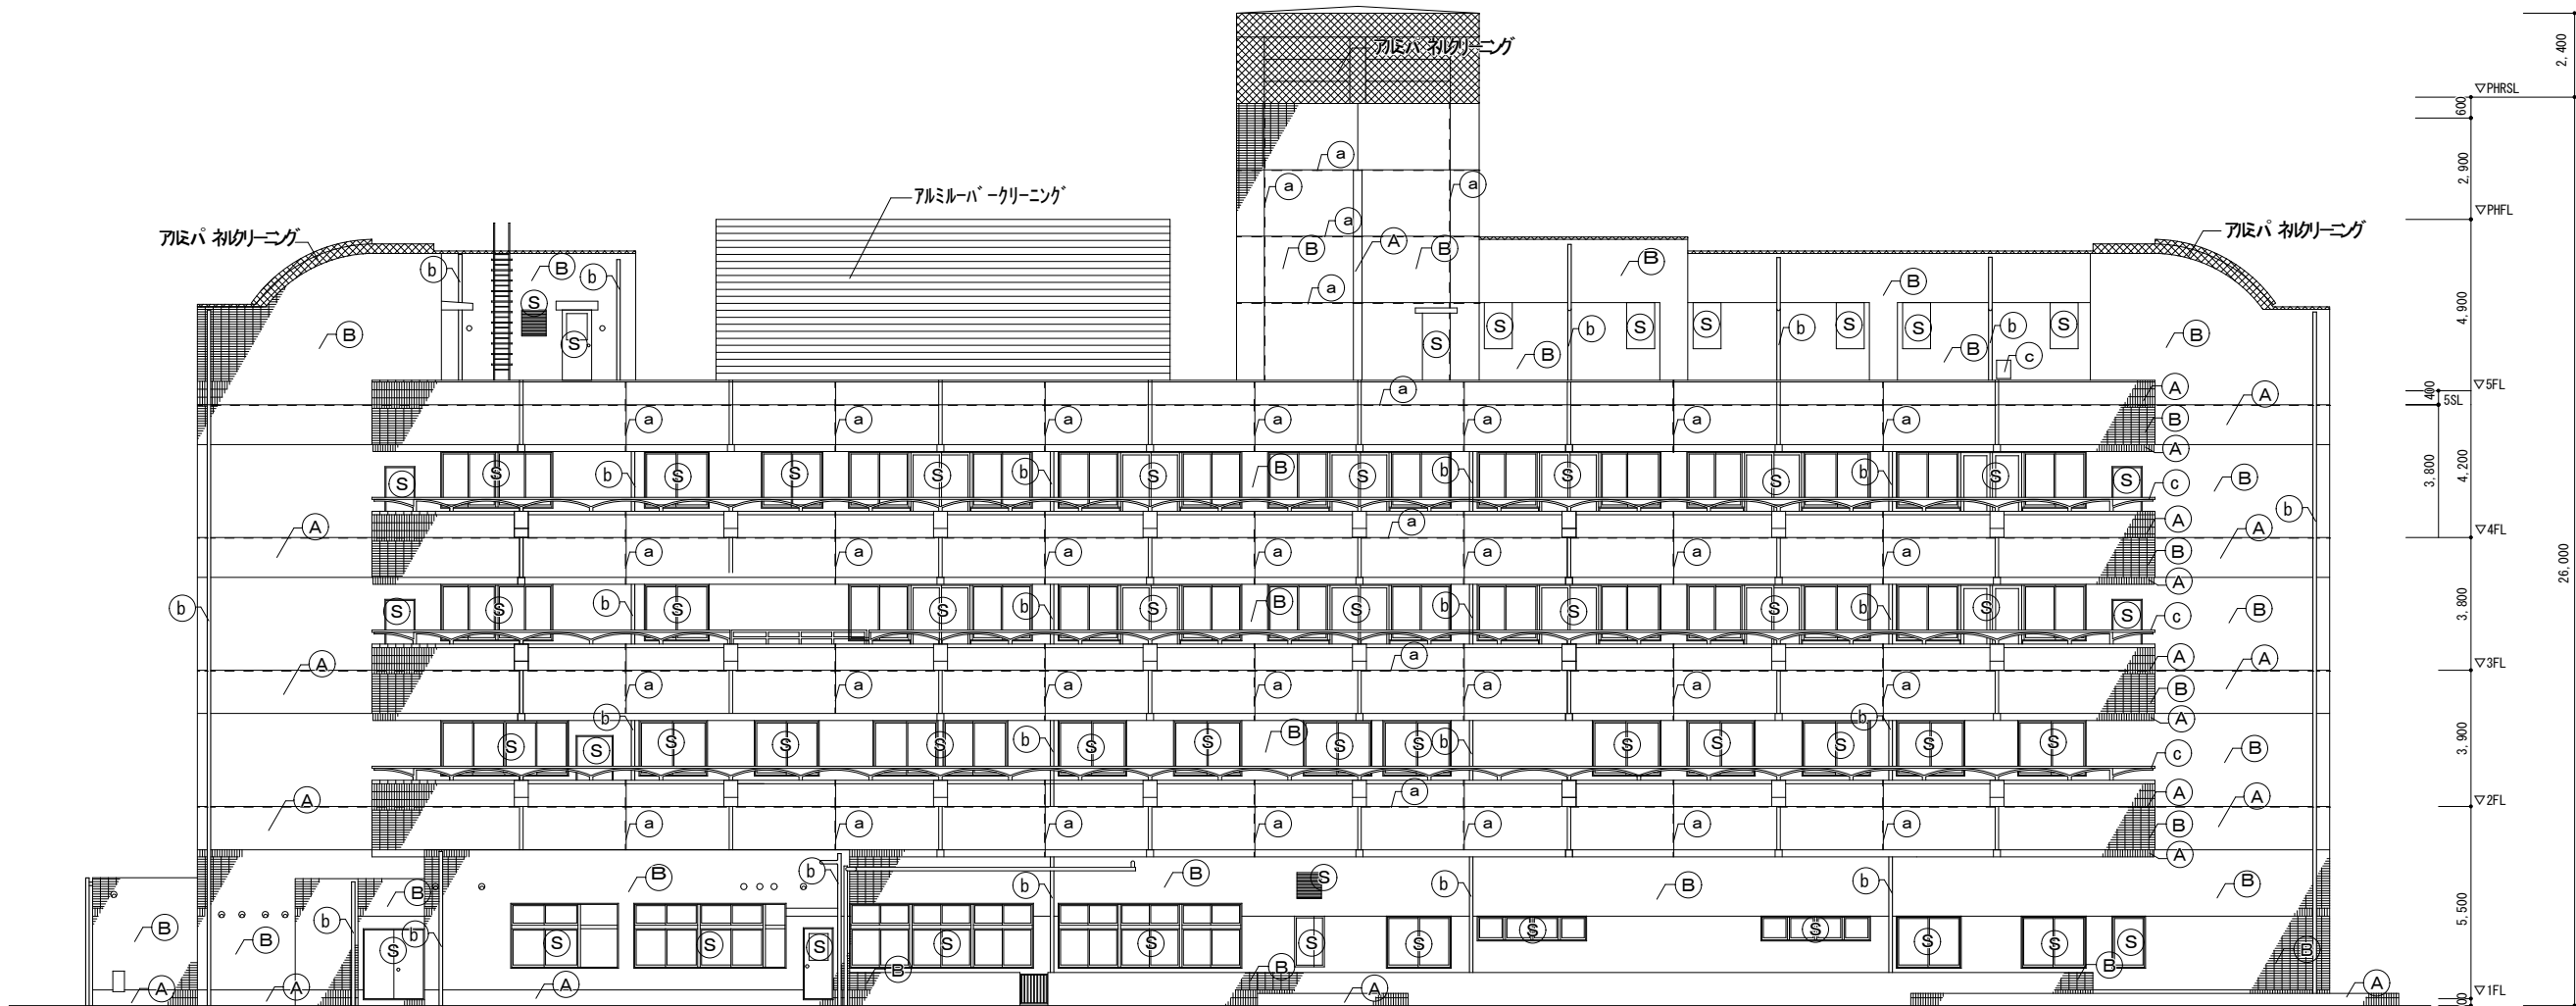


東立面図 1/150

改 修 リ ス ト							
	記号	既存仕上げ	改修内容		記号	既存仕上げ	改修内容
外壁	(A)	珧器質タイル 2丁掛け珧器質タイル 平型	外壁タイル全面、酸洗い劣化部補修の上、高圧水洗（15MPa タイル目地詰め含む）	バレー 笠木	(E)	アルミ笠木	クリーニング
	(B)	珧器質タイル 2丁掛け珧器質タイル 山型	外壁タイル全面、酸洗い劣化部補修の上、高圧水洗（15MPa タイル目地詰め含む）		(F)	コンクリート笠木 コンクリート打放し、金鍍抑え	高圧水洗、下地補修・下地調整の上、ウレタン塗膜防水新設（X-2）
	(C)	コンクリート打放し、吹付タイル	高圧水洗、下地補修・下地調整（C-2）の上、防水形複層塗材E吹付（水系シリコンつやあり）		(G)	平部 露出アスファルト防水	露出アスファルト防水新設：改質アスファルト常温粘着絶縁工法（AS-J1）高耐久高反射保護塗料塗布 脱気筒新設 ドレイン廻り折り撤去・新設
	(D)	庇裏、軒裏	高圧水洗、下地補修・下地調整（C-2）の上、外装薄塗材E吹付		(H)	立上り 露出アスファルト防水	露出アスファルト防水新設：改質アスファルト常温粘着絶縁工法（AS-J1）高耐久高反射保護塗料塗布 アルミ押え金物新設 アゴテープ新設（一部二重水切り金物新設）
屋外 階段	(C)	手摺壁、 コンクリート打放し、吹付タイル	高圧水洗、下地補修・下地調整（C-2）の上、防水形複層塗材E吹付け（水系シリコンつやあり）	通管清掃共	(a)	外壁タイル目地シーリング	既設シーリング撤去、シーリング新設（PS-2、20×10）
	(C)	内 壁 コンクリート打放し、吹付タイル	高圧水洗、下地補修・下地調整（C-2）の上、防水形複層塗材E吹付け（水系シリコンつやあり）		(b)	堅樋 S G P 白管	下地調整（RB種）の上、D P 塗装（B種：上塗り2級）
	(D)		高圧水洗、下地補修・下地調整（C-2）の上、外装薄塗材E吹付		(c)	鉄部	下地調整（RB種）の上、D P 塗装（B種：上塗り2級） ※図示の無いスチール設備配管、ボックスについても監督員と協議のうえ全てD P 塗替え
建具	(S)	アルミ製建具	アルミ製建具 シーリング打替え（周囲、水切り共） カクリーニング ※カクリーニング打替え アルミガラリ カリ廻りシリリング打替え 7Lミガ リクリーニング ※建具表参照	その他	(d)	天井 化粧ケイカル板	E P 塗替え
		鋼製建具	ケレン清掃、RB種下地調整のうえ 内部SOP塗替え外部DP（1級B種）、サッシ廻りシリリング打替え ※建具表参照		(e)	花壇	水、植栽、客土、砂利一時撤去、下地調整の上、自閉樹脂塗膜防水（パラテックスB-1）施工後復旧

…防水新設箇所を示す。

完成図

工事名	吹田市介護老人保健施設外壁改修工事			
図面名	東立面図			
縮 尺	1/150	設計	Ⅱ	番号 A-14
吹田市都市計画部資産経営室			年月日	令和4年3月

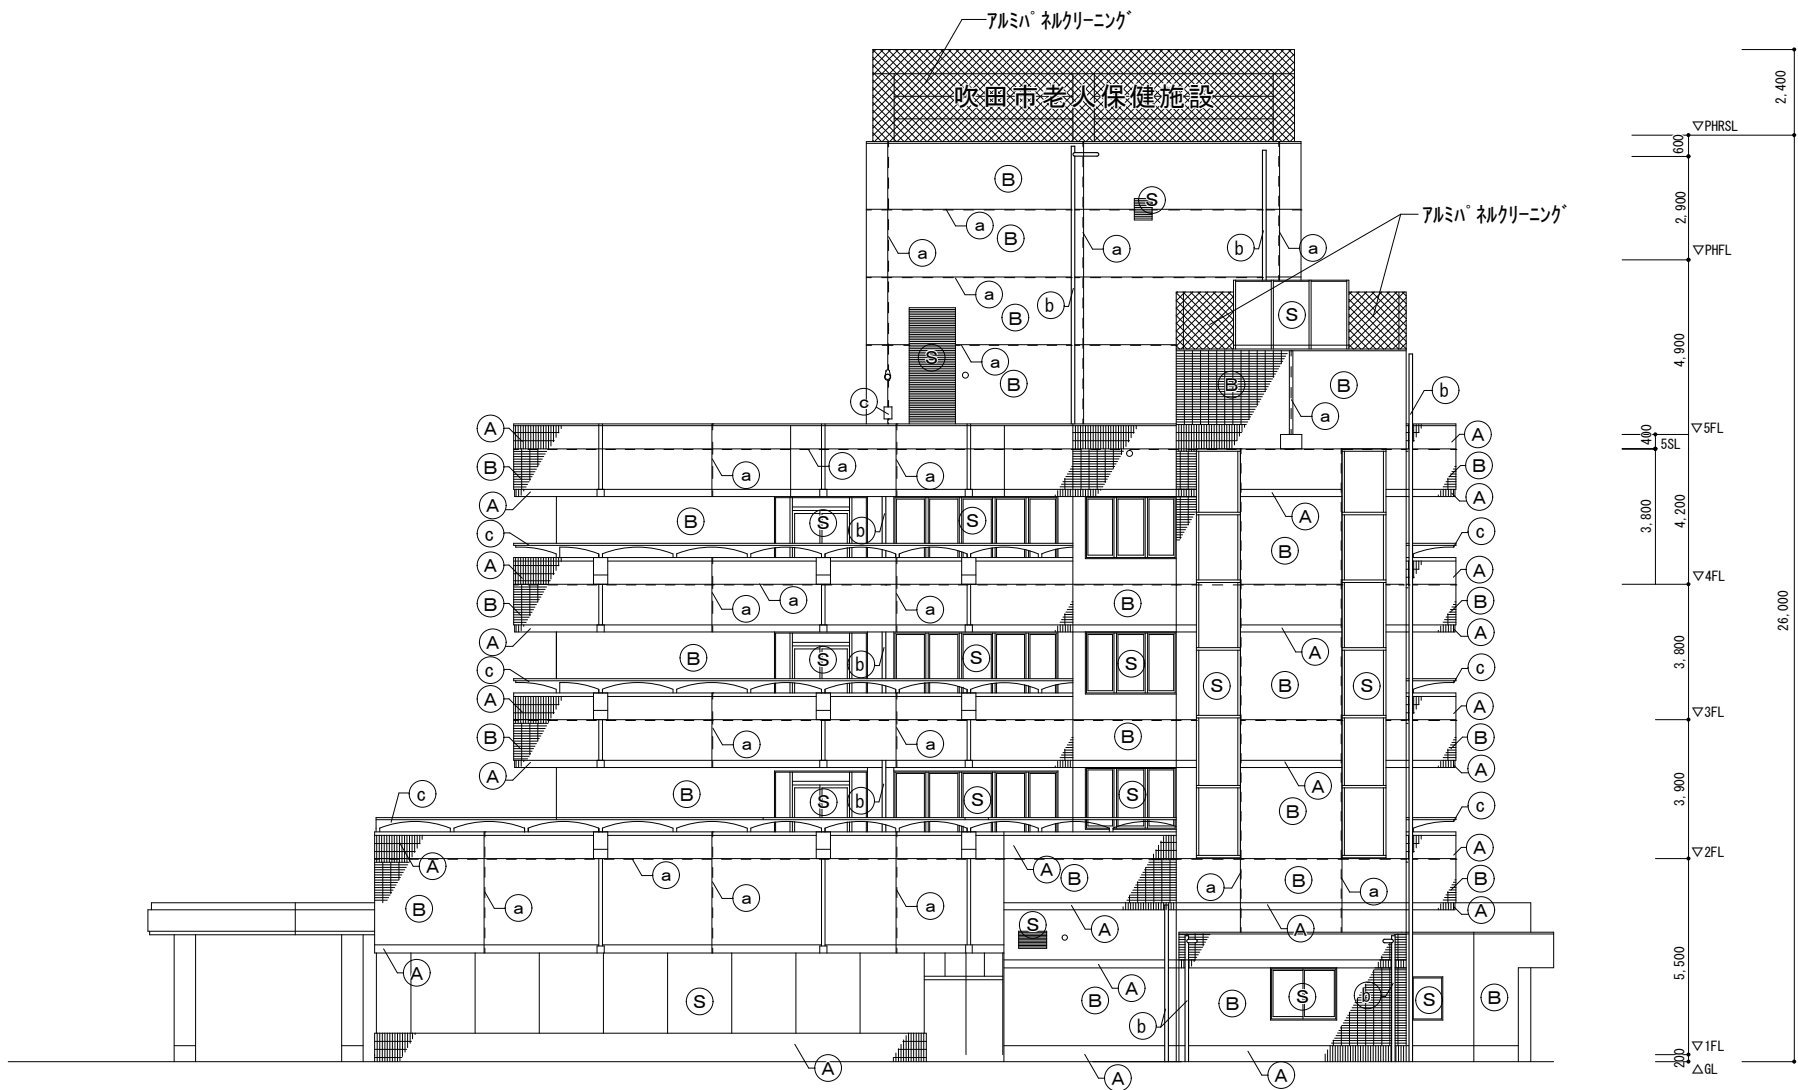


南立面図 1/150

改 修 リ ス ト							
	記号	既存仕上げ	改修内容		記号	既存仕上げ	改修内容
外 壁	Ⓐ	珪器質タイル 2丁掛け珪器質タイル 平型	外壁タイル全面、酸洗い劣化部補修の上、高圧水洗（15MPa タイル目地詰め含む）	バルコニー 笠木 屋上	Ⓔ	アルミ笠木	クリーニング
	Ⓑ	珪器質タイル 2丁掛け珪器質タイル 山型	外壁タイル全面、酸洗い劣化部補修の上、高圧水洗（15MPa タイル目地詰め含む）		Ⓕ	コンクリート笠木 コンクリート打放し、金銀抑え	高圧水洗、下地補修・下地調整の上、ウレタン塗膜防水新設（X-2）
	Ⓒ	コンクリート打放し、吹付タイル	高圧水洗、下地補修・下地調整（C-1）の上、防水形単層塗材E吹付（水系エマルジョンつやあり）		Ⓖ	平部 露出アスファルト防水 立上り	露出アスファルト防水新設：改質アスファルト常温粘着絶縁工法（AS-J1）高耐久高反射保護塗料塗布 脱気筒新設 ドレイン廻り研り撤去・新設
	Ⓓ	庇裏、軒裏	高圧水洗、下地補修・下地調整（C-1）の上、外装薄塗材E吹付		Ⓖ	露出アスファルト防水	露出アスファルト防水新設：改質アスファルト常温粘着絶縁工法（AS-J1）高耐久高反射保護塗料塗布 アルミ押え金物新設 アゴテープ新設（一部二重水切り金物新設）
屋外 階段	Ⓒ	手摺壁、 コンクリート打放し、吹付タイル	高圧水洗、下地補修・下地調整（C-1）の上、防水形単層塗材E吹付け（水系エマルジョンつやあり）	通管清掃 その他	Ⓐ	外壁タイル目地シーリング	既設シーリング撤去、シーリング新設（PS-2、20×10）
	Ⓒ	内 壁 コンクリート打放し、吹付タイル	高圧水洗、下地補修・下地調整（C-1）の上、防水形単層塗材E吹付け（水系エマルジョンつやあり）		Ⓑ	堅樋 SGP白管	下地調整（RB種）の上、DP塗装（B種：上塗り2級）
	Ⓓ	段 裏 コンクリート打放し、アクリルシ吹付	高圧水洗、下地補修・下地調整（C-1）の上、外装薄塗材E吹付		Ⓒ	鉄部	下地調整（RB種）の上、DP塗装（B種：上塗り2級） ※図示の無いスチール設備配管、ボックスについても監督員と協議のうえ全てDP塗替え
建 具	Ⓔ	アルミ製建具	アルミ製建具 シーリング 打替え（周囲、水切り共） ガラスクリーニング ※ガラスクリーニング 打替え アルミガラリ ガラス廻りシーリング 打替え 7Mサッシガラスクリーニング ※建具表参照	その他	Ⓓ	天井 化粧ケイカル板	E P 塗替え
		鋼製建具	ケレン清掃、RB種下地調整のうえ 内部SOP塗替え外部DP（1級B種）、サッシ廻りシーリング 打替え ※建具表参照		Ⓔ	花壇	水、植栽、客土、砂利一時撤去、下地調整の上、自閉樹脂塗膜防水（バラテックスB-1）施工後復旧

…防水新設箇所を示す。

完成図

工事名	吹田市介護老人保健施設外壁改修工事				
図面名	南立面図				
縮 尺	1/150	設計	〇	番号	A-15
吹田市都市計画部資産経営室			年月日	令和4年3月	

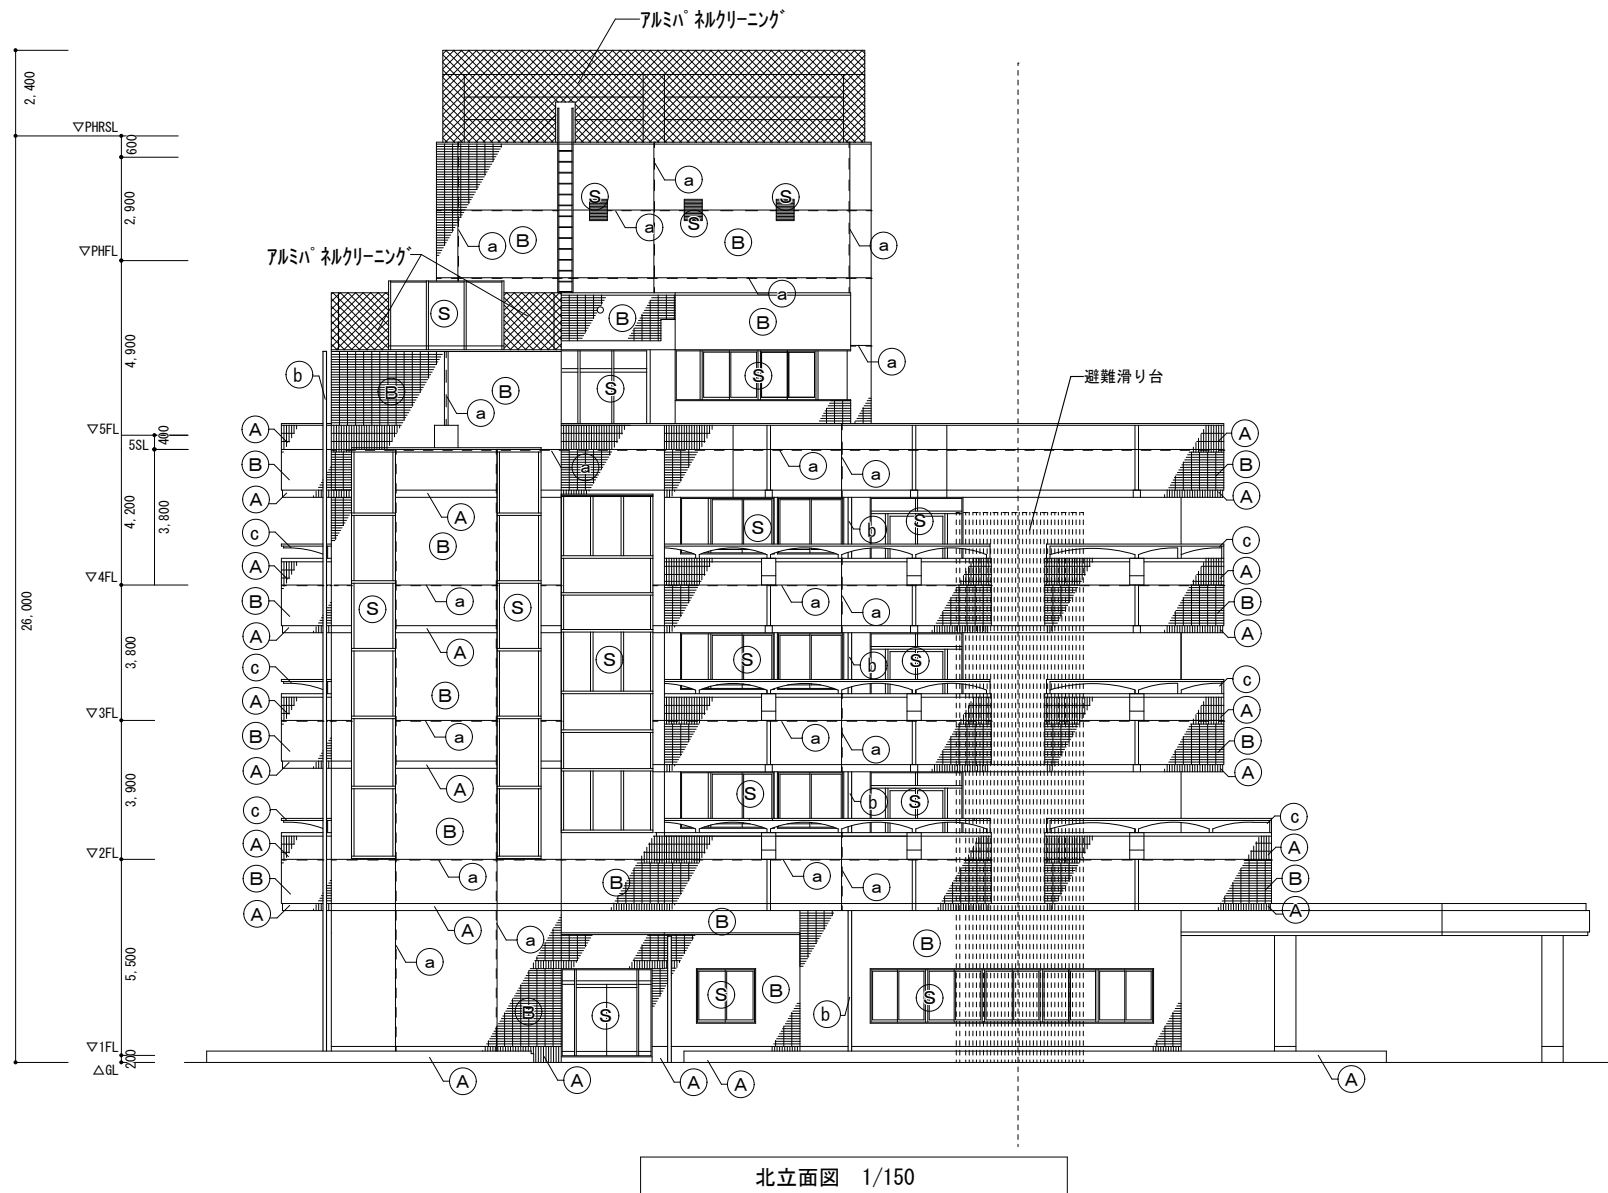

改 修 リ ス ト								
	記号	既存仕上げ	改修内容		記号	既存仕上げ	改修内容	
外 壁	Ⓐ	珪酸質タイル 2丁掛け珪酸質タイル 平型	外壁タイル全面、酸洗い劣化部補修の上、高圧水洗（15MPa タイル目地詰め含む）	バ ラ ッ ク 笠 木	Ⓔ	アルミ笠木	クリーニング	
	Ⓑ	珪酸質タイル 2丁掛け珪酸質タイル 山型	外壁タイル全面、酸洗い劣化部補修の上、高圧水洗（15MPa タイル目地詰め含む）		Ⓕ	コンクリート笠木 コンクリート打放し、金鍍抑え	高圧水洗、下地補修・下地調整の上、ウレタン塗膜防水新設（X-2）	
	Ⓒ	コンクリート打放し、吹付タイル	高圧水洗、下地補修・下地調整（C-1）の上、防水形単層塗材E吹付（水系エマルジョンつやあり）		屋 上	Ⓖ	平 部 露出アスファルト防水	露出アスファルト防水新設：改質アスファルト常温粘着絶縁工法（AS-J1）高耐久高反射保護塗料塗布 脱気筒新設 ドレイン廻り切り撤去・新設
	Ⓓ	庇裏、軒裏	高圧水洗、下地補修・下地調整（C-1）の上、外装薄塗材E吹付			Ⓖ	立 上 り 露出アスファルト防水	露出アスファルト防水新設：改質アスファルト常温粘着絶縁工法（AS-J1）高耐久高反射保護塗料塗布 アルミ押え金物新設 アゴテープ新設（一部二重水切り金物新設）
屋 外 階 段	Ⓒ	手摺壁、 コンクリート打放し、吹付タイル	高圧水洗、下地補修・下地調整（C-1）の上、防水形単層塗材E吹付け（水系エマルジョンつやあり）	通 管 清 掃 共 そ の 他				
	Ⓒ	内 壁 コンクリート打放し、吹付タイル	高圧水洗、下地補修・下地調整（C-1）の上、防水単層塗材E吹付け（水系エマルジョンつやあり）		Ⓐ	外壁タイル目地シーリング	既設シーリング撤去、シーリング新設（PS-2、20×10）	
	Ⓓ	段 裏 コンクリート打放し、アクリリシ吹付	高圧水洗、下地補修・下地調整（C-1）の上、外装薄塗材E吹付		Ⓑ	縦樋 S G P 白 管	下地調整（RB種）の上、D P 塗装（B種：上塗り2級）	
					Ⓒ	鉄 部	下地調整（RB種）の上、D P 塗装（B種：上塗り2級） ※図示の無いスチール設備配管、ボックスについても監督員と協議のうえ全てD P 塗装替え	
建 具	Ⓔ	アルミ製建具	アルミ製建具 シーリング 打替え（周囲、水切り共） ガラスクリーニング ※ガラスシーリング 打替え アルミガラリ ガラス廻りシーリング 打替え アルミベネクリーニング ※建具表参照		Ⓓ	天井 化粧ケイカル板	E P 塗替え	
		鋼製建具	ケレン清掃、RB種下地調整のうえ 内部SOP塗替え外部DP（1級B種）、サッシ廻りシーリング 打替え ※建具表参照		Ⓔ	花壇	水、植栽、客土、砂利一時撤去、下地調整の上、自閉樹脂塗膜防水（パラテックスB-1）施工後復旧	

…防水新設箇所を示す。

完成図

工事名	吹田市介護老人保健施設外壁改修工事				
図面名	北立面図				
縮 尺	1/150	設計	Ⓙ	番号	A-16
吹田市都市計画部資産経営室			年月日	令和4年3月	