


透水性舗装面積	741.0㎡
緑地面積	362.0㎡
透水面積 合計	1103.0㎡
透水面積率	41.9%

外構仕上げ 凡例

凡例	仕 上 げ	詳細図番号
	インターロッキングブロック60t (天然骨材入り・透水性)	GD-07
	土間コンクリートの上 インターロッキングブロック80t (天然骨材入り・非透水性)	GD-08
	インターロッキングブロック80t (天然骨材入り・透水性)	GD-07
	透水性アスファルト舗装	GD-09
	磁器質タイル100角	GD-10
	コンクリート舗装	GD-11
	砕石舗装	GD-12
	ゼブラマーク	

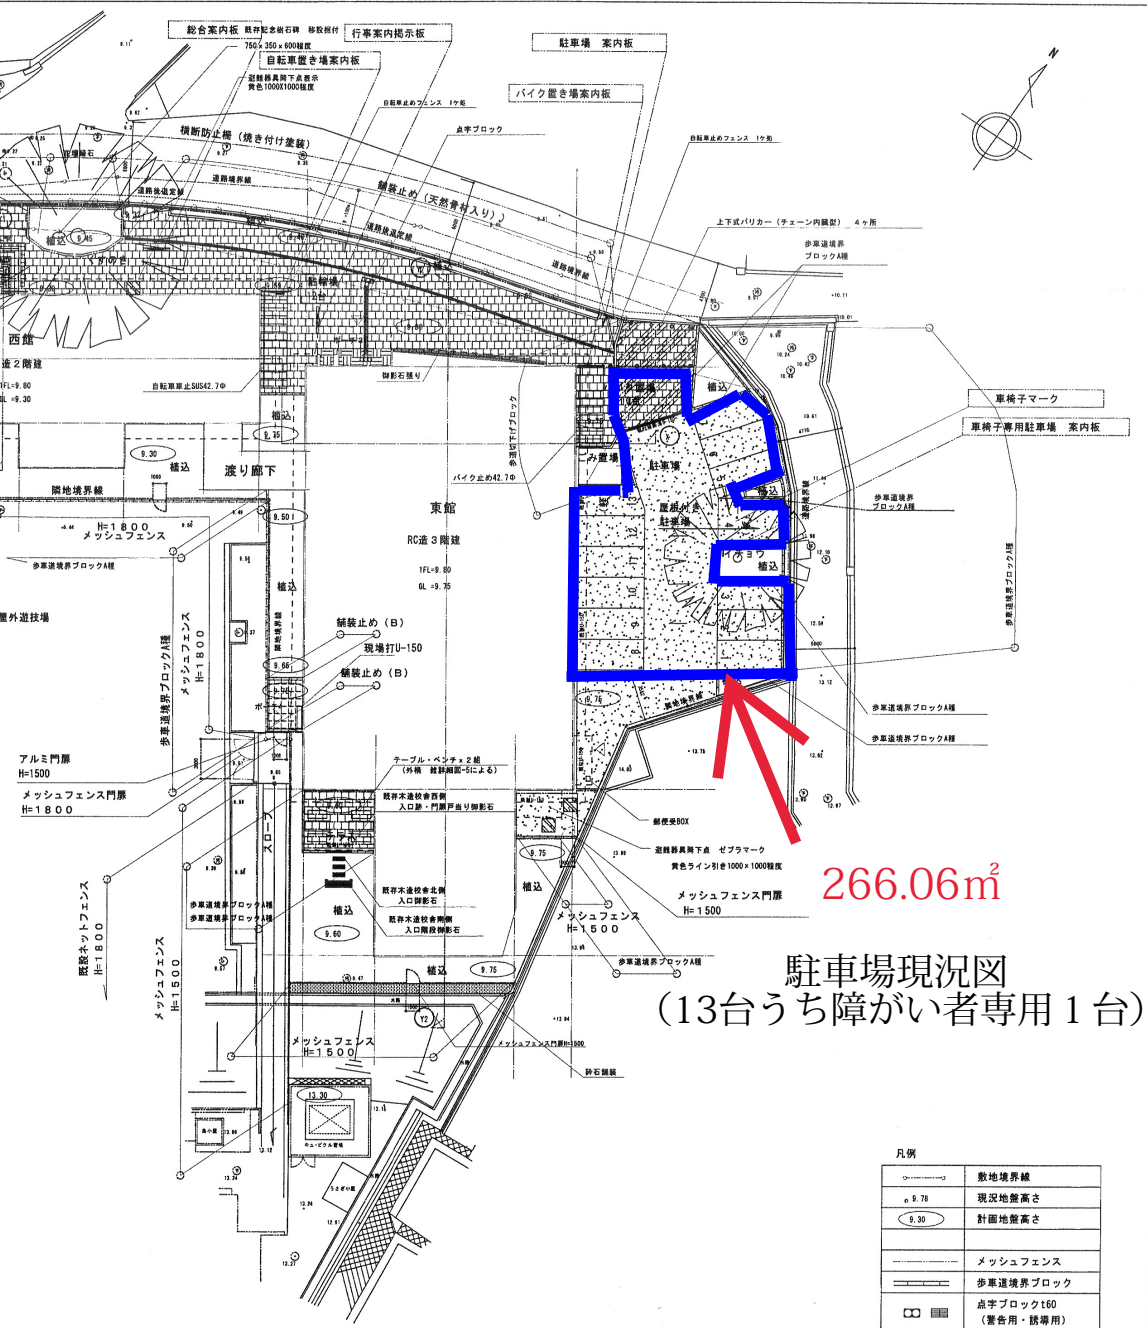

266.06㎡

駐車場現況図
(13台うち障がい者専用1台)

凡例

	敷地境界線
	現況地盤高さ
	計画地盤高さ
	メッシュフェンス
	歩車道境界ブロック
	点字ブロック160 (警告用・誘導用)

完成図

- ※特記事項
- 避難器具降下点のゼブラマークの色及び詳細は消防協議を要するので、監督員に確認のこと。
 - U字溝は雨水排水計画図による。
 - 車止めのブロックは、各駐車スペース2ヶ所を基本とする。

工事名	(仮称) 吹田市立千里山・後身寺幼稚園 建設工事	(建設工事)
図面名	外構計画平面図	図尺 5=1/1,200
設計		図面番号 A-107
作成	14 年 2 月 日	