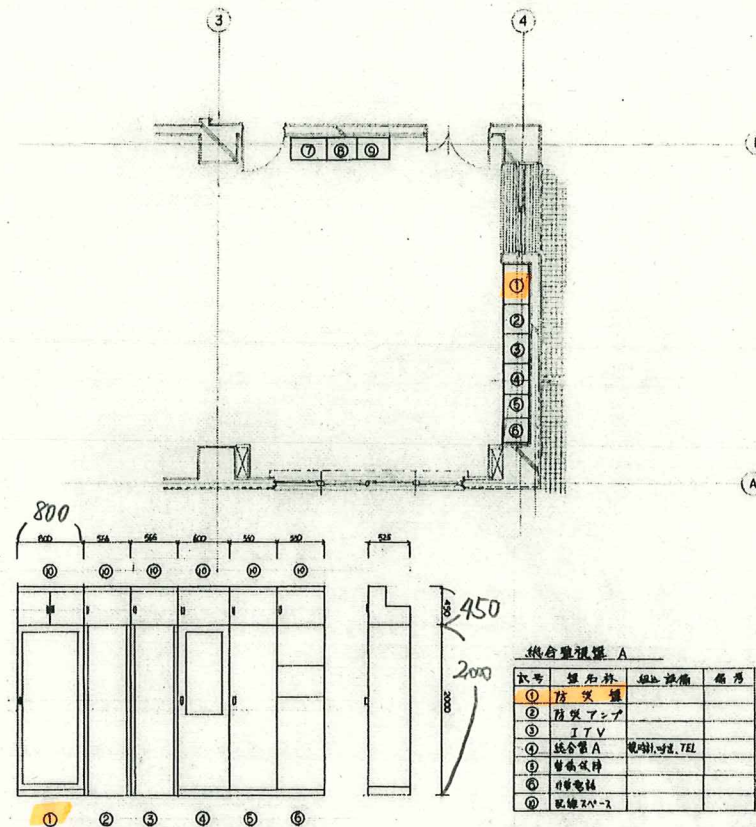
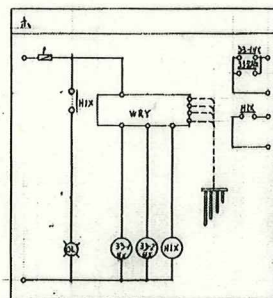
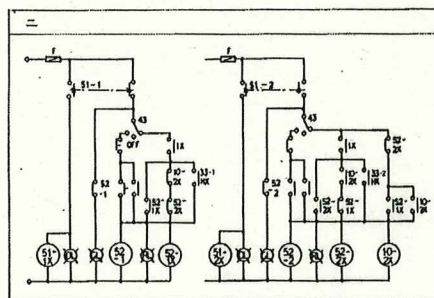
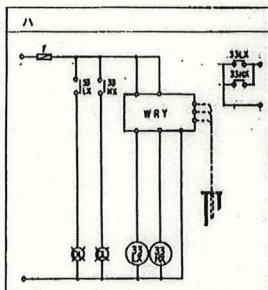
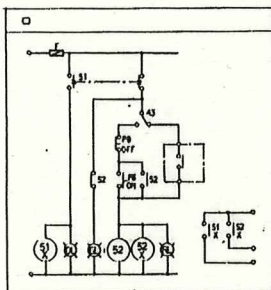
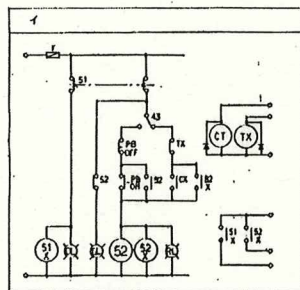
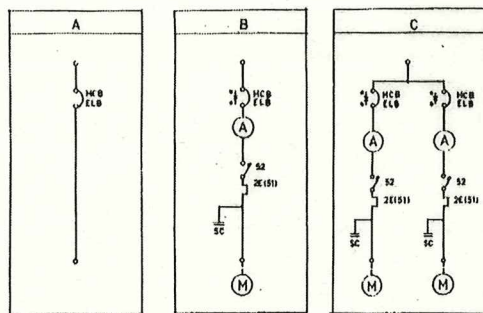


完成図