

衛生機器表

記 号	名 称	型 式	仕 様	動 力			起動 方式	非常用 電源	台数	設置場所		備 考
				φ	V	kW				階		
PU-1	増圧給水ポンプユニット (上水用)	インバーター制御	ステンレス製 (3台ローテーション2台並列運転)	3	200	2.2×2		○	1	B1	ポンプ室	基礎：建築工事 75PNE002.2B
		推定末端圧一定制御	80φ × 530L/min × 31m									
			付属品：制御盤、防振機手、流量センサー、圧力発信機、他必要付属品									
H0-1	屋内消火栓箱 (1号消火栓)	総合型形(認定品)	寸法 750 W × 180 D × 1,300 H	—	—	—	—		5	B1・1	廊下	
		埋込形	消火栓 40A、フラットバー6mm枠仕様							2・3・4		
		表示灯フラット形	付属品：ノズル(40A)、ホース(40A、15m×2本)、ホース架共、他必要付属品									
	テスト井		40A SUS製ボックス 400 W × 230 D × 530 H						1	R0	屋上	
既PU-1	屋内消火栓ポンプユニット	消防認定品	100 × 750L/min × 55m	3	200	15.0	—	○	1	B1F	既存機ポンプ室	
			付属品：制御盤、性能試験用配管、水温上昇送り機能、圧力計、遠成計									
			0V、CV、可とう機手、他必要付属品									


衛生器具表

名称	型番	付属品	B 1 階		1 階		2 階		3 階		4 階		屋外 バラン ンチェン ト裏	合計	備 考
			便 所 (男)	多 目 的 便 所 (女)	便 所 (男)	手 洗 場 (女)	便 所 (男)	手 洗 場 (女)	便 所 (男)	手 洗 場 (女)	便 所 (男)	手 洗 場 (女)			
洋風便器	CFS498B	TC291J, YH701	2	3	5	10	5	10	5	10	5	10		65	
洋風便器	CFS498B	TCFS840AUPS, YH701		1										1	AC100V (1260W)
擬音装置	YES402R			3	10		10		10		10			43	AC100V (1W)
小便器	UF5900R	HP900	3		11		11		11		11			47	AC100V (0.5W)
洗面器	L502	カウンターは建築工事 TLE26506J, TLDP2105J, TN115	2	2	5	6	5	6	5	6	5	6		48	AC100V (0.6W)
車いす対応洗面器 掃除流し	MVHG(ブラケット式) SK322	L=900 RECK03B1S84GK, TL347CU, MX60022P, M9P40A×2 T200SNR13C, T37SGEP, T9R, TK22		1										1	
			1	1	1	1	1	1	1	1	1	1		10	
化粧鏡	YM3580AC		2	2	5	6	5	6	5	6	5	6		48	
大型鏡	MMA5A900A1050W			1										1	
横水栓	T200SNR13C	水栓柱共											1	1	
横水栓	T200BSQ13C				5		5		5		5		5	6	31
掃除兼用ドレン	C0DD-100		1	1	2	1	2	1	2	1	2	1		14	
掃除兼用ドレン	C0DD-80					1		1		1		1		4	
掃除兼用ドレン	C0DD-65			1										1	
床上掃除口	C0A-100					2		2		2		2		8	
床上掃除口	C0A-80				1	2	1	2	1	2	1	2	1	13	
床上掃除口	C0A-65		2	2	1	1	1	1	1	1	1	1	1	17	


樹リスト(汚水・雑排水)

KBH=+7.870 設計GL=+7.000							
樹番号	樹名称	樹寸法	敷地レベル (KBH基準)	管底寸法 (KBH基準)	樹深さ	置仕様	備考
①	小口径塩ビ樹	100—100—200(ST)	+10.059	+9.399	660H	塩ビ蓋(φ200)	
②	小口径塩ビ樹	100—100—200(45Y)	+10.094	+9.269	825H	塩ビ蓋(φ200)	
③	小口径塩ビ樹	100—100—200(90L)	+10.005	+9.175	830H	塩ビ蓋(φ200)	
④	小口径塩ビ樹	150—150—200(MLS)	+10.048	+9.108	940H	塩ビ蓋(φ200)	30段差
⑤	小口径塩ビ樹	150—150—200(ST)	+10.024	+9.054	970H	塩ビ蓋(φ200)	
⑥	小口径塩ビ樹	150—150—200(45L)	+10.139	+8.877	1260H	塩ビ蓋(φ200)	
⑦	小口径塩ビ樹	150—150—200(45L)	+10.149	+8.859	1290H	塩ビ蓋(φ200)	
⑧	既存コンクリート樹	(600×600)	+10.004	+8.519	(1,485H)	(鋼鉄製防臭型(φ600))	樹改修 ==+8.824
⑨	小口径塩ビ樹	200—200—200(ドロップ)	+8.703	+7.525	1178H	防護蓋(φ200) T-6	ドロップ==+8.178
⑩	小口径塩ビ樹	200—200—300(ドロップ)	+8.005	+7.300	705H	防護蓋(φ300) T-8	ドロップ==+7.440
⑪	小口径塩ビ樹	200—200—300(45L)	+7.745	+7.215	530H	塩ビ蓋(φ300)	
⑫	小口径塩ビ樹	200—200—300(45L)	+7.875	+7.140	735H	塩ビ蓋(φ300)	
⑬	小口径塩ビ樹	200—200—300(90L)	+7.630	+7.040	590H	塩ビ蓋(φ300)	
⑭	小口径塩ビ樹	200—200—300(90L)	+7.620	+6.990	630H	防護蓋(φ300) T-14	
⑮	小口径塩ビ樹	200—200—200(DR)	+7.620	+6.326	1,294H	防護蓋(φ200) T-14	ドロップ==+6.850
⑯	小口径塩ビ樹	200—200—300(90Y)	+7.620	+6.305	1,315H	防護蓋(φ300) T-14	
⑰	小口径塩ビ樹	200—200—300(90Y)	+7.620	+6.291	1,329H	防護蓋(φ300) T-14	
⑱	小口径塩ビ樹	200—200—300(90Y)	+7.620	+6.172	1,448H	防護蓋(φ300) T-14	
⑲	小口径塩ビ樹	200—200—300(90Y)	+7.620	+6.105	1,515H	防護蓋(φ300) T-14	
⑳	小口径塩ビ樹	200—200—300(90Y)	+7.620	+6.097	1,523H	防護蓋(φ300) T-14	
㉑	小口径塩ビ樹	200—200—300(90Y)	+7.620	+6.090	1,530H	防護蓋(φ300) T-14	
㉒	小口径塩ビ樹	200—200—300(90Y)	+7.620	+6.078	1,542H	防護蓋(φ300) T-14	
㉓	小口径塩ビ樹	200—200—300(90L)	+7.620	+5.996	1,624H	防護蓋(φ300) T-14	
㉔	既存コンクリート樹	(750×750)	+7.510	+5.555	1,955H	(鋼鉄製防臭型(φ750))	樹改修 ==+5.950
㉕	小口径塩ビ樹	100—100—300(UTK)	+7.515	+6.240	1,275H	塩ビ蓋(φ300)	トラップ樹
㉖	小口径塩ビ樹	150—150—200(45L)	+9.981	+8.981	1,000H	塩ビ蓋(φ200)	
㉗	小口径塩ビ樹	150—150—200(45L)	+9.944	+8.964	980H	塩ビ蓋(φ200)	
㉘	小口径塩ビ樹	150—150—200(45L)	+9.908	+8.953	955H	塩ビ蓋(φ200)	
㉙	小口径塩ビ樹	150—150—200(45L)	+9.887	+8.937	950H	塩ビ蓋(φ200)	

注) 上記値は参考とし、撤去・改修にあたっては事前に確認、測量を行うこと。
注) ⑭～㉓の樹は樹の天端をGL-100程度とし、埋設すること。
なお、個々の樹位置を示すプレートを作成し、プレート位置については監督員と協議の上設置すること。
注) 先行工事にて敷設した排水樹は、その後建築工事に支障が出る場合、養生をすること。

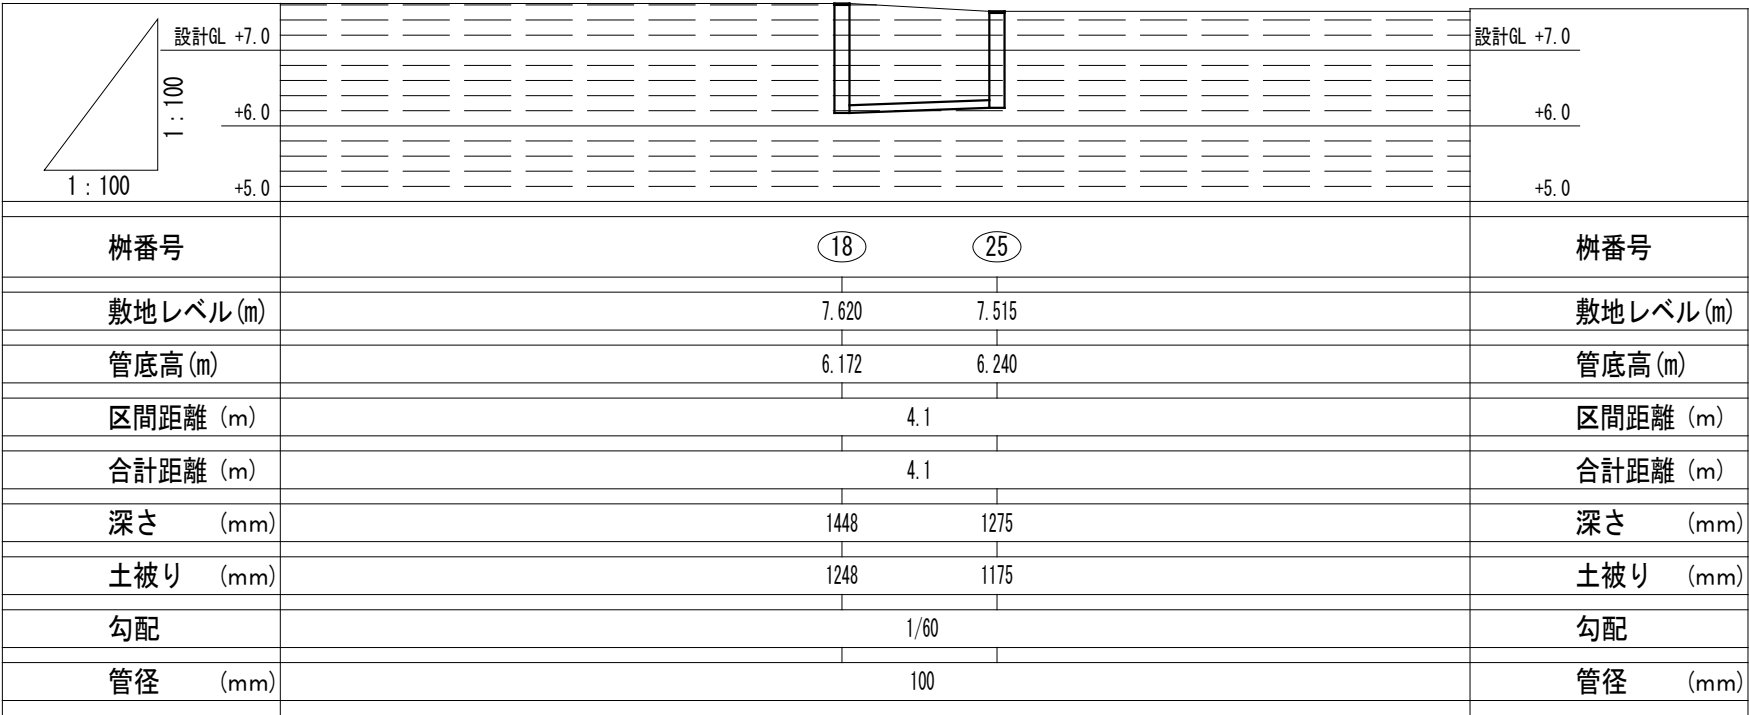

排水縦断面図

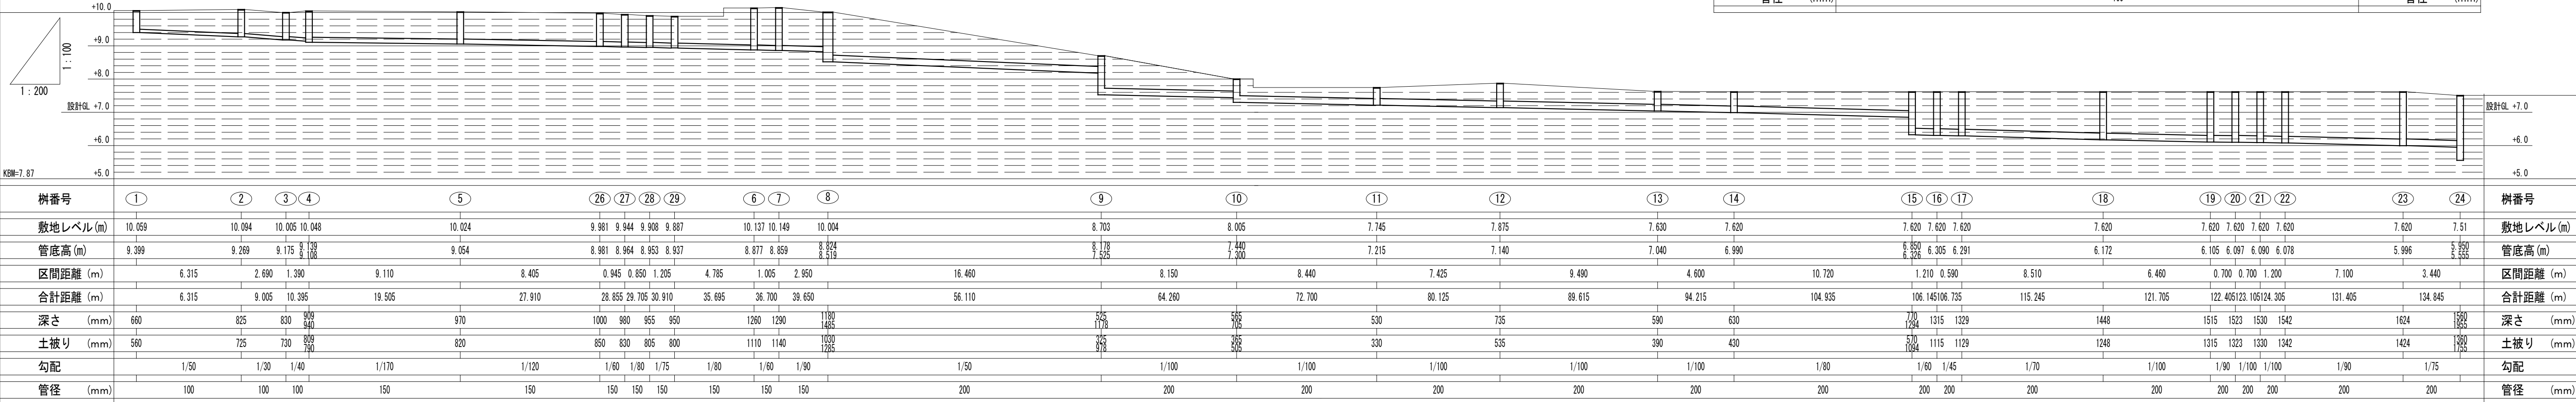

完成図

工事名	吹田市立千里丘中学校校舎増築工事（機械設備工事）		
図面名	衛生設備 機器表・器具表・樹リスト・縦断面図	縮 尺	A1：S= ー A3：S= ー
設 計	株式会社トクオ 大阪事務所	図 面	
	令和 2 年 5 月 日	番 号	M-025/036