


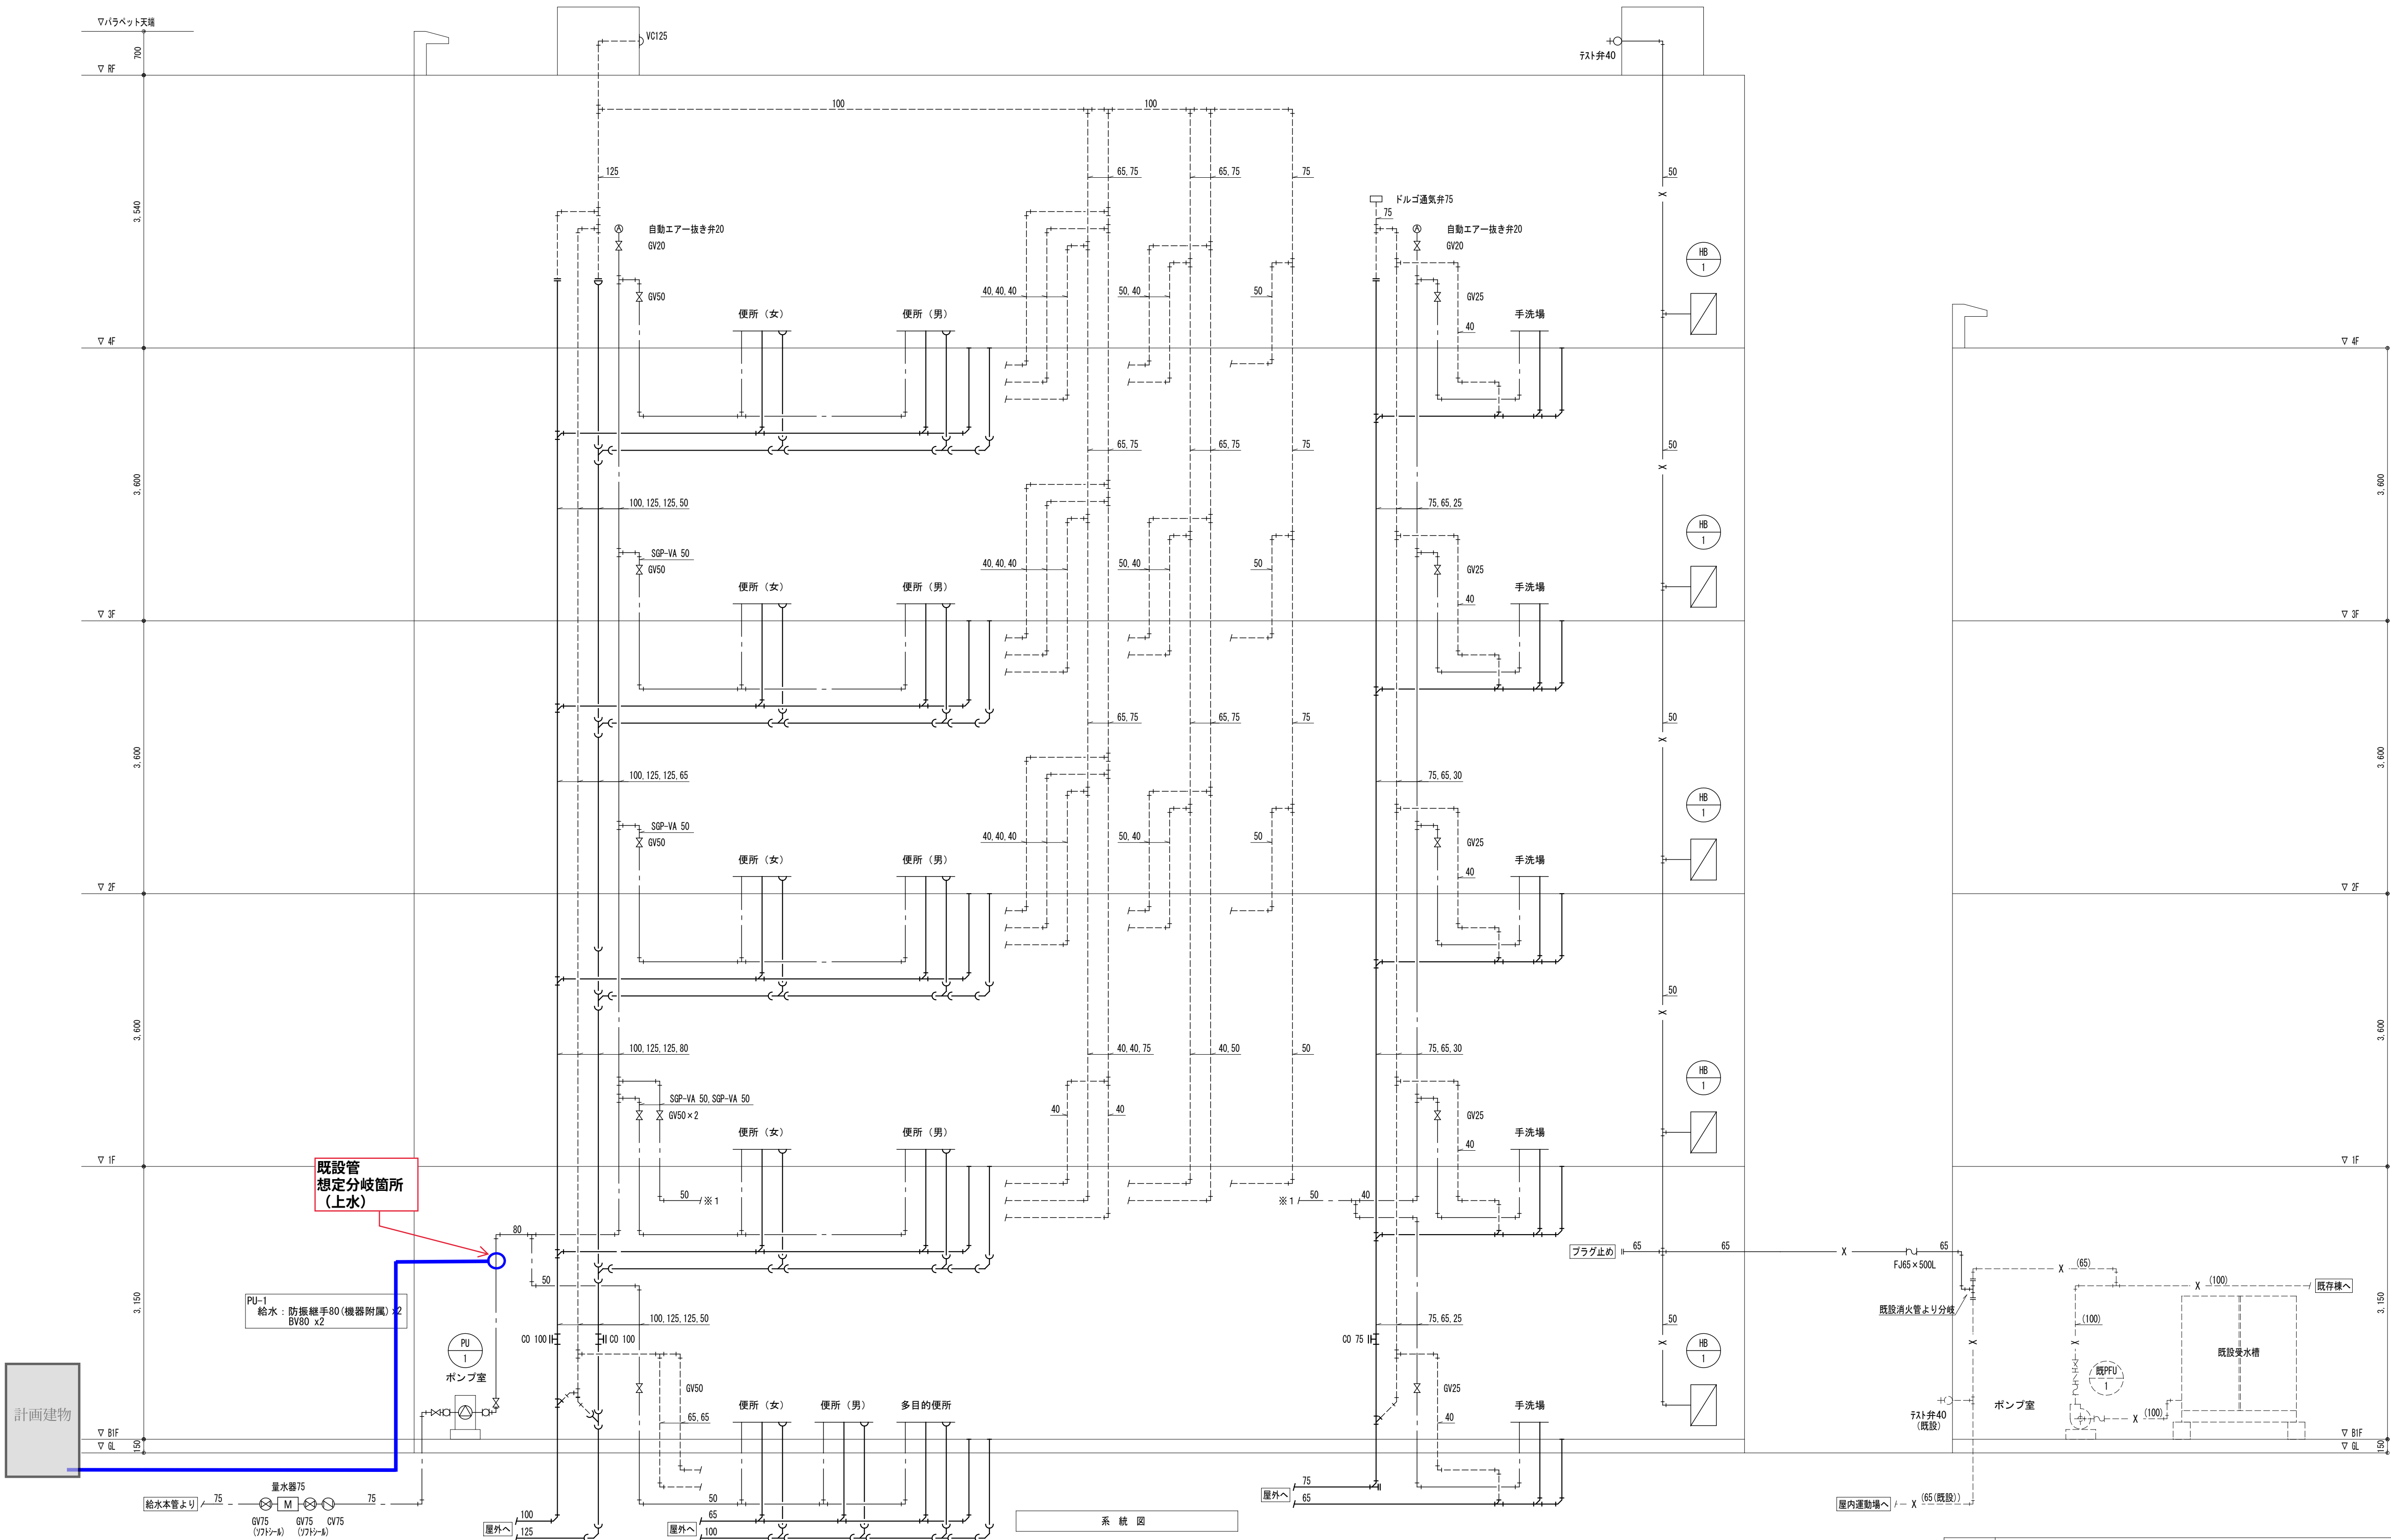

完成図

工事名	吹田市立千里丘中学校校舎増築工事（機械設備工事）		
図面名	衛生設備 系統図		
設計	株式会社 トクオ 大阪事務所	縮尺	A1 : S= ー A3 : S= ー
	令和 2 年 5 月 日	図面番号	M-026/036