


空気調和設備位置

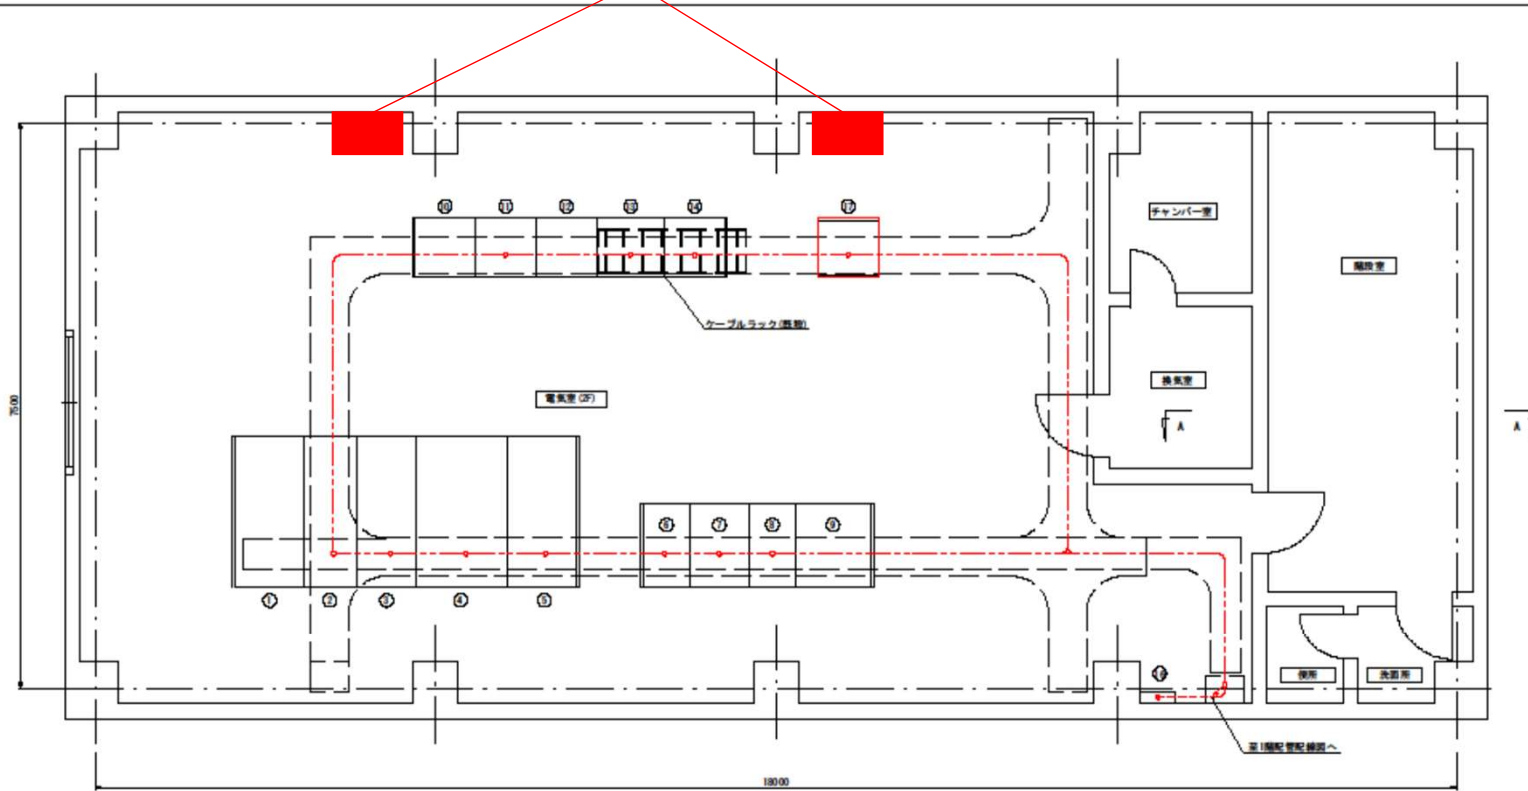

千里山配水場2階平面図 S=1/60

設備名目一覧表


注 記

1. 赤い箱は新設を示す。
2. 赤い点線はビッド・フック・ダクト設備を示す。
3. 注記なきは既設を示す。
4. 本圖はあくまで本図面により決定するものとする。

建設名称	千里山配水場増設ポンプ室改修工事 (既設増設)			
