


■事業概要

花壇踏切道は、現在、大型車等の通行に制限がかけられているが、拡幅することで歩行者が安心して通行することができるほか、「一時避難地」と「災害時用臨時ヘリポート」として位置付けられている関西大学を防災拠点として機能強化に貢献。


■関大防災Day

令和6年11月に予定される関大防災イベントにおいてお披露目を予定

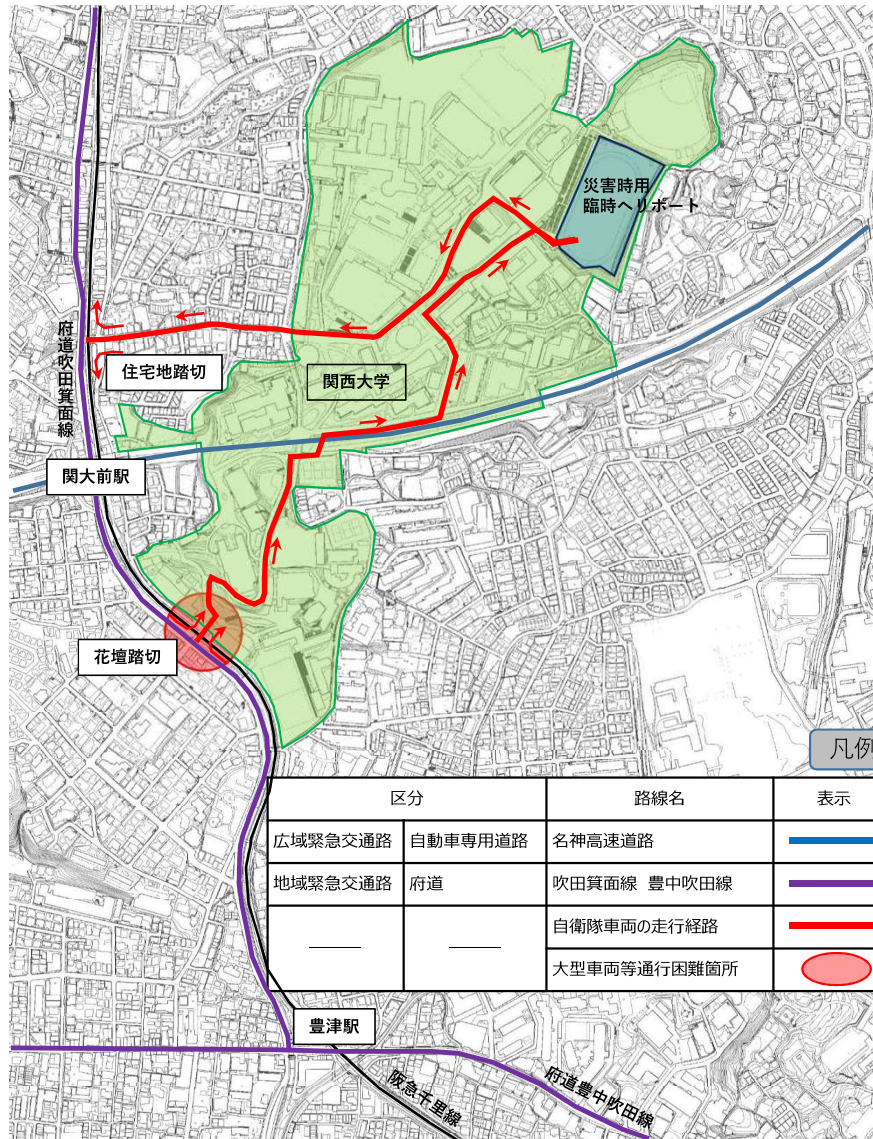

今後の工程（予定）

花壇踏切道拡幅改良 (円山町1号橋拡幅、花壇踏切拡幅)		令和6年												工事業者	
		1	2	3	4	5	6	7	8	9	10	11	12		
橋梁拡幅	函渠設置工ほか														紙谷工務店
	護岸復旧等付帯工														
	舗装工														
	踏切部取合い施工														
踏切拡幅	踏切拡幅													阪急電鉄株	

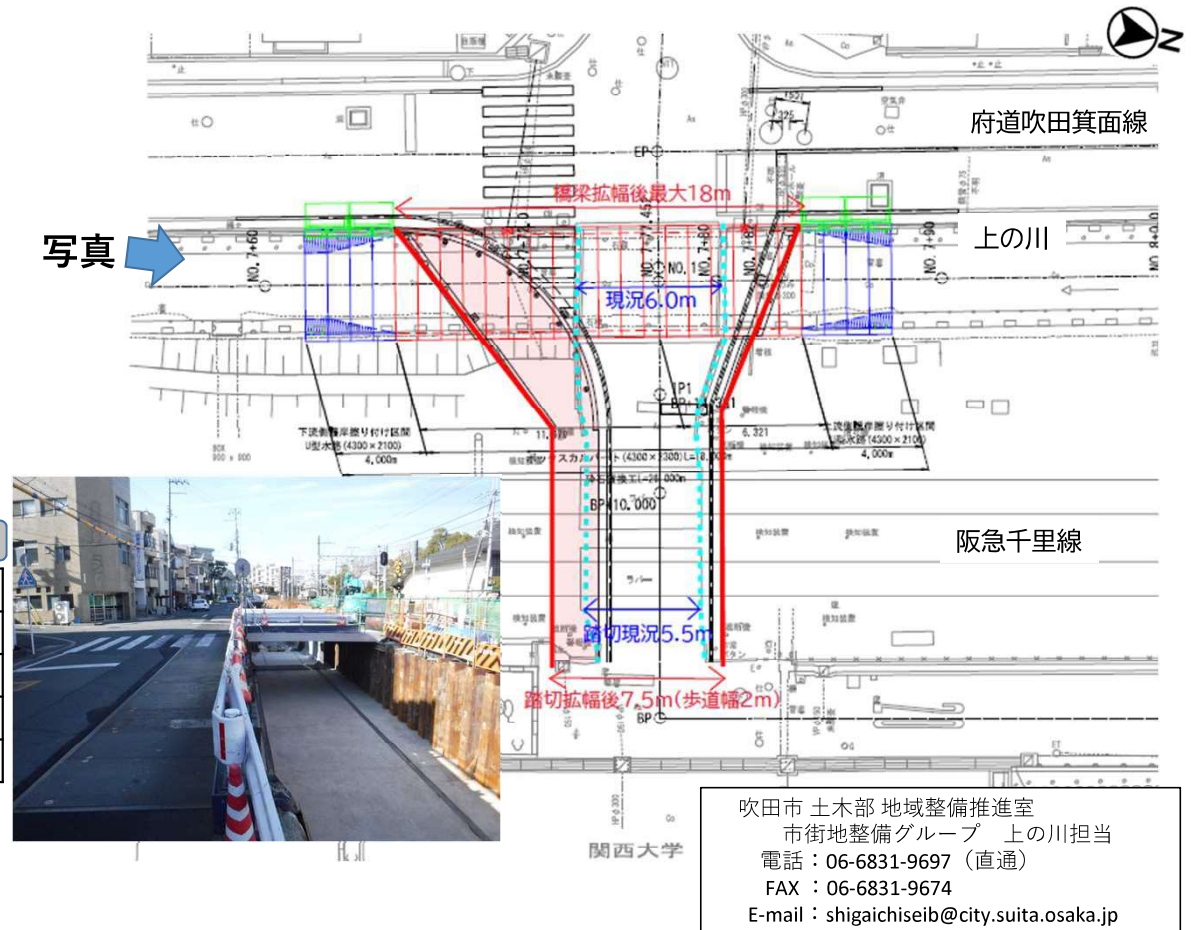

吹田市 土木部 地域整備推進室
 市街地整備グループ 上の川担当
 電話：06-6831-9697（直通）
 FAX：06-6831-9674
 E-mail：shigaichiseib@city.suita.osaka.jp