


(仮称)吹田市藤白台5丁目計画

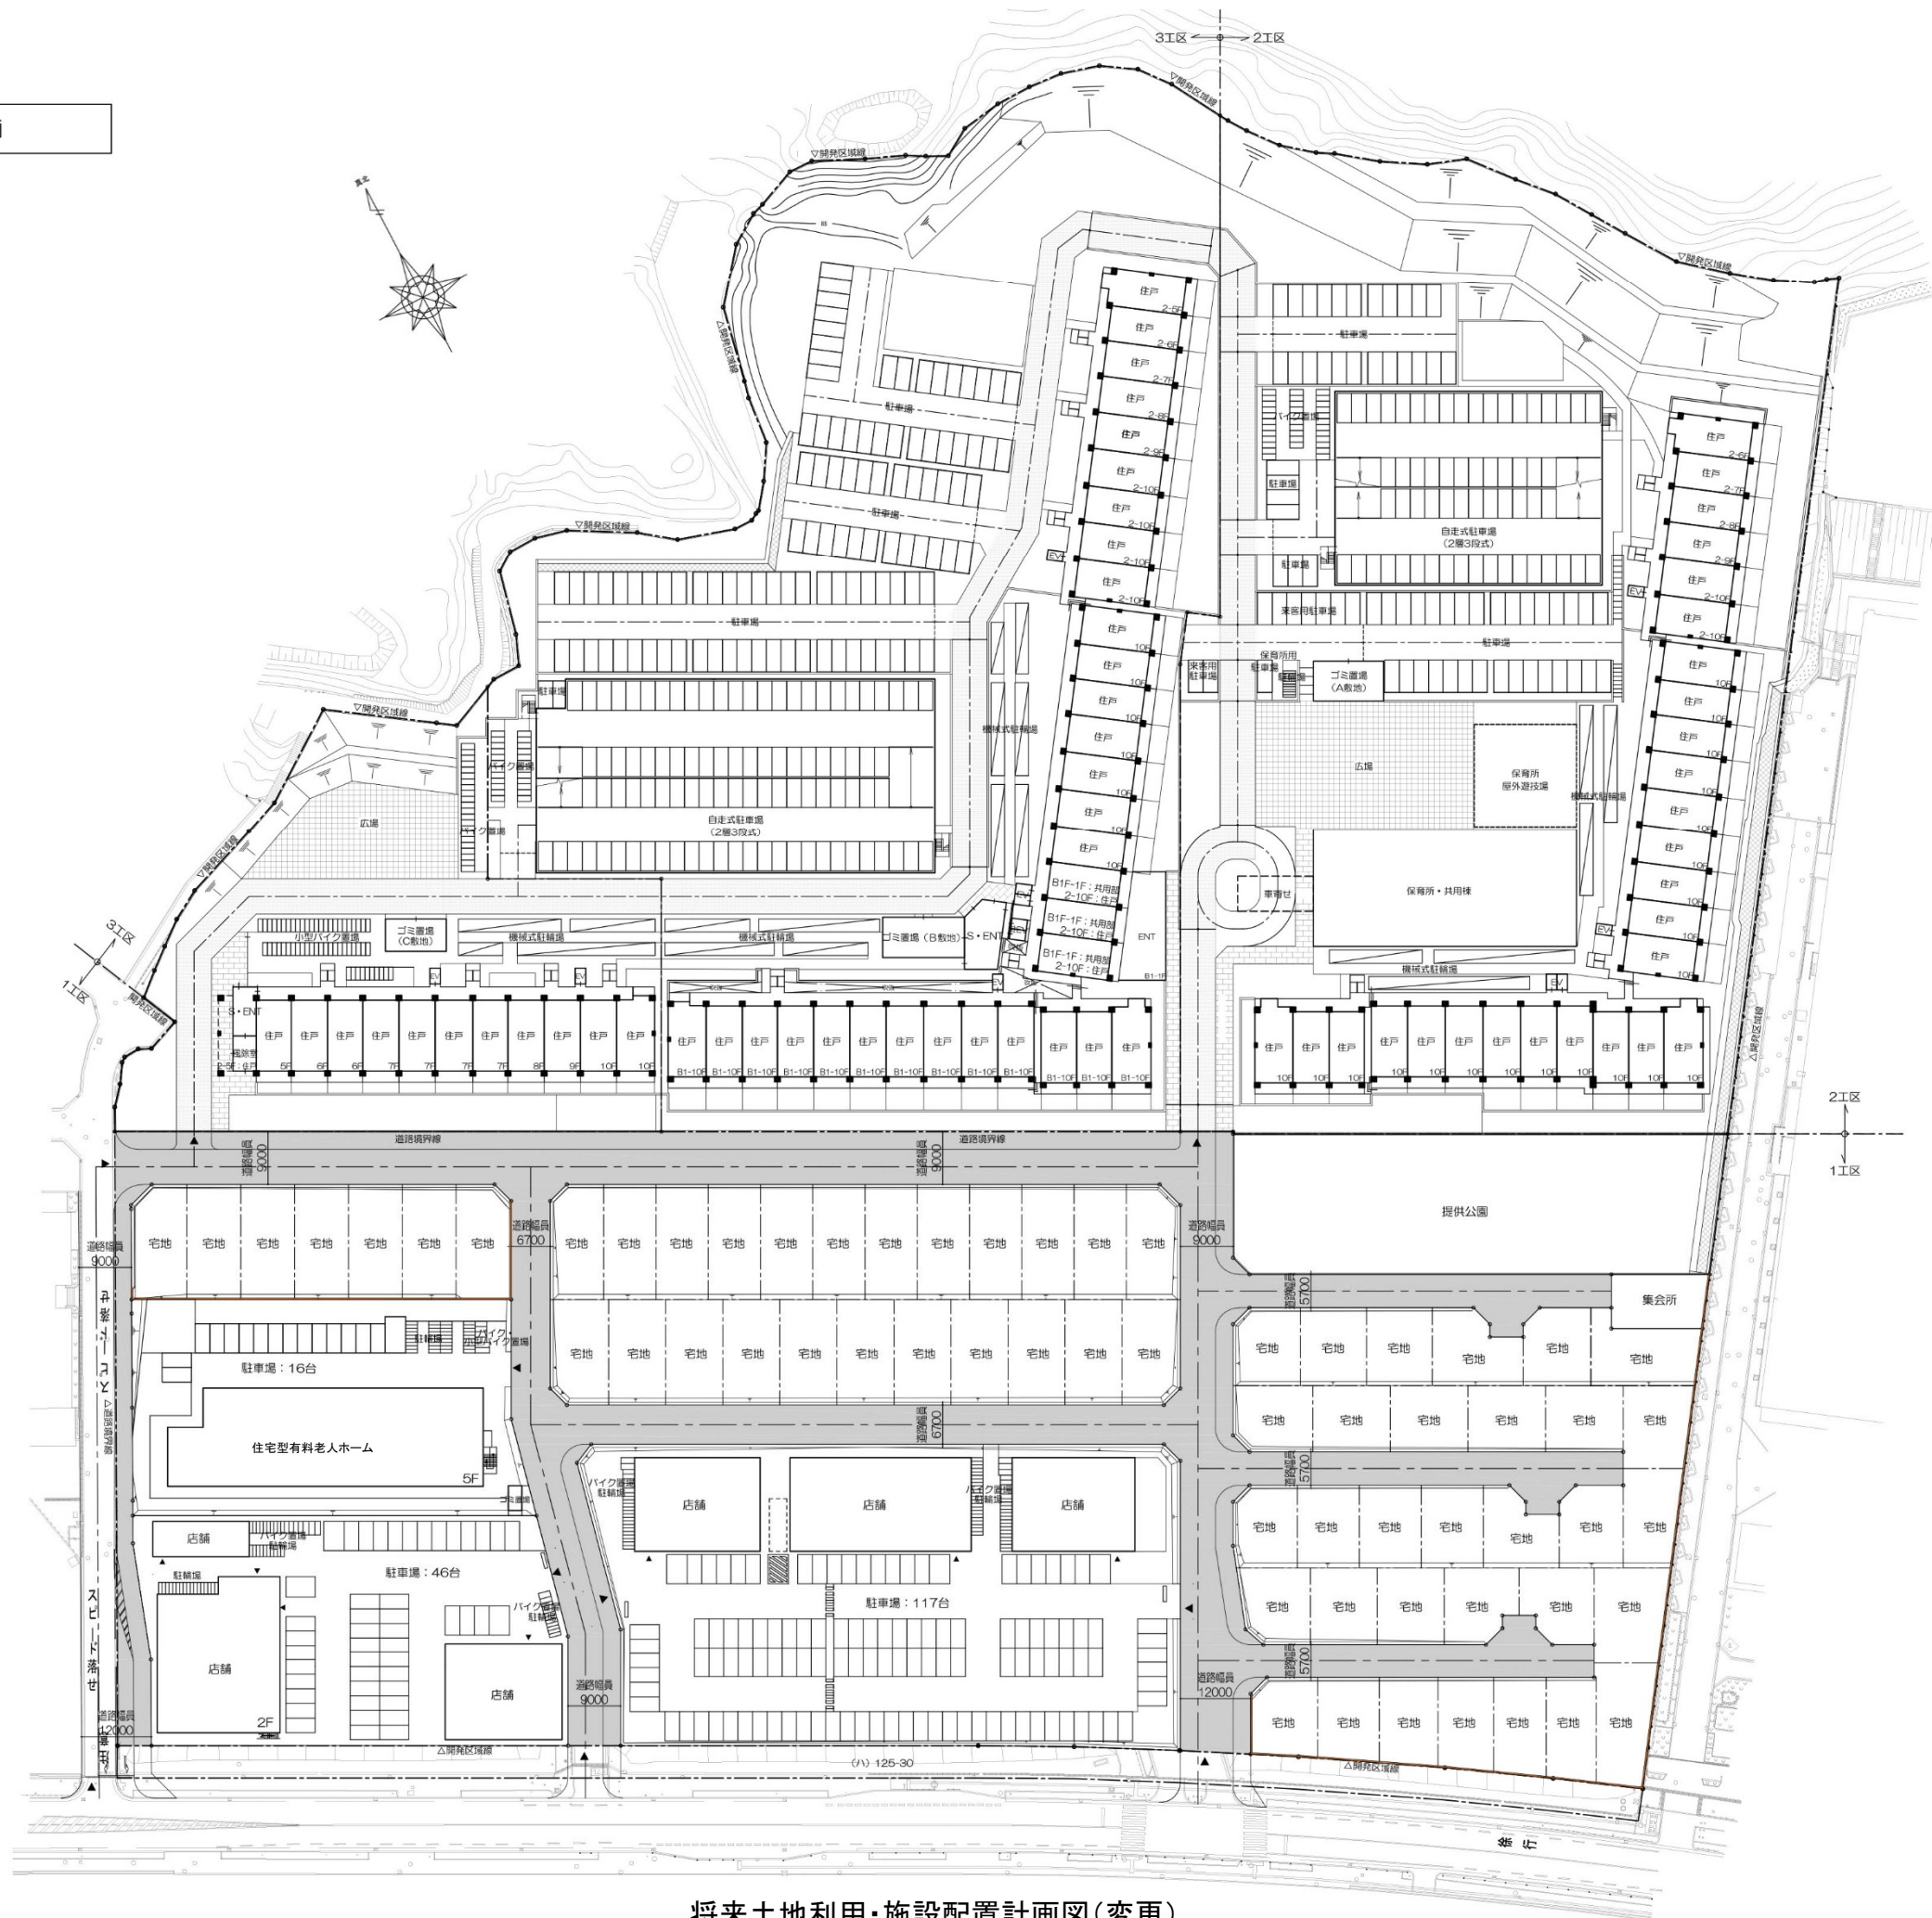

将来土地利用・施設配置計画図(変更)