


(仮称) エキスポランド跡地複合施設開発事業 自動車動線計画検討案

1. 提案書での計画案

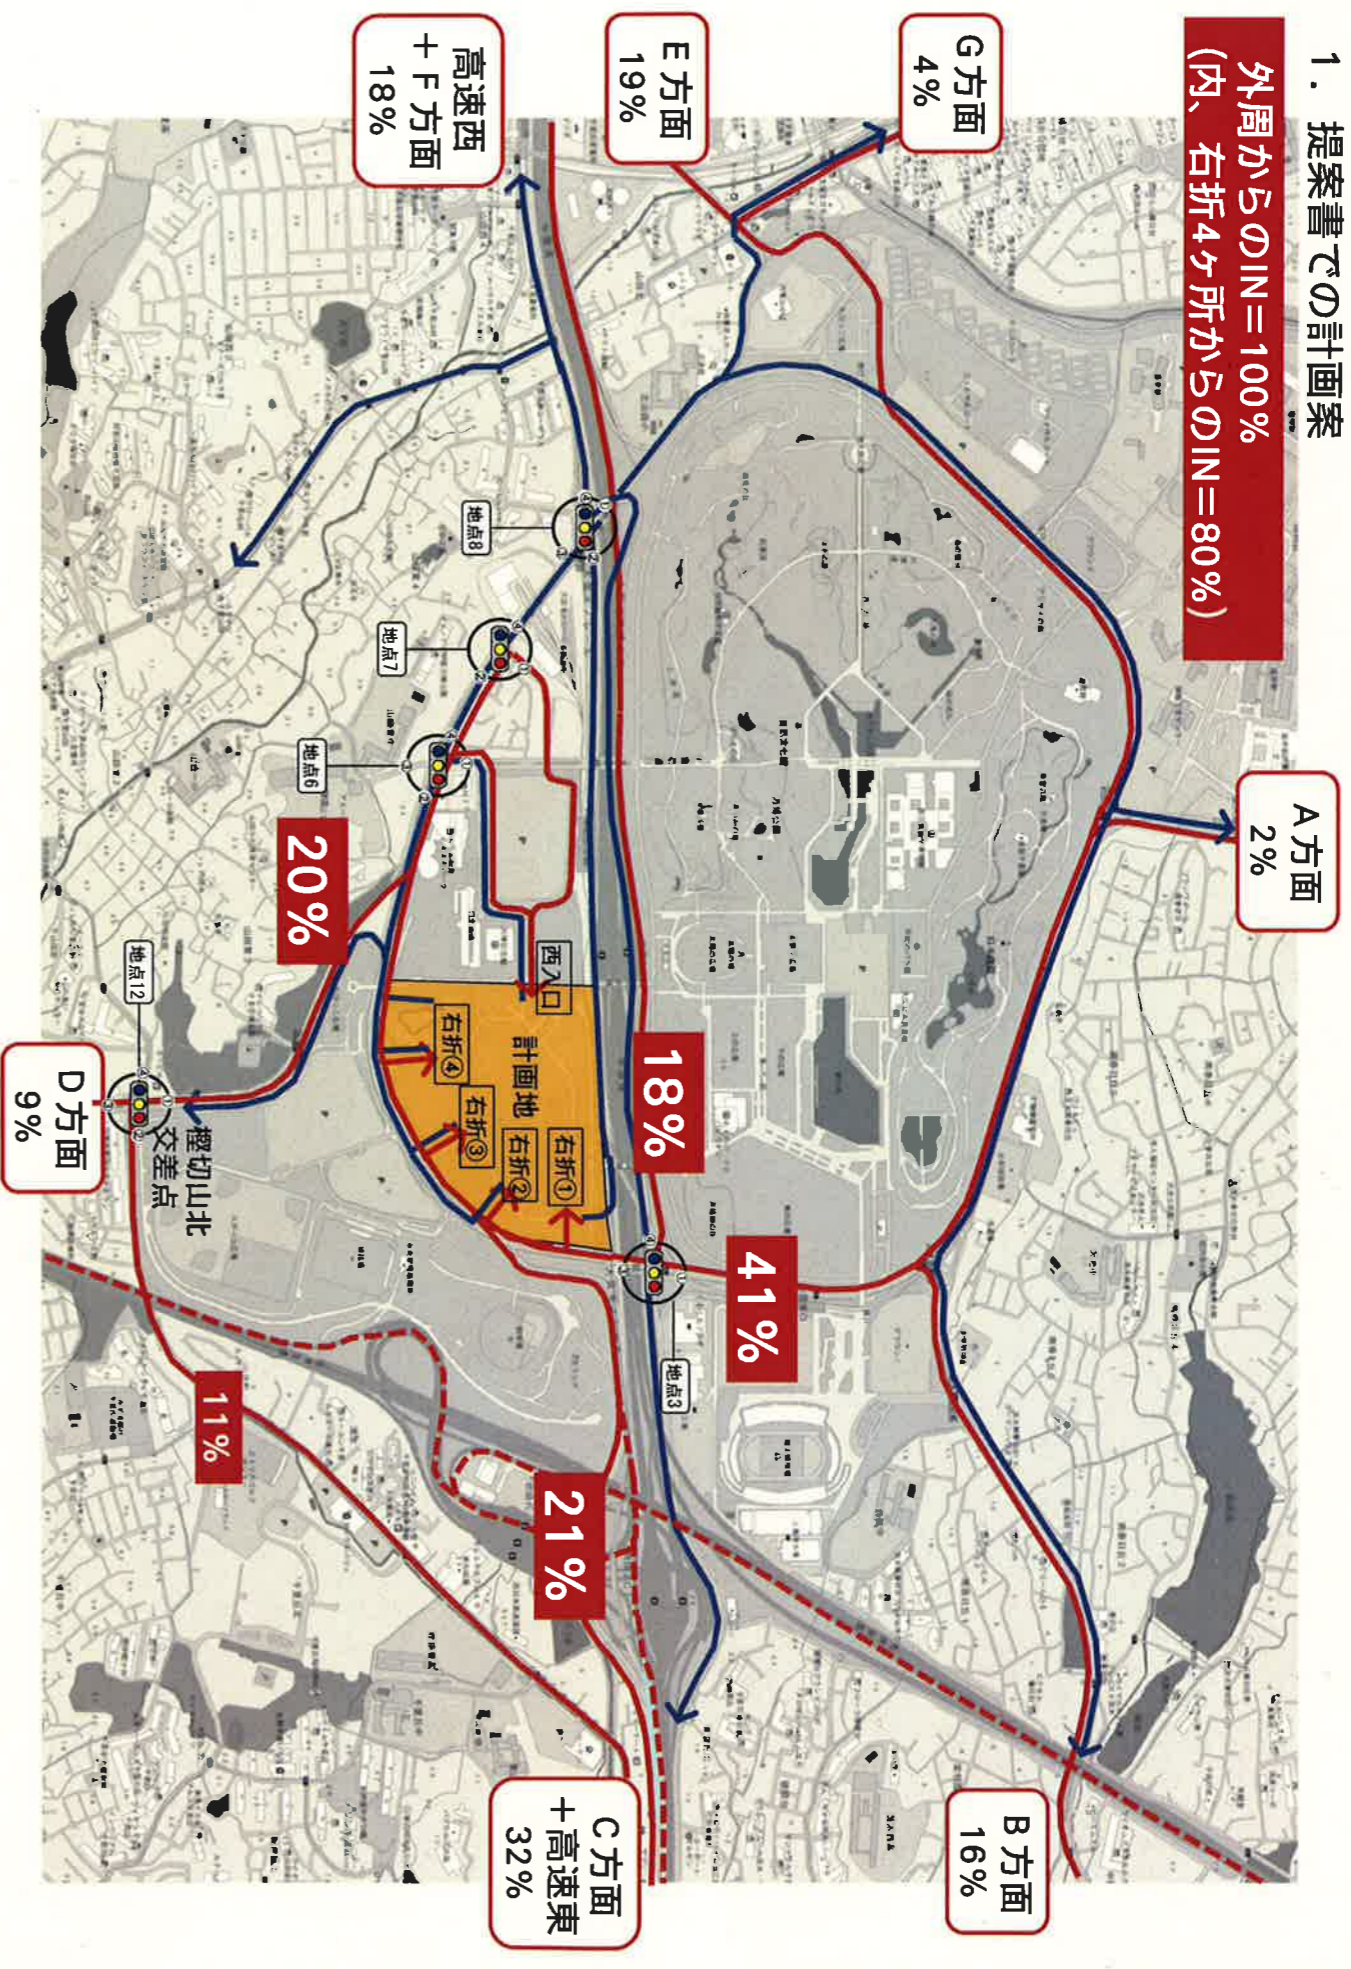

2. 見直し案

