


平面図

縮尺 S=1/100



記入例1(合流式)

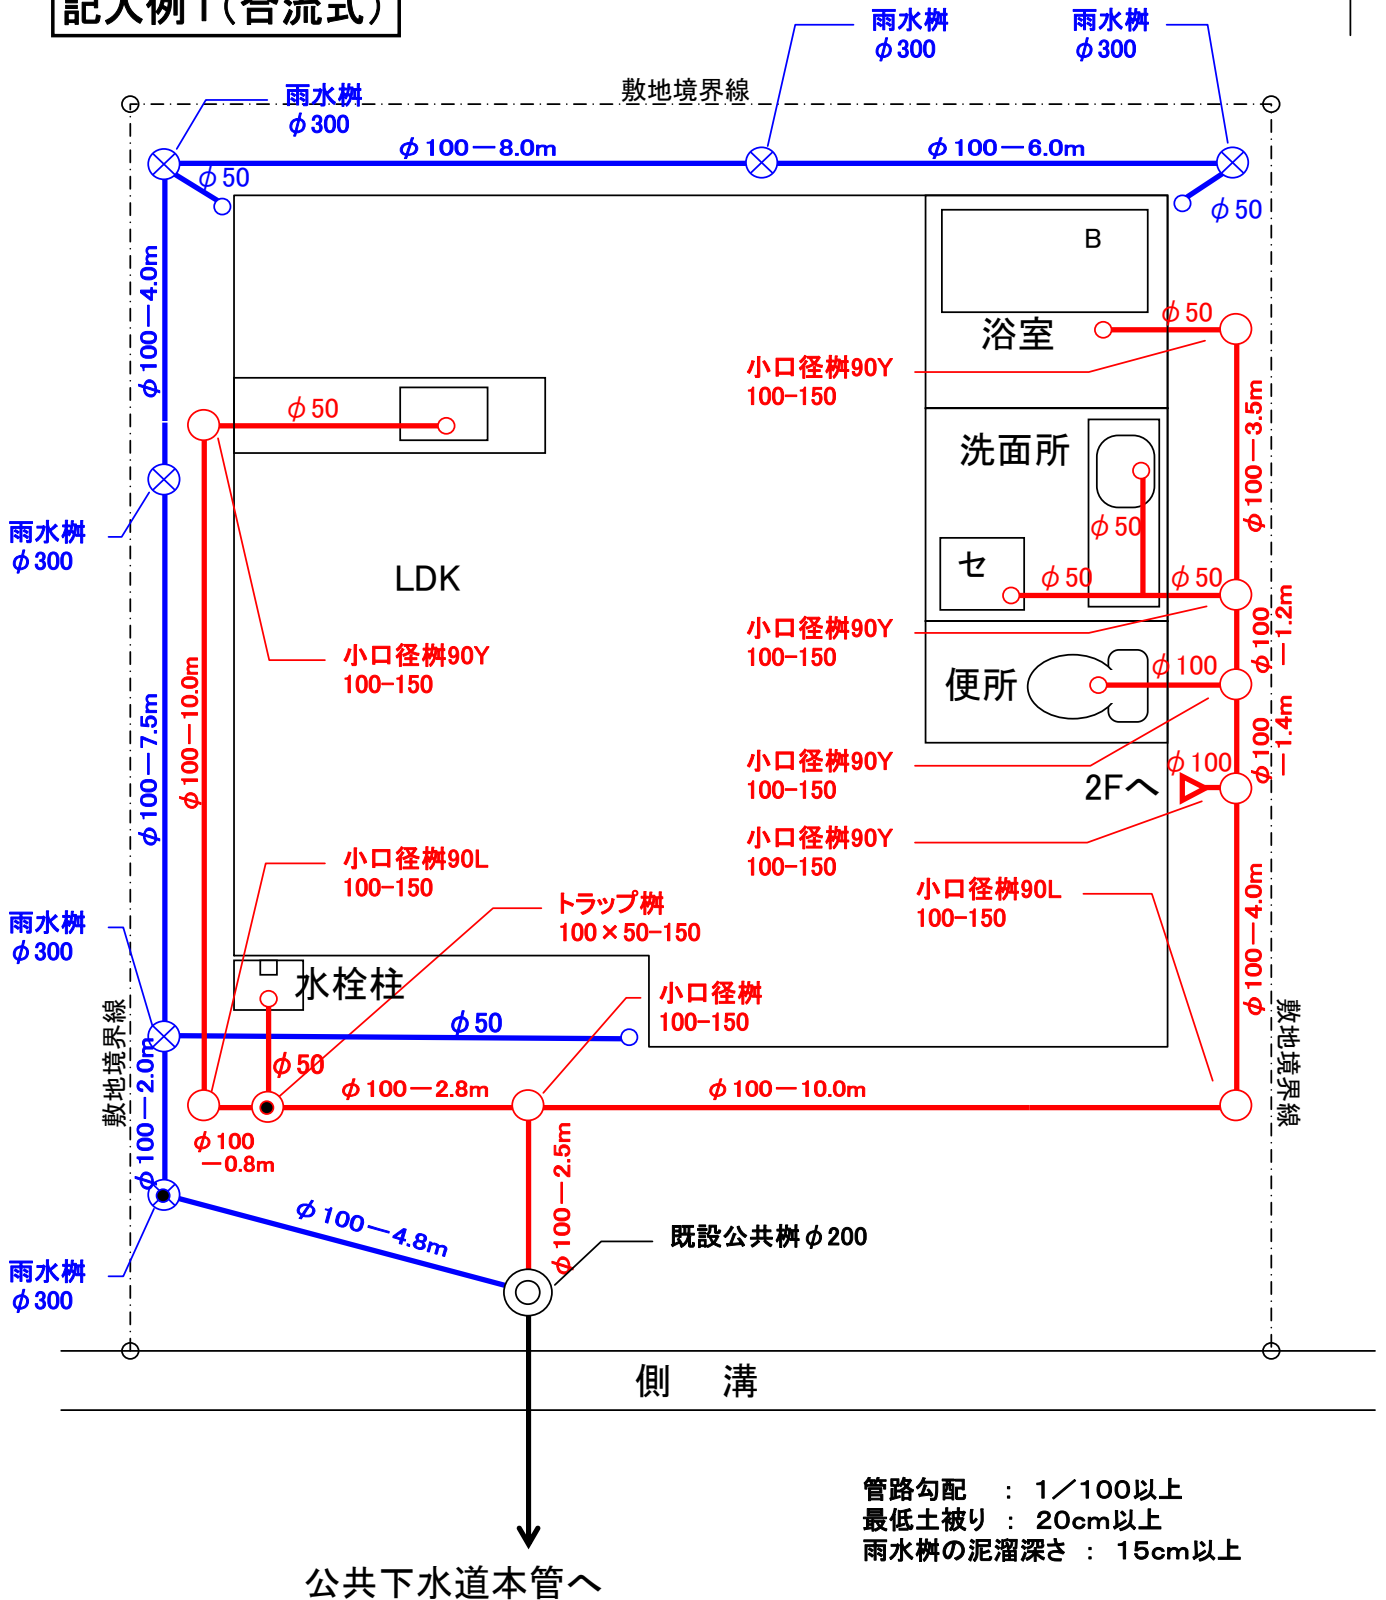

※ 各樹の内径、管種及び管径、管の延長を記入すること。

凡例	名称	排水管	立管(汚水)	立管(雨水)	公共樹	汚水樹	雨水樹	汚水防臭樹	雨水防臭樹	排水溝	掃除口	床排水
	記号	— 汚水は赤 既設は黒 雨水は青	▽	○	◎	□○	⊗	●●	⊗●	≡	⊕	⊗
例	名称	オイル・グリストラップ	和風大便器	兼用便器	洋風大便器	小便器	洗面器	手洗器	流し	浴槽	洗濯機	浄化槽
	記号	□ □ OT・GT	⊕	⊕	⊕	⊕	⊕	⊕	⊕	⊕ B	セ	⊗