

千里新田小学校の校区変更についての説明会資料

平成14年(2002年)6月22日

1. 兄弟姉妹の通学校について

前回の説明会で、予備調査の結果を踏まえて検討すると回答いたしました。6月に実施しました予備調査の結果は別紙のとおりです。調査結果では、今後、新1年生に入学される弟妹がおられるご家庭においては、弟妹についてもできれば千里新田小学校に入学させたいとの希望が多く寄せられました。このことを受け、兄弟姉妹については弾力的な対応をする方向で検討した結果、平成15年度(2003年度)以降の新1年生については、兄弟が在学している場合に限り千里新田小学校に入学していただくことも可能といたしました。

2. 第一中学校区変更対象者の南千里中学校への通学について

予備調査の結果では、第一中学校区への変更対象地域の千里山竹園1丁目(25~28番を除く)の方々から南千里中学校に入学させたいとの希望が多く寄せられました。このことを受けて検討した結果、南千里中学校の規模が当面は適正規模の範囲内で推移することから、平成14年度(2002年度)以降千里新田小学校を卒業された方が南千里中学校に通学することも可能といたします。

3. 通学路の安全対策について

校区変更後の通学路として、現在教育委員会において比較的安全な通学路として検討中の通学路は別紙のとおりです。また、その中に示している安全対策を関係機関の協力を得ながら実施していきたいと考えています。安全対策のうち、横断歩道など大阪府公安委員会が実施機関となる場合は、公安委員会の判断を待つところとなりますが、この場合にありましては、PTAや自治会などの協力も得ながら早期実現に向け要望を行ってまいります。また、安全対策の一つとして、通学時間帯に危険箇所に通学指導員を配置することも検討する必要があると考えております。これらの安全対策を講じるために予算措置を講じる必要があるものについては、適宜関係部局とも協議しながら予算化に取り組んでまいります。

4. 平成15年度の児童一人当たりの面積比較について

(1) 現状で推移した場合の児童一人当たりの面積比較

単位：m²

	校舎面積	運動場面積	体育館面積
千里新田小学校	5.47	6.15	0.71
桃山台小学校	18.54	20.71	2.22
千里第三小学校	9.84	11.76	1.24

(2) 校区変更を実施した場合の児童一人当たりの面積比較

(在校生も含め全員が新しい校区の学校に移った場合)

単位：m²

	校舎面積	運動場面積	体育館面積
千里新田小学校	7.19	8.08	0.93
桃山台小学校	13.20	14.74	1.58
千里第三小学校	8.32	9.95	1.05

5. 学校規模適正化事業の検討経過について

平成13年度の教育委員会内部プロジェクトチームの構成メンバー並びに検討経過については、次のとおりです。

学校規模適正化推進プロジェクトチームの構成員

教育企画室長、教育企画室参事、学務課長、指導課長、学校施設課長、教職員課長、学校給食課長、青少年室主幹、生涯学習課主幹、学識経験者2名(関西大学教授、助教授)

学校規模適正化の具体策についての検討

千里新田小学校の規模適正化は、校区変更によって行うこととし、次の校区変更案について検討した。

都市計画道路豊中岸部線より以北の春日4丁目20番、千里山竹園2丁目

17～25番、千里山西6丁目58～64番を桃山台小学校区に変更
都市計画道路豊中岸部線より以北の春日4丁目20番、千里山竹園2丁目
17～25番、千里山西6丁目58～64番、および春日3丁目全域を桃
山台小学校区に変更

都市計画道路豊中岸部線より以北の春日4丁目20番、千里山竹園2丁目
17～25番、および千里山西6丁目全域を桃山台小学校区に変更

都市計画道路豊中岸部線より以北の春日3丁目19～20番、春日4丁目
20番、千里山竹園2丁目17～25番、および千里山西6丁目全域を桃
山台小学校区に変更

都市計画道路豊中岸部線より以北の春日3丁目19～20番、春日4丁目
20番、千里山竹園2丁目17～25番、千里山西6丁目58～64番を
桃山台小学校区に、千里山西6丁目1～57番を千里第三小学校区に変更

都市計画道路豊中岸部線より以北の春日3丁目19～20番、春日4丁目
20番、千里山竹園2丁目17～25番、千里山西6丁目58～64番を
桃山台小学校区に、千里山竹園1丁目.(25～28番を除く)を千里第三
小学校区に変更

それぞれの案について、変更した場合の学校規模の変化や通学距離などを中心
に検討を進めた結果、最終的に の案をまとめた。

6. 登下校時の交通量調査の実施について

登下校時の交通量については、5月27日～5月31日の間、登校時1時間、下校
時3時間の交通量の調査を行いました。

千里新田小学校校区変更についての予備調査の結果（竹園1丁目対象）

	1年	2年	3年	4年	5年	6年	計
対象となる1年生～5年生の児童数	13	23	23	15	14	16	104

1. 来年4月1日以降の通学校について

	1年	2年	3年	4年	5年	計
千里第三小学校に通学する予定		1	1			2
千里新田小学校に通学する予定	11	19	16	13	12	71
まだ決めていない	1	3	3	2		9

2. 兄弟姉妹について

	1年	2年	3年	4年	5年	計
来年度以降、本人が在学中に 新1年生に入学する弟妹がいる	4	10	11	2	1	28
来年度以降、本人が在学中に 新1年生に入学する弟妹はいない	8	13	8	13	10	52

3. 2. で と回答した方の弟妹の入学校について

	1年	2年	3年	4年	5年	計
弟妹は千里第三小学校に入学する予定						0
できれば弟妹も千里新田小学校 に入学させたい	4	7	9	2	1	23
まだ決めていない		3	2			5

4. 中学校への入学について

(小学校1～5年)

	1年	2年	3年	4年	5年	計
千里第三小学校から第一中学校 に入学する予定		1	1			2
千里新田小学校から第一中学校 に入学する予定		1			1	2
千里第三小学校に移るが南千里 中学校に入学させたい			1			1
千里新田小学校に残り南千里中 学校に入学させたい	10	16	14	12	11	63
まだ決めていない	2	5	3	3		13

(小学校6年)

	6年
第一中学校に入学する予定	1
できれば南千里中学校に入学させたい	14

千里新田小学校校区変更についての予備調査の結果（都市計画道路北側対象）

	1年	2年	3年	4年	5年	計
対象となる1年生～5年生の児童数	23	32	20	18	16	109

1. 来年4月1日以降の通学校について

	1年	2年	3年	4年	5年	計
桃山台小学校に通学する予定	1					1
千里新田小学校に通学する予定	16	24	18	14	15	87
まだ決めていない	3	2		1	1	7

2. 兄弟姉妹について

	1年	2年	3年	4年	5年	計
来年度以降、本人が在学中に 新1年生に入学する弟妹がいる	10	9	5	1	4	29
来年度以降、本人が在学中に 新1年生に入学する弟妹はいない	10	16	13	13	12	64

3. 2. で と回答した方の弟妹の入学校について

	1年	2年	3年	4年	5年	計
弟妹は桃山台小学校に入学する 予定	1				1	2
できれば弟妹も千里新田小学校 に入学させたい	7	7	4	1	3	22
まだ決めていない	2	1	1			4

南千里中学校校区変更についての予備調査の結果（竹園1丁目対象）

	1年	2年	計
対象となる1年生～2年生の生徒数	14	12	26

1. 来年4月1日以降の通学校について

	1年	2年	計
第一中学校に通学する予定			0
南千里中学校に通学する予定	11	9	20
まだ決めていない			0


2. 兄弟姉妹について

	1年	2年	計
来年度以降、本人が在学中に 新1年生に入学する弟妹がいる	2	4	6
来年度以降、本人が在学中に 新1年生に入学する弟妹はいない	9	5	14


3. 2. で と回答した方の弟妹の入学校について

	1年	2年	計
弟妹は第一中学校に入学する 予定			0
できれば弟妹も南千里中学校に 入学させたい	2	4	6
まだ決めていない			0

千里山竹園1丁目から千里第三小学校への通学路

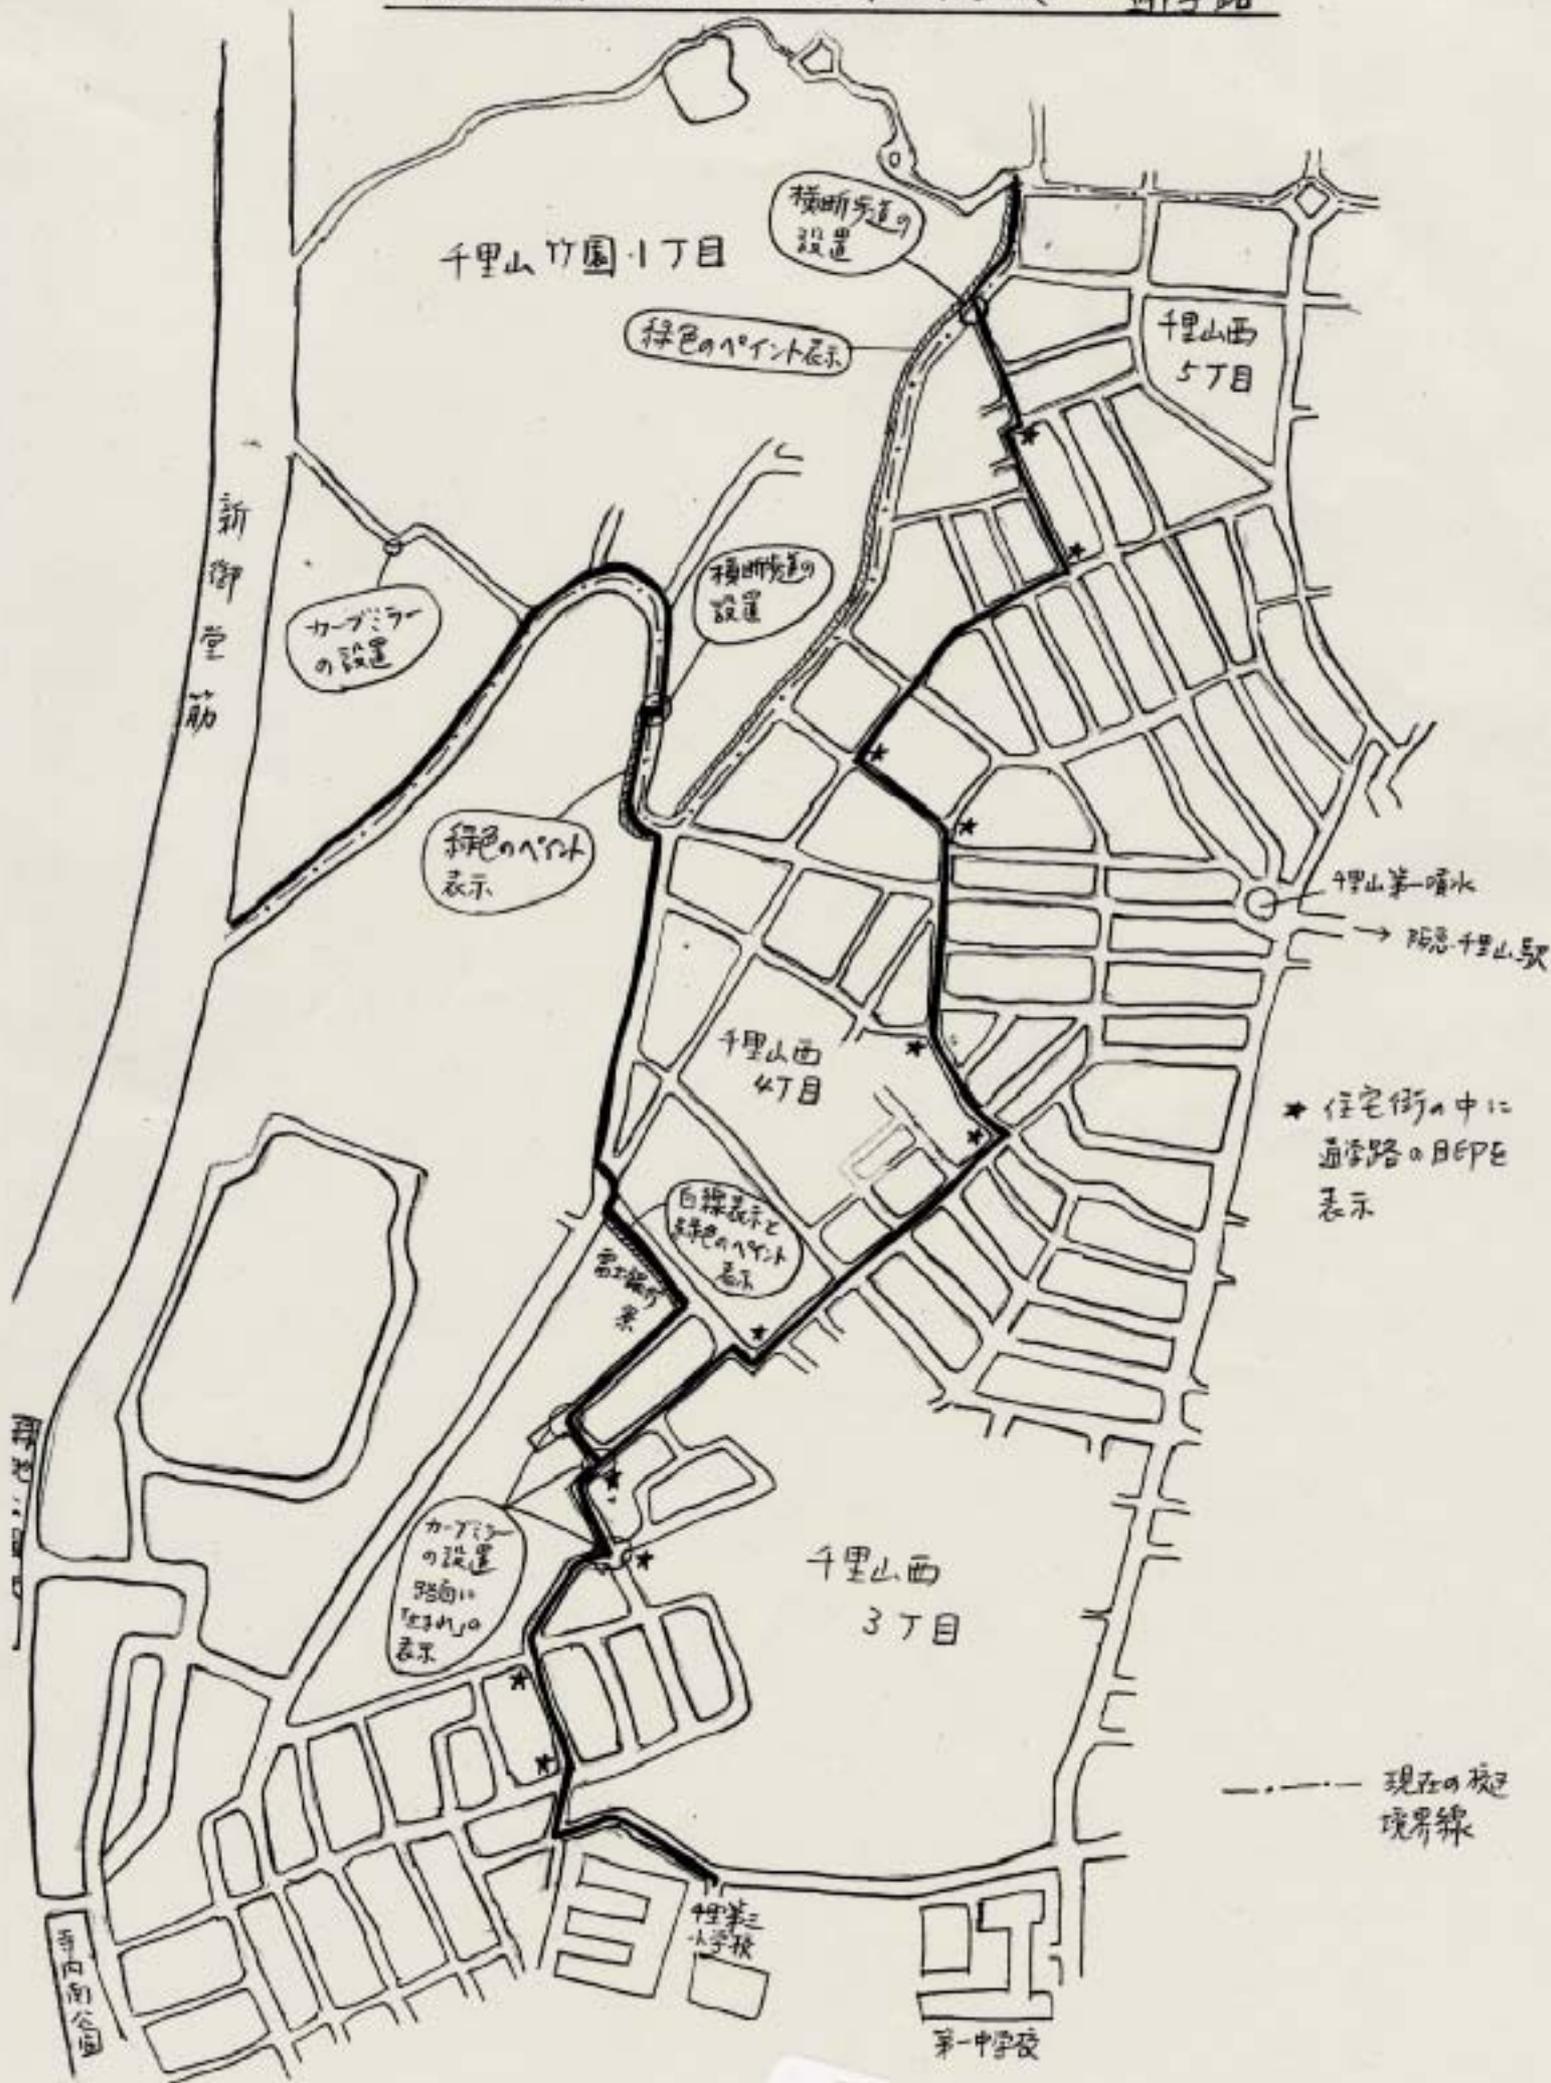

都市計画道路北側地域より桃山台小学校への通学路

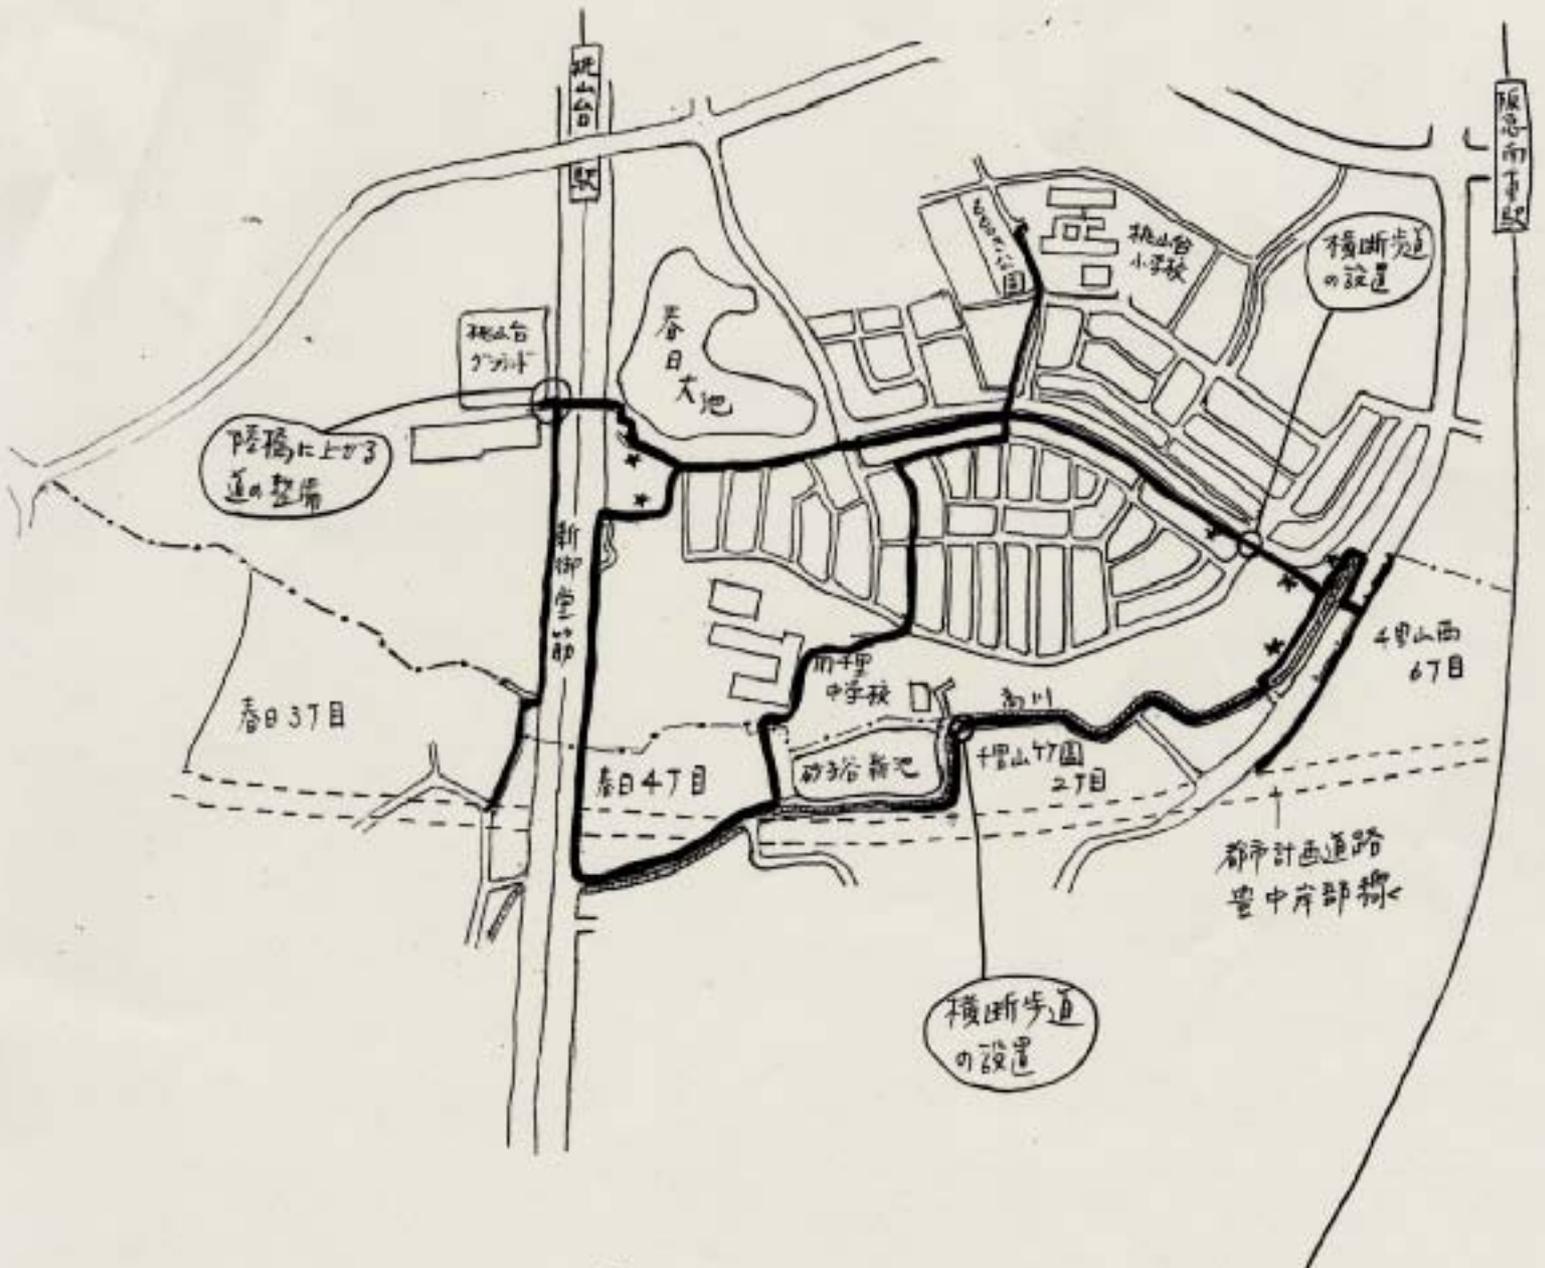

----- 現在の区界線

*... 街路灯の増強