


吹田市防災行政無線 屋外拡声局設置場所

※緑の枠線で囲った場所が、令和2年3月に新たに設置された箇所です。
 また、赤の枠線で囲った場所が、令和2年3月にスピーカーを増設した箇所です。

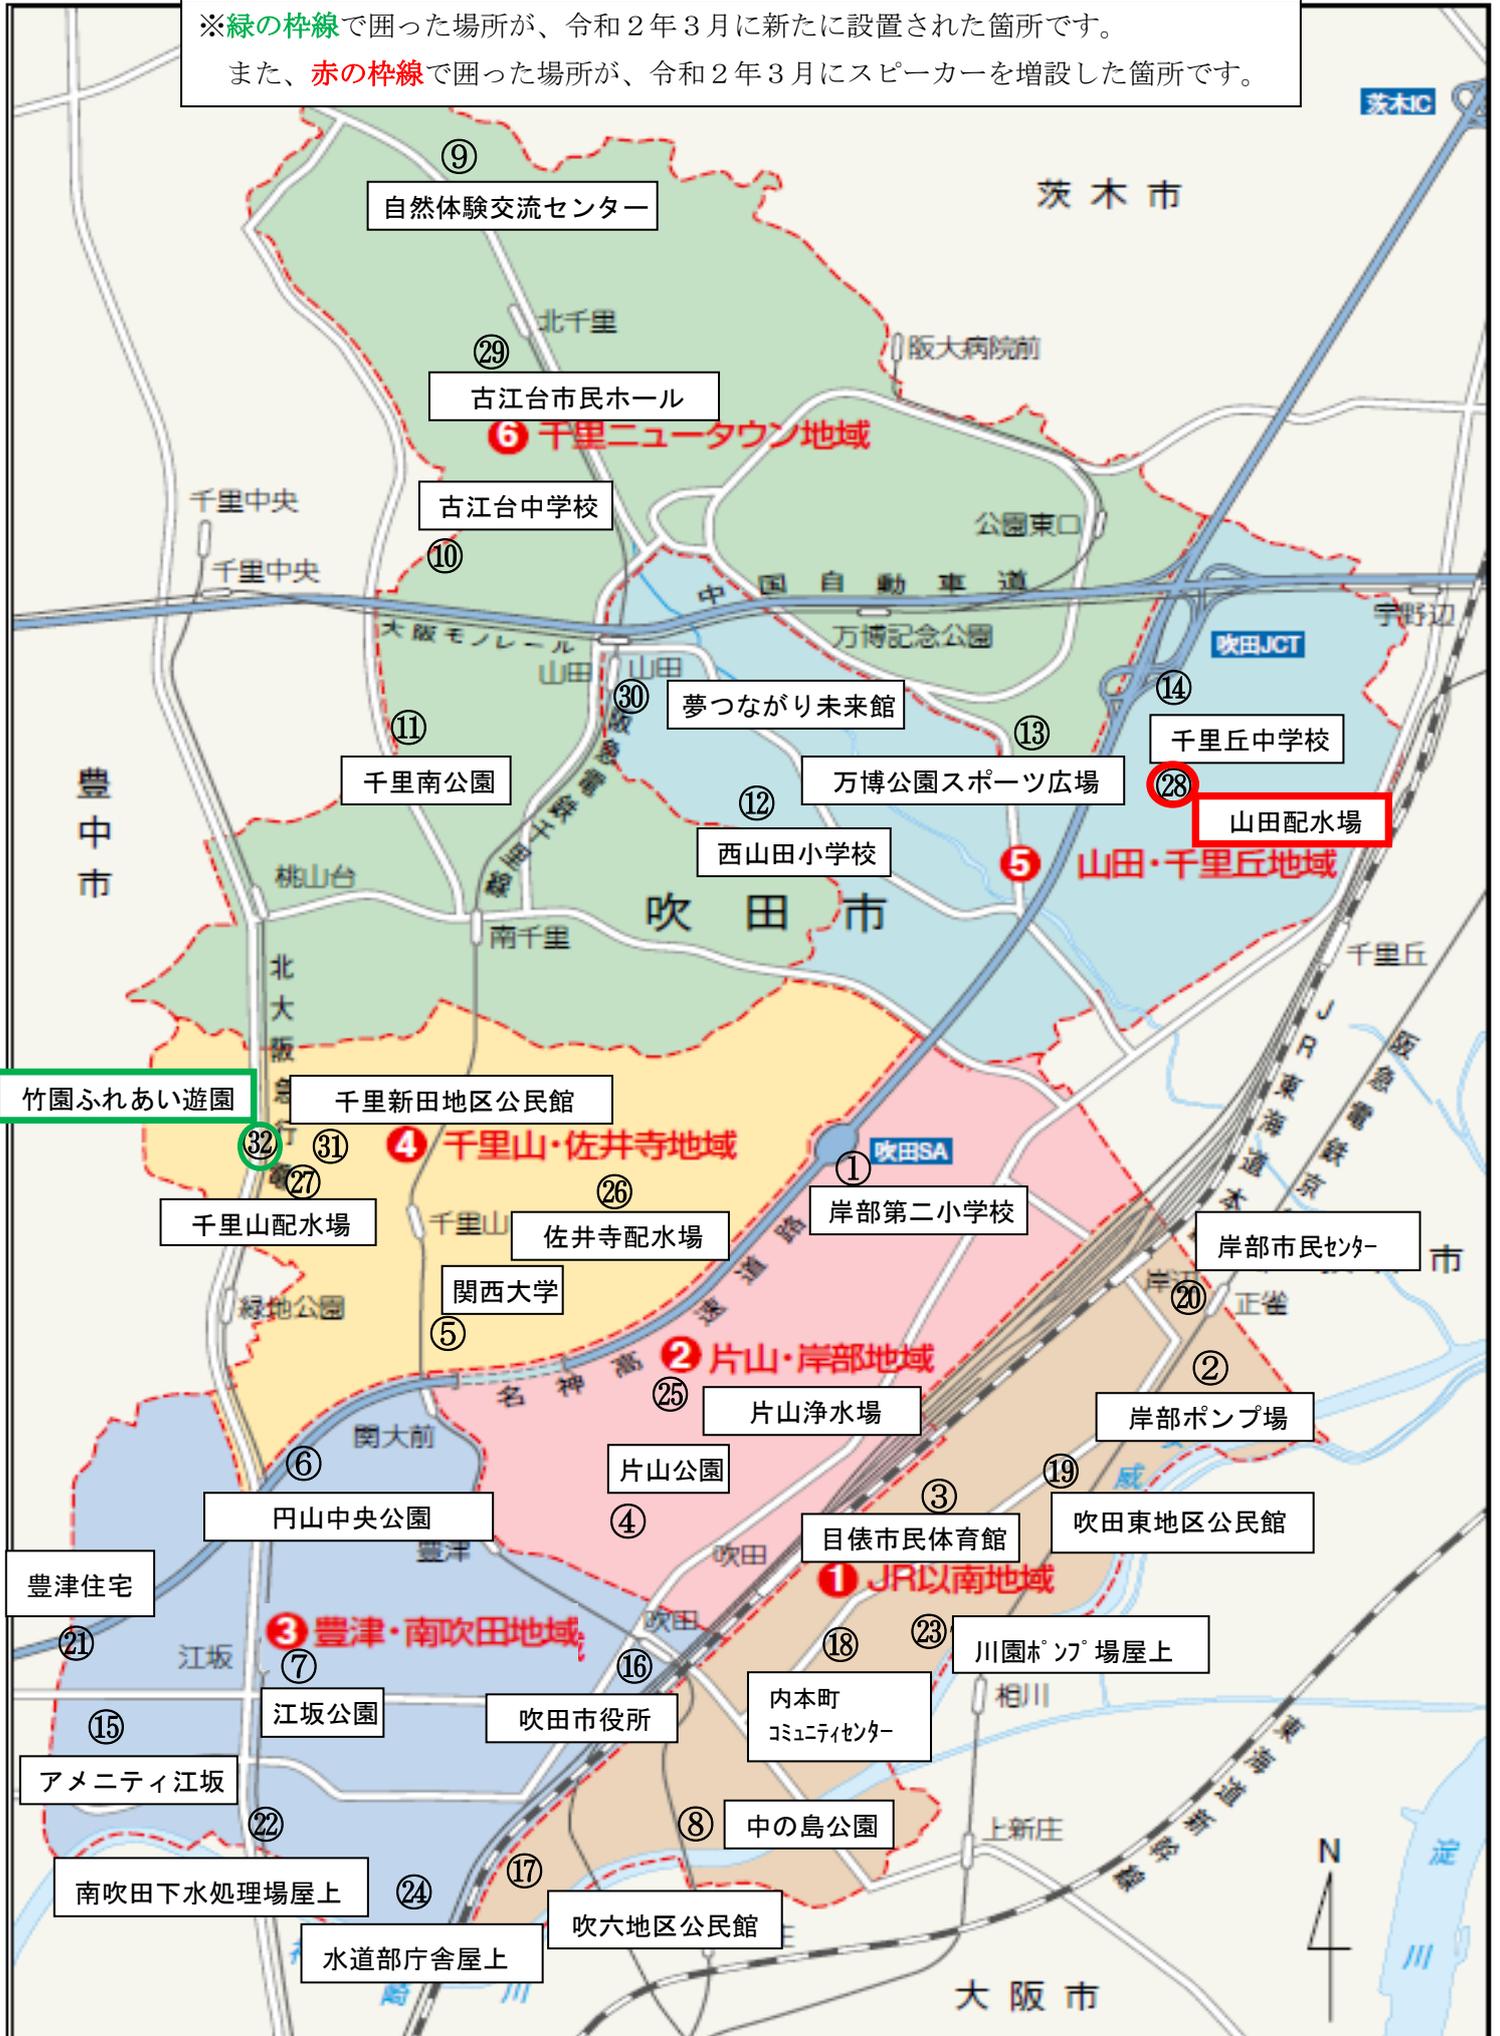

竹園ふれあい遊園

千里新田地区公民館

千里山配水場

佐井寺配水場

山田配水場

豊津住宅

アメニティ江坂

南吹田下水処理場屋上

水道部庁舎屋上

吹六地区公民館

内本町
コミュニティセンター

中の島公園

目依市民体育館

円山中央公園

片山公園

片山浄水場

岸部ポンプ場

岸部市民センター

岸部第二小学校

関西大学



千里南公園

西山田小学校

万博公園スポーツ広場

夢つながり未来館

千里丘中学校

古江台中学校

古江台市民ホール

自然体験交流センター