資料６－１

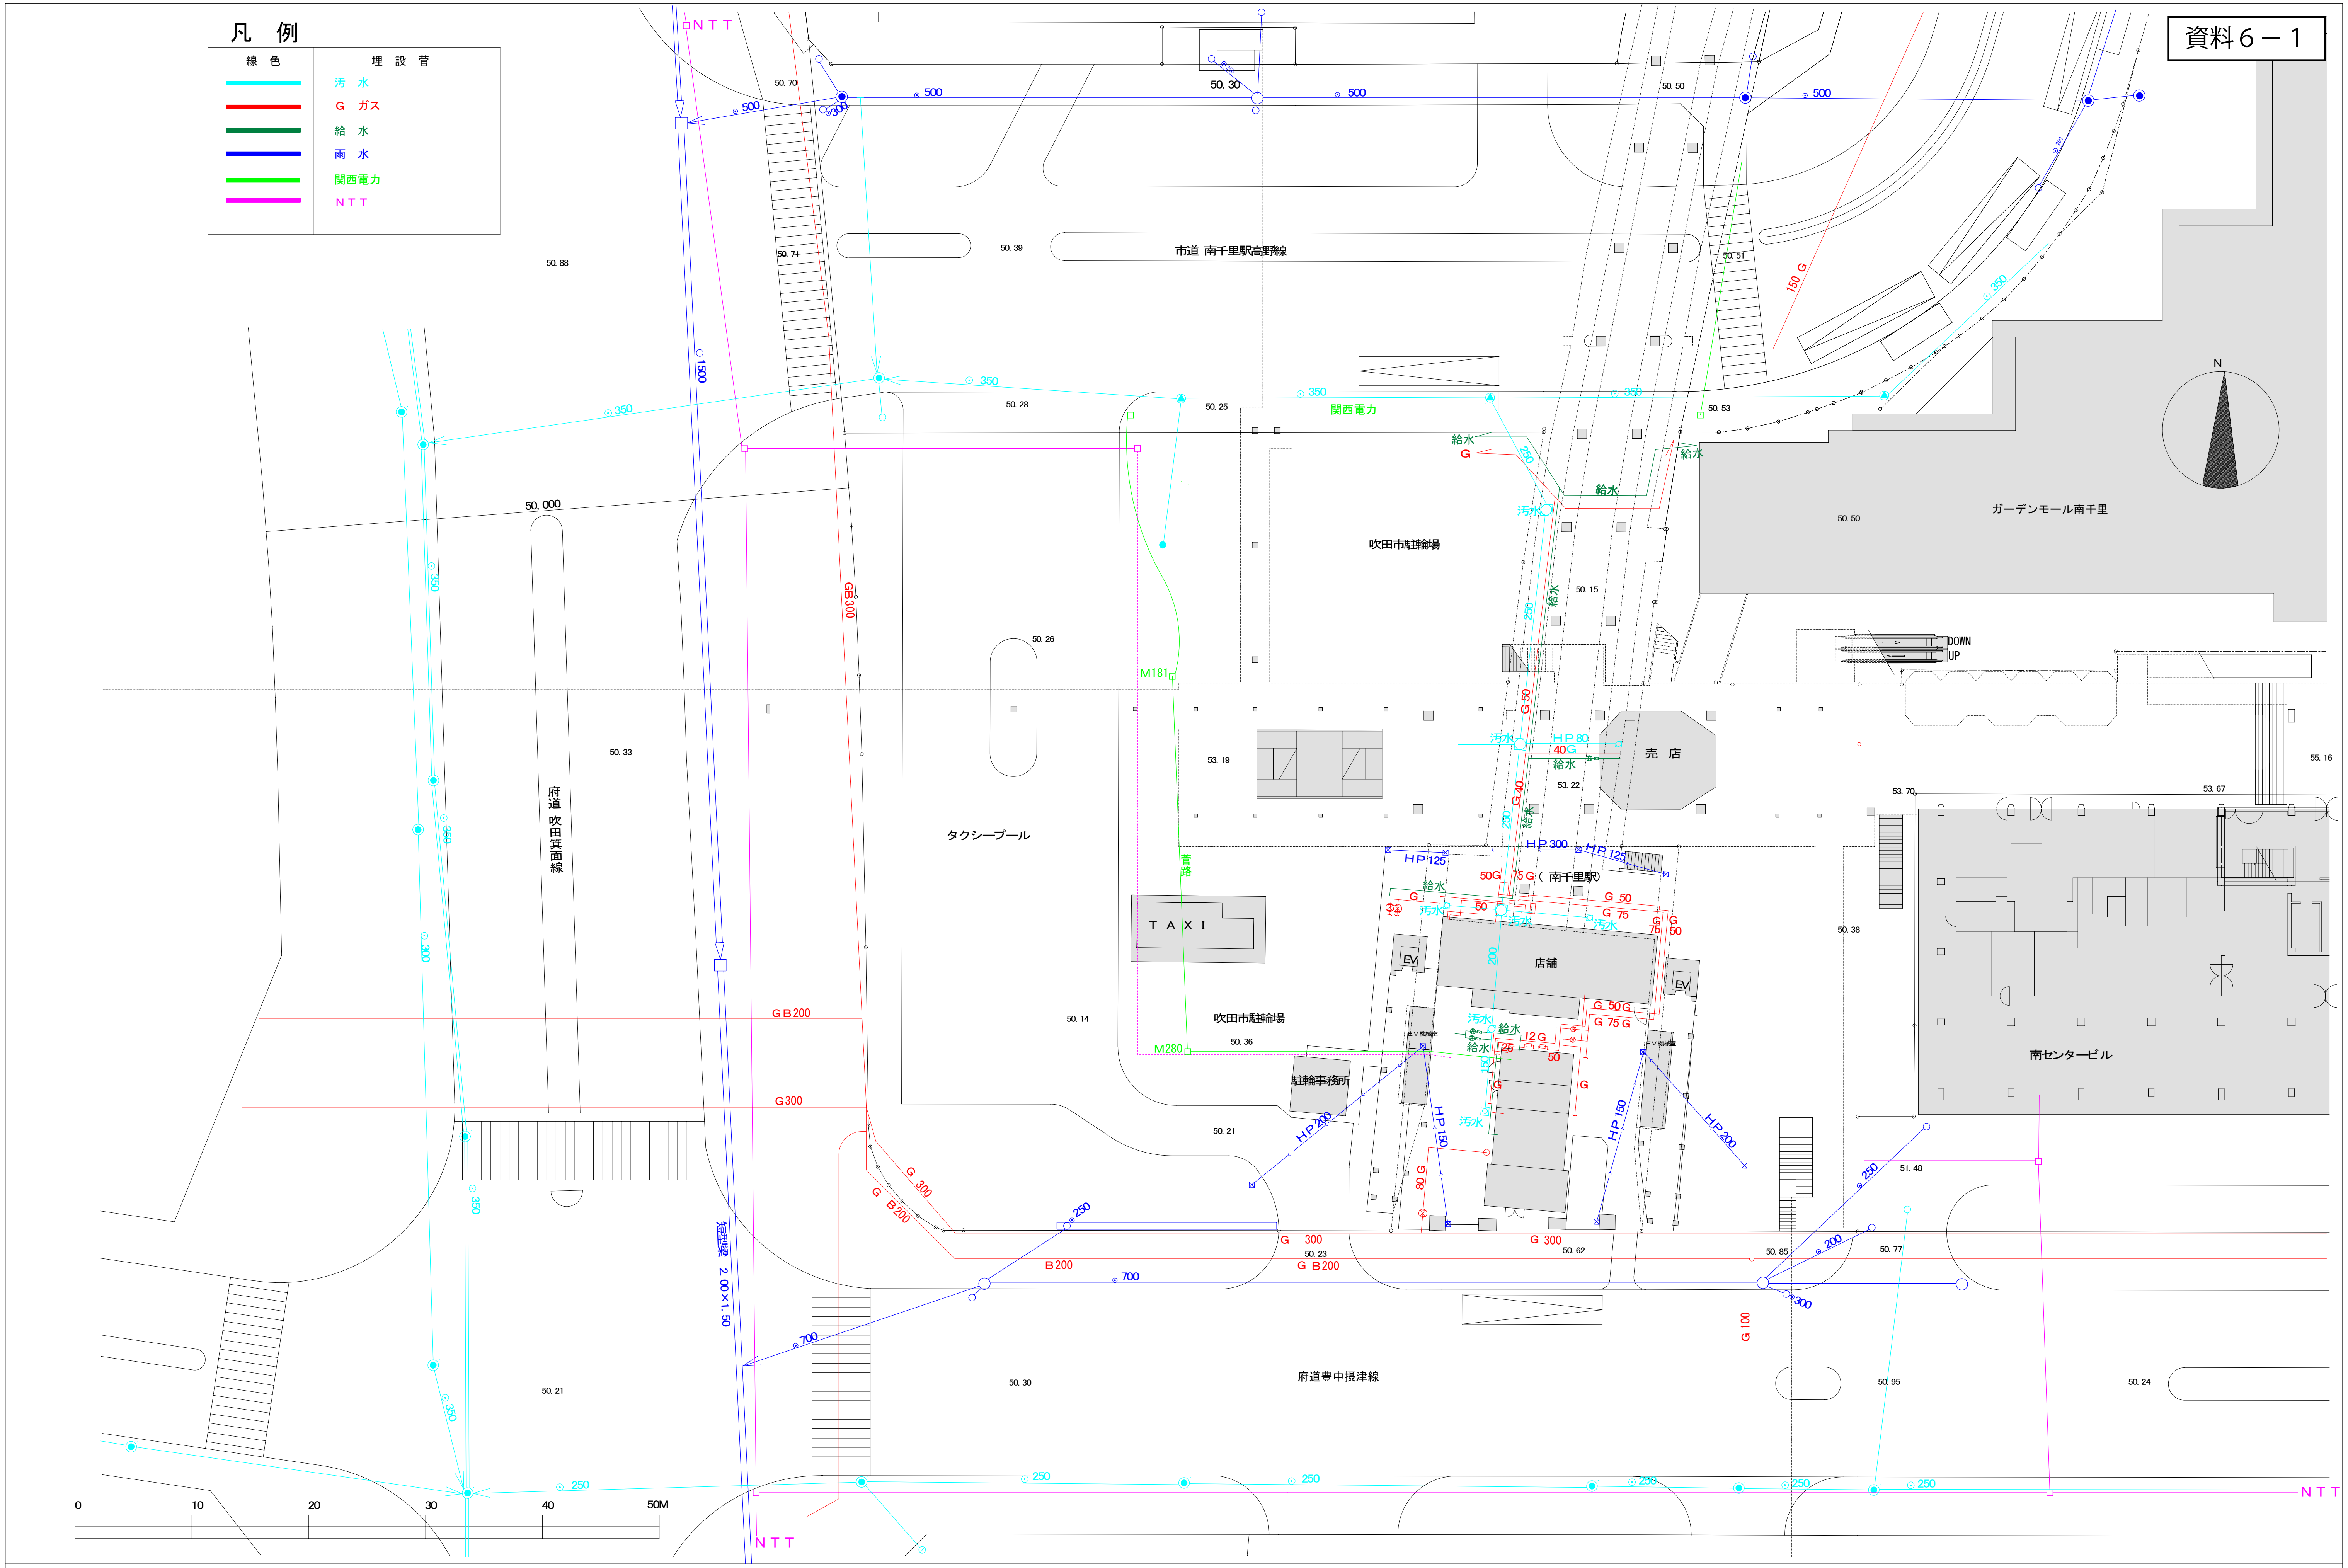
凡　例
線　色
埋　設　管
汚　水
G　ガス
給　水
雨　水
関西電力
NTT
吹田市駐輪場
ガーデンモール南千里
タクシープール
府道 吹田箕面線
売　店
南千里駅
店舗
駐輪事務所
南センタービル
府道豊中摂津線
TAXI
EV
DOWN
UP
N
500
350
250
300
700
1500
GB300
GB200
G300
G B200
B200
G 100
150 G
HP300
HP200
HP150
HP125
HP80
M181
M280
暗渠 2.00×1.50
0
10
20
30
40
50M

事業予定地設備インフラ現況図　Ｓ＝1／500