

(巻末資料)

ブロックの区割りの変更


現行のブロックの区割りからの主な変更は以下のとおりです。

岸部南 1 丁目	J R 以南地域から片山・岸部地域へ
岸部南 2 丁目	
岸部南 3 丁目	
芝田町	
南吹田 1 丁目	J R 以南地域から豊津・南吹田地域へ
南吹田 2 丁目	
出口町 6 番～17 番	片山・岸部地域から豊津・南吹田地域へ
西の庄町 2 番～11 番	
山手町 3 丁目 3 番～11 番	片山・岸部地域から千里山・佐井寺地域へ
円山町	豊津・南吹田地域から千里山・佐井寺地域へ
上山手町	千里山・佐井寺地域から片山・岸部地域へ
千里山東 3 丁目 1 番、5 番～7 番	
山田西 4 丁目 1 番	山田・千里丘地域から (仮称)千里ニュータウン・万博・阪大地域(その1)へ
千里万博公園 1 3 番	万国博記念公園・大阪大学地域から
上山田	(仮称)千里ニュータウン・万博・阪大地域(その1)へ

ブロックの区域割図(変更前)



ブロックの区域割図(変更後)

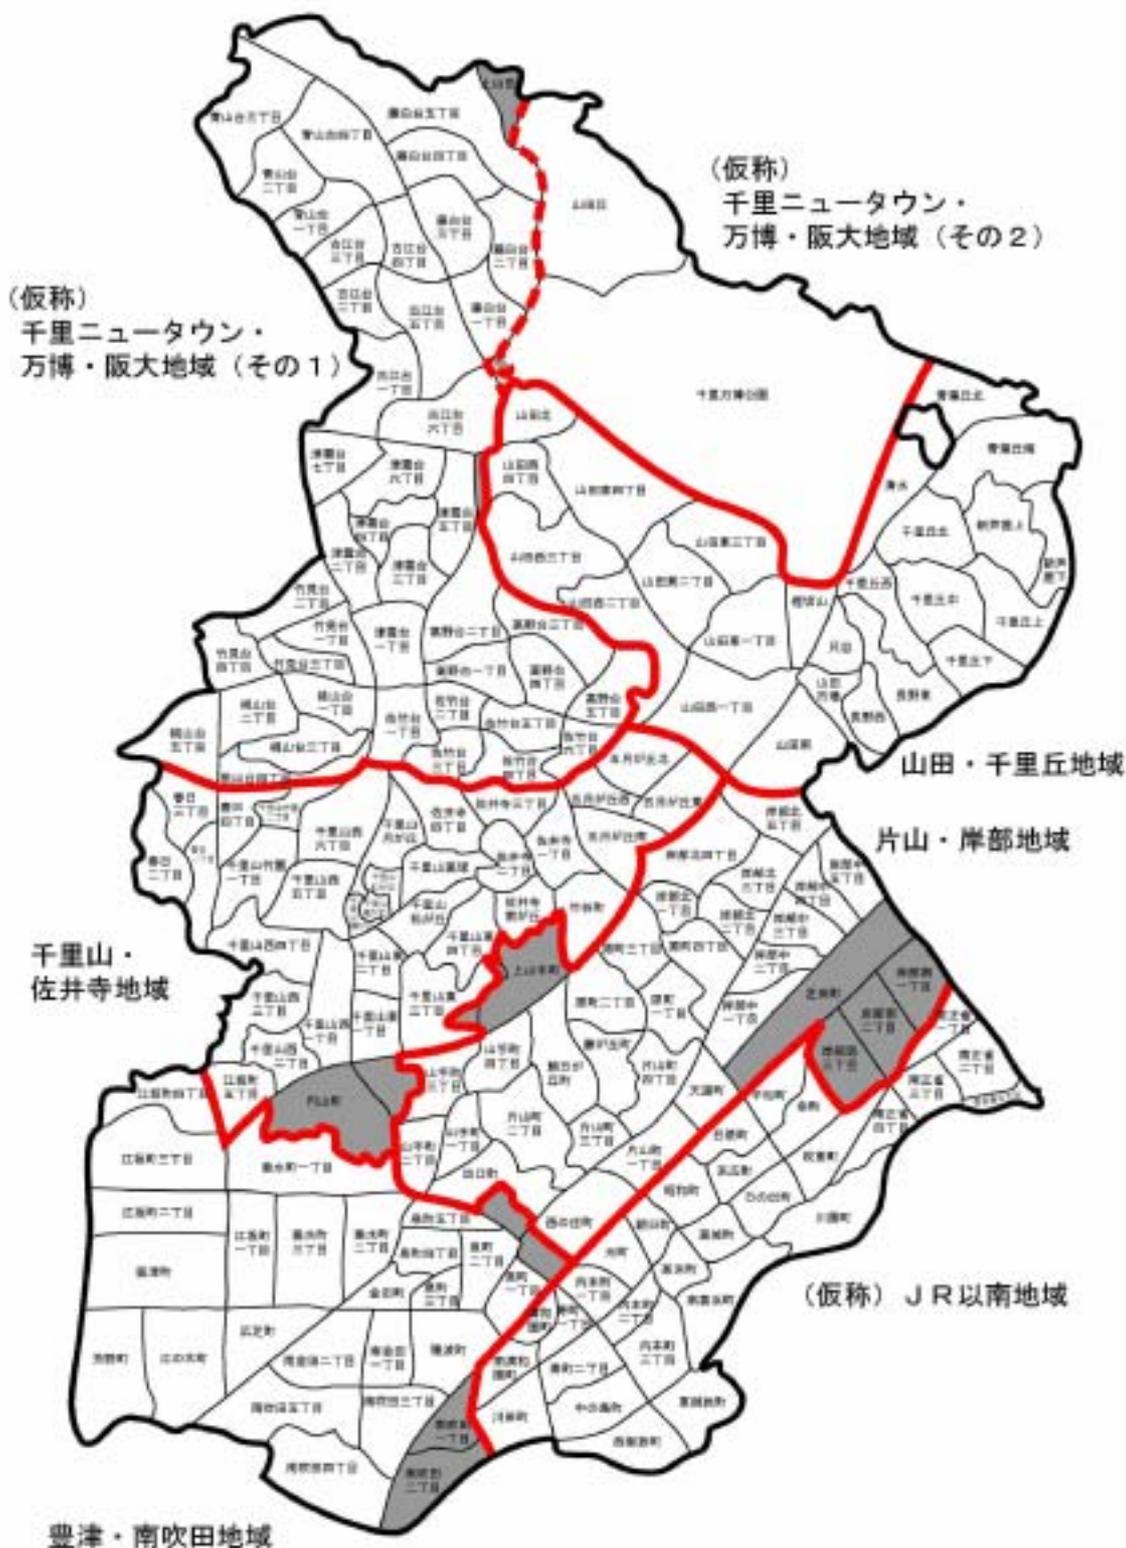

網かけ部分：ブロックの区割りの変更地域