

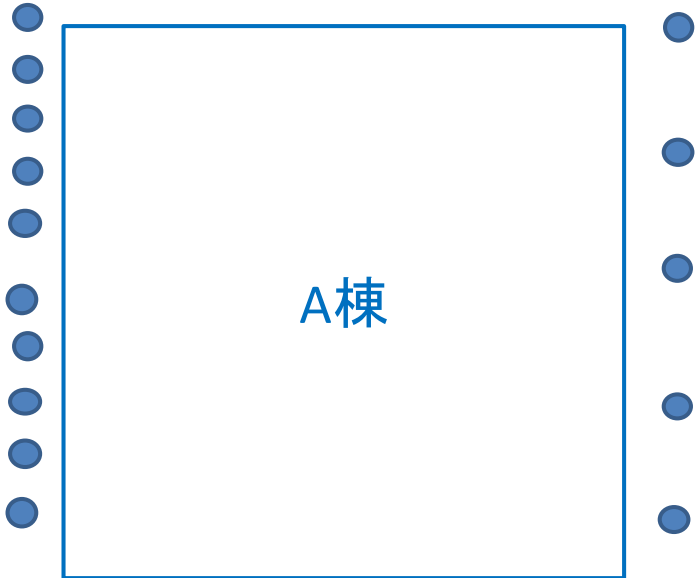
(様式第1号の5) 緑 化 実 績 図

番 号		施設名	〇〇〇マンション	縮 尺	1/	記入例
	空白				分かれればご記入ください	

植栽場所、樹名、本数を明記してください。

駐
輪
場

ヤマモモ
10本


 A棟

サルスベリ
5本


 B棟

必ずご記入ください。

植付場所の状況	☒ 高木植栽が可能：”地植え”又は”大型プランター(容量100L以上)”への植栽 ☐ 高木植栽が困難：理由()
管理方法	・剪定 1 回/年 ・施肥 1 回/年 ・灌水 2 回/週(夏期)、 1 回/週(夏期以外) ・その他

注1) 様式第1号の3及び4に示す申請箇所ごとに作成して下さい。

注2) 高木植栽が困難な場合は、理由をご記入ください。(記入例①: 植栽箇所が小型プランター(容量100L未満)しか無いため/記入例②: ”地植え”だが、近接する建物への影響が大きいため 等)