



1.

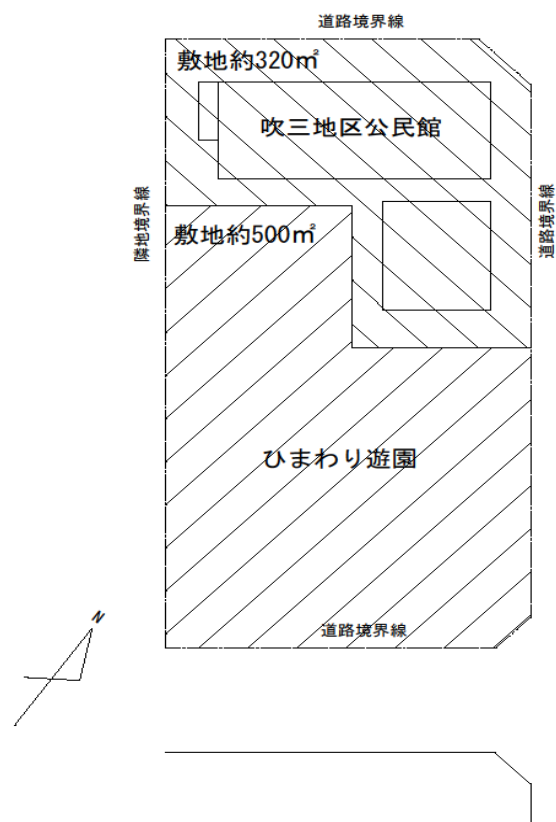

現状

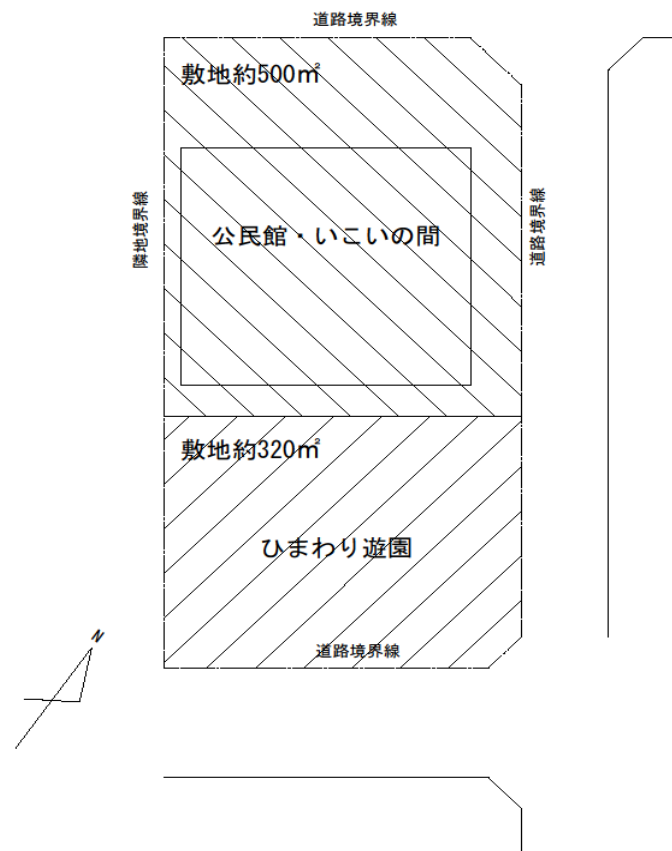

建替え後