


# 北大阪健康医療都市 項目別全体スケジュール

資料1

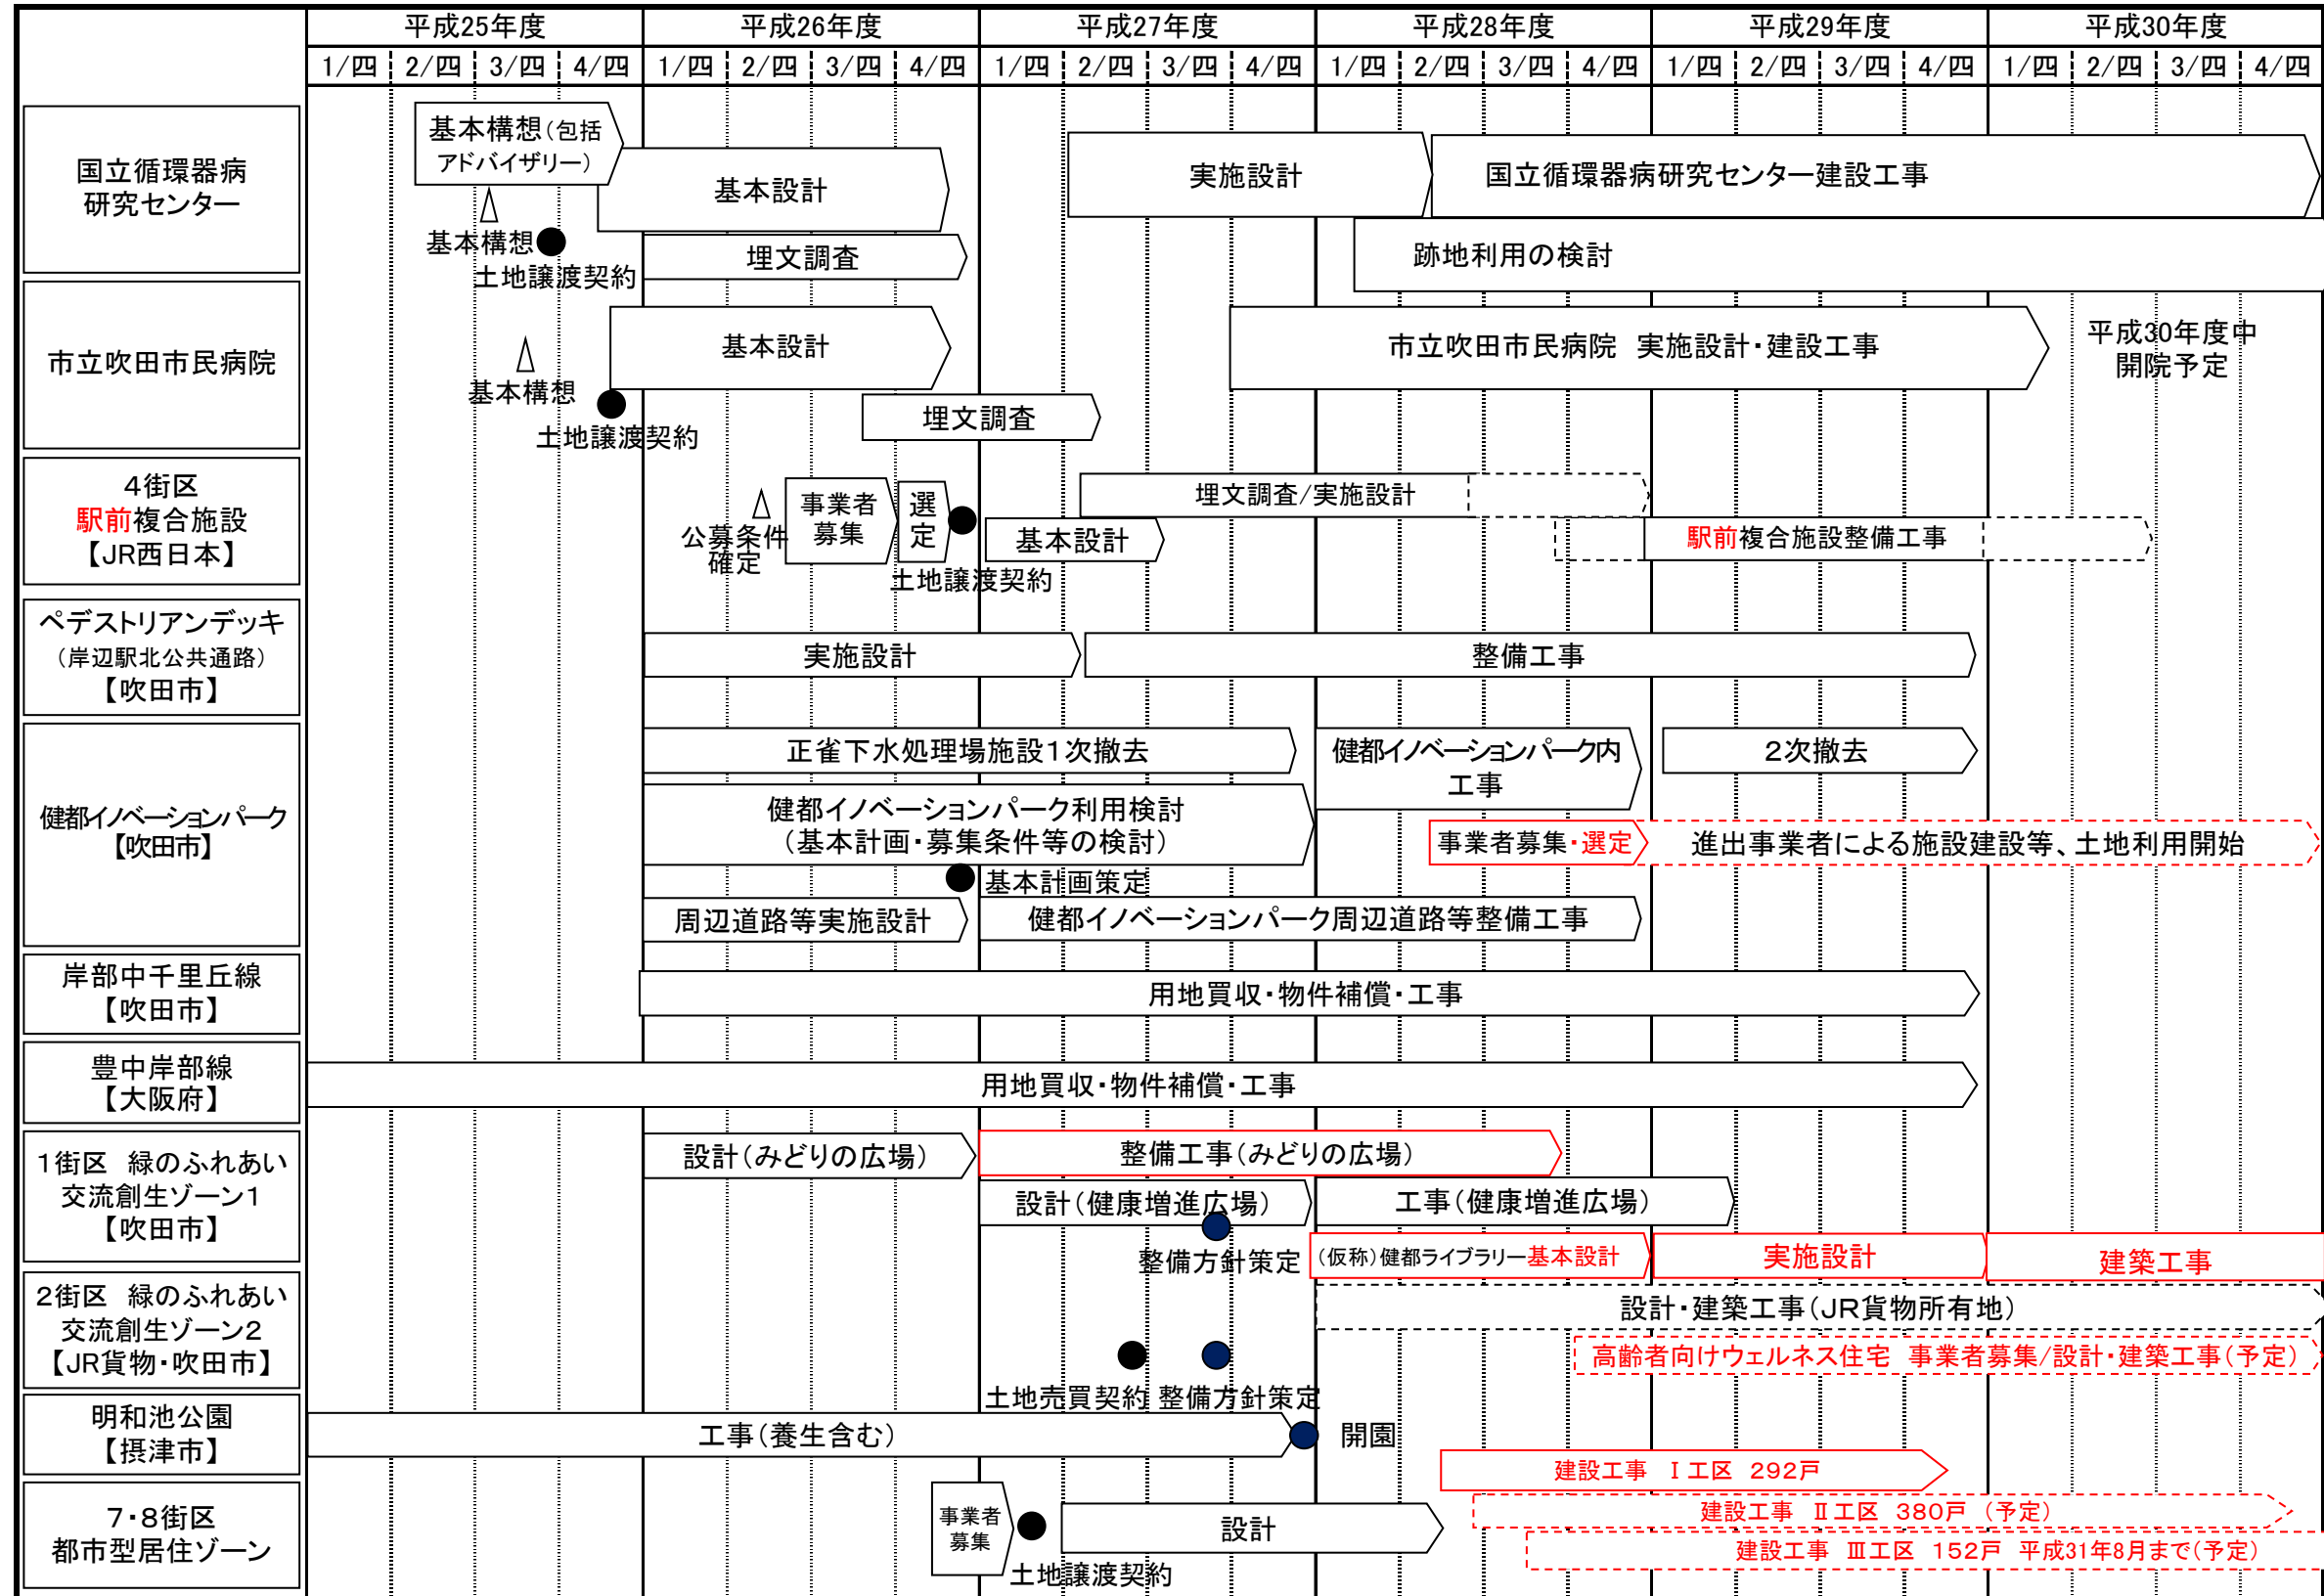

※1/四、2/四、3/四、4/四は、それぞれ第1四半期(4~6月)、第2四半期(7~9月)、第3四半期(10~12月)、第4四半期(1~3月)を表す。

※平成27年7月3日開催 第2回医療クラスター形成会議資料をもとに作成したものを、平成28年11月2日現在に修正

# 北大阪健康医療都市（健都）におけるプロジェクト

各ゾーンにおいて、「健康・医療」の要素を散りばめた事業を展開

相互に協力・連携・支援することで、まち全体として、相乗的な付加価値が向上  
JR東海道本線沿線で、総計約30haの大規模開発プロジェクト

