


北大阪健康医療都市 項目別全体スケジュール

資料3

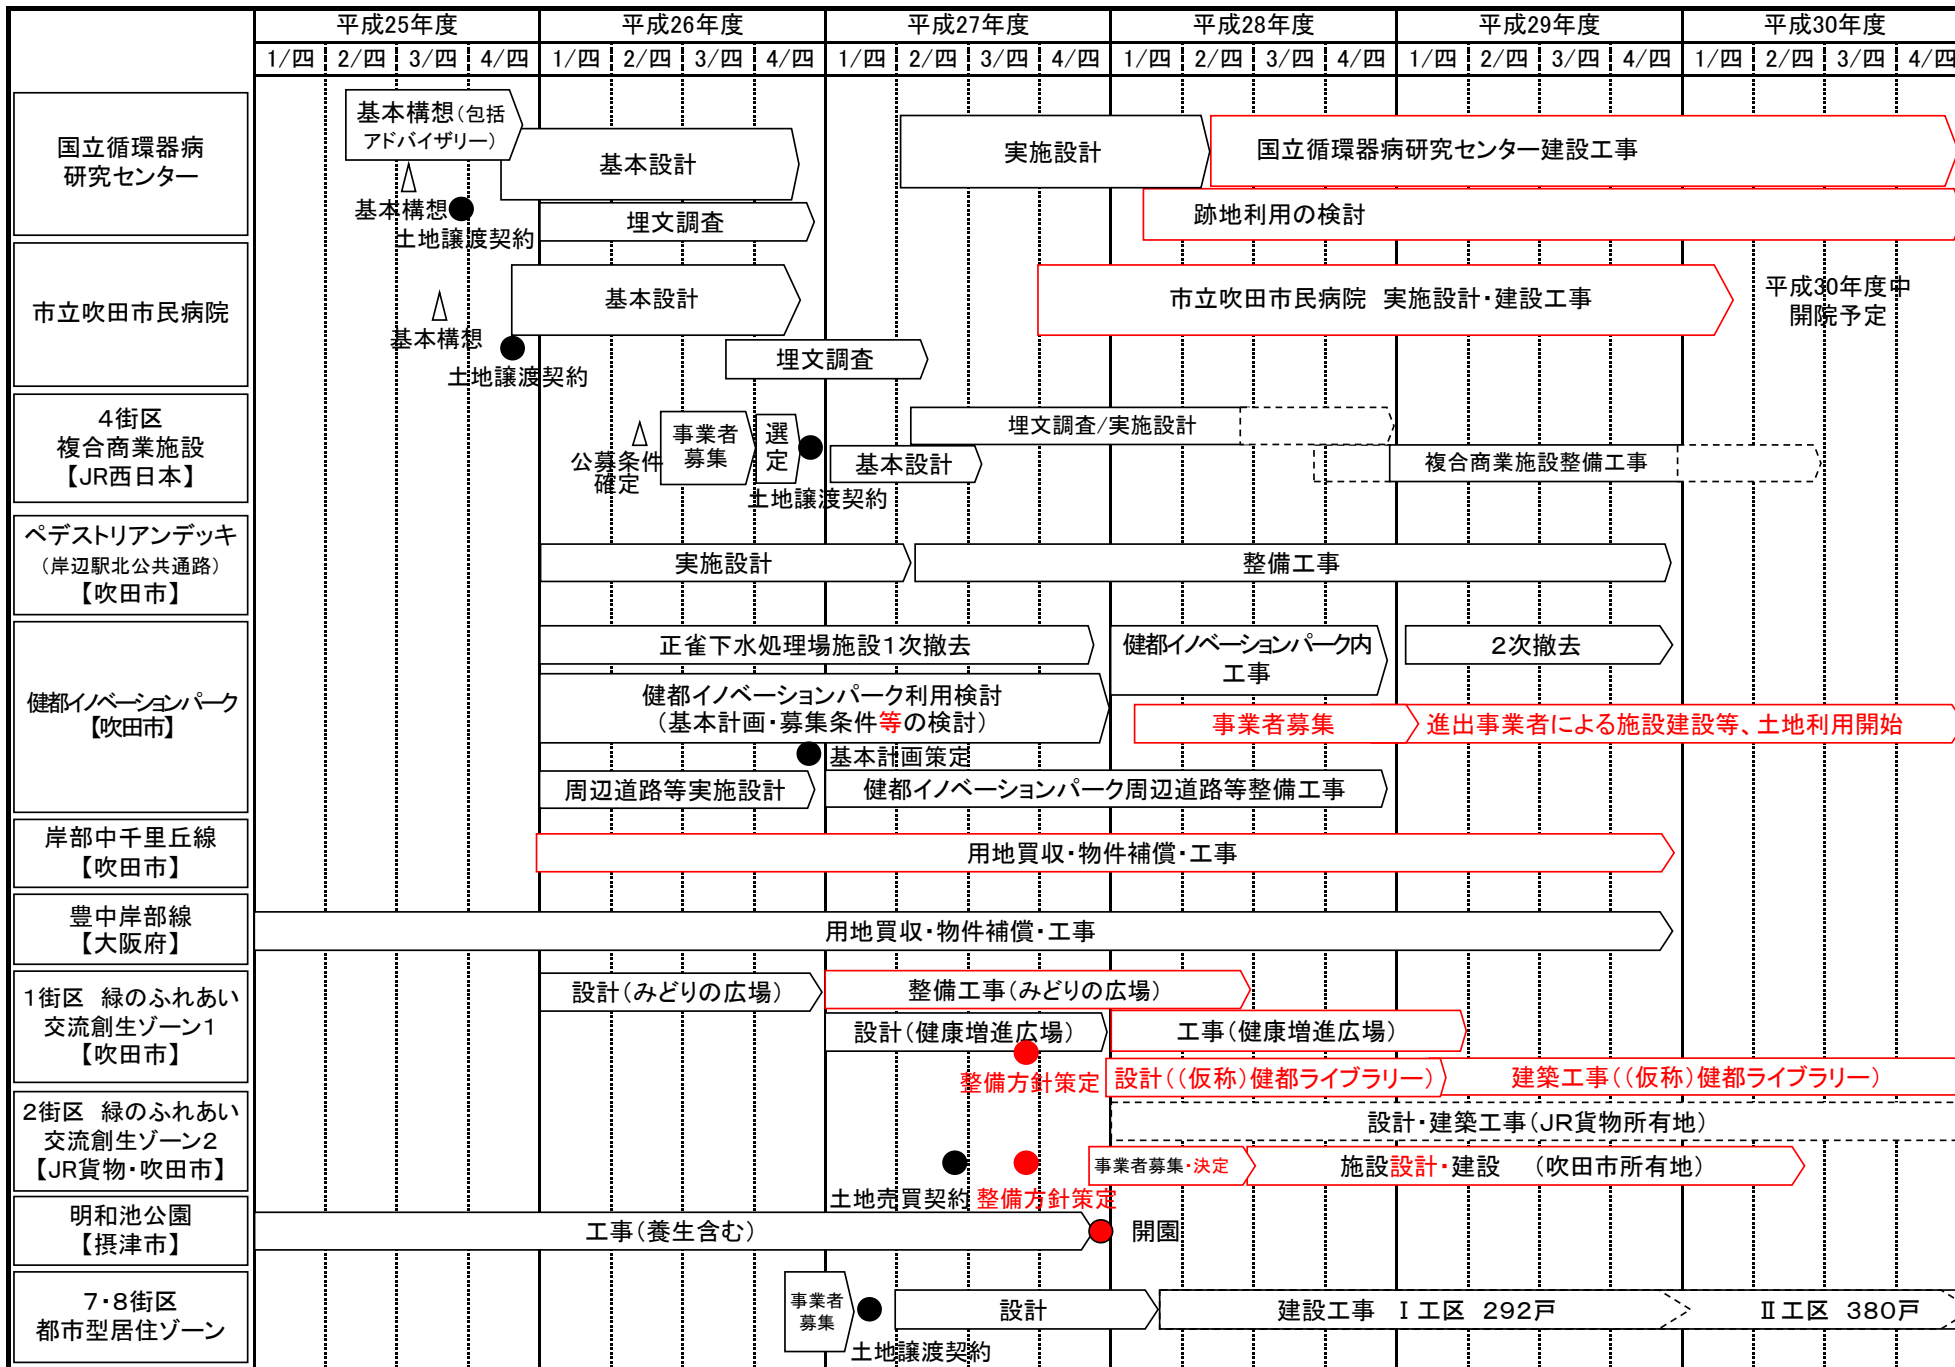

※1/四、2/四、3/四、4/四は、それぞれ第1四半期(4~6月)、第2四半期(7~9月)、第3四半期(10~12月)、第4四半期(1~3月)を表す。
 ※平成27年7月3日開催 第2回医療クラスター形成会議資料をもとに作成したものを、平成28年4月27日現在に修正