


北大阪健康医療都市 項目別全体スケジュール

資料1

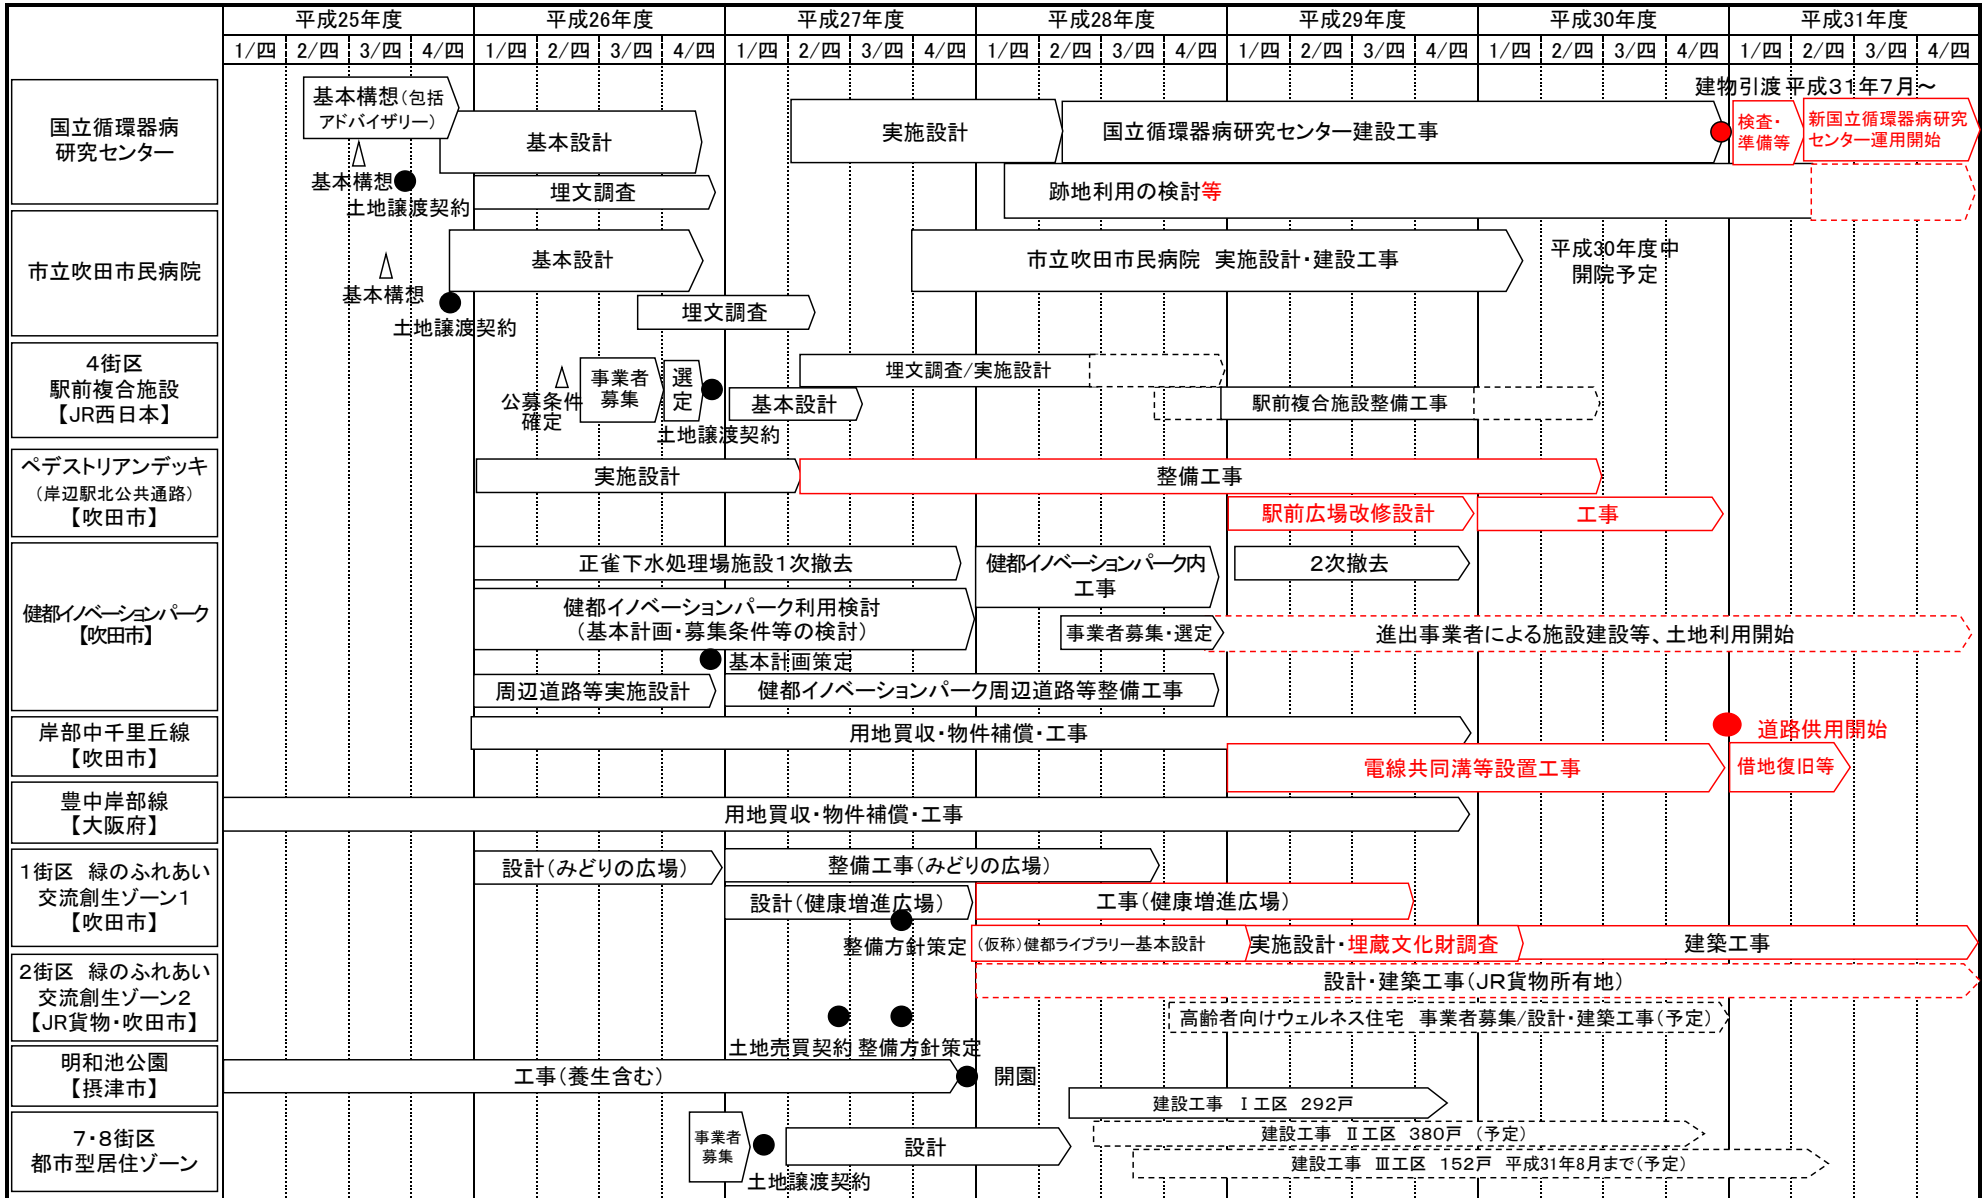

※1/四、2/四、3/四、4/四は、それぞれ第1四半期(4～6月)、第2四半期(7～9月)、第3四半期(10～12月)、第4四半期(1～3月)を表す。

※平成27年7月3日開催 第2回医療クラスター形成会議資料をもとに作成したものを、平成29年2月6日現在に修正