


北大阪健康医療都市 項目別全体スケジュール

資料1-1

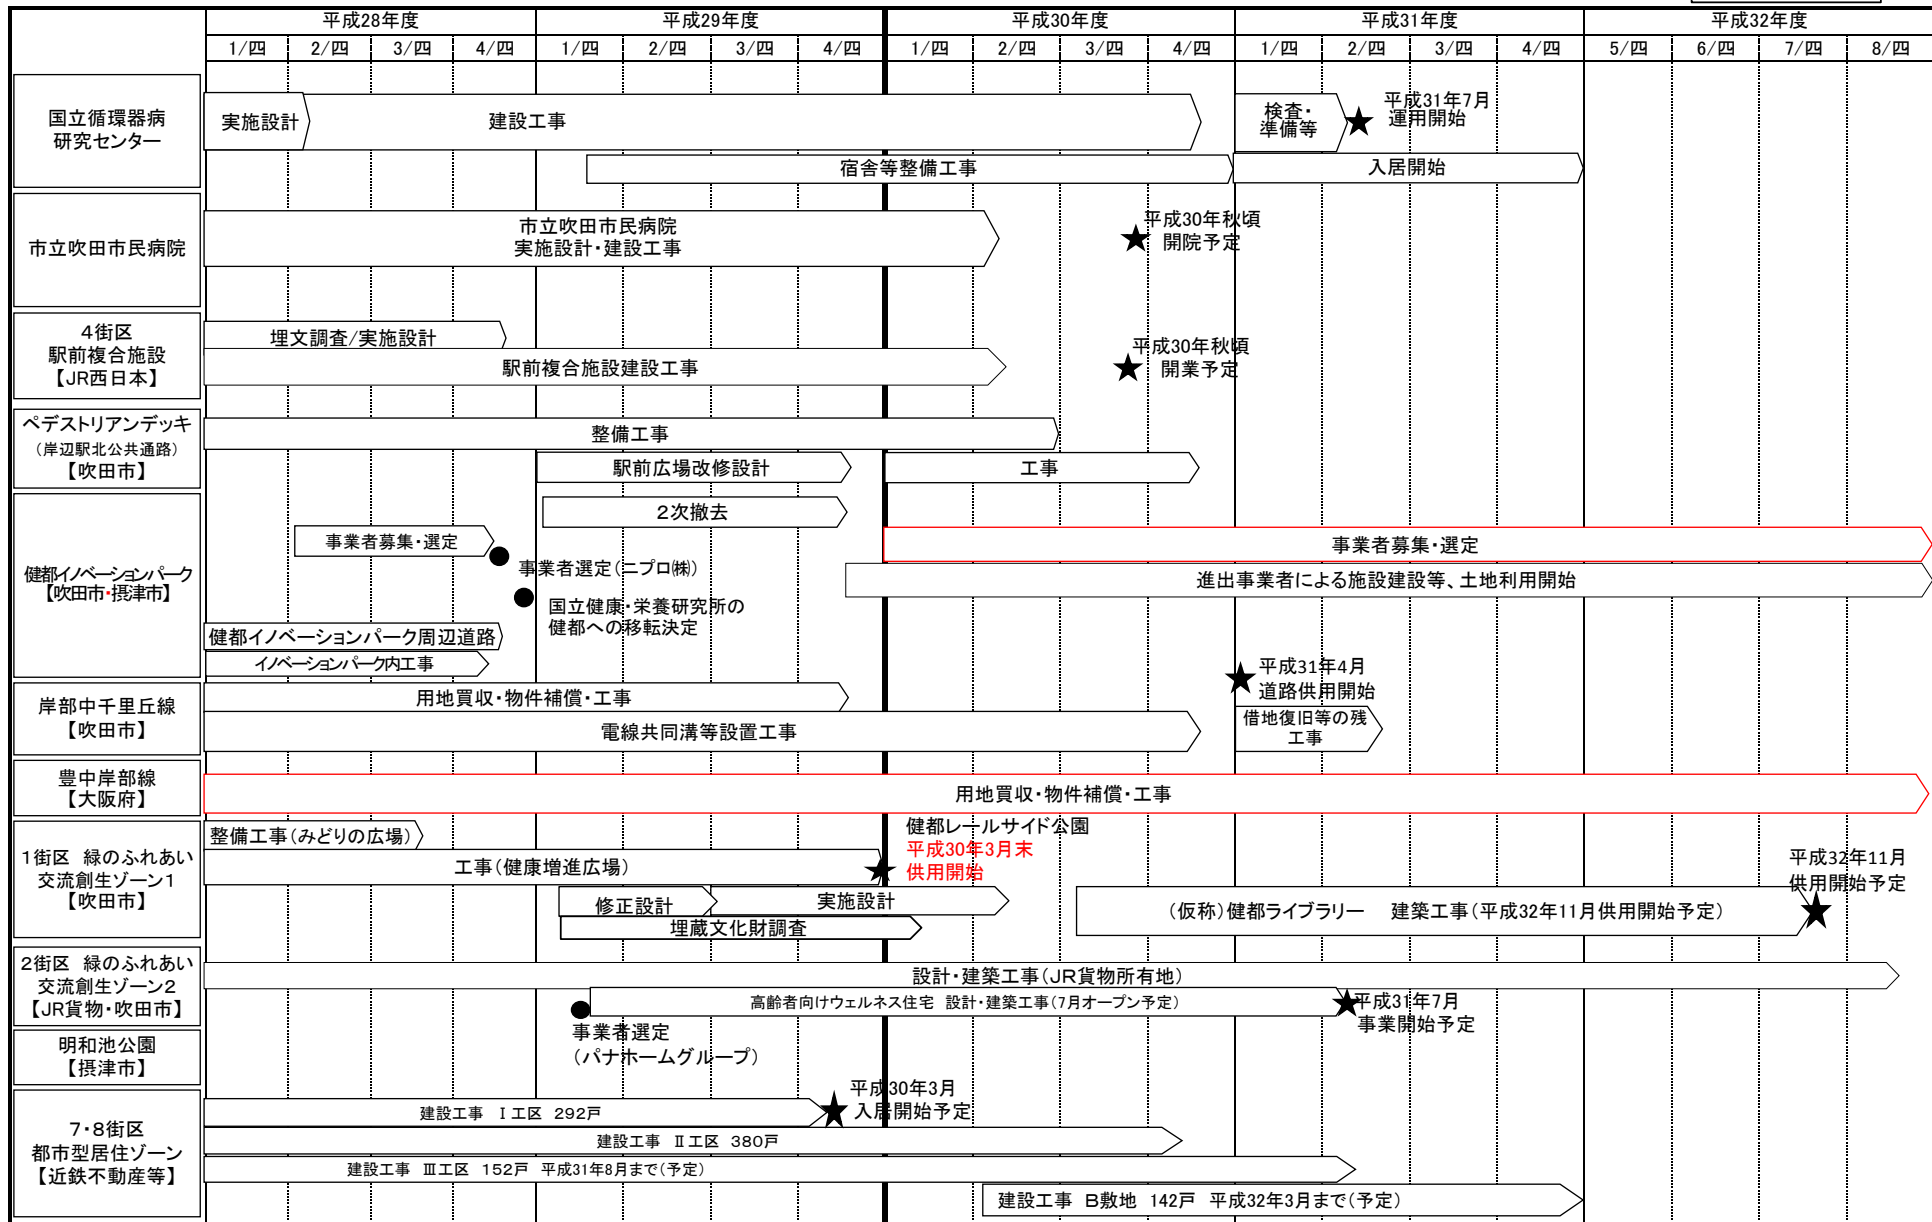

※1/四、2/四、3/四、4/四は、それぞれ第1四半期(4~6月)、第2四半期(7~9月)、第3四半期(10~12月)、第4四半期(1~3月)を表す。

※平成30年3月28日現在(前回からの変更箇所を赤字で記載)