

浸水被害状況 No.1

令和3年度(2021年度)～令和7年度(2025年度)＜過去5年間＞

下水道部経営室
令和8年(2026年)3月31日時点

発 生 年 月 日		降 雨 状 況				被 害 状 況				
		総降雨量	時間最大 雨量	10分間 最大雨量	雨量計 設置場所	民家床上 浸水	民家床下 浸水	店舗等の 床浸水	地下施設 浸水	道路冠水
		(mm)	(mm)	(mm)		(件数)	(件数)	(件数)	(件数)	(件数)
令和3年度 (2021年度)	5 月 21 日	162.5 (129.5)	32.5 (18.0)	17.5 (10.5)	市役所本庁 (夢つなぎり未来館)	—	—	—	1	4
	6 月 22 日	24.5 (4.5)	24.5 (4.5)	11.0 (2.5)	市役所本庁 (夢つなぎり未来館)	—	—	—	—	1
	7 月 18 日	19.0 (44.0)	18.5 (42.5)	15.0 (13.0)	市役所本庁 (夢つなぎり未来館)	—	1	—	—	1
	8 月 13 日	121.5 (136.0)	18.5 (40.0)	7.0 (11.5)	市役所本庁 (夢つなぎり未来館)	—	—	—	—	2
	計					—	1	—	1	8
令和4年度 (2022年度)	8 月 13 日	0.0 (47.5)	0.0 (39.5)	0.0 (16.5)	市役所本庁 (夢つなぎり未来館)	—	—	1	1	1
	計					—	—	1	1	1
令和5年度 (2023年度)	8 月 15 日	135.5 (110.5)	27.0 (11.0)	9.0 (3.5)	市役所本庁 (夢つなぎり未来館)	—	1	—	—	—
	8 月 24 日	33.5 (45.0)	33.0 (45.0)	16.0 (14.5)	市役所本庁 (夢つなぎり未来館)	—	—	—	—	2
	9 月 10 日	49.0 (57.5)	36.5 (37.0)	11.0 (13.0)	市役所本庁 (夢つなぎり未来館)	—	—	—	—	1
	11 月 7 日	19.0 (30.0)	15.5 (22.5)	3.5 (11.0)	市役所本庁 (夢つなぎり未来館)	—	—	—	1	—
	計					—	1	—	1	3
令和6年度 (2024年度)	9 月 12 日	12.0 (48.0)	12.0 (47.5)	6.0 (18.0)	市役所本庁 (夢つなぎり未来館)	—	—	—	—	1
	11 月 2 日	53.5 (52.0)	37.5 (36.5)	13.5 (15.0)	市役所本庁 (夢つなぎり未来館)	—	1	—	—	2
	計					—	1	—	—	3
令和7年度 (2025年度)	9月12日	18.0 (35.0)	18.0 (35.0)	11.0 (19.5)	市役所本庁 (夢つなぎり未来館)	—	—	—	—	1
	計					—	—	—	—	1

浸水被害状況 No.2

市域北部



下水道部経営室


令和3年度(2021年度)
(5月21日)(6月22日)(7月18日)(8月13日)


凡例



浸水被害箇所


0 500 1000m

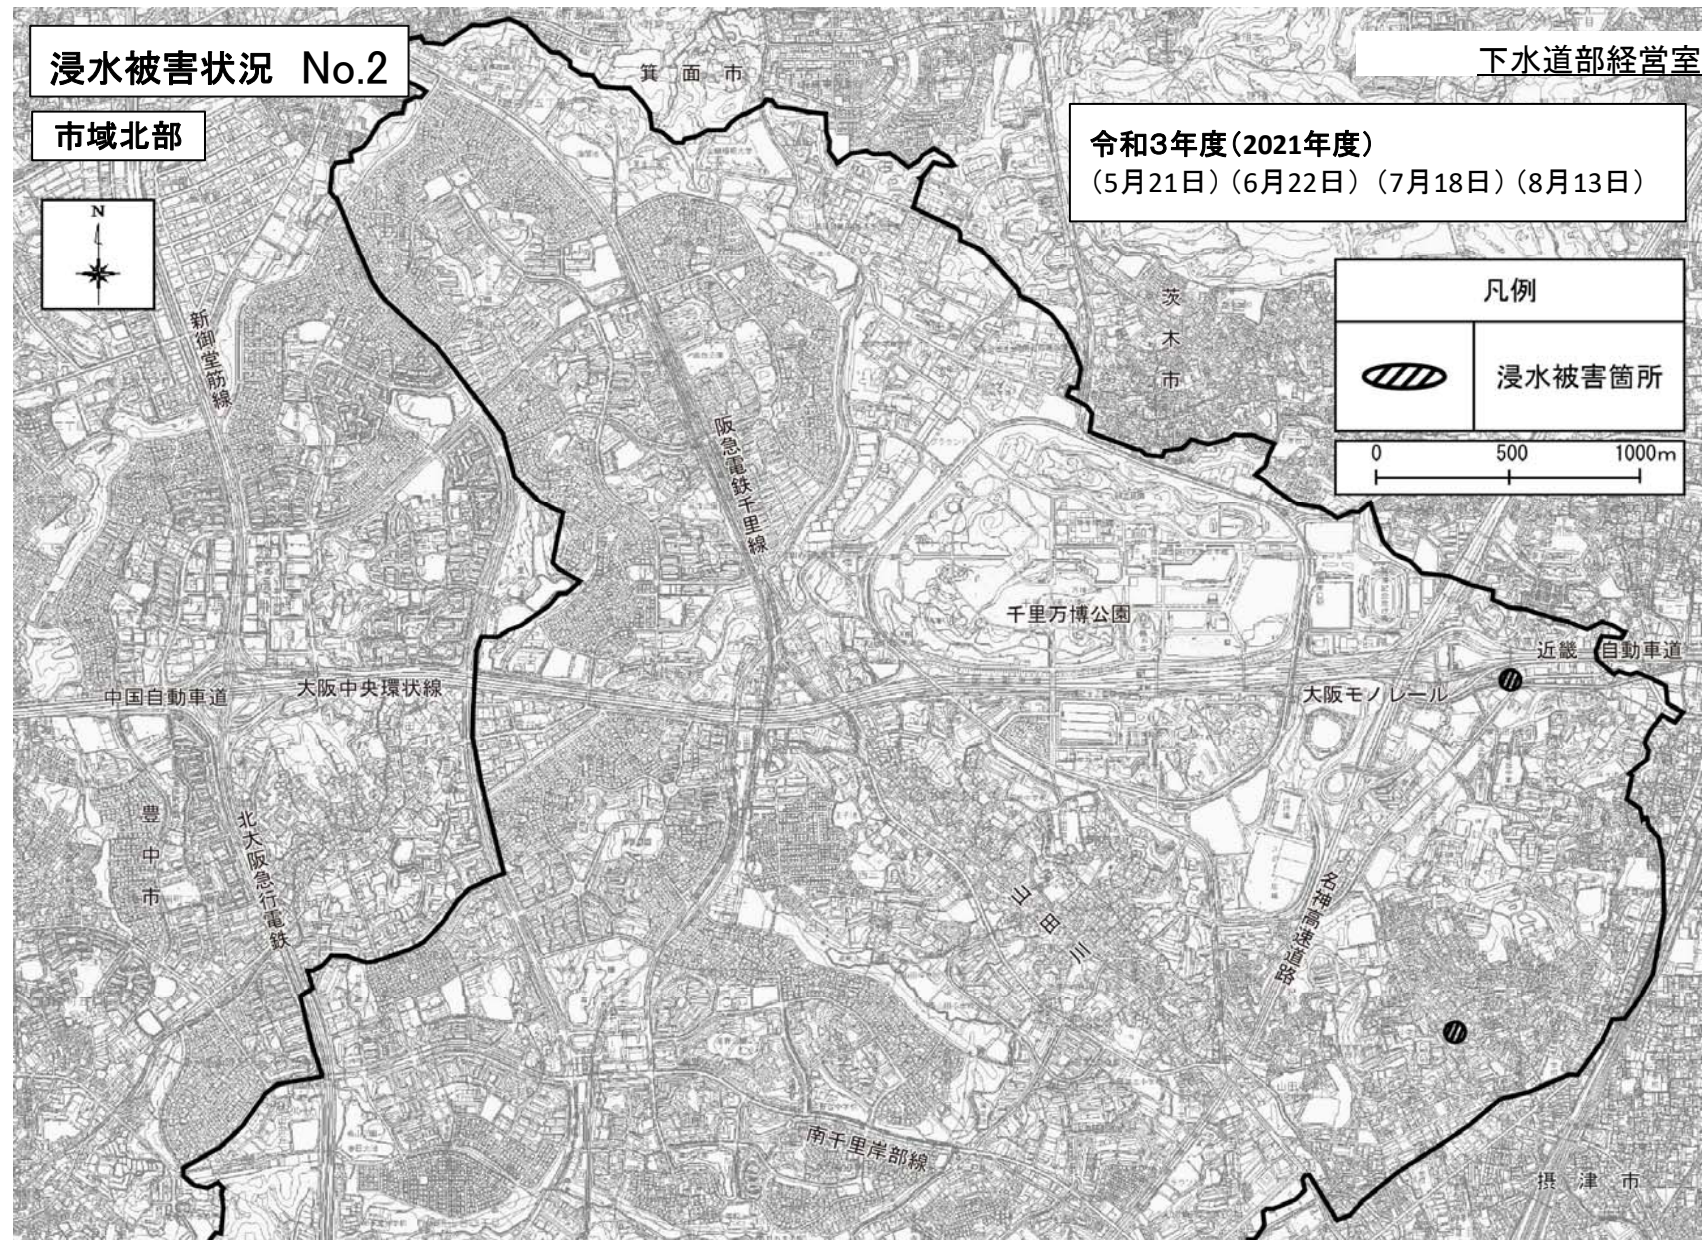

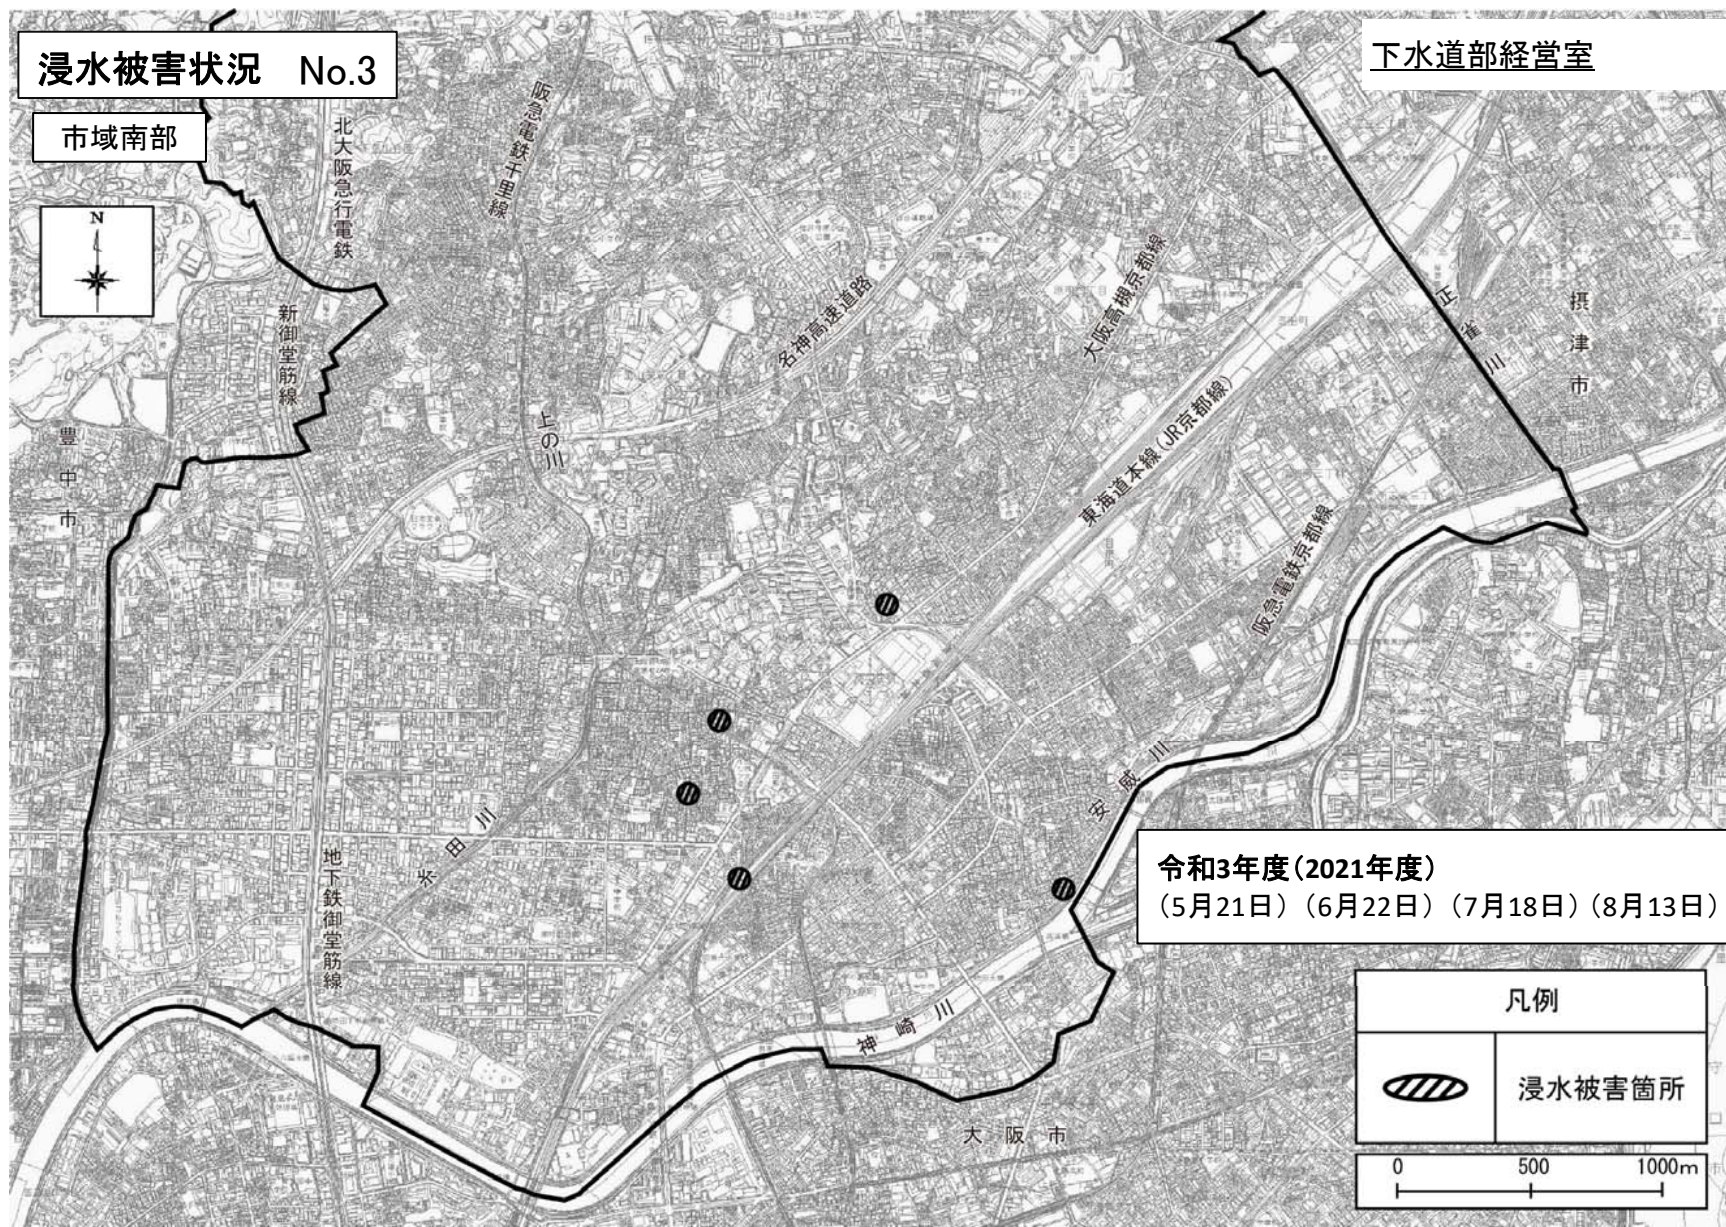

浸水被害状況 No.4


市域北部

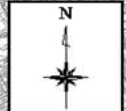

下水道部経営室

令和4年度(2022年度)
(8月13日)

凡例	
	浸水被害箇所
0 500 1000m	

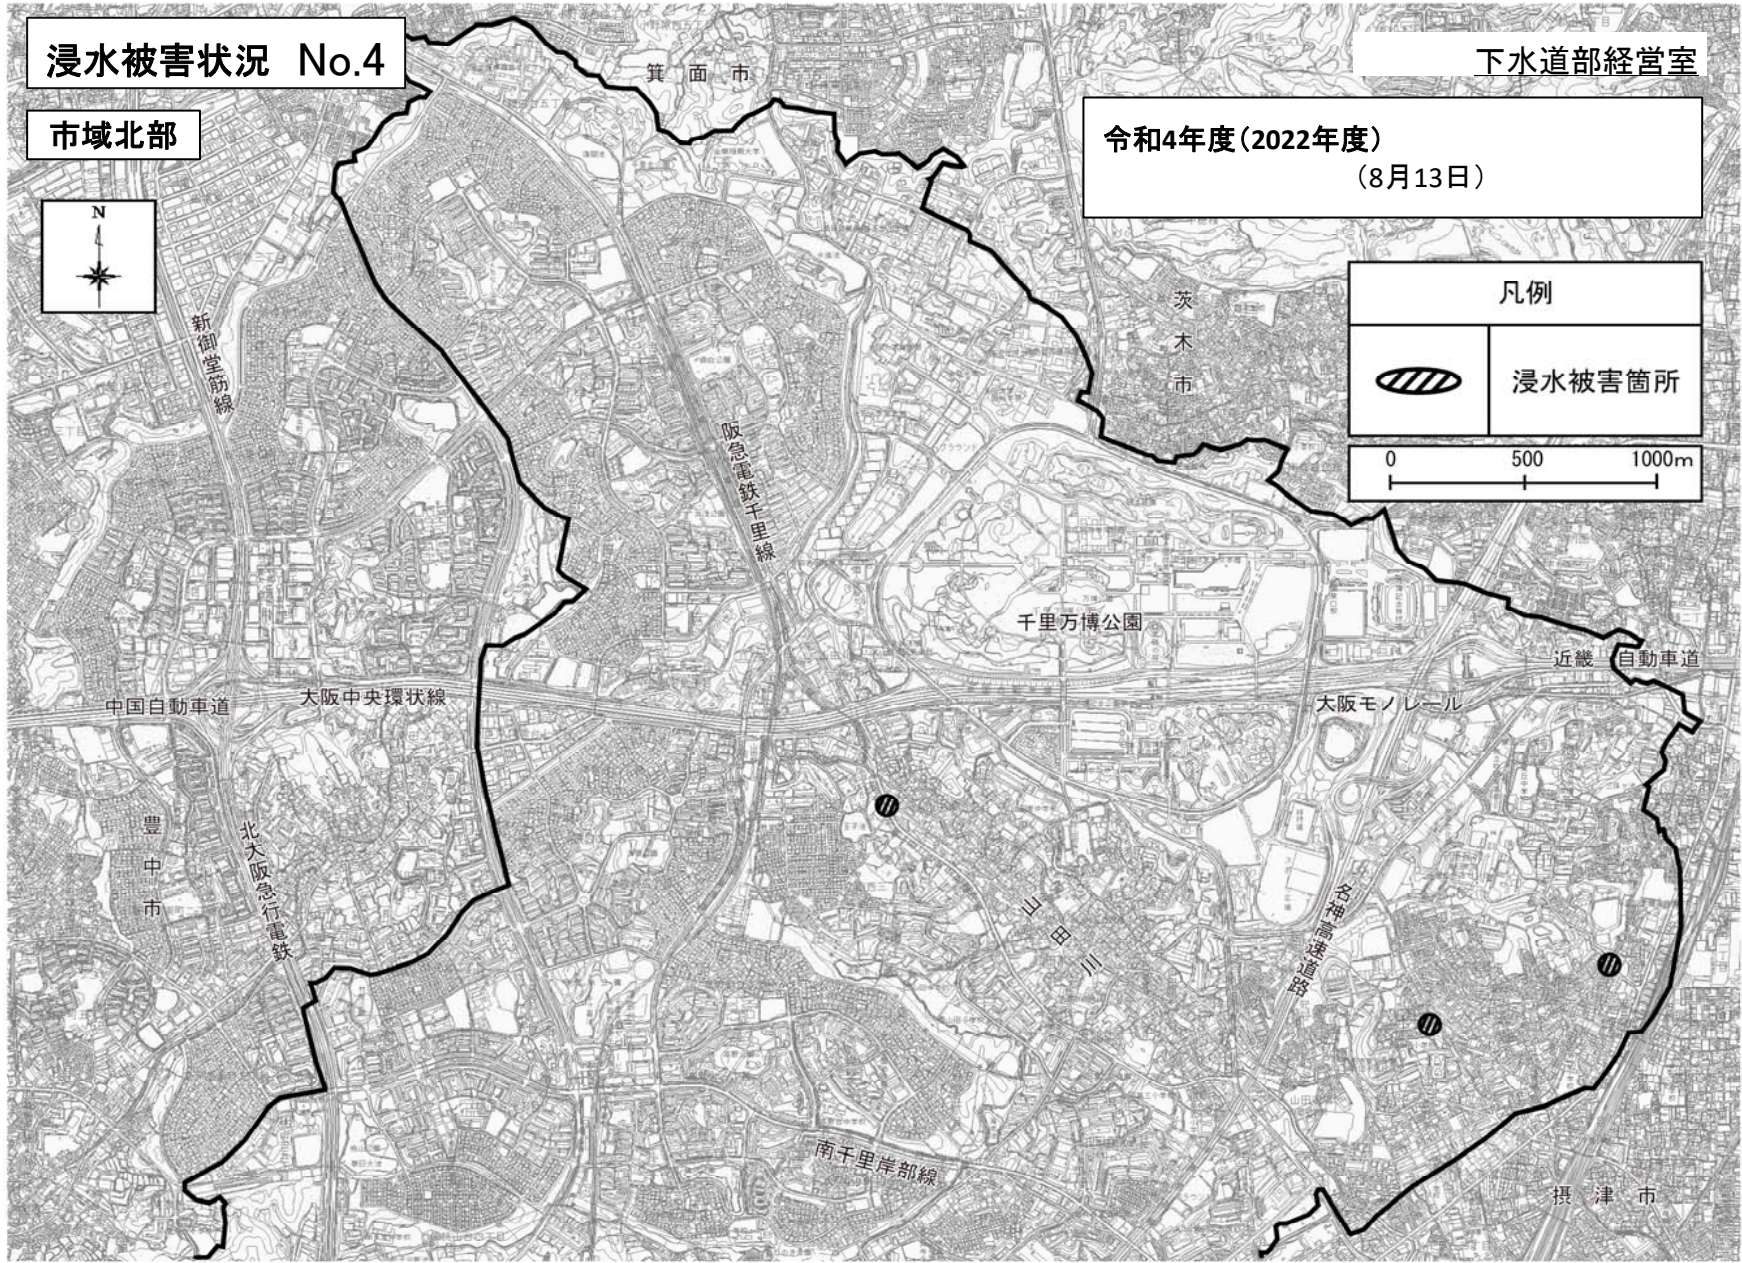

浸水被害状況 No.5

市域南部



北大阪急行電鉄

新御堂筋線

阪急電鉄千里線

JR

名神高速道路

大阪高槻京都市線

東海道本線 (JR京都線)

阪急電鉄京都線

摂津市

正雀川

安福川

神崎川

大阪市

地下鉄御堂筋線

茶田川

下水道部経営室

令和4年度(2022年度)

(8月13日)

凡例




浸水被害箇所

0 500 1000m

浸水被害状況 No.6


市域北部

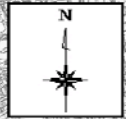

下水道部経営室


令和5年度(2023年度)
(8月15日)(8月24日)(9月10日)(11月7日)

凡例	
	浸水被害箇所
0 500 1000m	

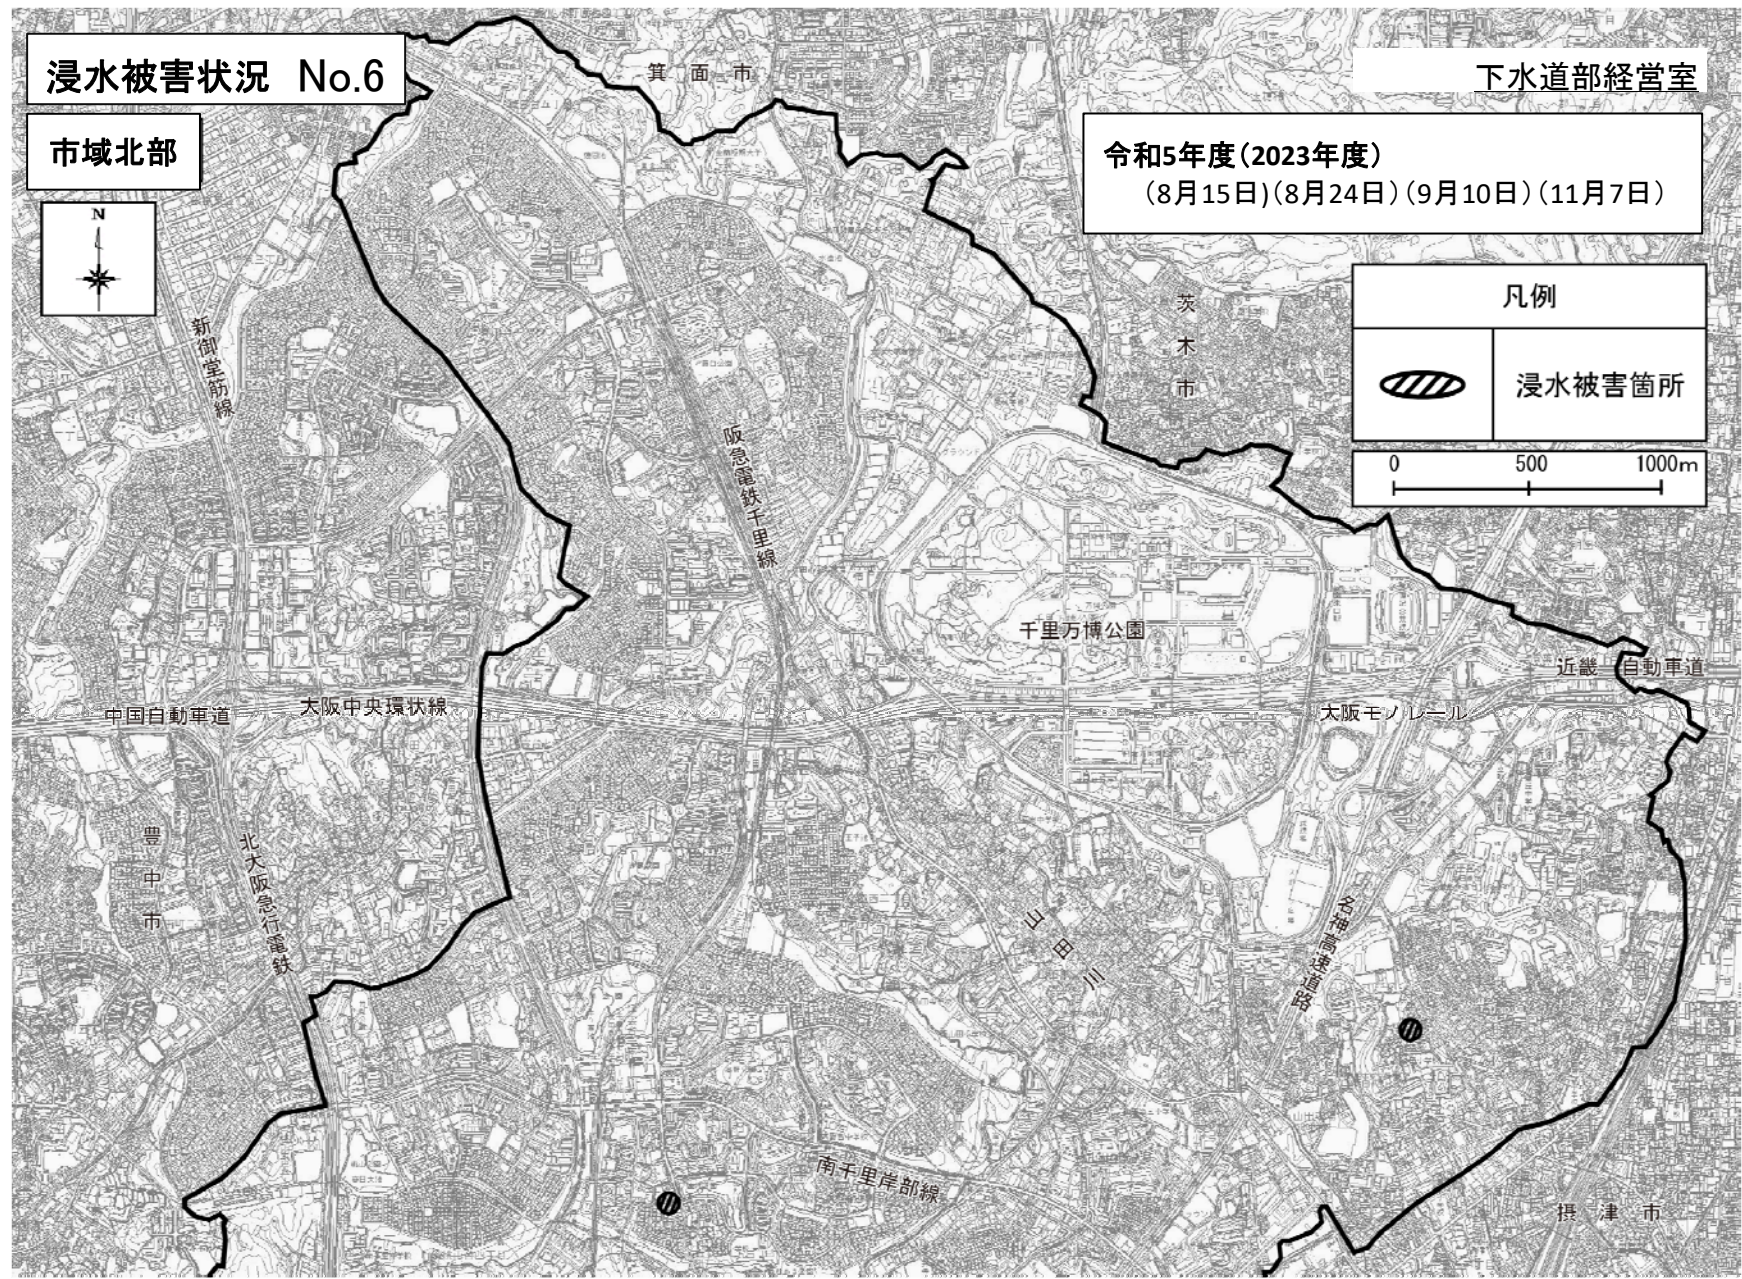

浸水被害状況 No.7

市域南部

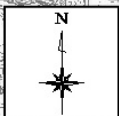

北大阪急行電鉄

新御堂筋線

豊中市

地下鉄御堂筋線

水田

阪急電鉄千里線

上田川

名神高速道路

大阪高槻京都線

東海道本線 (JR京都線)

阪急電鉄京都線

摂津市

大阪市

下水道部経営室

令和5年度(2023年度)

(8月15日)(8月24日)(9月10日)(11月7日)

凡例



浸水被害箇所

0 500 1000m

浸水被害状況 No.8


市域北部



下水道部経営室

令和6年度(2024年度)
(9月12日)(11月2日)



凡例	
	浸水被害箇所
0 500 1000m	

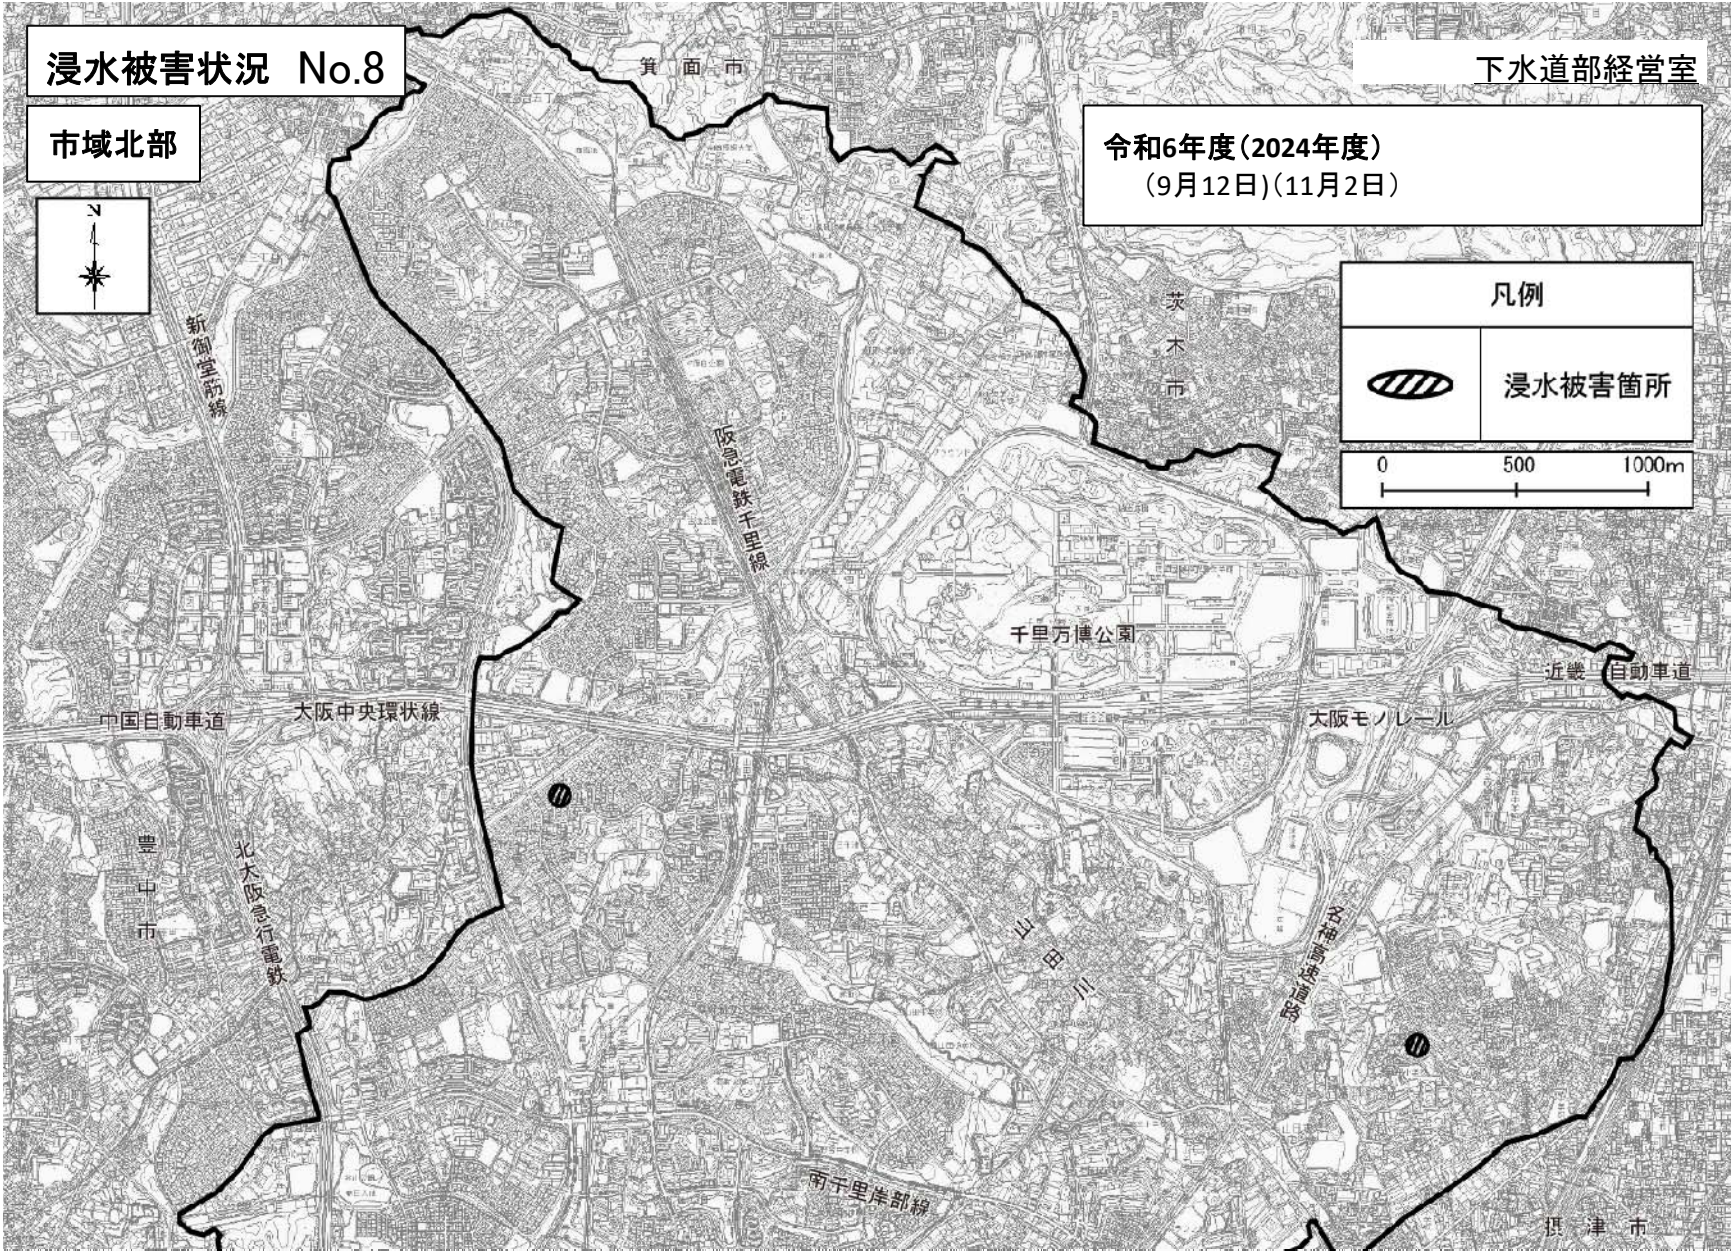

浸水被害状況 No.9

下水道部経営室

市域南部

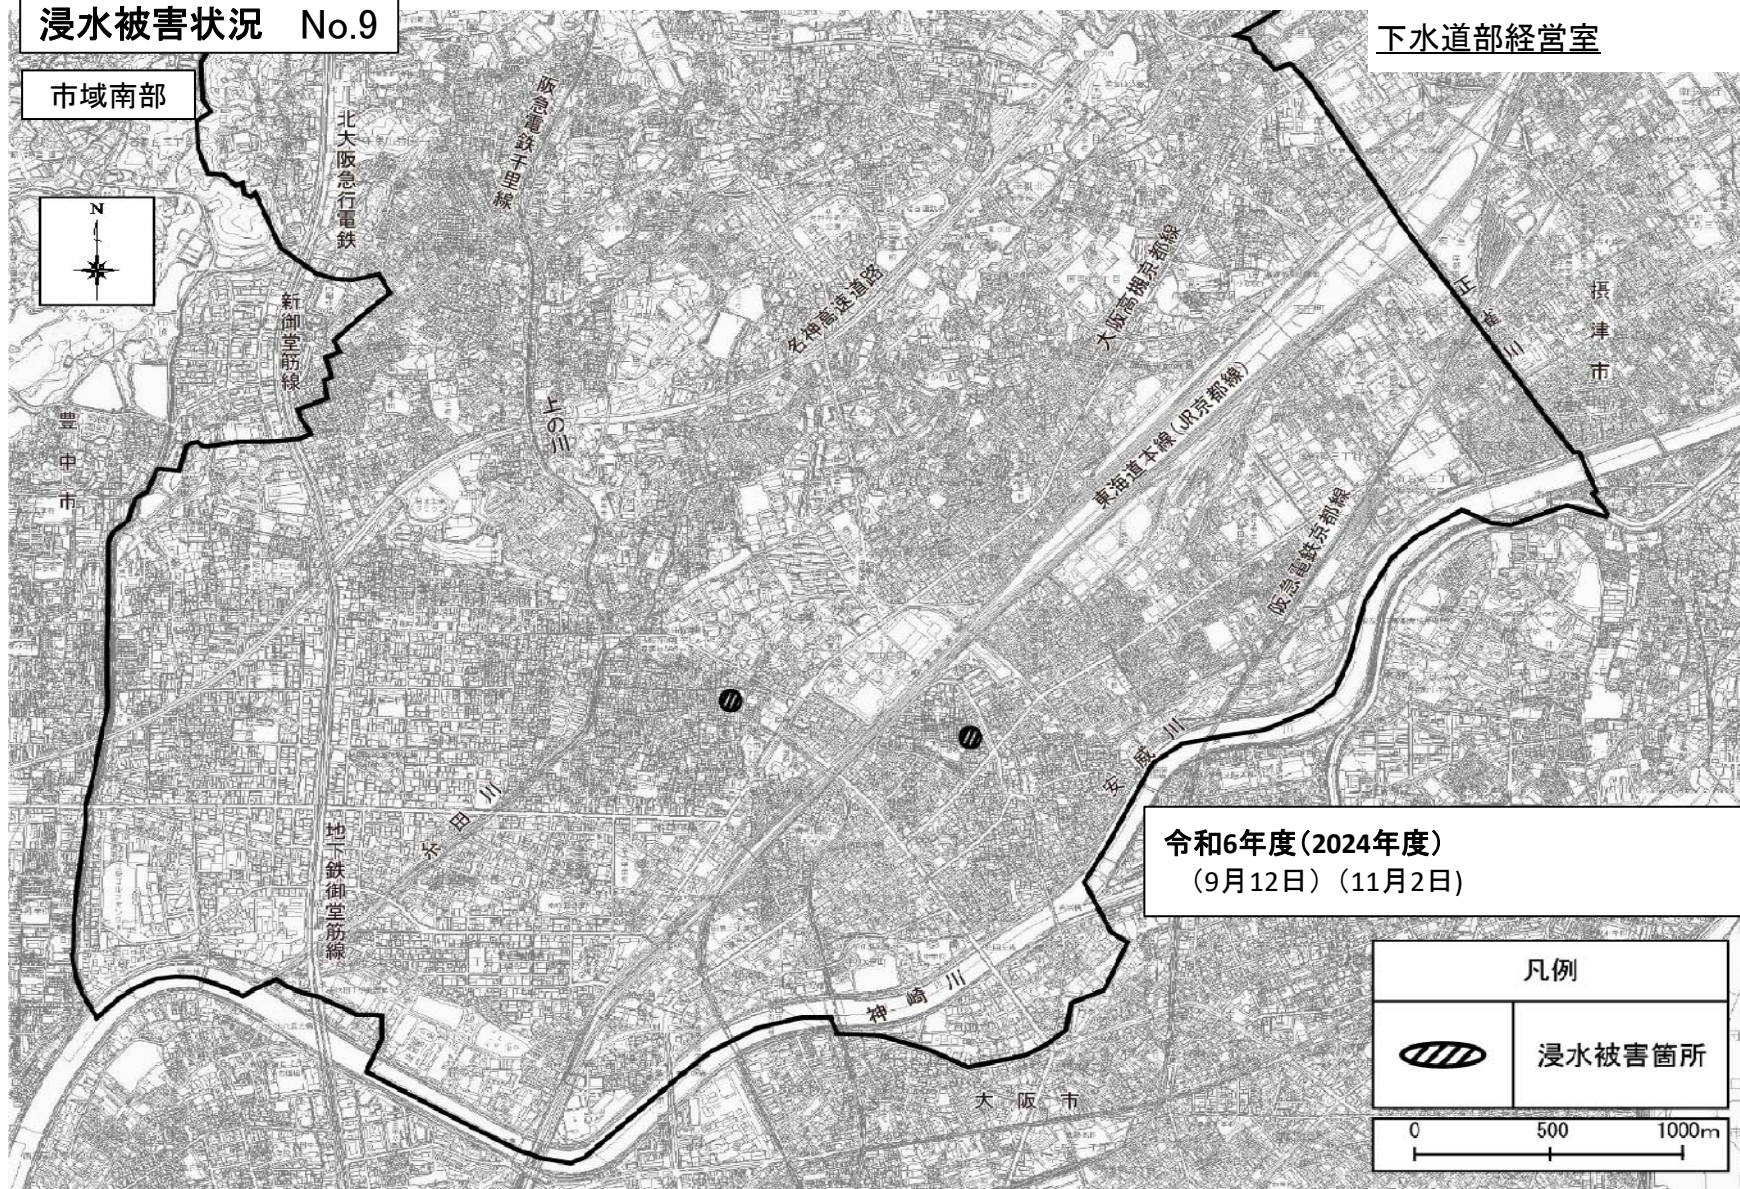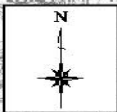

浸水被害状況No.10

市域北部





下水道部経営室

令和7年度(2025年度)
(9月12日)

凡例



浸水被害箇所

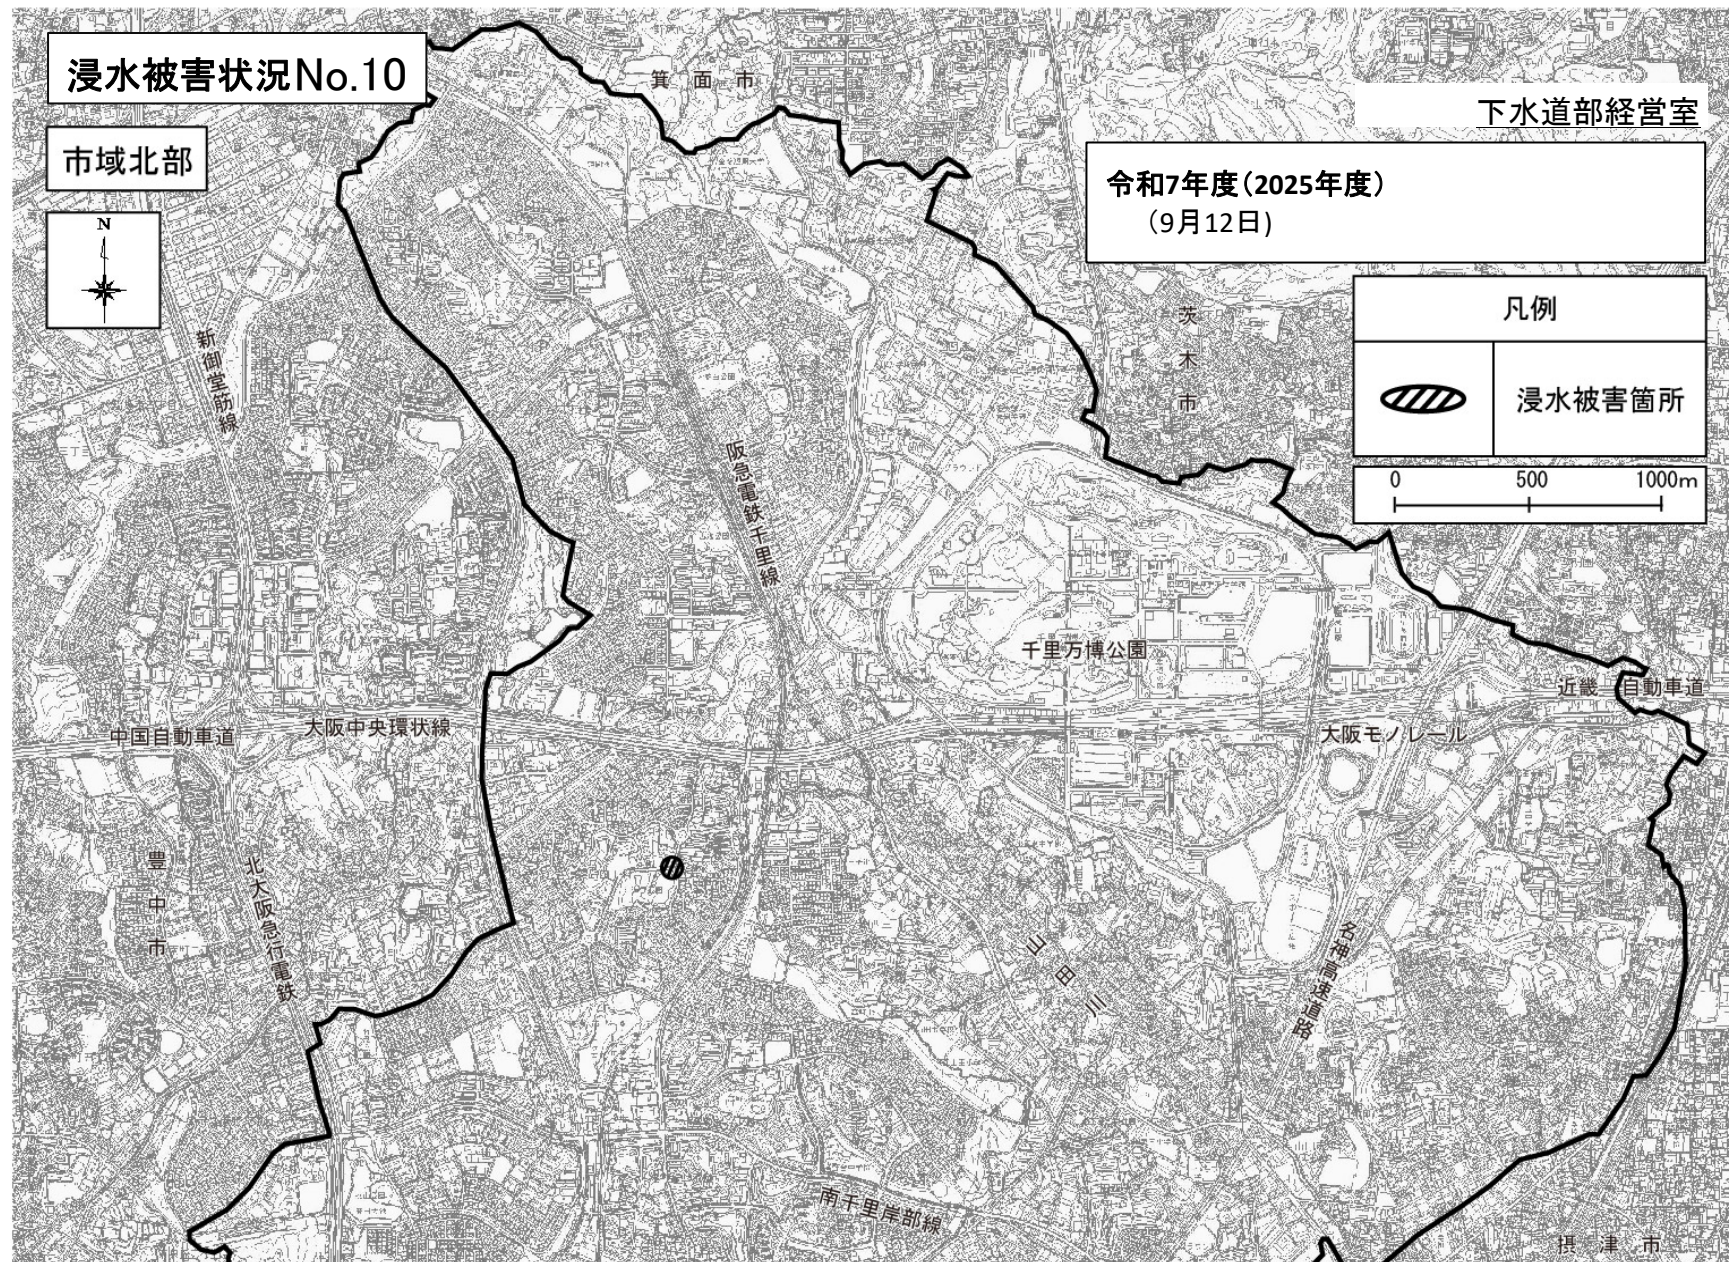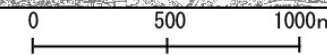

浸水被害状況No.11

下水道部経営室

