（２）建替事業用地周辺の地質調査結果

建替事業用地周辺の地質調査結果は、下記の URL で参照ください。

http://www.pref.osaka.jp/attach/4832/00015930/satakezumen11.pdf

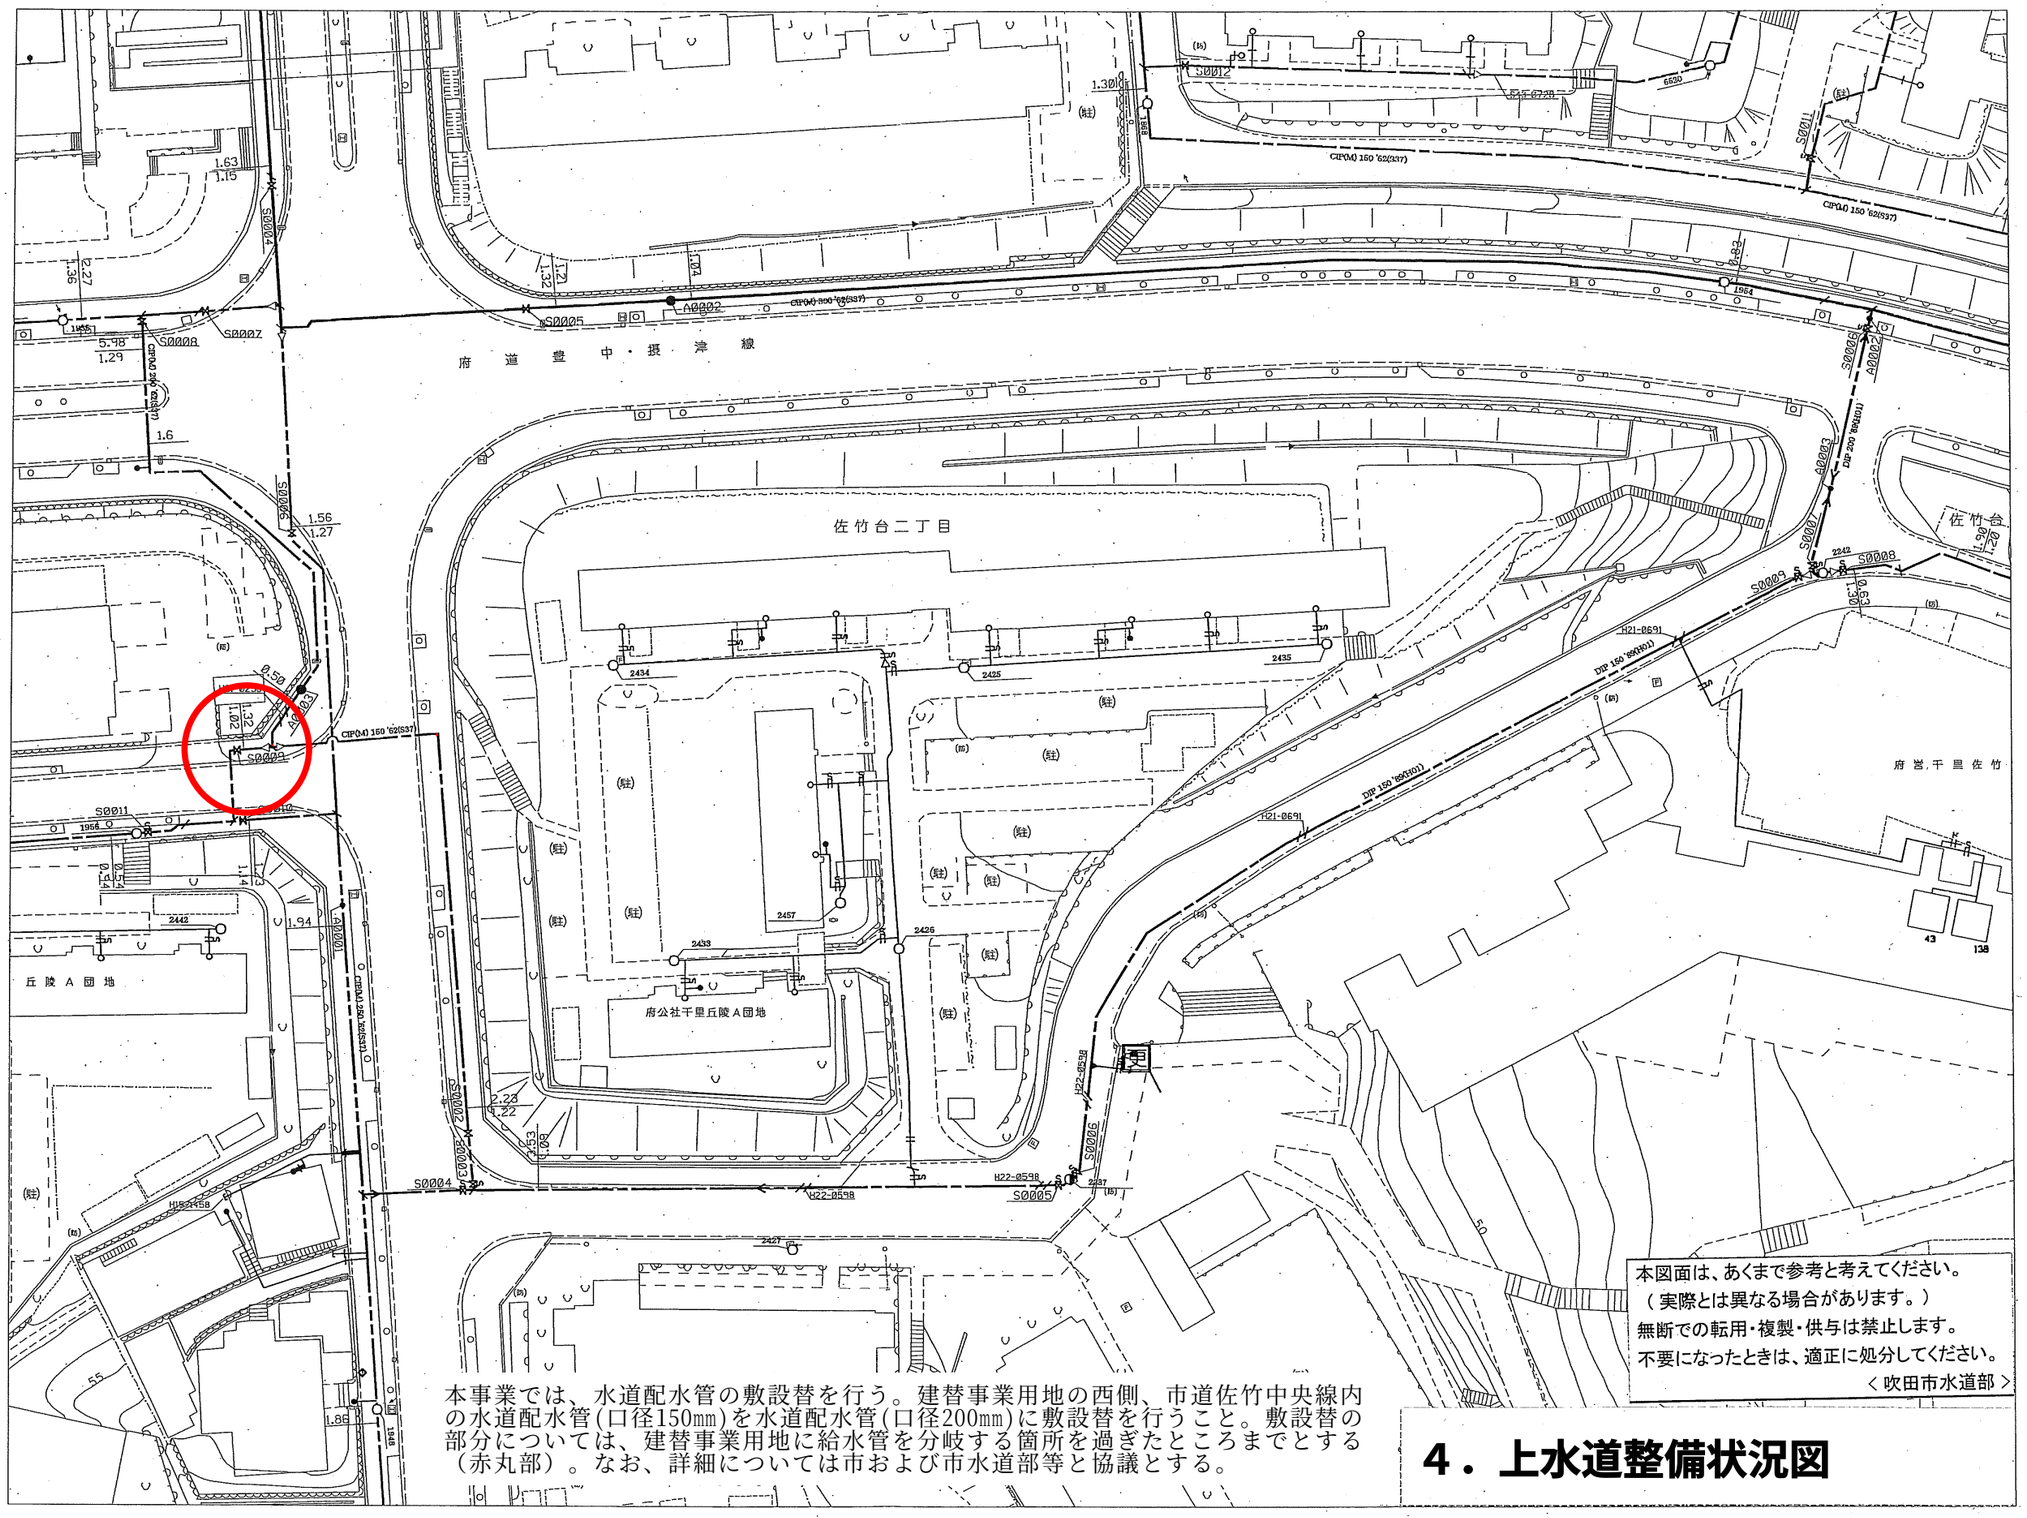

本事業では、水道配水管の敷設替を行う。建替事業用地の西側、市道佐竹中央線内の水道配水管(口径150㎜)を水道配水管(口径200㎜)に敷設替を行うこと。敷設替の部分については、建替事業用地に給水管を分岐する箇所を過ぎたところまでとする（赤丸部）。なお、詳細については市および市水道部等と協議とする。

本図面は、あくまで参考と考えてください。
（実際とは異なる場合があります。）
無断での転用・複製・供与は禁止します。
不要になったときは、適正に処分してください。
＜吹田市水道部＞

4．上水道整備状況図