


吹田市の

6. 下水道整備状況図(汚水) 1/2


欠田市公共下水道台帳

23-09

汚水施設平面図


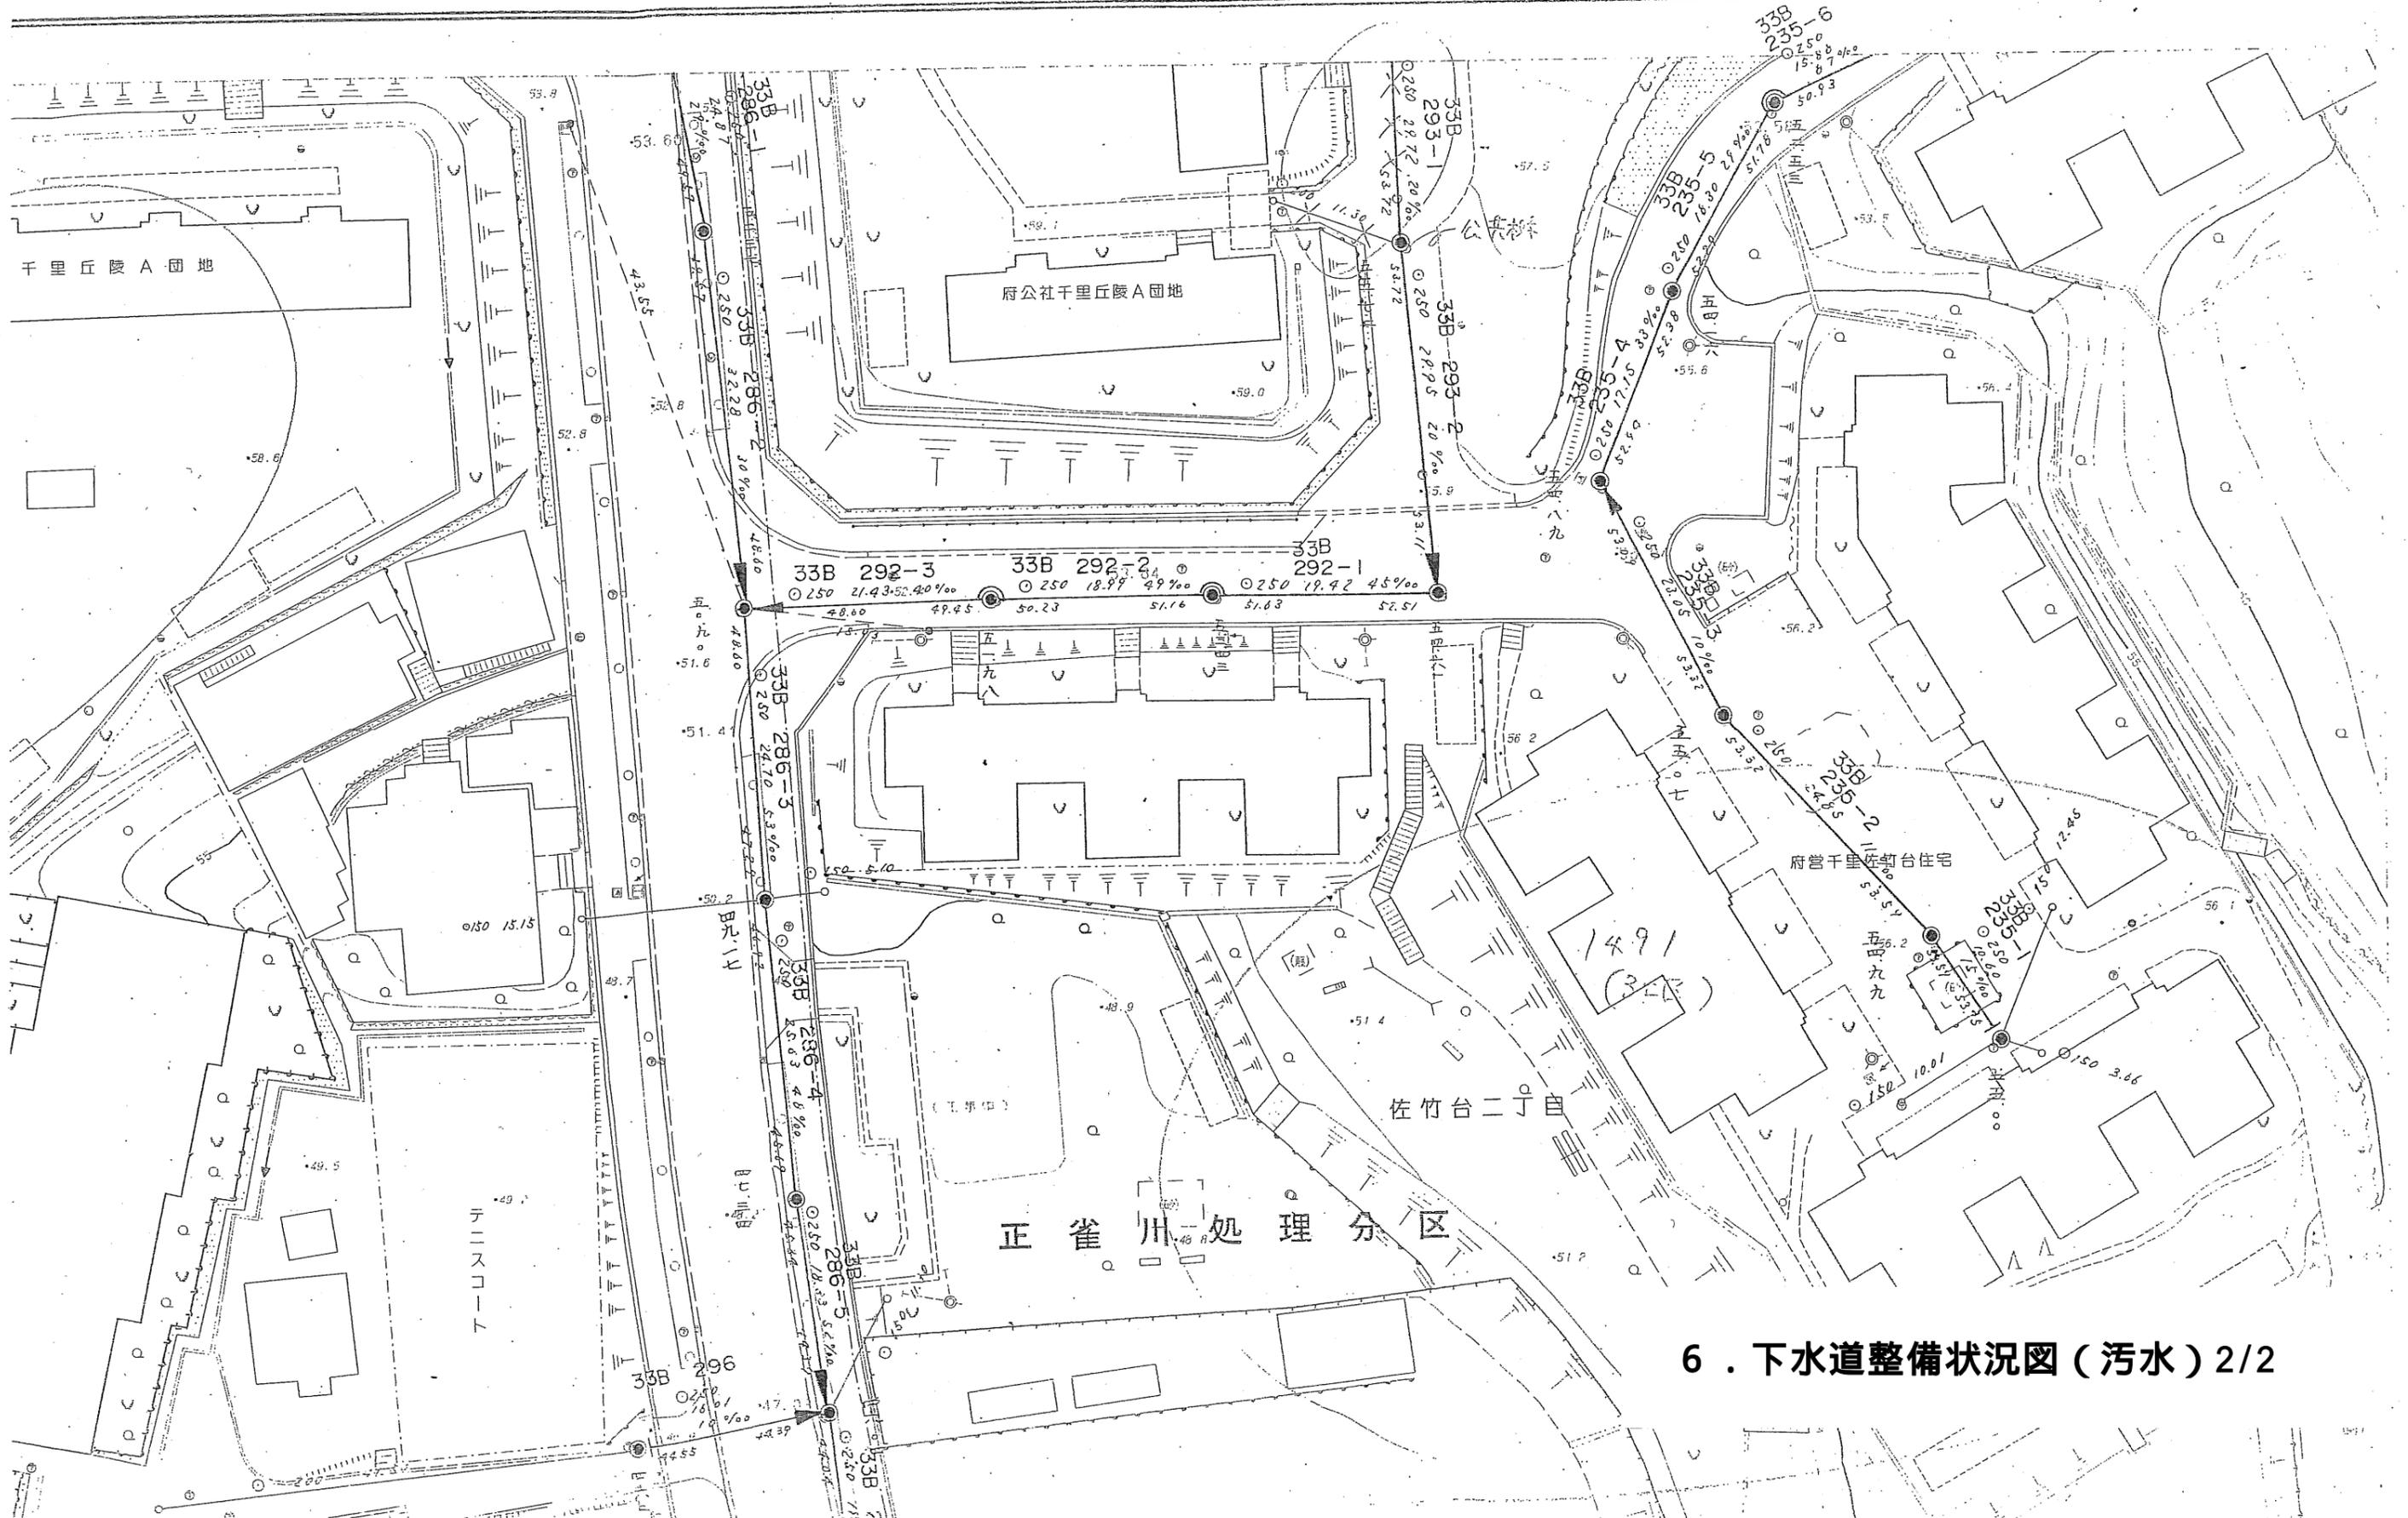


6. 下水道整備状況図(汚水) 2/2

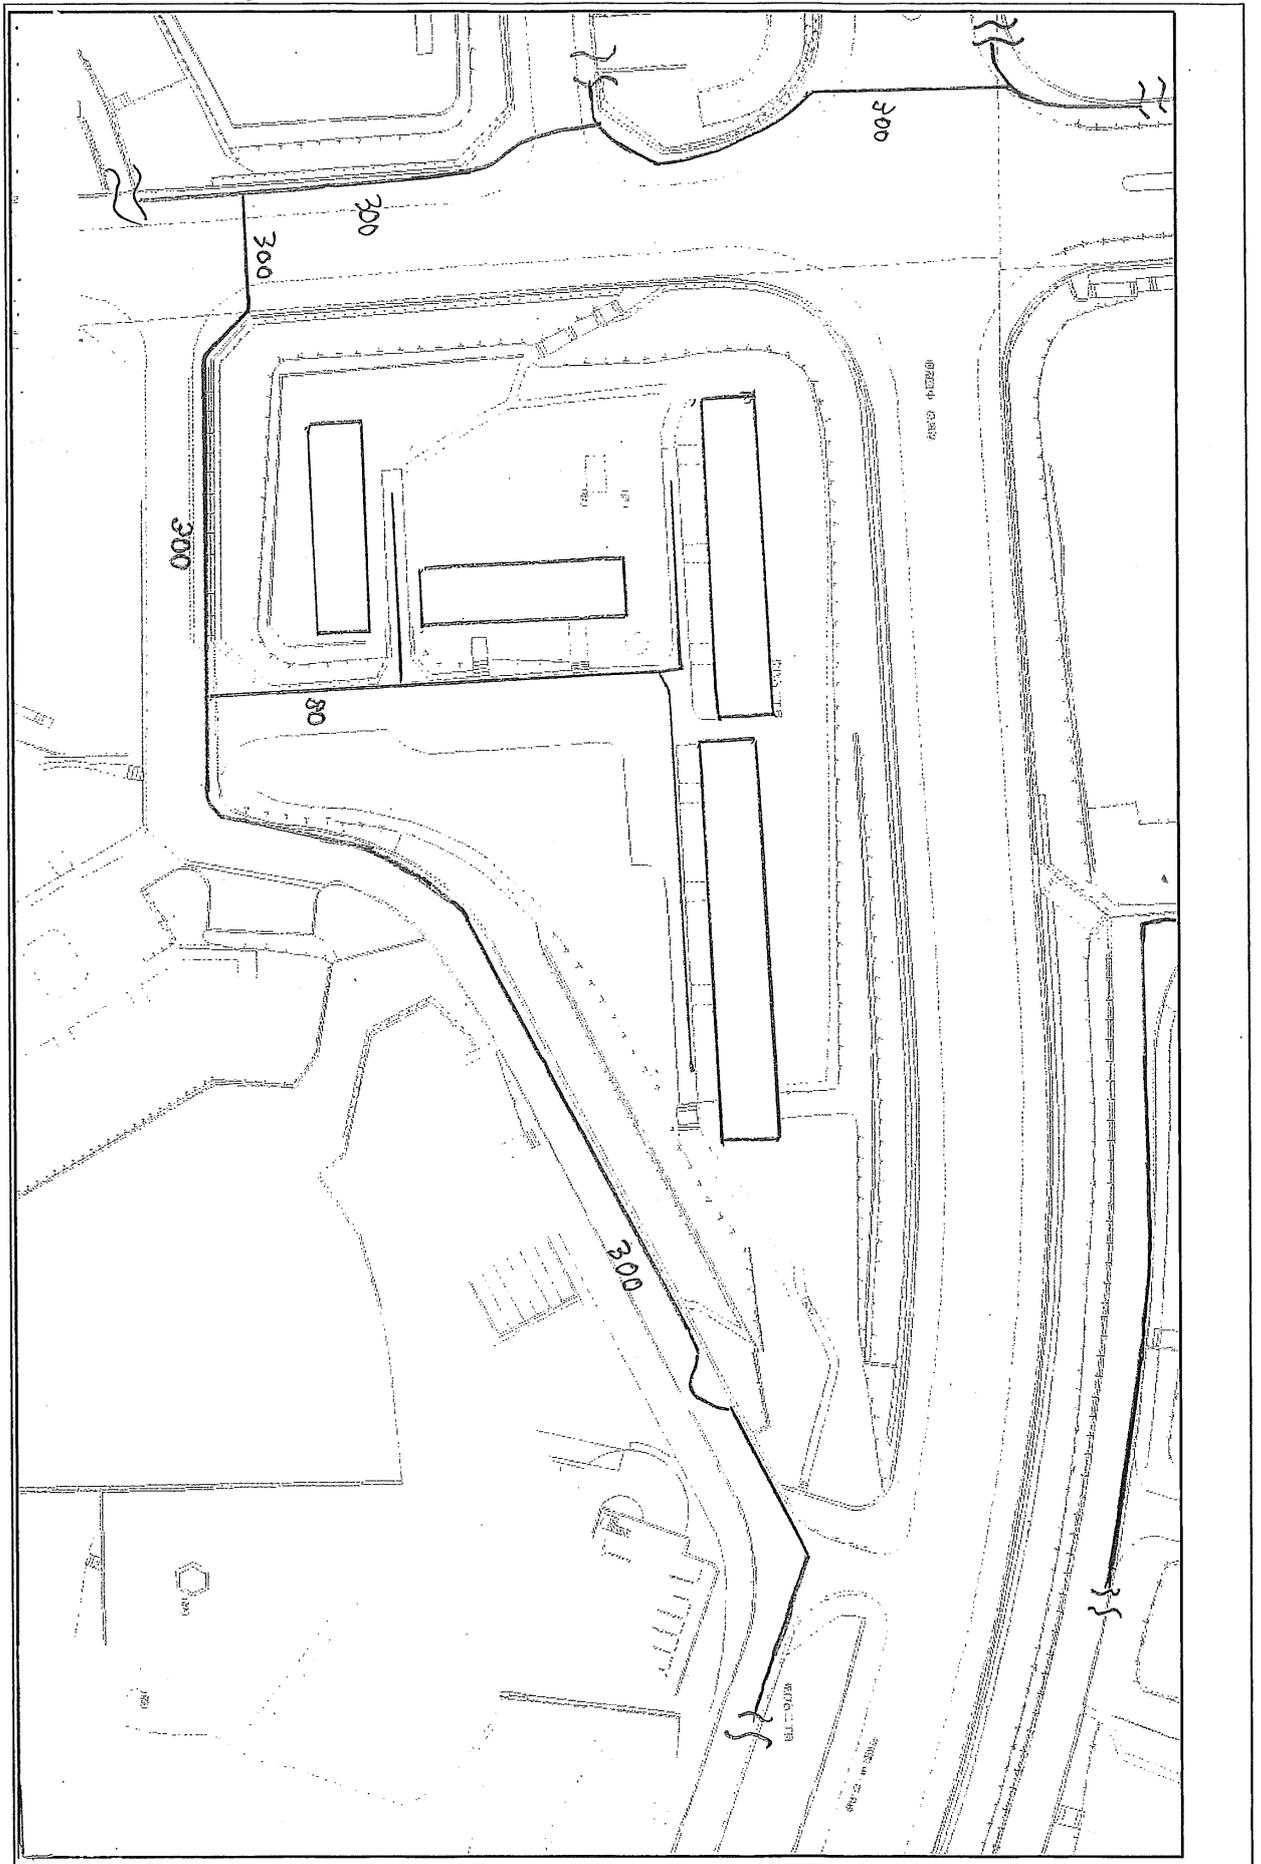

7 . 都市ガス整備状況図（大阪ガス）

8 . 電気整備状況図 (関西電力) ・ 電話整備状況図 (NTT)

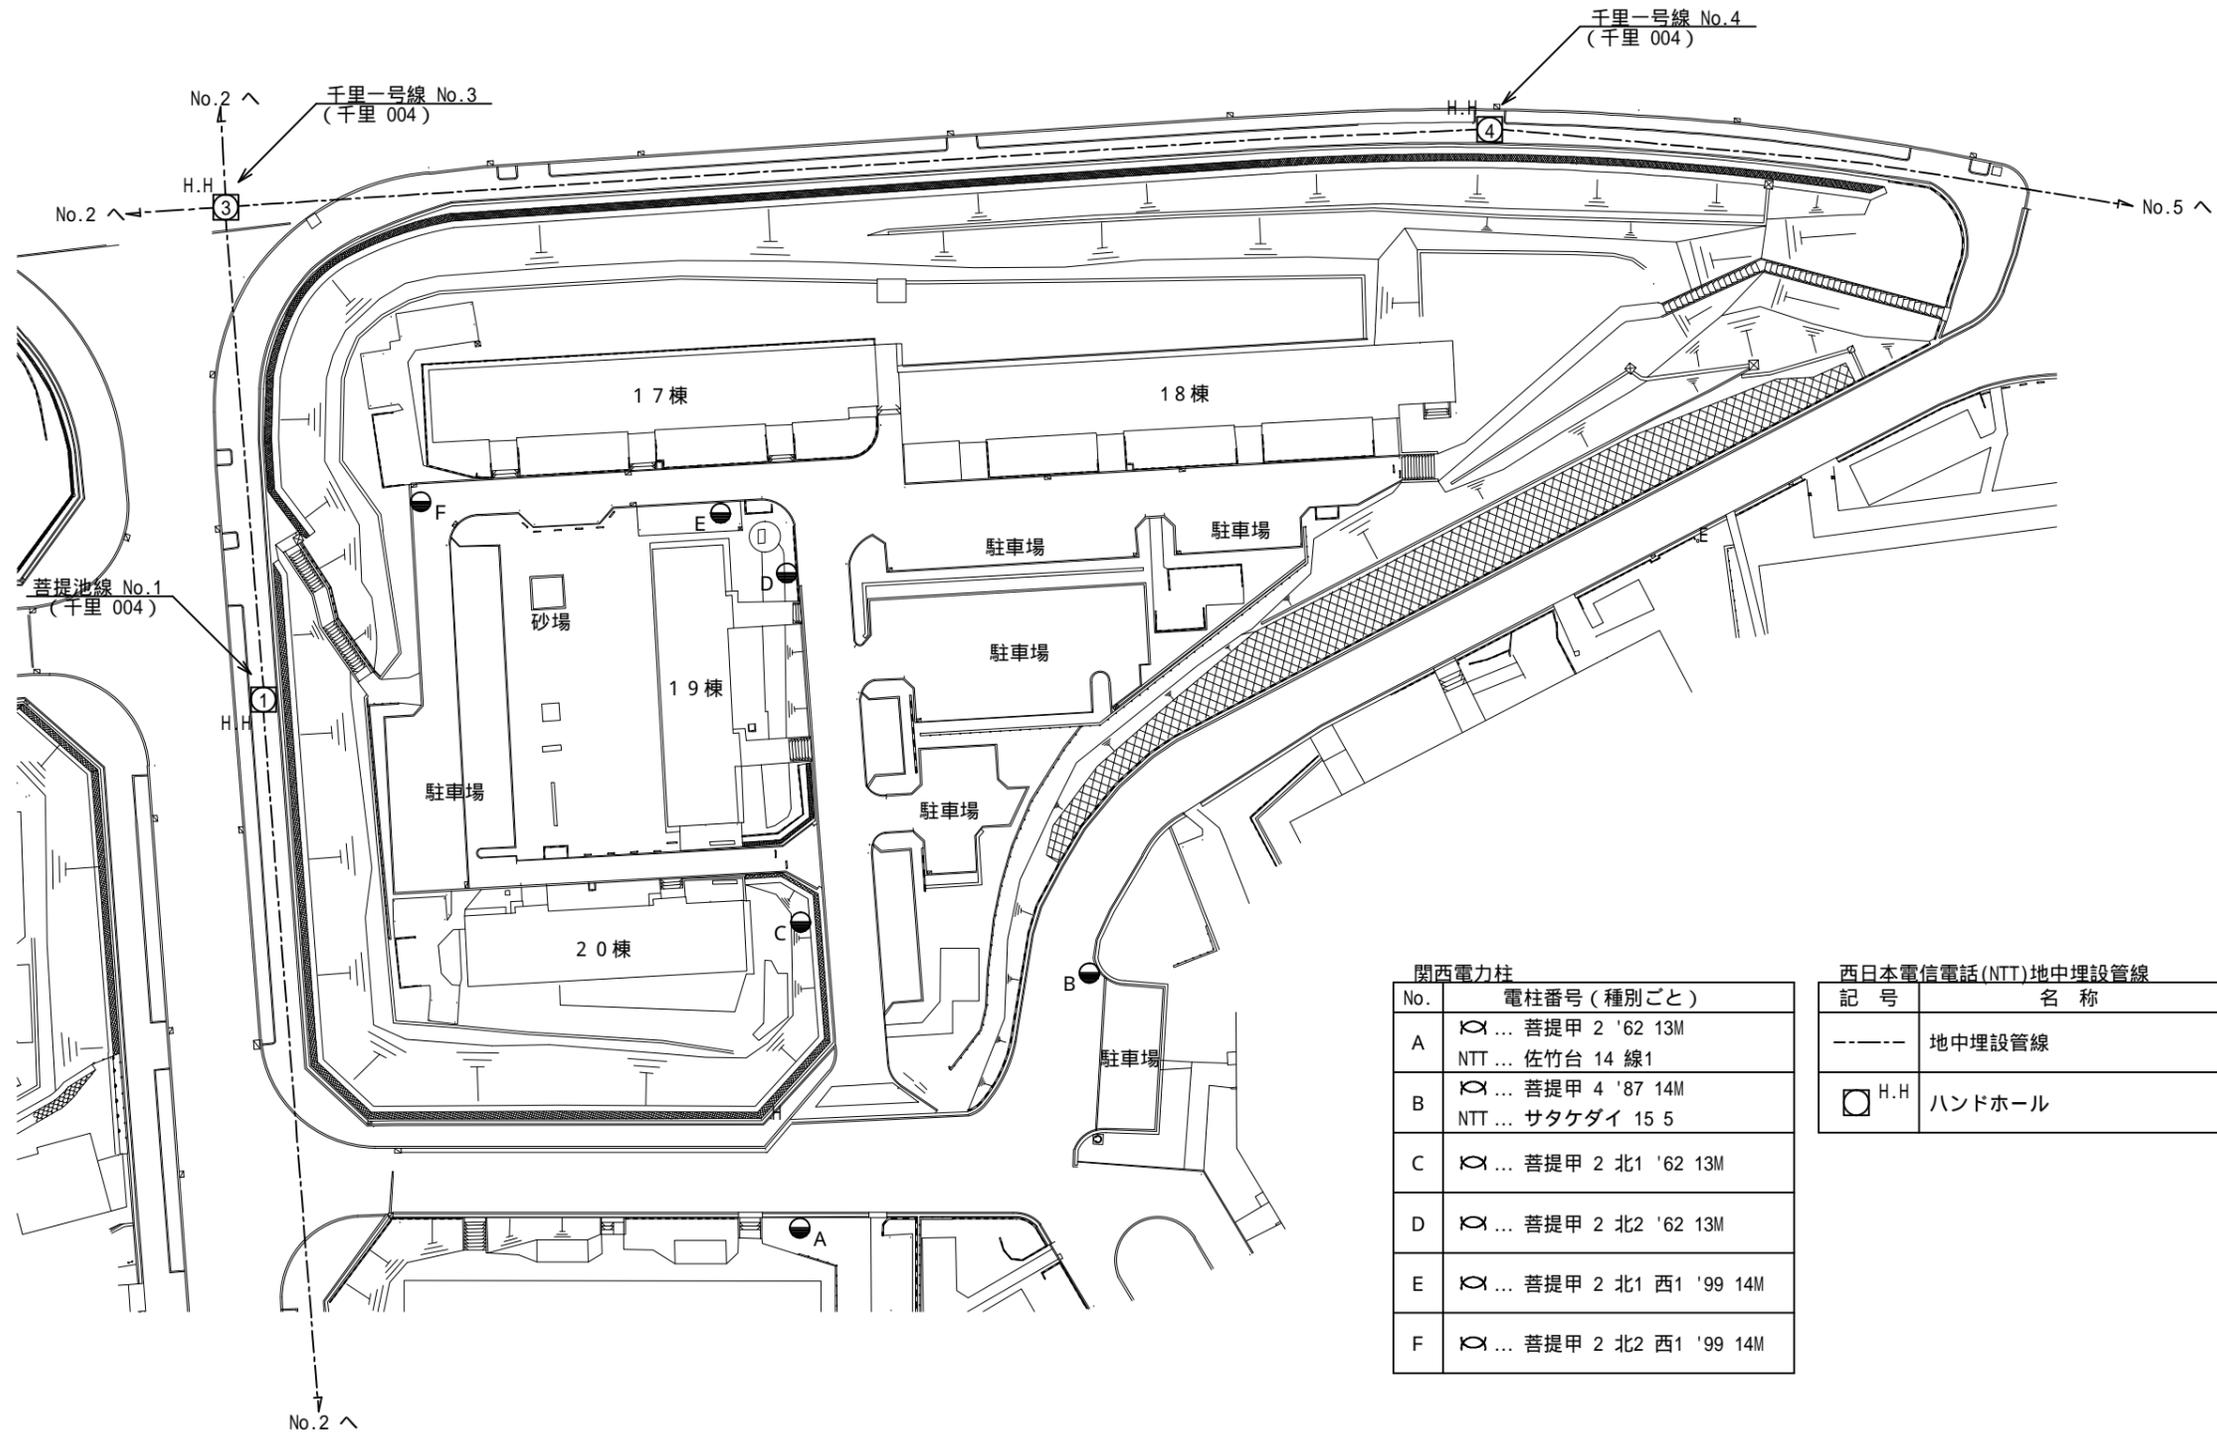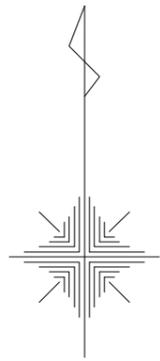

関西電力柱	
No.	電柱番号 (種別ごと)
A	☒ ... 菩提甲 2 '62 13M NTT ... 佐竹台 14 線1
B	☒ ... 菩提甲 4 '87 14M NTT ... サタケダイ 15 5
C	☒ ... 菩提甲 2 北1 '62 13M
D	☒ ... 菩提甲 2 北2 '62 13M
E	☒ ... 菩提甲 2 北1 西1 '99 14M
F	☒ ... 菩提甲 2 北2 西1 '99 14M

西日本電信電話(NTT)地中埋設管線	
記号	名称
----	地中埋設管線
○ H.H.	ハンドホール