
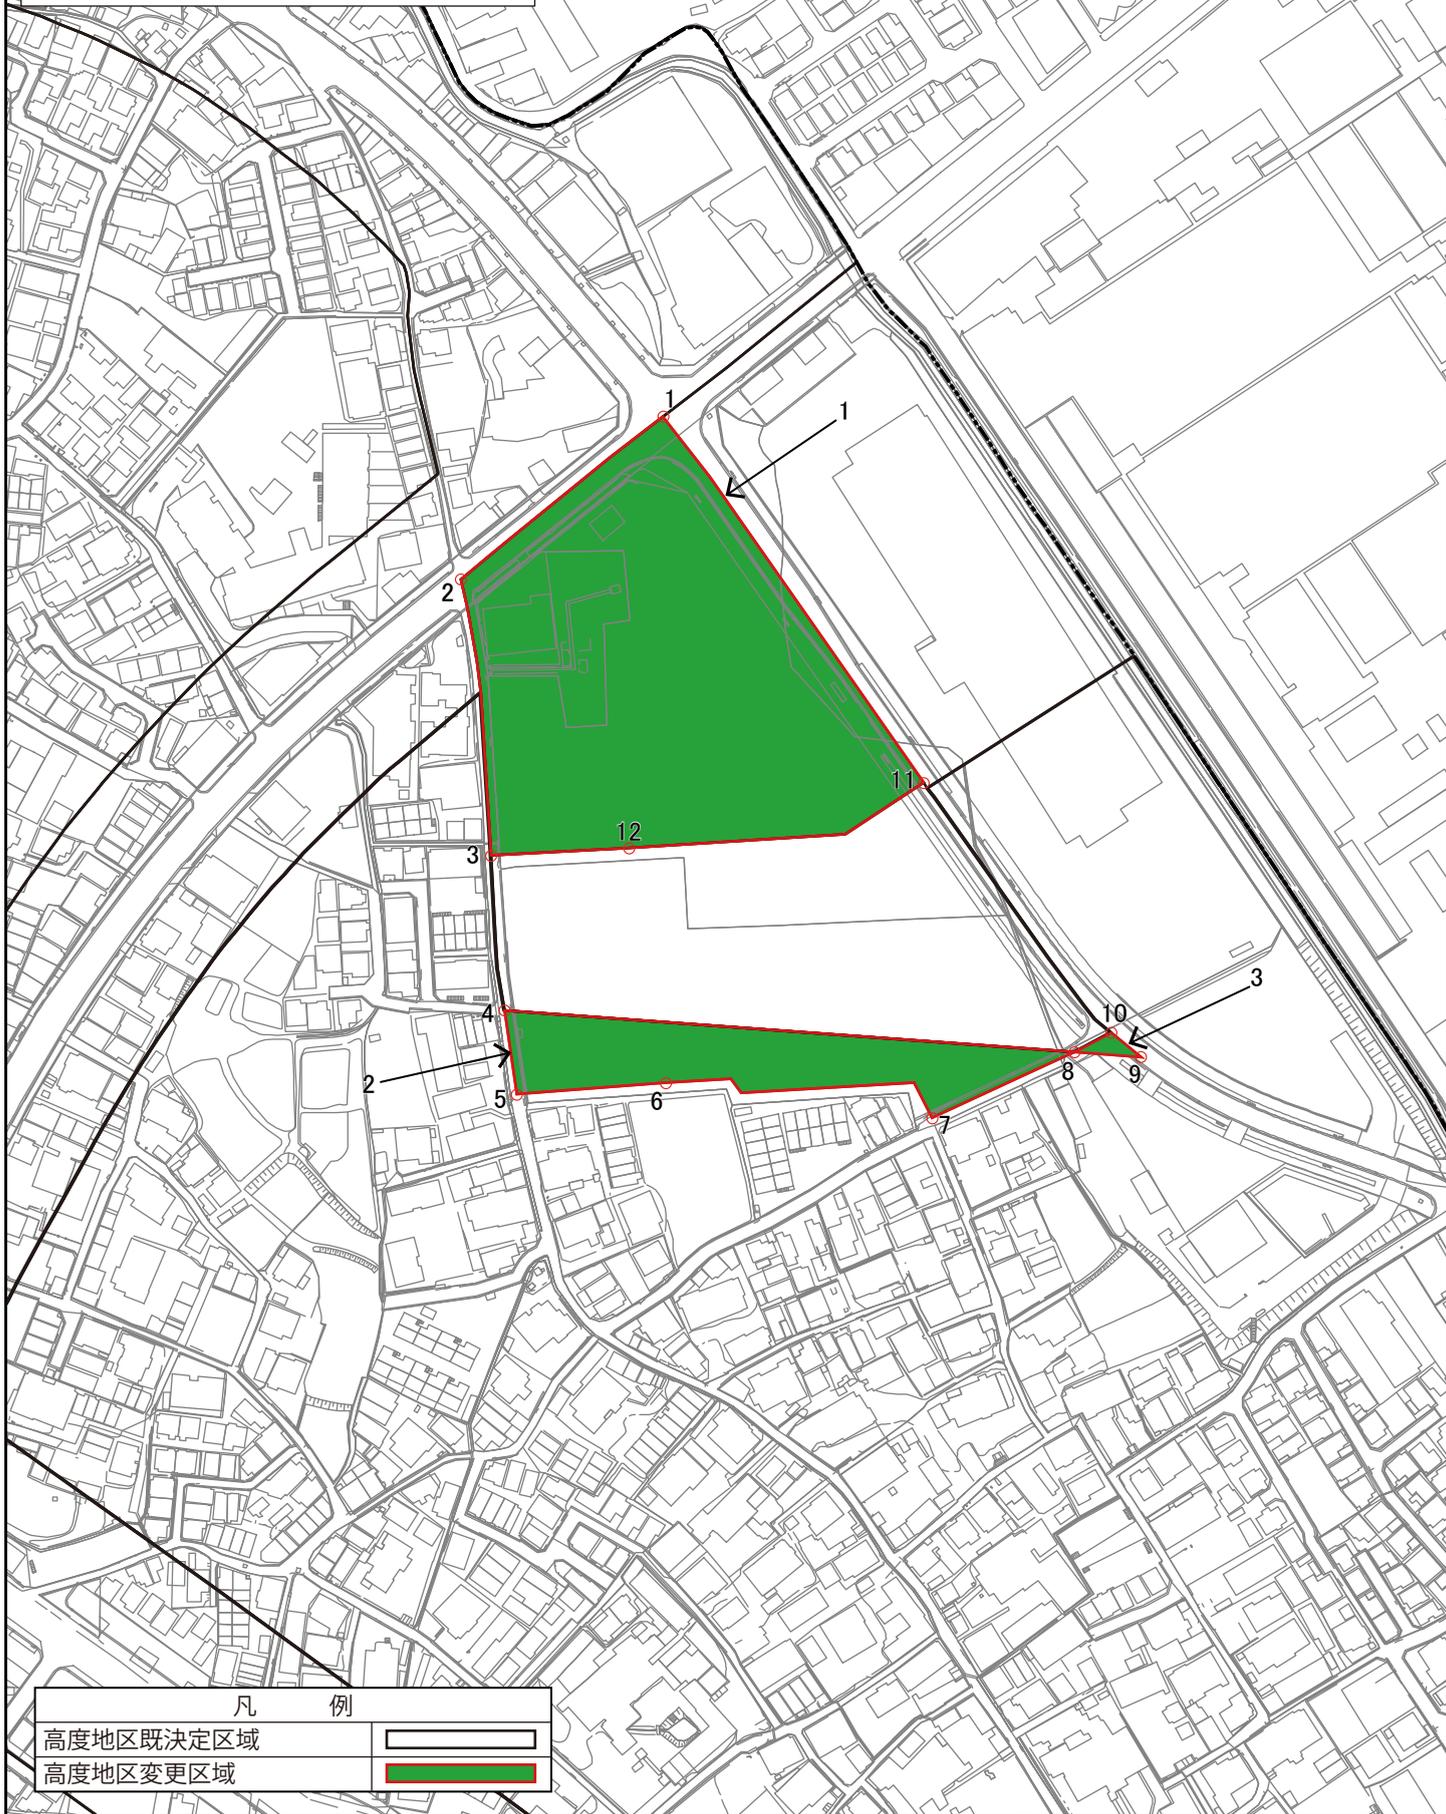


(案)
新旧対照図兼
区域界説明図


令和4年度
北部大阪都市計画
高度地区の変更
(吹田市決定)
1 岸部中5丁目地区

S=1/2,500

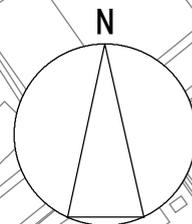

凡 例

高度地区既決定区域

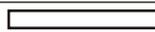



高度地区変更区域



(案)
新旧対照図兼
区域界説明図

令和4年度
北部大阪都市計画
高度地区の変更
(吹田市決定)
2 山田丘地区

S=1/2,500

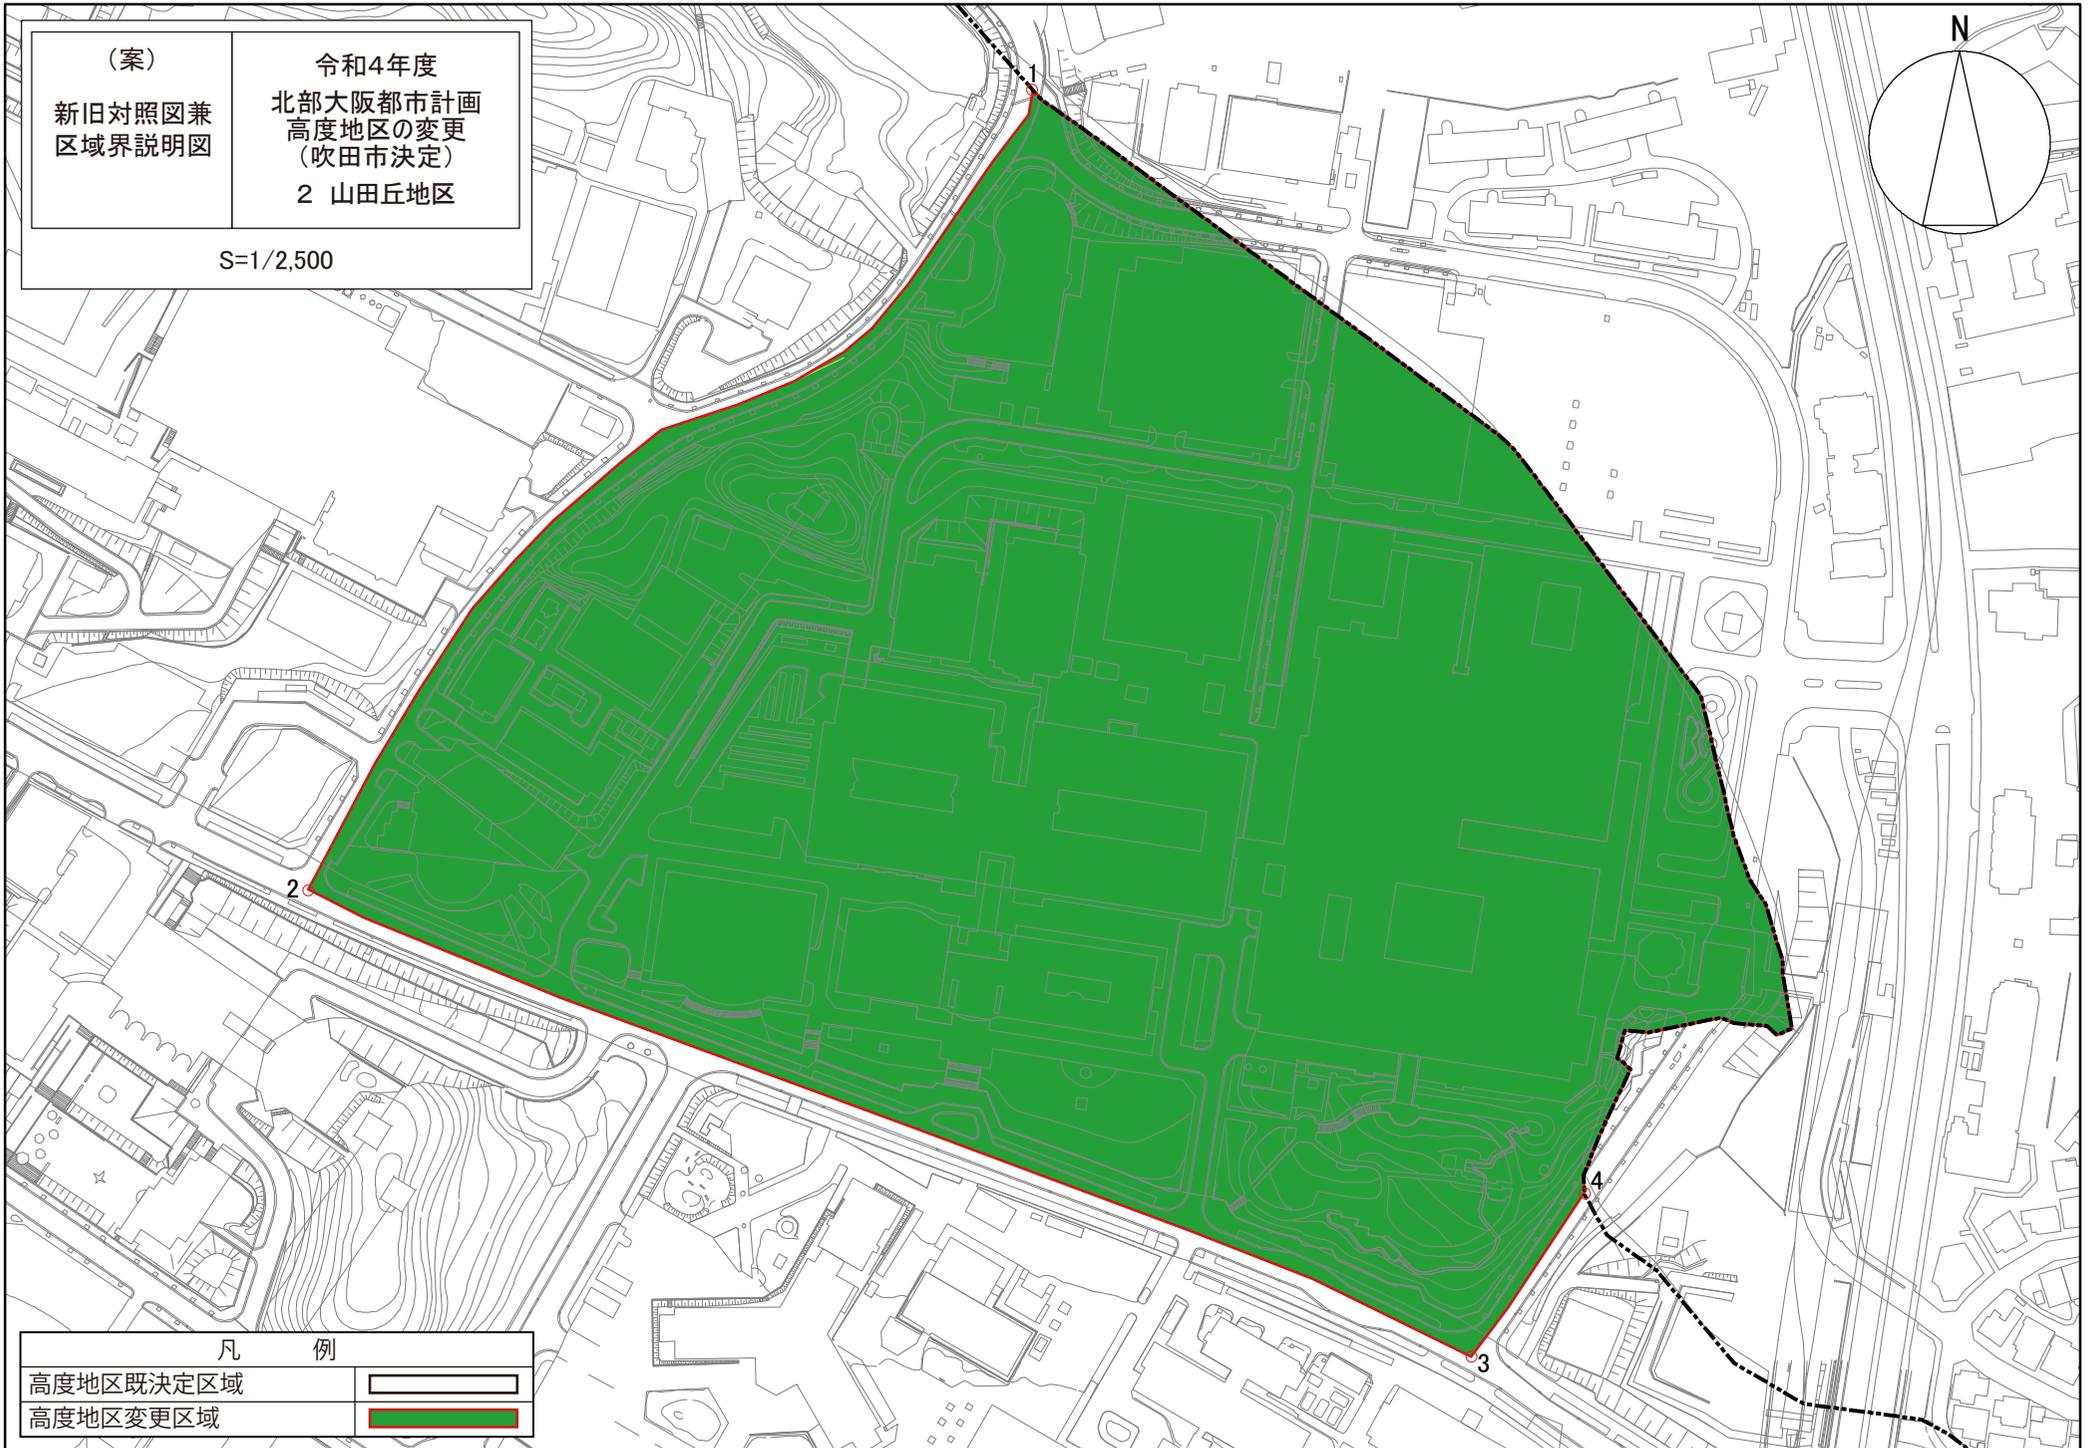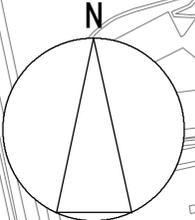

凡 例	
高度地区既決定区域	
高度地区変更区域	

(案)
新旧対照図兼
区域界説明図


令和4年度
北部大阪都市計画
高度地区の変更
(吹田市決定)
3 朝日町地区

S=1/2,500



凡 例

高度地区既決定区域

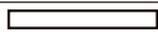



高度地区変更区域



(案)
新旧対照図兼
区域界説明図


令和4年度
北部大阪都市計画
高度地区の変更
(吹田市決定)
4 旧・都市計画道路
春日豊津線地区

S=1/2,500

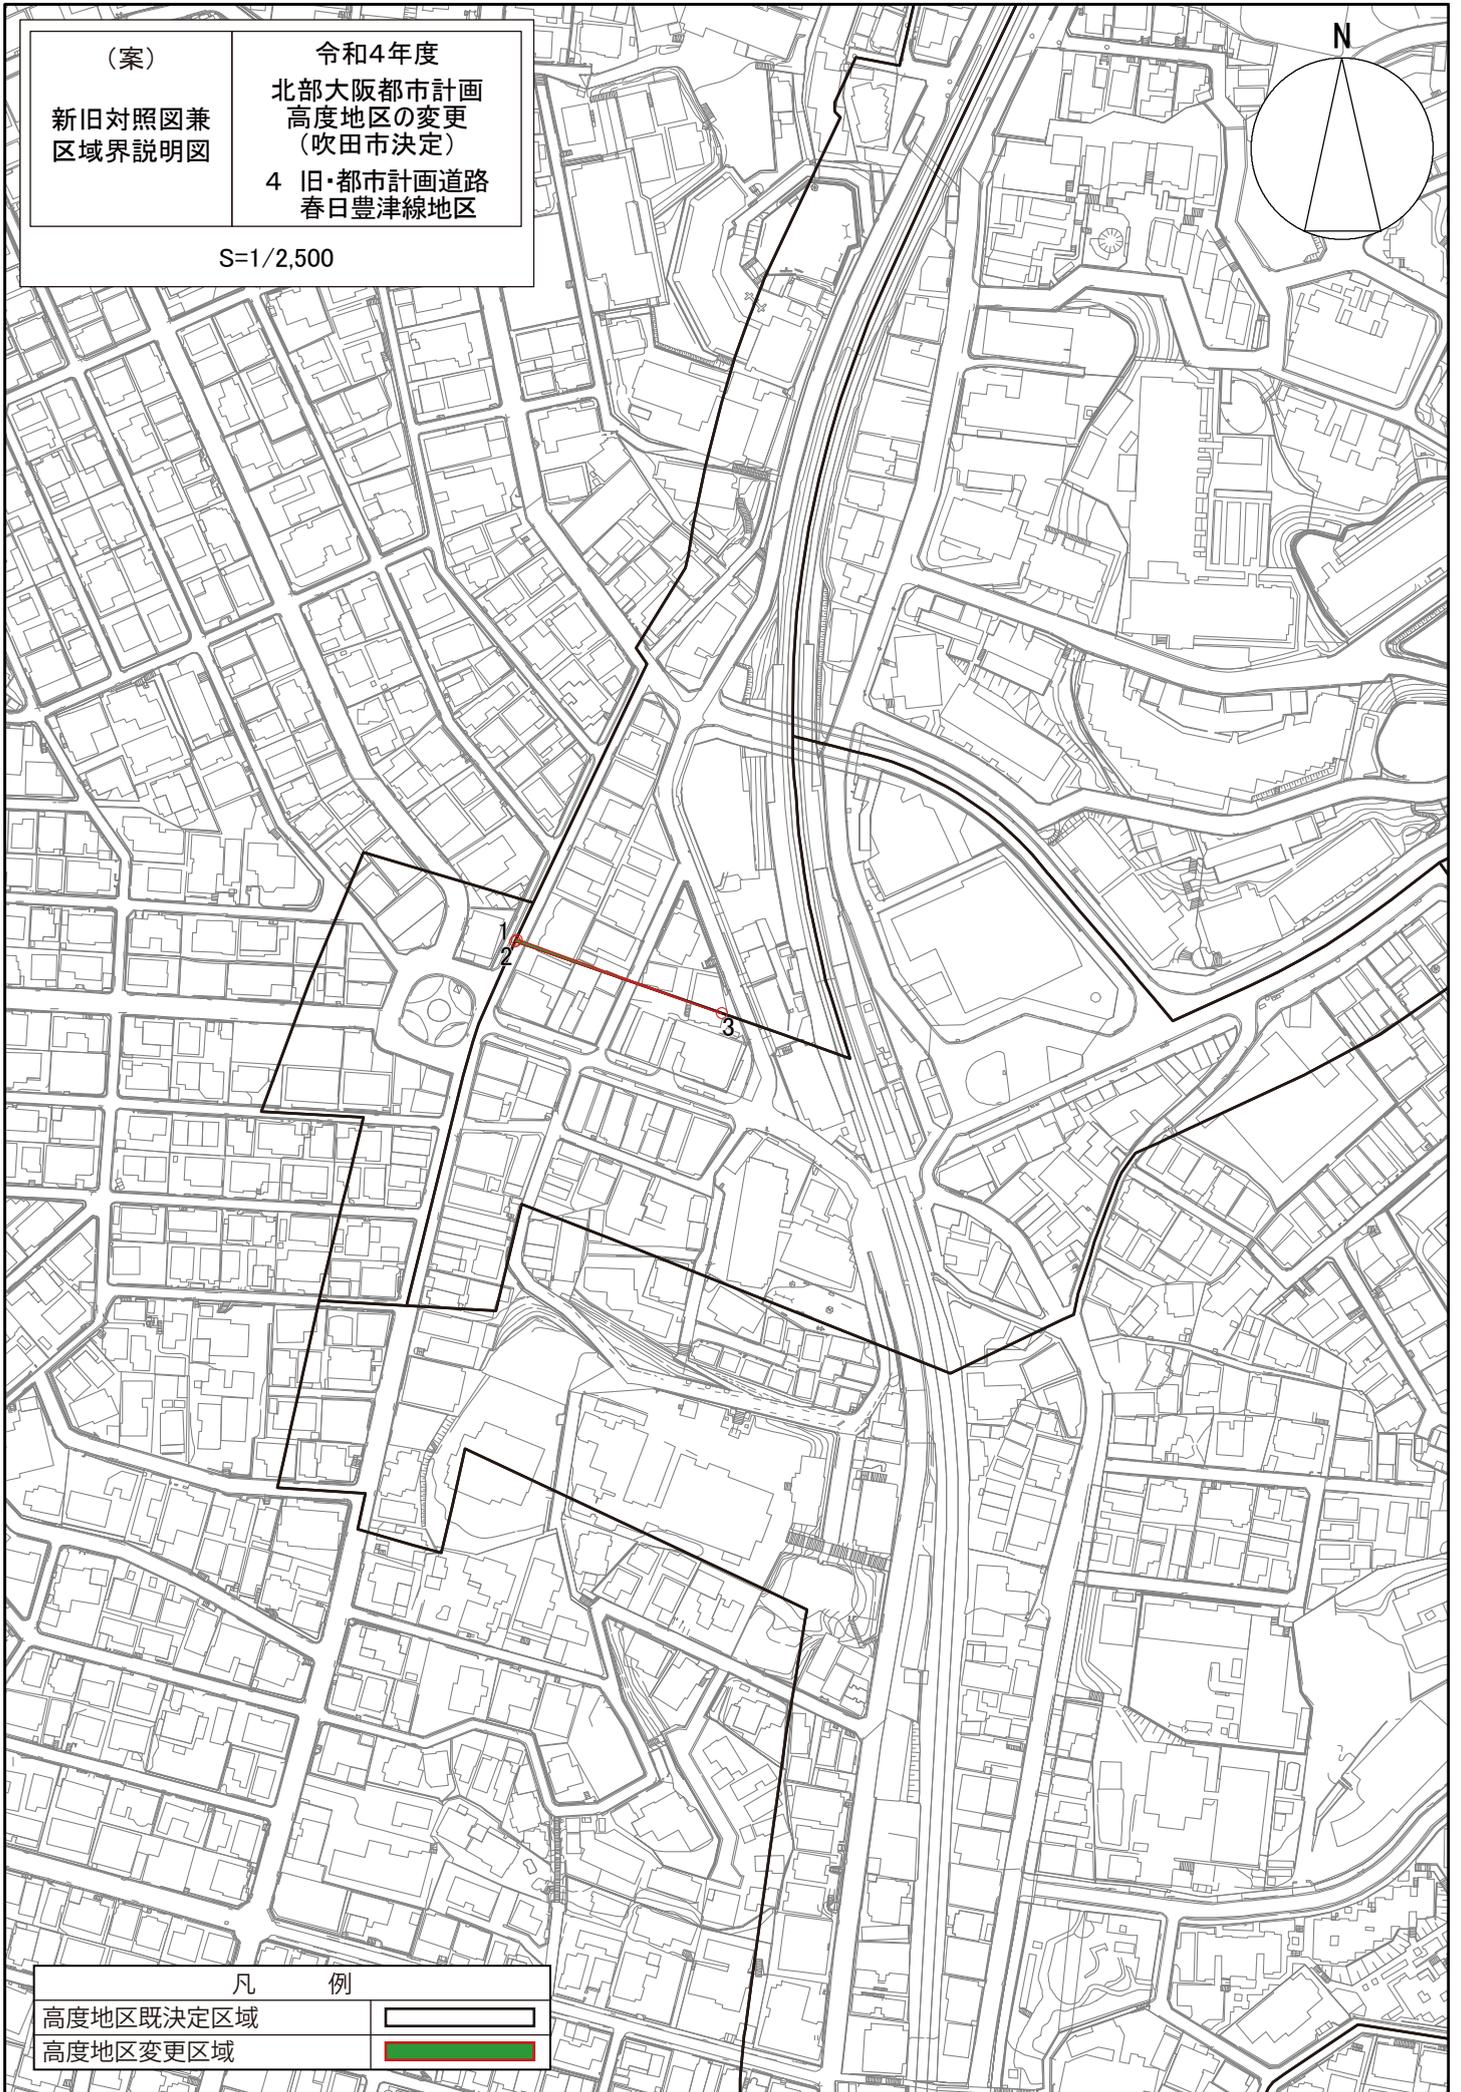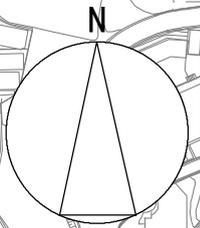

凡 例

高度地区既決定区域

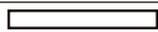



高度地区変更区域



(案)
新旧対照図兼
区域界説明図

令和4年度
北部大阪都市計画
高度地区の変更
(吹田市決定)
5 都市計画道路
千里丘朝日が丘線地区

S=1/2,500

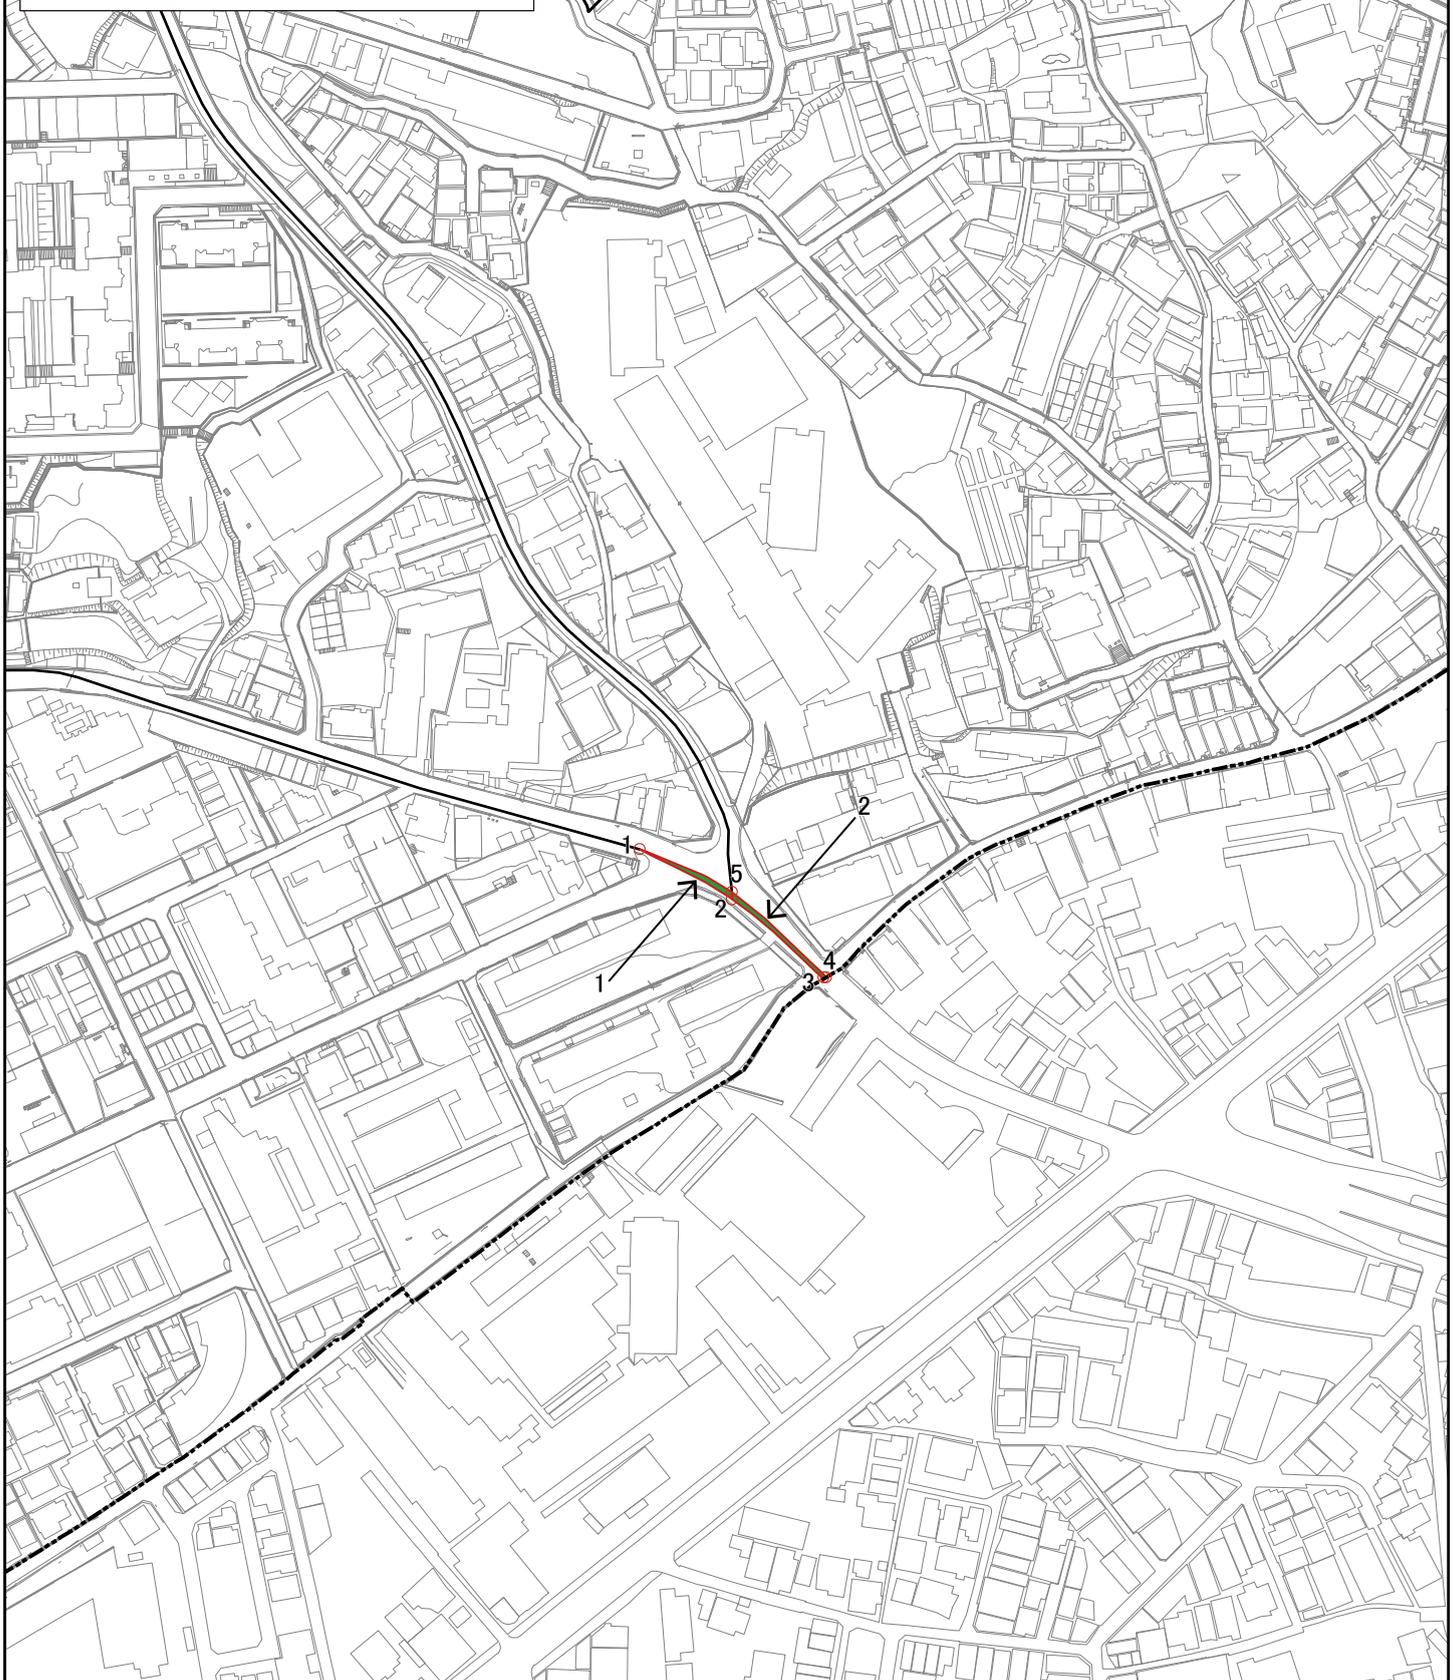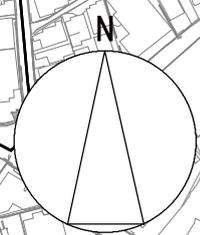



凡 例

高度地区既決定区域	
高度地区変更区域	

(案)
新旧対照図兼
区域界説明図

令和4年度
北部大阪都市計画
高度地区の変更
(吹田市決定)
6 青葉丘南地区

S=1/2,500

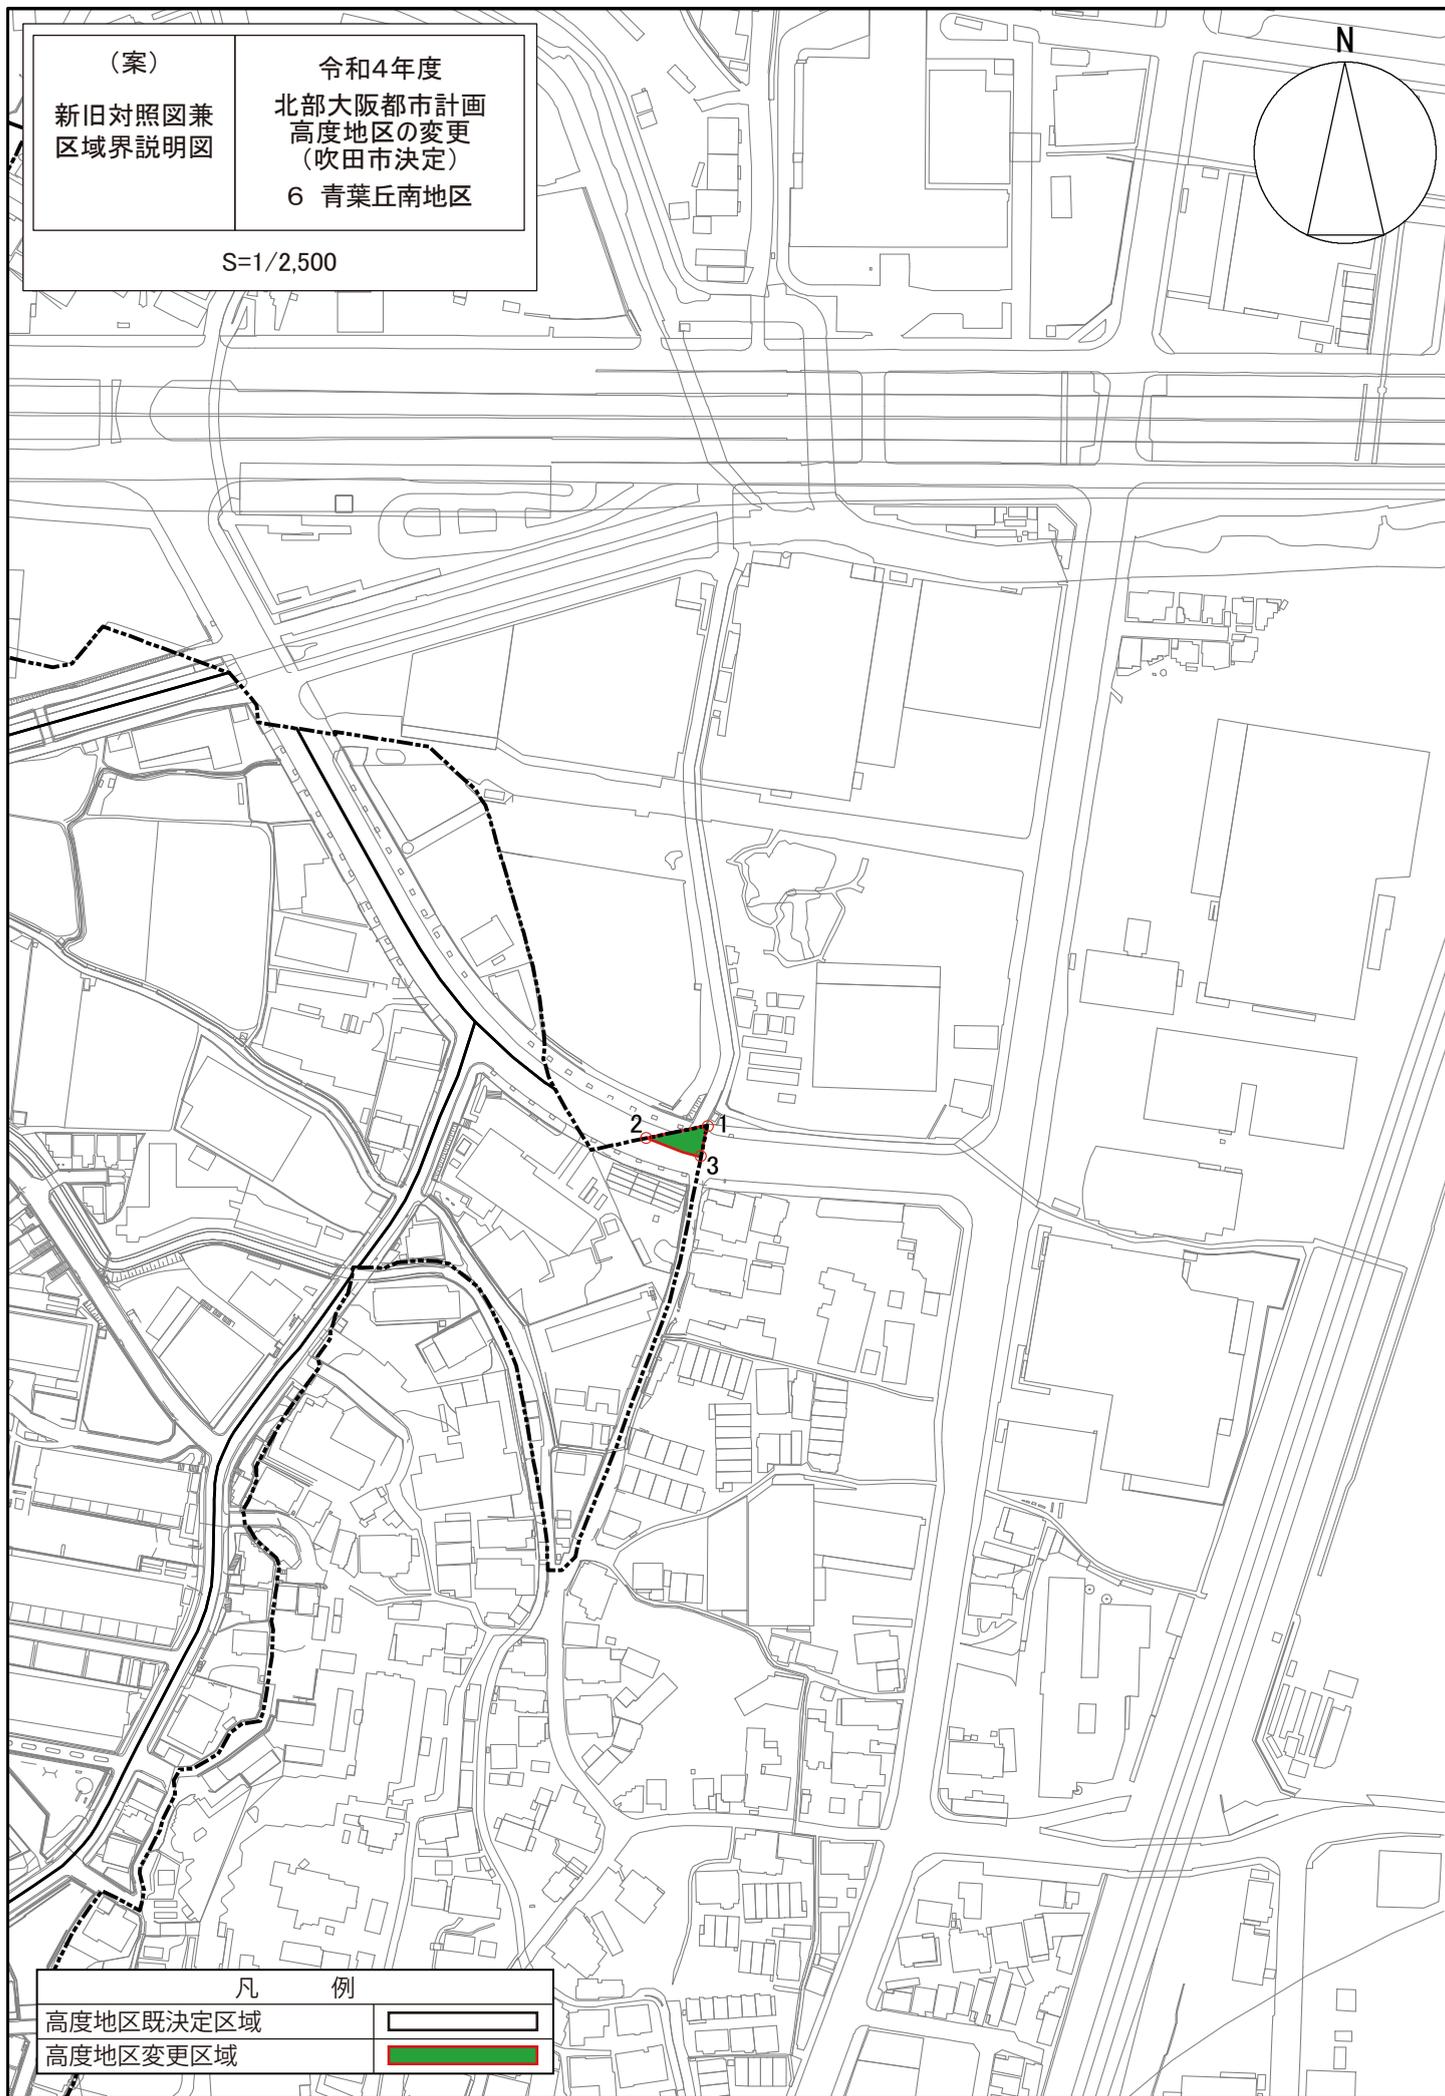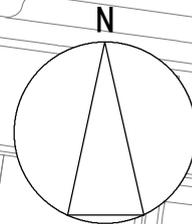

凡 例

高度地区既決定区域



高度地区変更区域



(案)

区域界説明書

①岸部中5丁目地区

整理番号	ポイント番号	区域界説明	備考
1	1-2	道路中心線	主要地方道大阪高槻京都線の道路中心線
	2-3	道路中心線	岸部中1号線の中心線
	3-12	見通し線	岸部中92号線の中心線の延長線
	12-11	道路中心線	岸部中92号線の中心線
	11-1	道路中心線	岸部中88号線の中心線
2	4-5	道路中心線	岸部中1号線の中心線
	5-6	見通し線	岸部中92号線の中心線の延長線
	6-7	道路中心線	岸部中92号線の中心線
	7-8	道路中心線	岸部中91号線の中心線
	8-4	見通し線	岸部中3号線の中心線の延長線
3	8-9	見通し線	岸部中3号線の中心線の延長線
	9-10	道路中心線	岸部中88号線の中心線
	10-8	道路中心線	岸部中91号線の中心線

②山田丘地区

整理番号	ポイント番号	区域界説明	備考
1	1-2	通路中心線	通路の中心線
	2-3	通路中心線	通路の中心線
	3-4	通路中心線	通路の中心線
	4-1	市域界	

③朝日町地区

整理番号	ポイント番号	区域界説明	備考
1	1-2	道路中心線	吹田駅前線の中心線
	2-1	道路中心線	旧・吹田駅前線の中心線

(案)

④旧・都市計画道路春日豊津線地区

整理番号	ポイント番号	区域界説明	備考
1	1-2	道路中心線	千里山西 36 号線の中心線
	2-3	見通し線	旧・都市計画道路春日豊津線の計画線から 25m
	3-1	見通し線	千里山西春日線の道路端から 25m

⑤都市計画道路千里丘朝日が丘線地区

整理番号	ポイント番号	区域界説明	備考
1	1-2	都市計画道路計画線の中心線	都市計画道路千里丘朝日が丘線の計画線の中心線
	2-5	道路中心線	千里丘中央線の中心線
	5-1	都市計画道路計画線の中心線	旧・都市計画道路千里丘朝日が丘線の計画線の中心線
2	2-3	都市計画道路計画線の中心線	都市計画道路千里丘朝日が丘線の計画線の中心線
	3-4	市域界	
	4-5	都市計画道路計画線の中心線	旧・都市計画道路千里丘朝日が丘線の計画線の中心線
	5-2	道路中心線	千里丘中央線の中心線

⑥青葉丘南地区

整理番号	ポイント番号	区域界説明	備考
1	1-2	市域界	
	2-3	道路中心線	府道大阪中央環状線の中心線
	3-1	市域界	