

工事名：円山町1号橋拡幅改良工事

令和5年1月 工事工程表

施工業者：株式会社 紙谷工務店 担当 清水・川元 連絡先：06-6155-8558
 発注者：吹田市土木部 地域整備推進室 担当：大野、杉澤、清水 連絡先：06-6831-9697

工事概要

【全体計画概要】

橋長：約5m

幅員：（橋梁部）現況6m→最大18m
 （踏切部）現況5.5m→7.5m（踏切は別途工事）

構造：（現況）鉄筋コンクリート橋梁
 （完成）ボックスカルバート構造

【1月の工事概要】

準備工として、府道の試掘のほか、河川で矢板圧入のための準備などを行います。

道路を規制しての工事のためご迷惑をお掛けしますが、安全第一の作業に努めますので、ご理解とご協力を賜りますようお願いいたします。


月間工程表

工種	年月	令和4年12月	令和5年1月			2月	備考
		31日	10日	20日	31日	10日	
阪急電鉄・防護柵設置工事		23日完了					夜間工事
準備工・試掘			←→				昼間工事 ・片側交互
河川構造物撤去工				←→			昼間工事 ・片側交互
仮排水工					←→		夜間工事 ・片側交互
作業構台設置工				←→			昼間工事 ・片側交互
鋼矢板設置工		冬期休暇				←	夜間工事 ・通行止め

昼間作業：8時～17時（交通規制は9時以降）

夜間作業：21時～翌6時（1月は月末に通行止め規制「迂回路あり」予定）

工事進捗図（完成計画平面図）

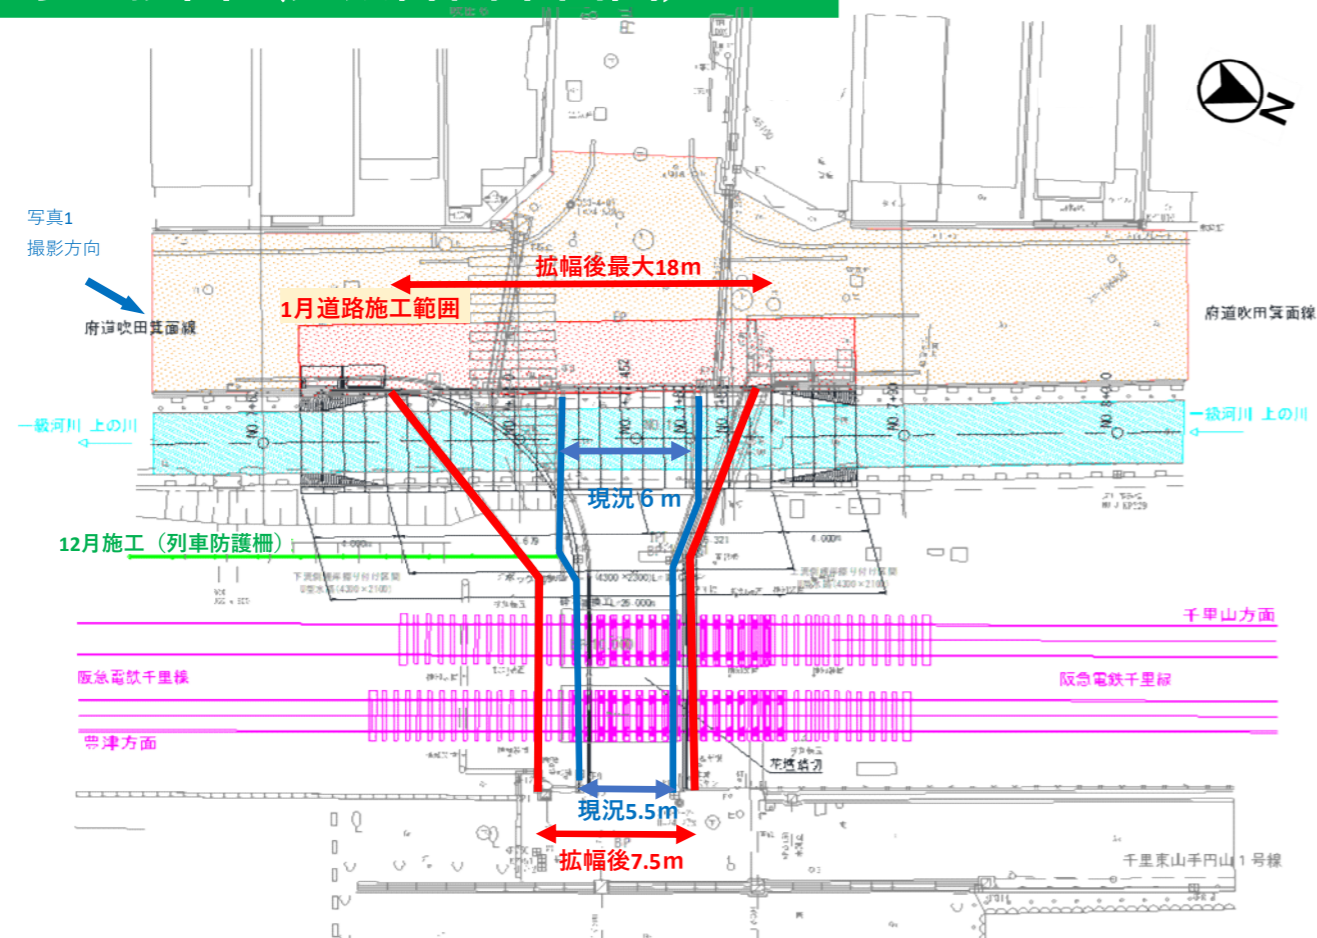

工事進捗写真（令和4年12月26日）

