
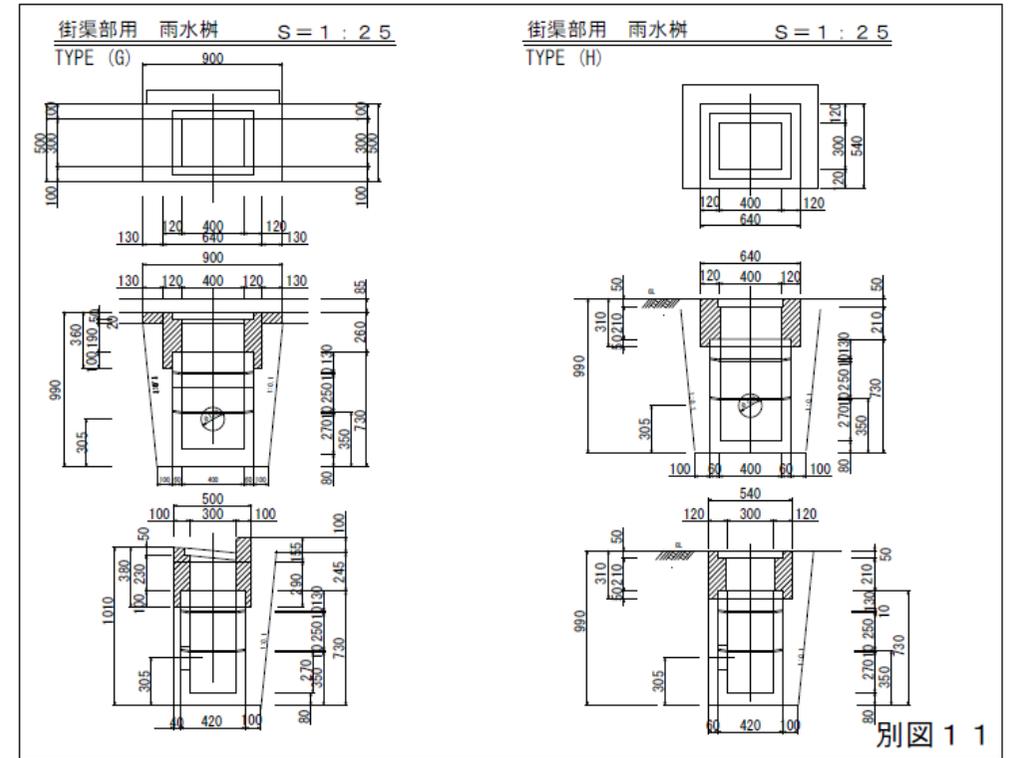


現 行

改 正 案

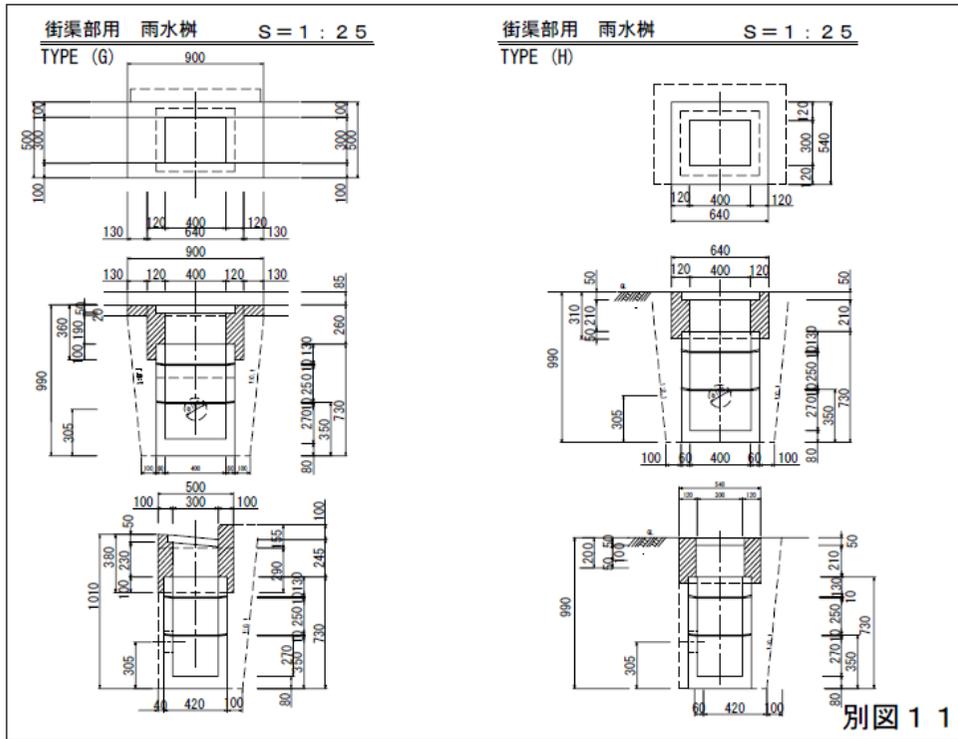

現 行

改 正 案

別図26

■吹田市指定防火水槽鉄蓋



■吹田市指定防火水槽親子蓋




蓋の構造、形状及び寸法は、財団法人日本消防設備安全センター発行の「防火水槽等用鉄蓋性能評定実施細目」及び「防火水槽等用鉄蓋技術ガイドライン」に基づく、財団法人日本消防設備安全センターの性能評定合格品又は同等品であること。

なお、設計荷重はT-2.5とすること。

26

26

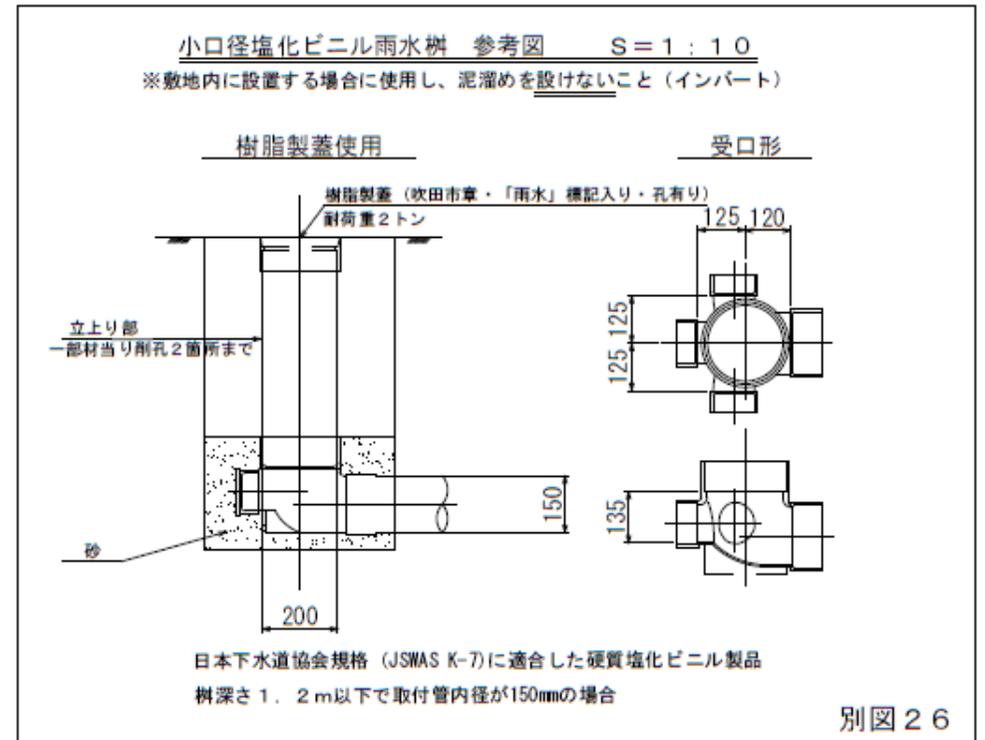

現


行

改

正

案

別図 2 7

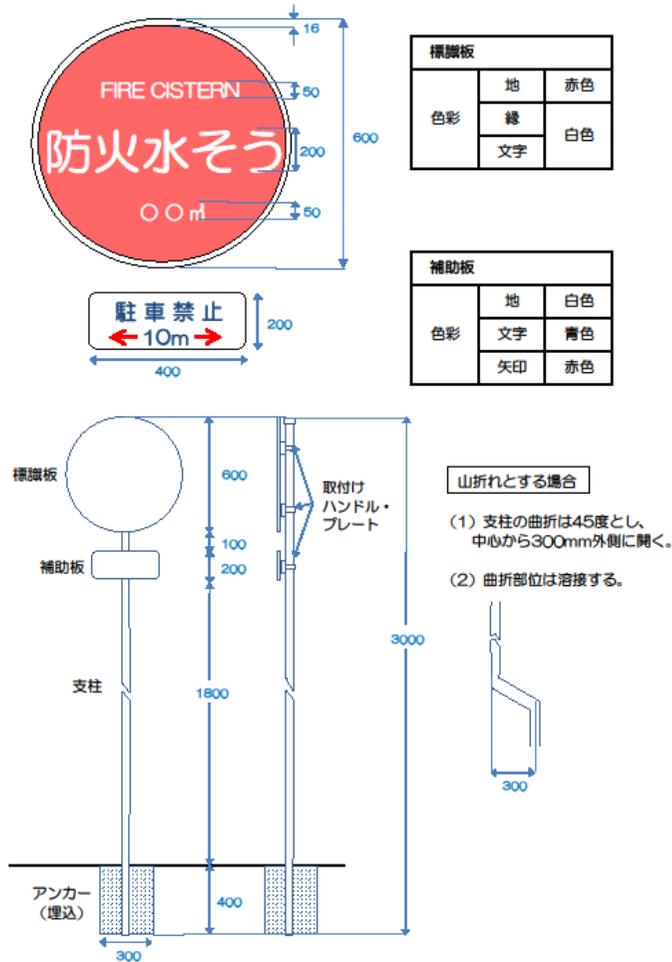


別図 2 7

■吹田市指定防火水槽鉄蓋



■吹田市指定防火水槽親子蓋

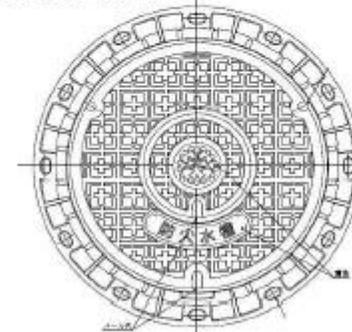

蓋の構造、形状及び寸法は、財団法人日本消防設備安全センター発行の「防火水槽等用鉄蓋性能評定実施細目」及び「防火水槽等用鉄蓋技術ガイドライン」に基づく、財団法人日本消防設備安全センターの性能評定合格品又は同等品であること。


なお、設計荷重はT-25とすること。

2 7




現 行

改 正 案

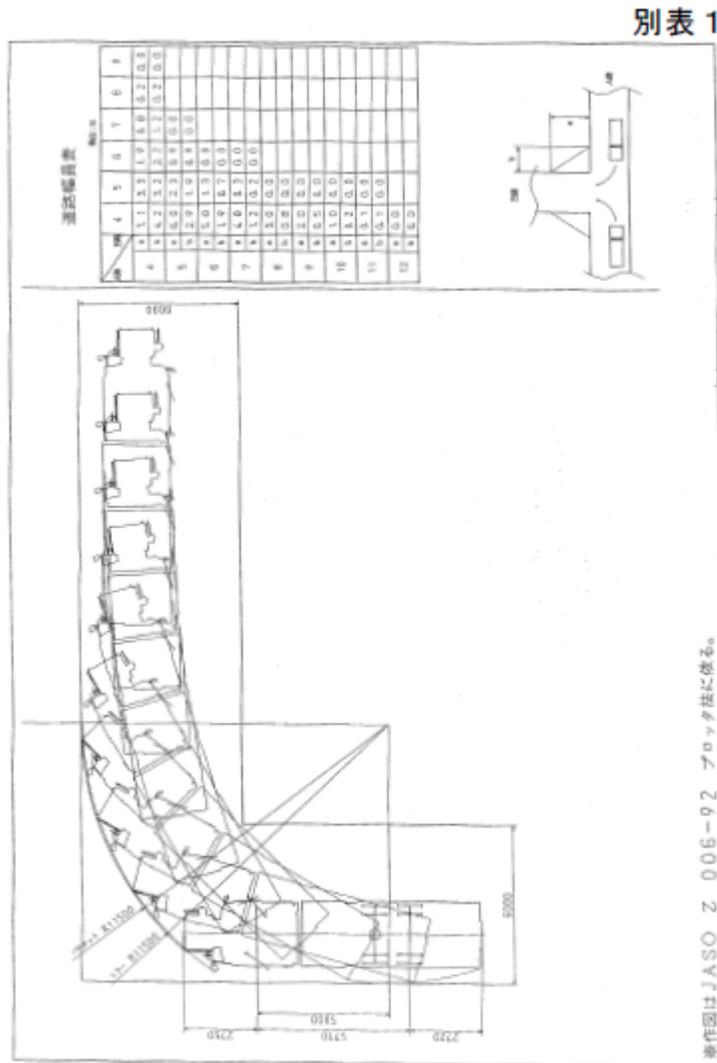

29

別図 29

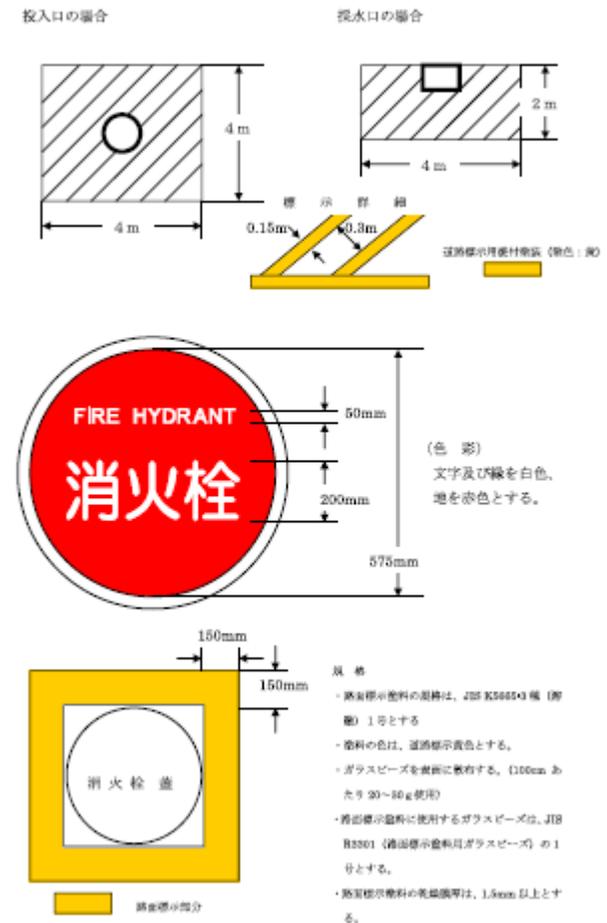

29


現 行

改 正 案

別表 2


水平使用範囲図

- ㊶ ジャッキ張出幅 最小・定員5名
- ㊷ ジャッキ張出幅 最大・定員5名
- ㊸ ジャッキ張出幅 最小・定員2名
- ㊹ ジャッキ張出幅 最大・定員2名
- ㊺ ジャッキ張出幅 最小・先端支持使用限界
- ㊻ ジャッキ張出幅 最大・先端支持使用限界

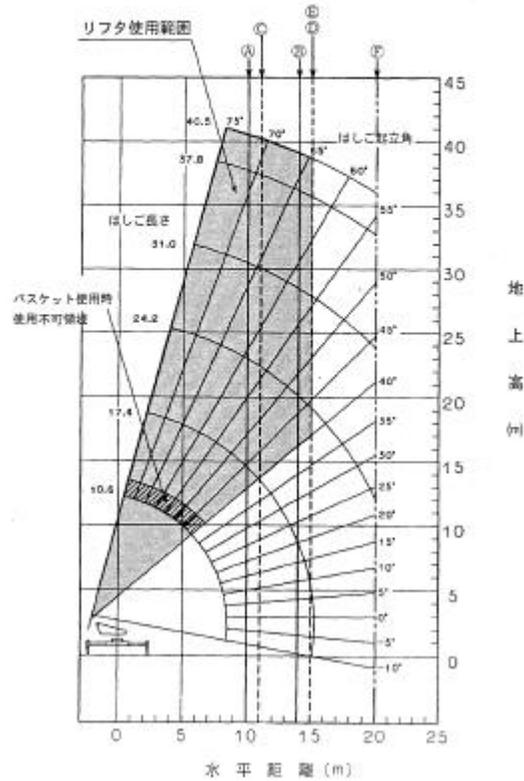

30

別表 1

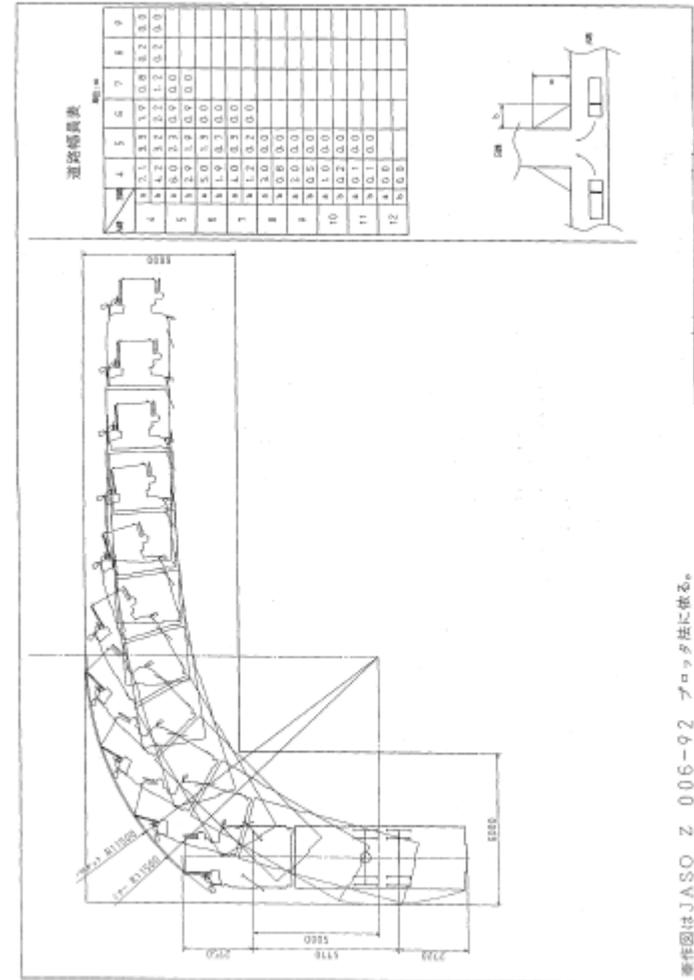

30

吹田市開発事業の手續等に関する条例施行基準現行・改正案対照表

は改正箇所

現 行

改 正 案

別表 2

水平使用範囲図

- ㉑ ジャッキ張出幅 最小・定員3名
- ㉒ ジャッキ張出幅 最大・定員3名
- ㉓ ジャッキ張出幅 最小・定員2名
- ㉔ ジャッキ張出幅 最大・定員2名
- ㉕ ジャッキ張出幅 最小・先端支持使用限界
- ㉖ ジャッキ張出幅 最大・先端支持使用限界

