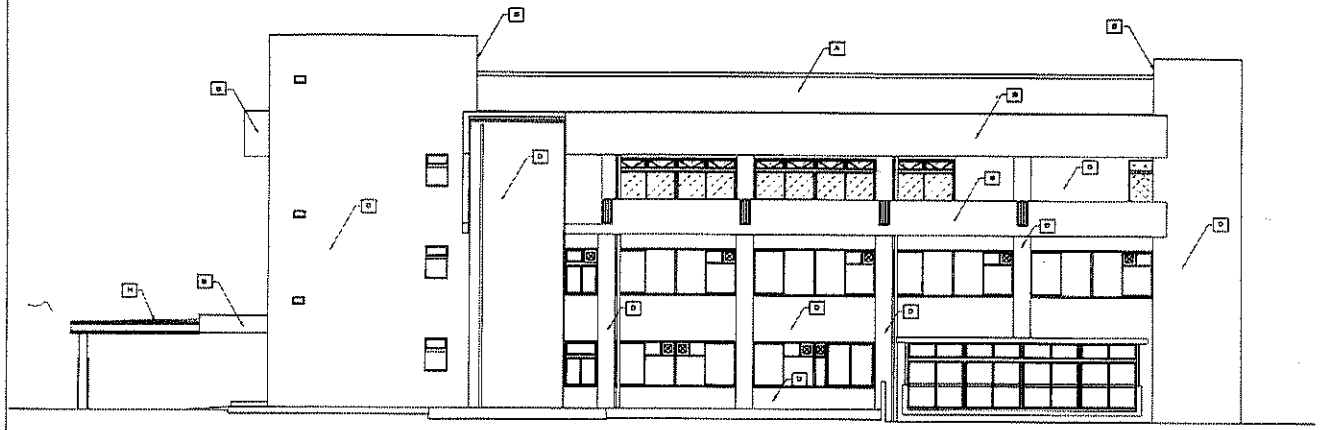

改修後　南立面図　1／100

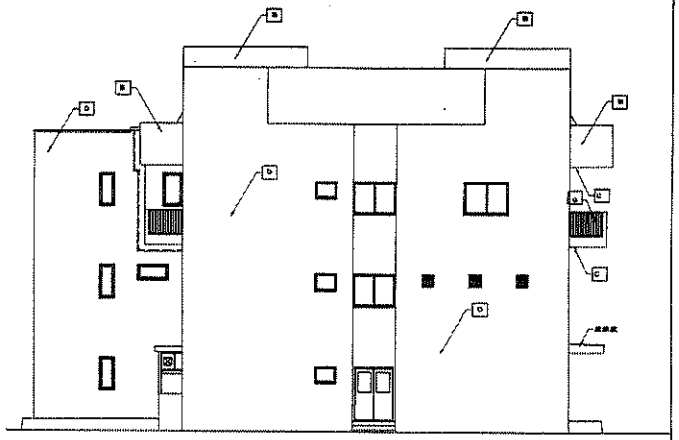

改修後　東立面図　1／100

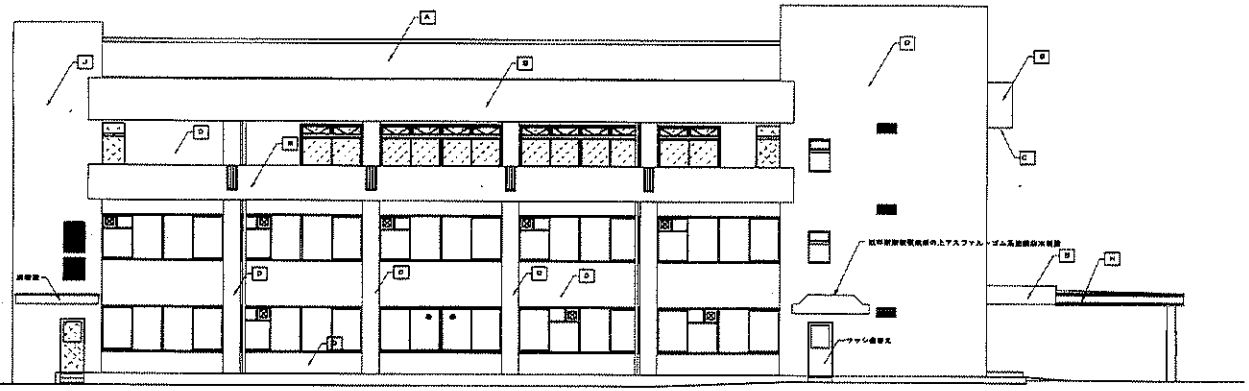

改修後　北立面図　1／100

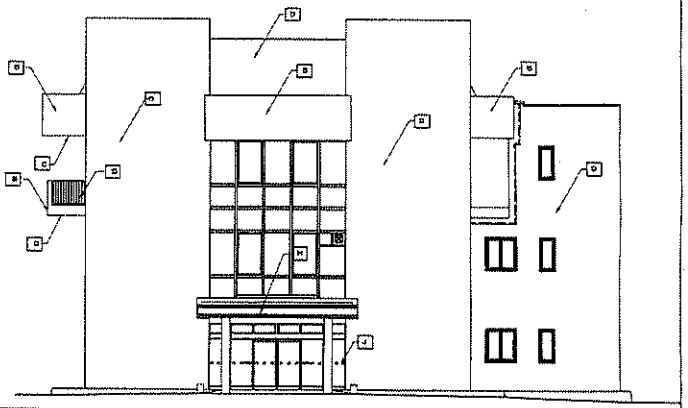

改修後　西立面図　1／100

外部仕上げリスト

符号	仕上げ
A	既存改修（1）：既存アスファルトルーフィング下地調整の上塗りルーフィング防水（冷工法）
B	既存仕上塗装材及び工法の上塗膜塗り替（全部面の10%程度をアンカービンニングエポキシ樹脂注入工法にて補修を見込む）
C	既存仕上塗装材及び工法の上塗膜塗り替（全部面の10%程度をアンカービンニングエポキシ樹脂注入工法にて補修を見込む）
D	既存タイル調査及び浮き部工法補修（全部面の10%程度をアンカービンニングエポキシ樹脂注入工法にて補修を見込む）
E	――
F	――
G	既存木製下地調整の上SOP塗替え
H	アルミ押出製材（アクリル系塗料塗装）（既存）
I	――
J	サッシ補修
	サッシ新等（カバー工法）
	サッシ補修

非外部部分については、
現状調査を行い、補強調査等を作成、監督員に提出し、承諾を得て施工すること。

完成図

工事名	牧田市交通指導隊庁舎改修工事（建築工事）		
図面名	改修後　立面図	縮尺	1／100
設計	株式会社 有大建築計画事務所	図面番号	A－15/17
	平成　年　月　日		