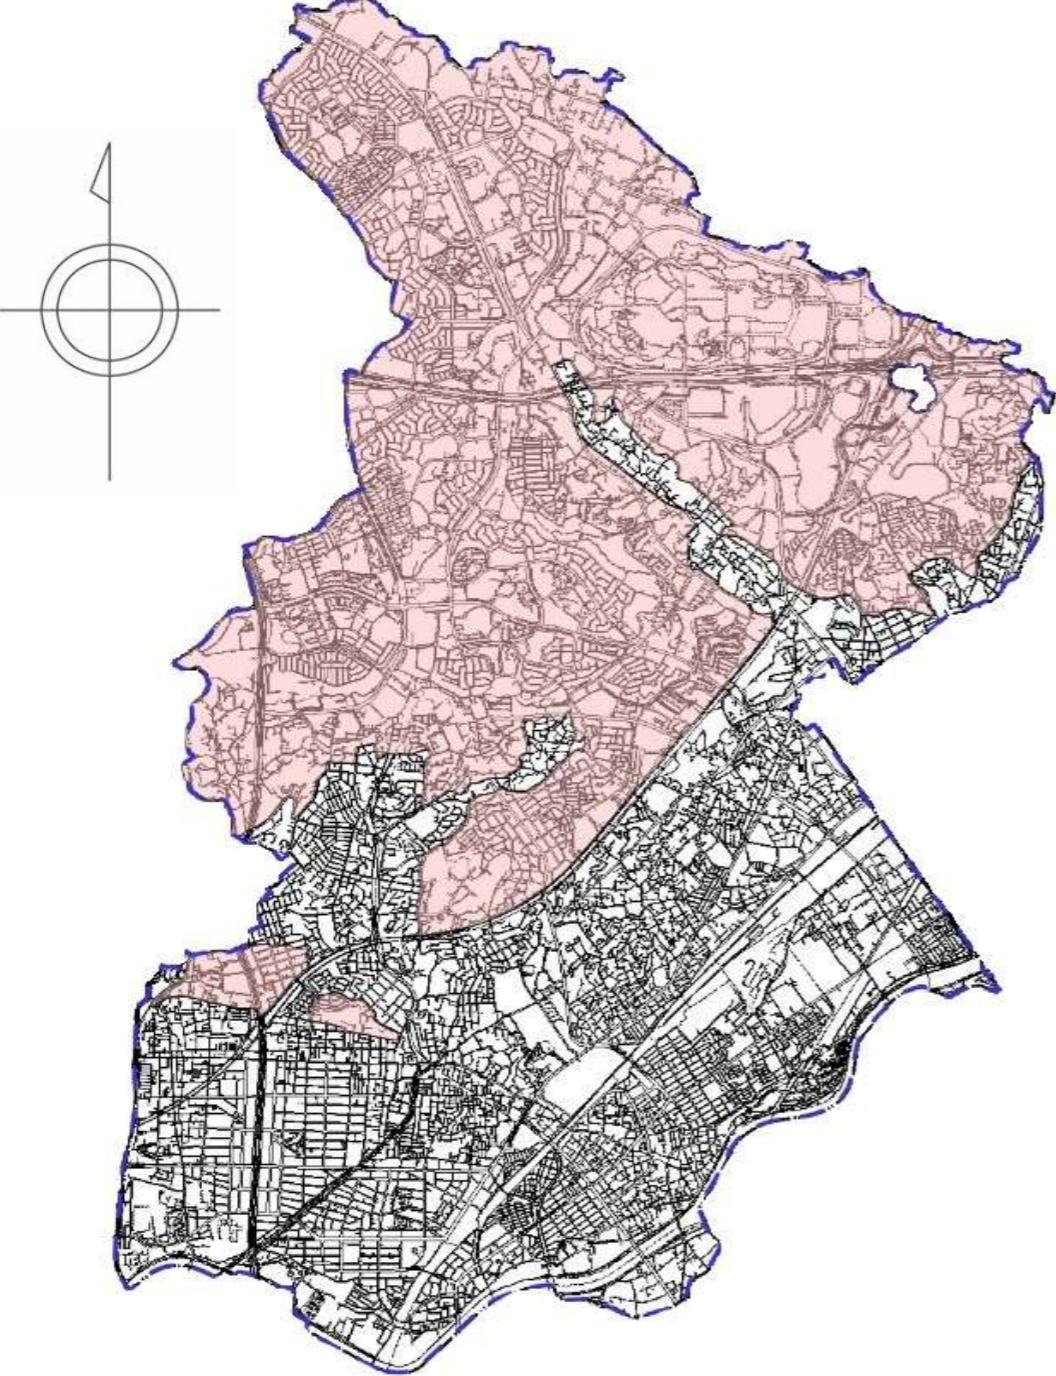
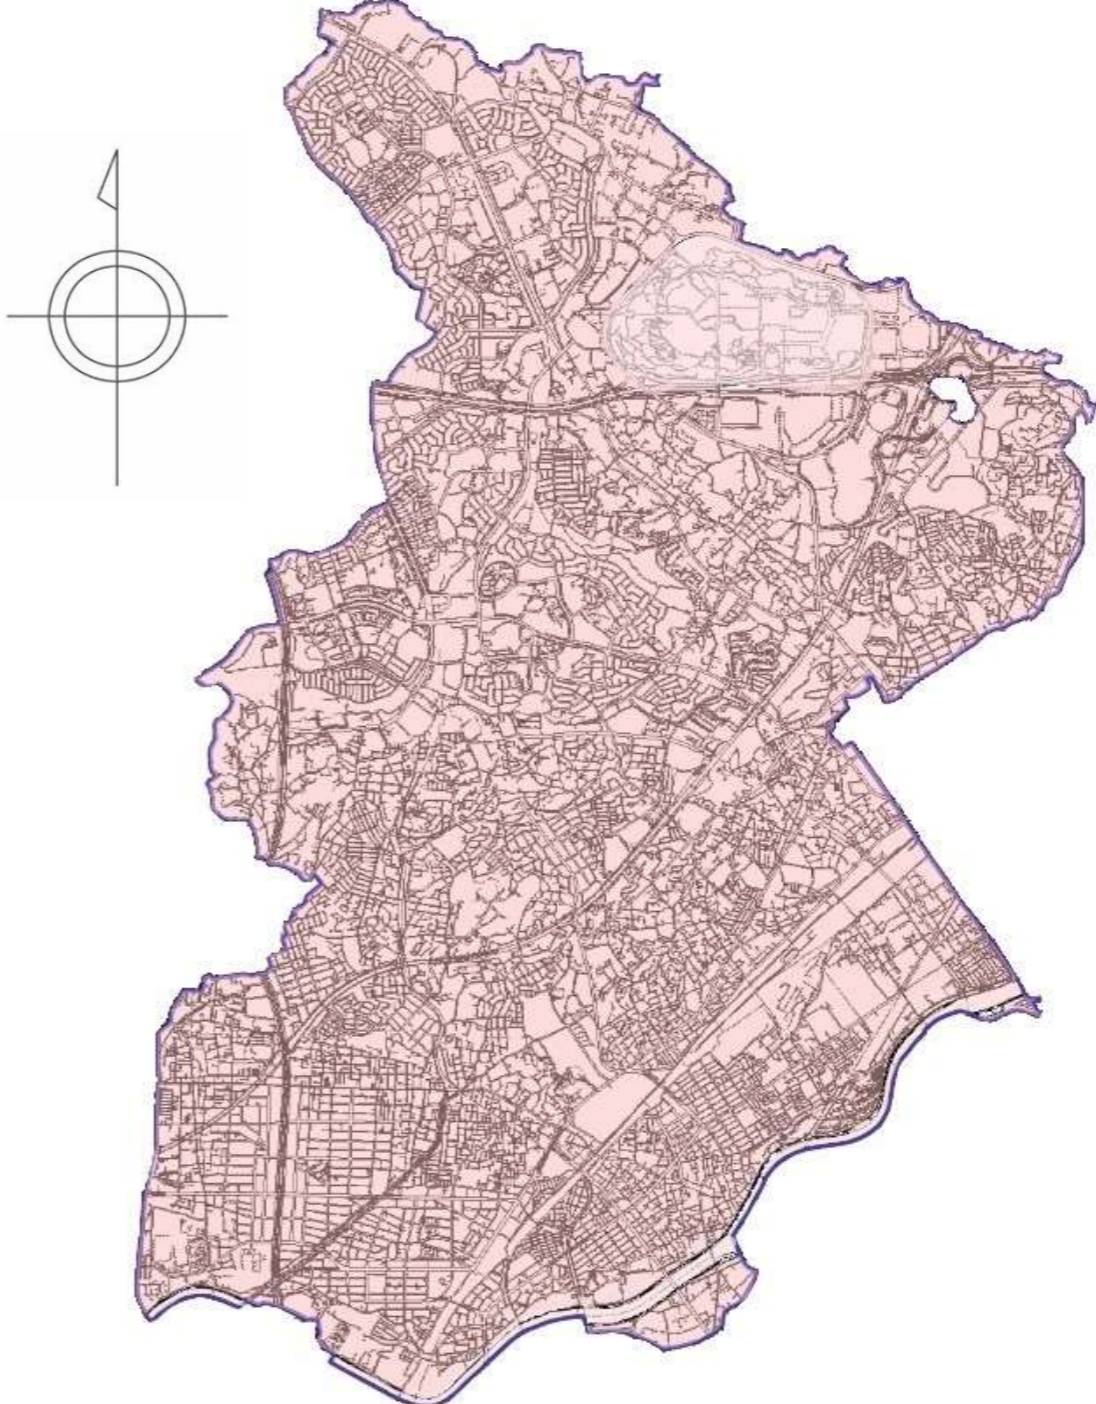


宅地造成及び特定盛土等規制法の基礎調査の結果の概要

宅地造成等工事規制区域の指定区域案（新旧対照表）

調査時期	令和5年（2023年）4月～令和5年（2023年）11月
所在地	吹田市全域
	
旧 / 18.96ha	新 / 36.09ha
吹田市	