

報告

吹田市内路線バスの一部廃止について

一般路線バスの廃止について

全国的なバス運転業務の担い手不足により、下記路線について運行を終了いたします。
お客様にはご不便をおかけいたしますが、何卒ご理解賜りますようお願い申し上げます。

2023年12月16日(土) [予定]

[寝屋川営業所管内]

- 8 京阪守口市駅～大日駅～古川橋駅
- 8A 京阪守口市駅～八雲北住宅～京阪守口市駅
- 9A 京阪守口市駅～JR吹田
- 9A 摂南大学～京阪守口市駅～JR吹田
- ※9 摂南大学～京阪守口市駅として系統を新設

[門真営業所管内]

- 1 京阪大和田駅～南野口～門真団地
- 2 京阪大和田駅～岸和田～門真団地～御領～岸和田～京阪大和田駅
- 2A 京阪大和田駅→岸和田→門真団地→御領→門真車庫前
- ※1 2 2A を再編統合した系統を新設（巢本～下馬伏間を廃止）

[ダイレクトエクスプレス直Q京都号]

京阪交野市駅～星田駅間、京阪交野市駅～なんば（OCAT）～ユニバーサル・スタジオ・ジャパン間を廃止

2024年春

[寝屋川営業所管内]

- 50 萱島駅～黒原旭町～萱島駅
- 51 寝屋川市駅～萱島駅～河北～深北緑地
- 52 池の里市民交流センター～萱島駅～河北～深北緑地
- 53 萱島駅～河北
- 54 京阪香里園～点野～京阪香里園
- 55 京阪香里園～点野～石津元町～寝屋川市駅

[大津営業所管内]

- 25 石山駅～膳所公園～義仲寺～大津駅～びわこ浜大津

[京田辺営業所管内]


- 61 近鉄新田辺～美禪～草内
- 61A 近鉄新田辺～美禪

寝屋川営業所・門真営業所(西部地区)管内路線図 Keihan Bus Route Map


2023年4月24日現在

凡例

- 守口上新庄線
- 廃止停留所

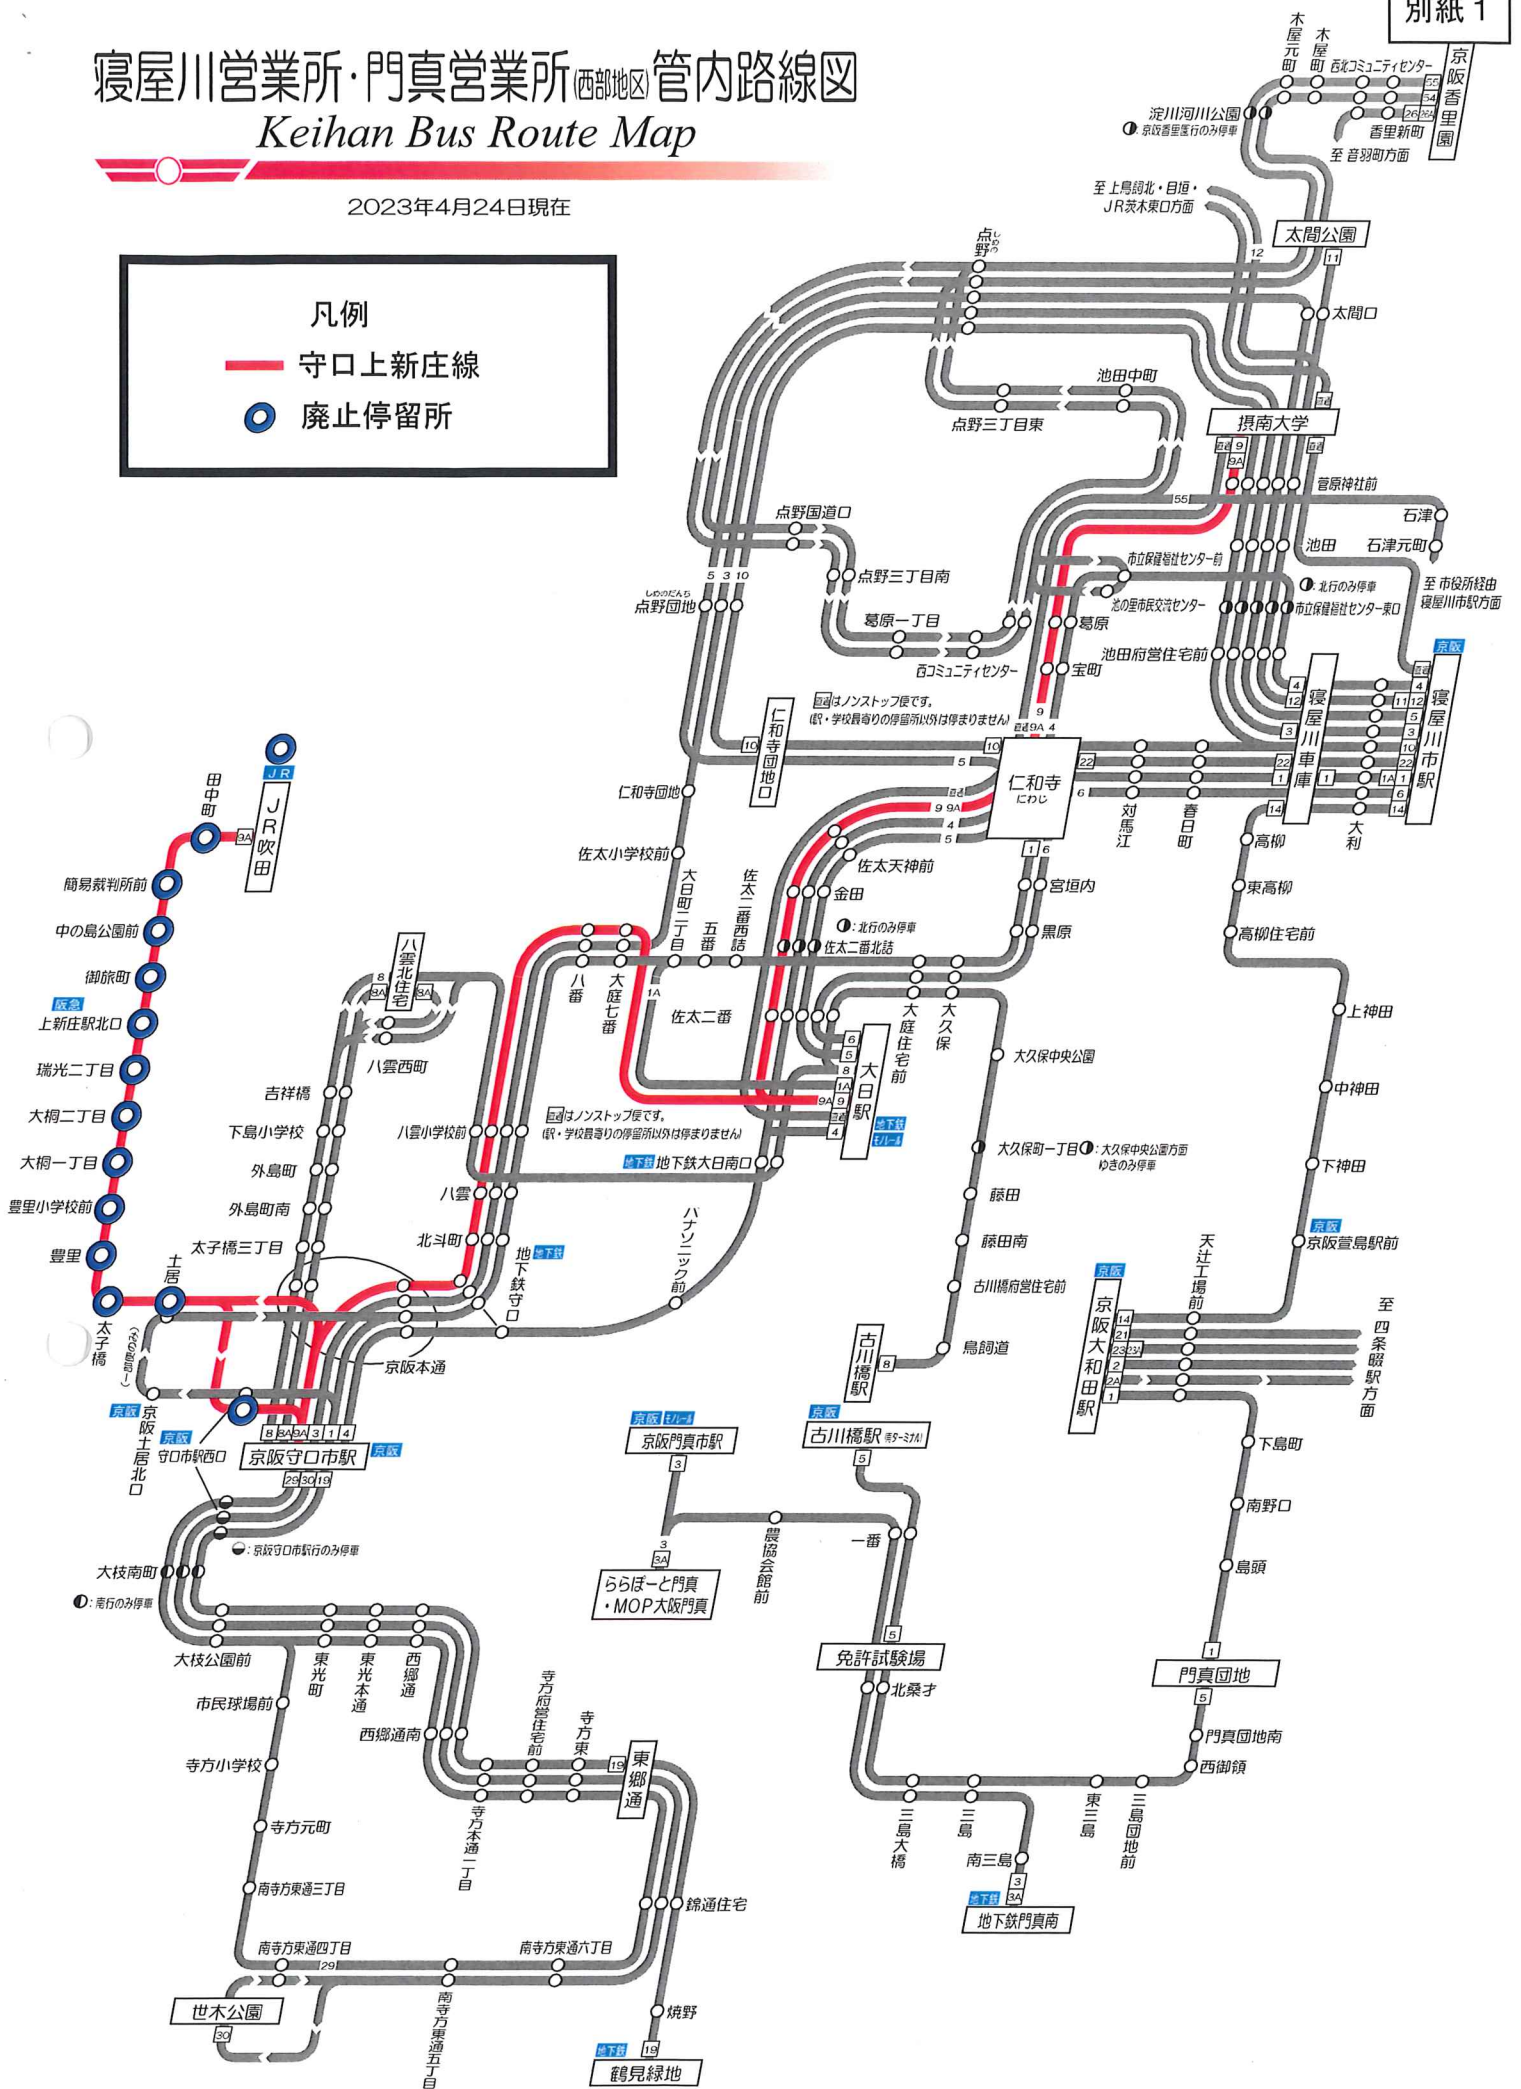

別紙2

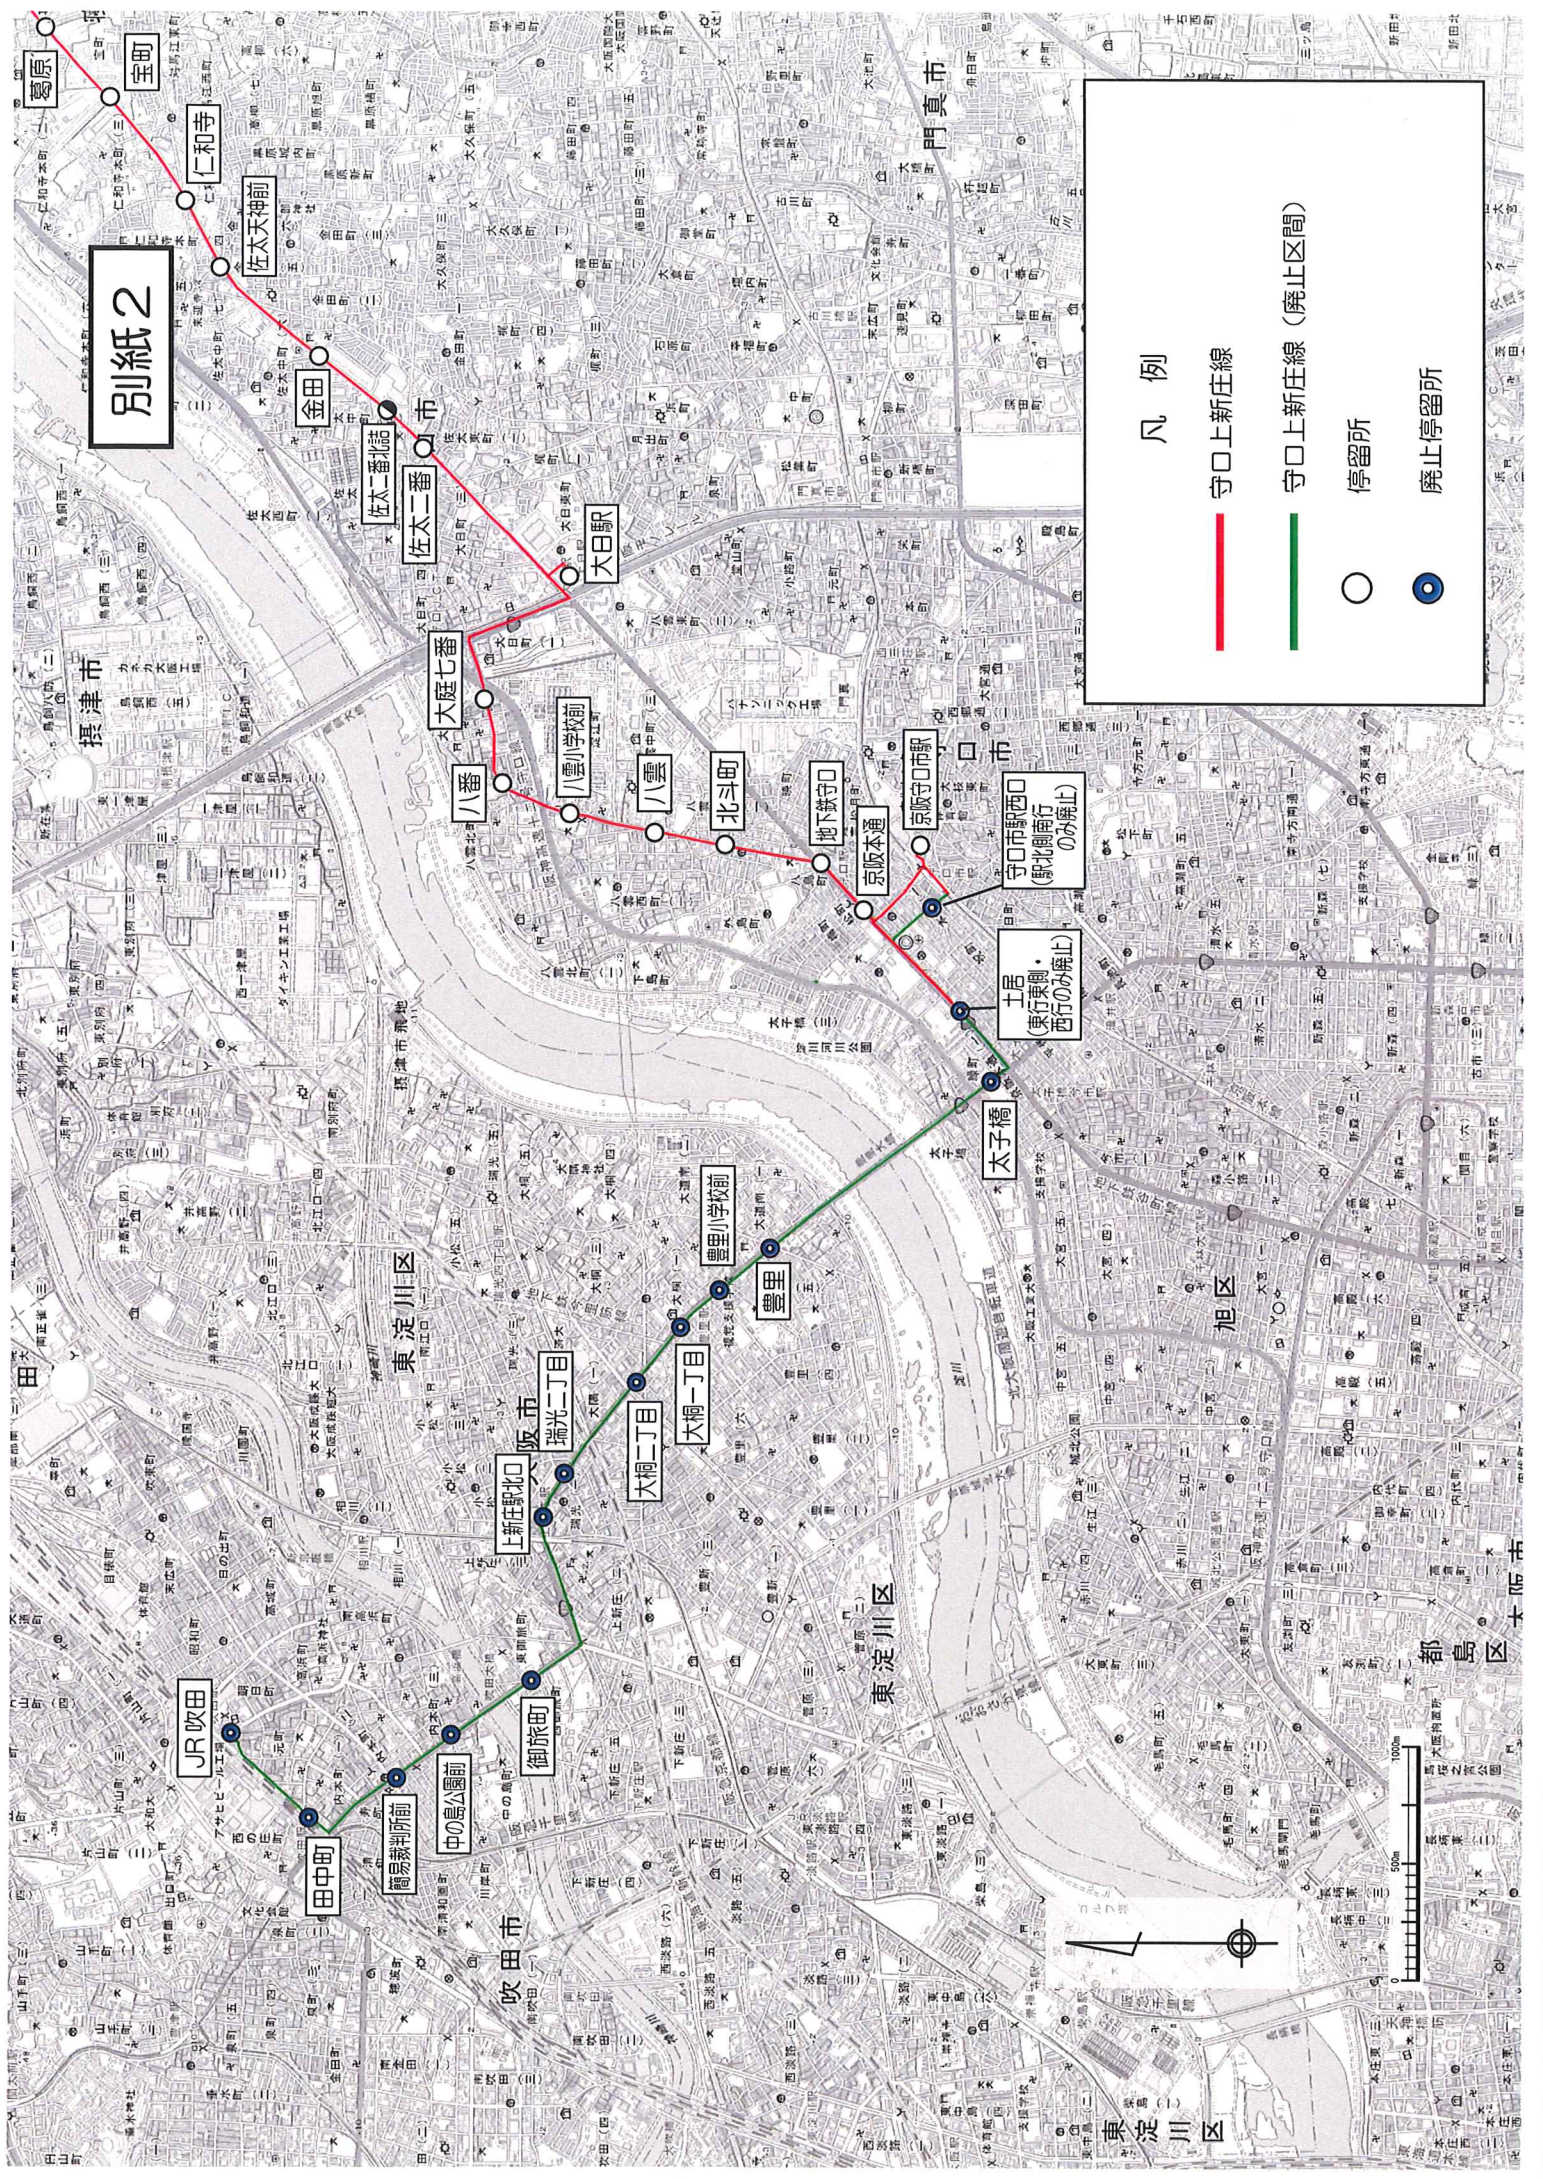

凡例

- 守口上新庄線
- 守口上新庄線 (廃止区間)
- 停留所
- 廃止停留所

JR吹田

田中町


中之島公園前

御旅町

上新庄北口

瑞光二丁目

大桐二丁目

大桐一丁目

豊里

聖里小学校前

太子橋

土居 (東行東側・西行のみ廃止)

守口市駅西口 (駅北側南行のみ廃止)

京阪守口市駅

地下鉄守口

八番

八雲小学校

八雲

北斗町

大庭七番

大日

佐太二番橋

佐太二番

佐太天神前

仁和寺

宝町

葛原

