

## 給排水設備更新工事


### 1 概要

給排水設備の給水方式を高置水槽式からポンプ直送式に変更

【イメージ図】

受水槽式－高置水槽式

受水槽式－ポンプ直送式

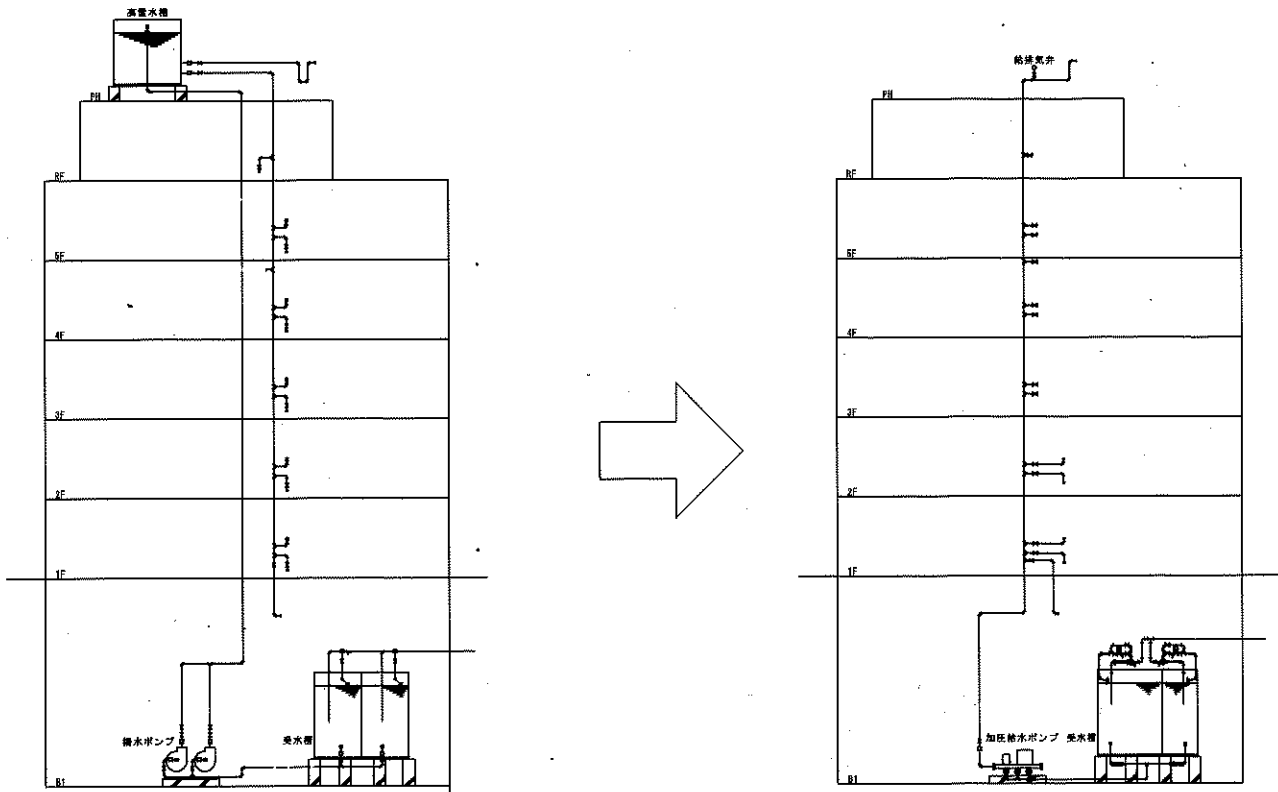

### 2 供用開始

令和6年2月下旬の予定