事務室

OA 240 CMH	1
吹出口ユニット150 Φ	
EA 240 CMH	1
吸込口ユニット150 Φ	

静養室

OA 120 CMH	1
吹出口ユニット100 Φ	
EA 120 CMH	1
吸込口ユニット100 Φ	

作業室

OA 195 CMH	2
吹出口ユニット150 Φ	
EA 195 CMH	2
吸込口ユニット150 Φ	

社会適応訓練室

OA 225 CMH	2
吹出口ユニット150 Φ	
EA 225 CMH	2
吸込口ユニット150 Φ	

食堂

OA 465 CMH	4
吹出口ユニット200 Φ	
EA 465 CMH	4
吸込口ユニット200 Φ	

研修室兼多目的ホール

OA 760 CMH	3
VHS 350X350	
EA 760 CMH	3
HS 350X350	

研修室兼多目的ホール

SA 1080 CMH	8
VHS 800 × 250	
RA 1080 CMH	8
HS (F付) 800 × 350	

日常生活訓練室

SA 1175 CMH	4
VHS 600 × 300	

相談室－1

SA 120 CMH	1
VHS 150 × 150	

相談室－2

SA 120 CMH	1
VHS 150 × 150	

排気ガラリ（建築工事）

1370 × 2700
EA 2,230 CMH

職員男子更衣室

SA 120 CMH	1
VHS 150 × 150	

職員女子更衣室

SA 90 CMH	1
VHS 150 × 150	

喫茶厨房

SA 760 CMH	1
VHS 350 × 350	

プール男子更衣室

SA 220 CMH	1
VHS 200 × 200	

プール女子更衣室

SA 200 CMH	1
VHS 200 × 200	

ホール・廊下

E-2 #25	11
SA 615 CMH	

男子便所

VS 250 × 250	5
EA 300 CMH	

女子便所

VS 250 × 250	5
EA 300 CMH	

男子更衣室

VHS 150 × 150	1
SA 90 CMH	
VS 150 × 150	1
EA 90 CMH	

陶芸室

SUS製排気フード	1
2000×1000×600 H	
（幕板共）	
EA 1,500 CMH	
HGL-4025	

女子更衣室

VHS 150 × 150	1
SA 90 CMH	
VS 150 × 150	1
EA 90 CMH	

調理室

パンカー PK #14	12
SA 280 CMH	
VS 600 × 300	4
EA 840 CMH	

機 番		ダクト寸法	吹出口・吸込口
FCU-3	SA	650 × 150	VHS 650 × 150
	RA	600 × 200	HS 600 × 200 （フィルター付）
FCU-4	SA	750 × 150	VHS 750 × 150
	RA	700 × 200	HS 700 × 200 （フィルター付）
FCU-6	SA	850 × 150	VHS 850 × 150
	RA	800 × 200	HS 800 × 200 （フィルター付）
FCU-8	SA	1250 × 150	VHS 1250 × 150
	RA	1200 × 200	HS 1200 × 200 （フィルター付）

吹出口・吸込口・チャンバーリスト

記 号	吹出口・吸込口	風量 CMH	チャンバー寸法	消音内貼	個数
1	スリット型800 × 300	1,730	900 ×400 × 400	25 mmt	1
2	〃 300 × 300	550	400 ×400 × 400	〃	1
3	〃 250 × 200	360	350 ×300 × 400	〃	2
4	〃 200 × 200	60	300 ×300 × 300	〃	1
5	〃 500 × 300	320	600 ×400 × 400	〃	1
6	〃 1200 × 300	1,860	1300 ×400 × 400	〃	2
7	〃 1300 × 300	2,280	1400 ×400 × 400	〃	1
8	〃 1300 × 300	2,280	1400 ×400 × 400	〃	1
9	〃 800 × 300	1,030	900 ×400 × 400	〃	1
10	〃 300 × 300	195	400 ×400 × 400	〃	1
11	〃 600 × 300	770	700 ×400 × 400	〃	1
12	〃 300 × 300	195	400 ×400 × 400	〃	1
13	〃 300 × 300	225	400 ×400 × 400	〃	3
14	〃 600 × 300	695	700 ×400 × 400	〃	1
15	〃 1000 × 300	1,040	1100 ×400 × 400	——	1
16	〃 1200 × 300	1,500	1200 ×400 × 400	——	1
17	〃 1200 × 300	1,500	1200 ×400 × 400	25 mmt	1
A	※ ACG 2-1 用	（SA用）	1000 ×400 × 400	50 mmt	8
B	※ ACG 2-1 用	（RA用）	1000 ×400 × 400	〃	8
C	※ ACG 1-1 用	（SA用）	750 ×500 × 400	〃	4

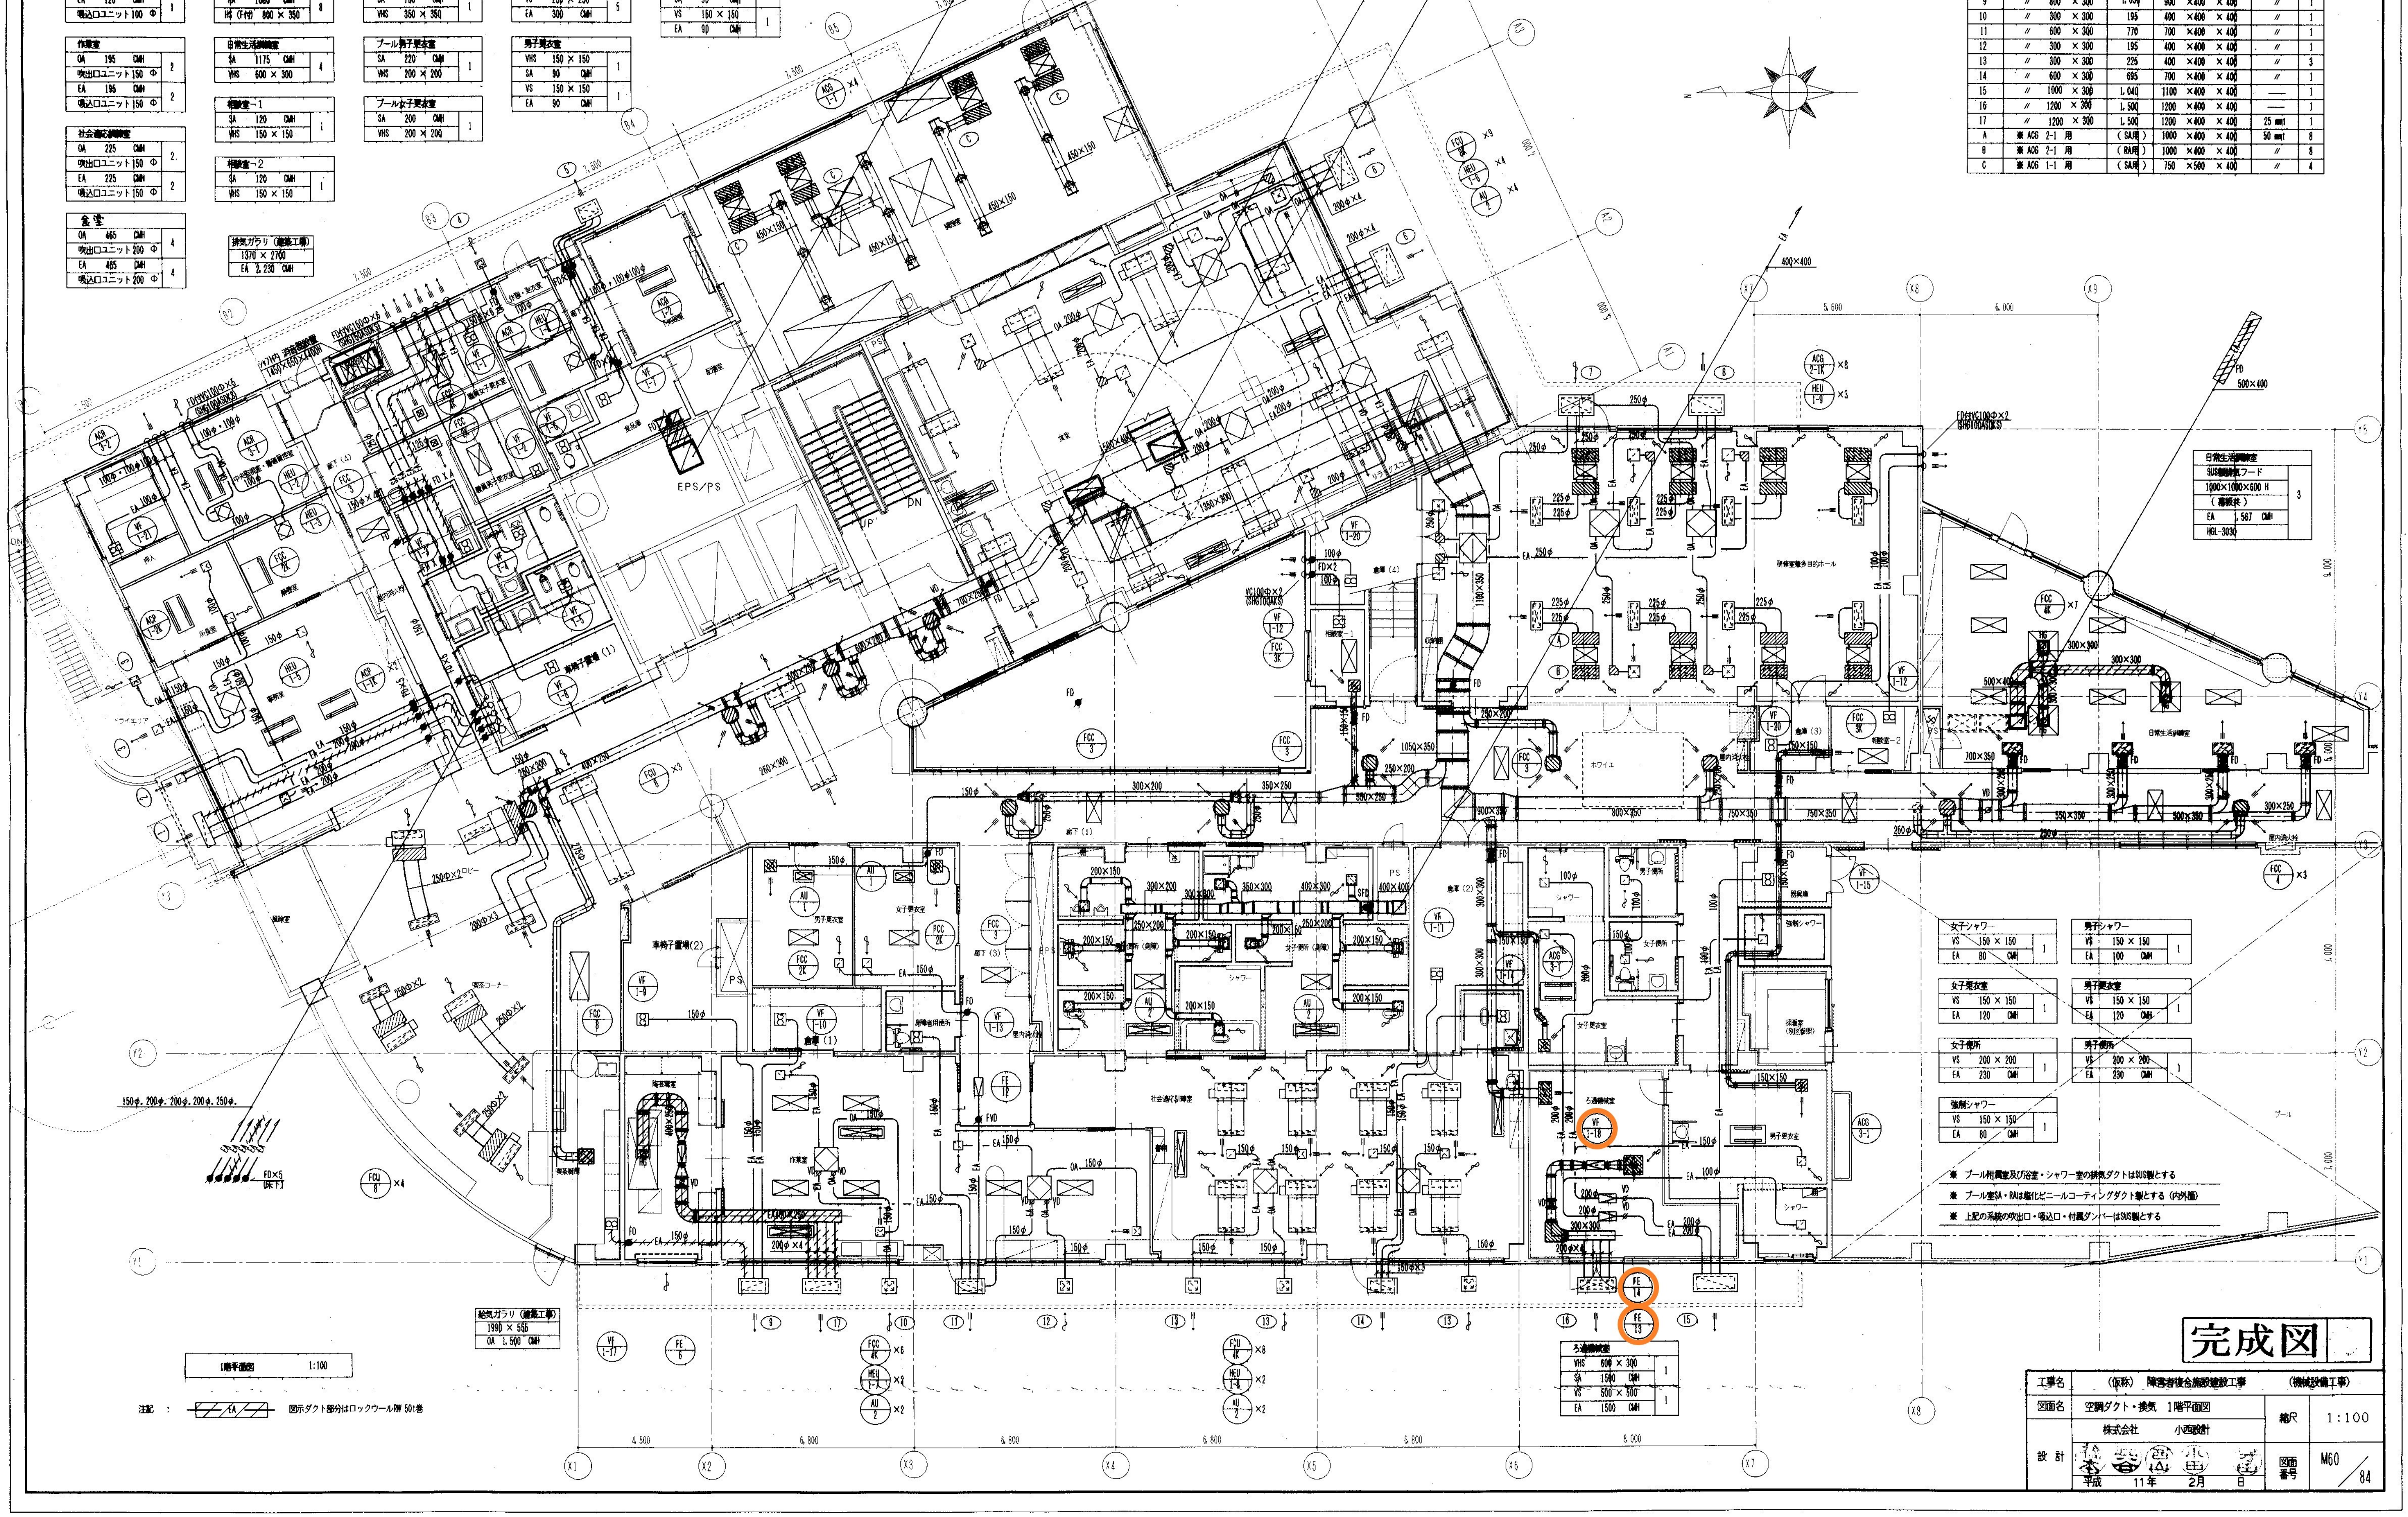

日常生活訓練室

SUS製排気フード	3
1000×1000×600 H	
（幕板共）	
EA 1,567 CMH	
HGL-3030	

女子シャワー

VS 150 × 150	1
EA 80 CMH	

男子シャワー

VS 150 × 150	1
EA 100 CMH	

女子更衣室

VS 150 × 150	1
EA 120 CMH	

男子更衣室

VS 150 × 150	1
EA 120 CMH	

女子便所

VS 200 × 200	1
EA 230 CMH	

男子便所

VS 200 × 200	1
EA 230 CMH	

強制シャワー

VS 150 × 150	1
EA 80 CMH	

※ プール附属室及び浴室・シャワー室の排気ダクトはSUS製とする

※ プール室SA・RAは塩化ビニールコーティングダクト製とする（内外面）

※ 上記の系統の吹出口・吸込口・付属ダンパーはSUS製とする

給気ガラリ（建築工事）

1990 × 556
OA 1,500 CMH

ろ過機械室

VHS 600 × 300	1
SA 1500 CMH	
VS 500 × 500	1
EA 1500 CMH	

1階平面図 1:100

注記 : EA 図示ダクト部分はロックウールRW 50t巻

完成図

工事名	（仮称） 障害者複合施設建設工事 （機械設備工事）		
図面名	空調ダクト・換気 1階平面図	縮尺	1:100
設 計	株式会社 小西設計 平成 11年 2月 日	図面番号	M60 / 84